



การรถไฟฟ้าขนส่งมวลชนแห่งประเทศไทย  
MASS RAPID TRANSIT AUTHORITY OF THAILAND

ร่างขอบเขตของงาน, ร่างประกาศ และร่างเอกสารประกวดราคา  
จ้างเหมาบริการปรับปรุงอาคารจอดรถแล้วเสร็จ 4 แห่ง  
ตามแนวทางโครงการรถไฟฟ้ามหานคร สายฉลองรัชธรรม  
ประจำปีงบประมาณ 2561  
ด้วยวิธีประกวดราคาอิเล็กทรอนิกส์ (e-bidding)

(ฉบับแรก)

ผู้สนใจสามารถแนะนำ วิจารณ์ หรือส่งความเห็นมาได้ที่

[procure@mrtta.co.th](mailto:procure@mrtta.co.th)

ภายในวันที่ 18 กรกฎาคม 2561

การรถไฟฟ้าขนส่งมวลชนแห่งประเทศไทย

13 กรกฎาคม 2561

---

**ข้อกำหนดและขอบเขตงาน (Term of Reference)**  
**จ้างเหมาบริการปรับปรุงอาคารจอดรถแล้วจรทั้ง 4 แห่ง ตามแนวสายทางโครงการรถไฟฟ้ามหานคร**  
**สายฉลองรัชธรรมประจำปีงบประมาณ 2561**

**1. วัตถุประสงค์**

การรถไฟฟ้าขนส่งมวลชนแห่งประเทศไทย (รฟม.) มีความประสงค์ที่จะจัดจ้างเหมาบริการปรับปรุงอาคารจอดรถแล้วจรทั้ง 4 แห่ง ตามแนวสายทางโครงการรถไฟฟ้ามหานคร สายฉลองรัชธรรม ประจำปีงบประมาณ 2561 เพื่อลดอุบัติเหตุที่จะเกิดขึ้นภายในบริเวณอาคารจอดรถแล้วจร และอำนวยความสะดวกแก่ผู้ใช้บริการ

**2. คุณสมบัติผู้เสนอราคา**

2.1 มีความสามารถตามกฎหมาย

2.2 ไม่เป็นบุคคลล้มละลาย

2.3 ไม่อยู่ระหว่างเลิกกิจการ

2.4 ไม่เป็นบุคคลซึ่งอยู่ระหว่างถูกระงับการยื่นเสนอหรือทำสัญญากับหน่วยงานของรัฐไว้ชั่วคราว เนื่องจากเป็นผู้ไม่ผ่านเกณฑ์การประเมินผลการปฏิบัติงานของผู้ประกอบการตามระเบียบที่รัฐมนตรีว่าการกระทรวงการคลัง กำหนดตามที่ประกาศเผยแพร่ในระบบเครือข่ายสารสนเทศของกรมบัญชีกลาง

2.5 ไม่เป็นบุคคลซึ่งถูกระบุชื่อไว้ในบัญชีรายชื่อผู้ทำงานและได้แจ้งเวียนชื่อให้เป็นผู้ทำงานของหน่วยงานของรัฐในระบบเครือข่ายสารสนเทศของกรมบัญชีกลาง ซึ่งรวมนิติบุคคลที่ผู้ทำงานเป็นหุ้นส่วน ผู้จัดการ กรรมการผู้จัดการ ผู้บริหาร ผู้มีอำนาจในการดำเนินงานในกิจการของนิติบุคคลนั้นด้วย

2.6 มีคุณสมบัติและไม่มีลักษณะต้องห้ามตามที่คณะกรรมการนโยบายการจัดซื้อจัดจ้างและการบริหารพัสดุภาครัฐกำหนดในราชกิจจานุเบกษา

2.7 เป็นบุคคลธรรมดาหรือนิติบุคคลผู้มีอาชีพจ้างเหมาบริการที่ประกวดราคาอิเล็กทรอนิกส์ดังกล่าว

2.8 ไม่เป็นผู้มีประโยชน์ร่วมกันกับผู้เสนอราคารายอื่นที่เข้ามายื่นข้อเสนอราคาให้แก่ รฟม. ณ วันประกาศ ประกวดราคาอิเล็กทรอนิกส์ หรือไม่เป็นผู้กระทำการอันเป็นการขัดขวางการแข่งขันอย่างเป็นธรรม ในการประกวดราคาอิเล็กทรอนิกส์ในครั้งนี้

2.9 ไม่เป็นผู้ได้รับเอกสิทธิ์หรือความคุ้มกัน ซึ่งอาจปฏิเสธไม่ยอมขึ้นศาลไทย เว้นแต่รัฐบาลของผู้ยื่นข้อเสนอได้มีคำสั่งให้สละสิทธิ์และความคุ้มกันเช่นนั้น

2.10 ผู้ยื่นข้อเสนอต้องลงทะเบียนในระบบจัดซื้อจัดจ้างภาครัฐด้วยอิเล็กทรอนิกส์ (Electronic Government Procurement: e – GP) ของกรมบัญชีกลาง

2.11 ผู้ยื่นข้อเสนอซึ่งได้รับคัดเลือกเป็นคู่สัญญาต้องลงทะเบียนในระบบจัดซื้อจัดจ้างภาครัฐด้วยอิเล็กทรอนิกส์ (Electronic Government Procurement : e-GP) ของกรมบัญชีกลาง ตามที่คณะกรรมการ ป.ป.ช. กำหนด

2.12 ผู้ยื่นข้อเสนอต้องไม่อยู่ในฐานะเป็นผู้ไม่แสดงบัญชีรายรับรายจ่ายหรือแสดงบัญชีรายรับรายจ่ายไม่ถูกต้องครบถ้วนในสาระสำคัญ ตามที่คณะกรรมการ ป.ป.ช. กำหนด

2.13 ผู้ยื่นเสนอซึ่งได้รับคัดเลือกเป็นคู่สัญญาต้องรับและจ่ายเงินผ่านบัญชีธนาคาร เว้นแต่การจ่ายเงินแต่ละครั้งซึ่งมีมูลค่าไม่เกินสามหมื่นบาทคู่สัญญาอาจจะจ่ายเป็นเงินสดได้ ตามที่คณะกรรมการ ป.ป.ช. กำหนด

/3.ขอบเขต...



3. ขอบเขตงานความรับผิดชอบของผู้รับจ้างและรายละเอียดของวัสดุ

รายละเอียดของงาน











3.1 งานรื้อถอนหมอนกั้นล้อรถเดิมและติดตั้งยกั้นล้อรถใหม่ บริเวณชั้น 1 – 10 อาคารจอดรถ 10 ชั้น สถานีรถไฟฟ้าสามแยกบางใหญ่ จำนวน 240 ช่องจอด บริเวณชั้น 1 – 10 อาคารจอดรถ 10 ชั้น สถานีรถไฟฟ้าบางรักน้อยท่าอิฐ จำนวน 191 ช่องจอด และบริเวณชั้น 1 – 5 อาคารจอดรถ 5 ชั้น สถานีรถไฟฟ้าแยกถนนพหลโยธิน จำนวน 81 ช่องจอด มีรายละเอียดดังต่อไปนี้

3.1.1 ทำการรื้อถอนหมอนคอนกรีตกั้นล้อรถเดิมออก พร้อมทำความสะอาด หากมีคอนกรีตที่กระเทาะหลุดล่อนเป็นหลุมจะต้องทำการซ่อมแซม ด้วยอีพ็อกซีเมอร์ต้า (Sikadur 31 CF Normal ของ Sika หรือเทียบเท่า) หรือซีเมนต์เมอร์ต้าคุณสมบัติสูง สำหรับงานฉาบซ่อม (Sika MonoTop 614T ของ Sika หรือเทียบเท่า) โดยก่อนการฉาบซ่อมแซมจะต้องทำการประสานด้วยน้ำยาประสานคอนกรีตชนิดอีพ็อกซี (Sikadur 32 TH ของ Sika หรือเทียบเท่า) เพื่อเพิ่มการยึดเกาะระหว่างคอนกรีตเก่าและคอนกรีตใหม่











3.1.2 ทำการจัดหาและติดตั้งยกั้นล้อรถ ขนาดประมาณ 1,820 x 150 x 100 มิลลิเมตร โดยคุณลักษณะของวัสดุยกั้นล้อรถจะต้องเป็นยางสังเคราะห์หรือยางธรรมชาติที่มีความเหนียวพิเศษ มีความแข็งแรง ทนทานต่อทุกสภาพอากาศ ทนต่อแรงกระแทกหรือเสียดสี ไม่ยุบตัวง่าย พร้อมติดแถบสะท้อนแสง (Reflective Tape) ติดตั้งโดยยึดด้วยพุกเหล็กชุบสังกะสีตามแบบที่ได้กำหนดไว้

3.2 งานทาสีเส้นเกาะจราจรสีแดง - ขาว เส้นประสีเหลือง และลูกศรจราจรสีขาว เพื่อบอกแนวเลี้ยวรถ ขึ้น - ลง บริเวณทางขึ้น - ลงรถ โดยมีปริมาณงานและรายละเอียดดังต่อไปนี้

ตารางสรุปปริมาณงานและรายละเอียดงานทาสีเส้นเกาะจราจรสีแดง - ขาว เส้นประสีเหลือง และลูกศรจราจรสีขาว

สถานีที่ ดำเนินงาน	ปริมาณงาน											
	เส้นเกาะ จราจร สีแดง - ขาว (ตาราง เมตร)	เส้นประ สีเหลือง กว้าง 10 ซม. (เมตร)	ลูกศรจราจรเดิม (ตัว)					ทาสีลูกศรจราจรใหม่ สีขาว (ตัว)				
												
ชั้น 1 – 5 อาคารจอดรถ 10 ชั้น สถานี รถไฟฟ้าสาม แยกบางใหญ่	100	30.80	1	37	9	4	1	1	27	9	4	1

หค

สถานที่ ดำเนินงาน	ปริมาณงาน											
	เส้นเกาะ จรรยา สีแดง - ขาว (ตาราง เมตร)	เส้นประ สีเหลือง กว้าง 10 ซม. (เมตร)	ลบลูกศรจรรยาเดิม (ตัว)					ทาสีลูกศรจรรยาใหม่ สีขาว (ตัว)				
												
ชั้น 1 - 10 อาคารจอดรถ 10 ชั้น สถานี รถไฟฟ้าบางรัก น้อยท่าอิฐ	360	14.40	-	67	-	10	-	-	68	-	10	-
ชั้น 1 - 5 อาคารจอดรถ 5 ชั้น สถานีรถไฟฟ้า แยกถนนบุรี 1	200	8.00	-	38	1	-	-	-	38	1	-	-
รวม	660	53.20	1	142	10	14	1	1	133	10	14	1

3.2.1 ผู้รับเหมาดำเนินการทาสีเส้นเกาะจรรยา ตามปริมาณงานดังกล่าวและแบบที่ได้กำหนดไว้

- ทำการขัดผิวคอนกรีต โดยใช้เครื่องขัดที่มีประสิทธิภาพ Diamond Grinding Machine ยกเว้นกรณีจุดที่ไม่สามารถใช้เครื่องขัดใหญ่ได้ จะต้องใช้เครื่องมือประเภท Hand Grinding Tool ทำการขัดแทน หากมีคอนกรีตที่กระเทาะหลุดล่อนเป็นหลุมจะต้องทำการซ่อมแซมด้วยอีพ็อกซีมอร์ต้า (Sikadur 31 CF Normal ของ Sika หรือเทียบเท่า) หรือซีเมนต์มอร์ต้าคุณสมบัติสูง สำหรับงานฉาบซ่อม (Sika MonoTop 614T ของ Sika หรือเทียบเท่า) โดยก่อนการฉาบซ่อมแซมจะต้องทำการประสานด้วยน้ำยาประสานคอนกรีตชนิดอีพ็อกซี (Sikadur 32 TH ของ Sika หรือเทียบเท่า) เพื่อเพิ่มการยึดเกาะระหว่างคอนกรีตเก่าและคอนกรีตใหม่

- ทำน้ำยารองพื้นอีพ็อกซี ชนิด Solvent Free จำนวน 1 เทียว (ผลิตภัณฑ์ของ Sika หรือเทียบเท่า)

- ทำพื้นอีพ็อกซีกันลื่นชั้นกลางด้วยการทารองพื้นพร้อมโรยทรายอบแห้ง (ผลิตภัณฑ์ของ Sika หรือเทียบเท่า)

- ทำการดูตรวจส่วนเกินออกแล้วทาเคลือบด้วยสีอีพ็อกซีสีแดง สีขาว และสีเหลือง ตามแบบที่ได้กำหนดไว้ โดยความหนารวมทั้งระบบไม่น้อยกว่า 2 มิลลิเมตร (ผลิตภัณฑ์ของ Sika หรือเทียบเท่า)

3.2.2 ผู้รับเหมาดำเนินการทาสีเส้นประสีเหลืองและลูกศรจรรยาสีขาว ตามปริมาณงานดังกล่าวและแบบที่ได้กำหนดไว้



/ทำการขุด...

- ทำการขุดลอกผิวสีจางออก กรณีมีเส้นสัญลักษณ์เดิม และหากมีคอนกรีตที่กระเทาะหลุดล่อนเป็นหลุมจะต้องทำการซ่อมแซมด้วยอีพ็อกซีมอร์ต้า (Sikadur 31 CF Normal ของ Sika หรือเทียบเท่า) หรือซีเมนต์มอร์ต้าคุณสมบัติสูง สำหรับงานฉาบซ่อม (Sika MonoTop 614T ของ Sika หรือเทียบเท่า) โดยก่อนการฉาบซ่อมแซมจะต้องทำการประสานด้วยน้ำยาประสานคอนกรีตชนิดอีพ็อกซี (Sikadur 32 TH ของ Sika หรือเทียบเท่า) เพื่อเพิ่มการยึดเกาะระหว่างคอนกรีตเก่าและคอนกรีตใหม่

- ทาน้ำยาเคลือบพื้นประเภทซิลิเกตไฮบริด ที่มีความทนทานต่อการขีด จำนวน 2 เทียว (Sikafloor Colourseal Pro ของ Sika หรือเทียบเท่า) ตามแบบที่กำหนด

3.3 งานทาสีขาว – แดง ขอบทางเท้า ขนาดหน้ากว้าง 30 เซนติเมตร บริเวณชั้น 1 อาคารจอดรถ 10 ชั้น สถานีรถไฟฟ้าสามแยกบางใหญ่ จำนวน 22.32 ตารางเมตร บริเวณชั้น 1 และชั้น 4 อาคารจอดรถ 10 ชั้น สถานีรถไฟฟ้าบางรักน้อยท่าอิฐ จำนวน 48.69 ตารางเมตร และบริเวณชั้น 1 และชั้น 4 อาคารจอดรถ 5 ชั้น สถานีรถไฟฟ้าแยกถนนพหลโยธิน 1 จำนวน 22.50 ตารางเมตร โดยมีรายละเอียดดังต่อไปนี้

3.3.1 ขัดทำความสะอาดผิวเดิม หากมีคอนกรีตที่กระเทาะหลุดล่อนเป็นหลุมจะต้องทำการซ่อมแซม ด้วยอีพ็อกซีมอร์ต้า (Sikadur 31 CF Normal ของ Sika หรือเทียบเท่า) หรือซีเมนต์มอร์ต้าคุณสมบัติสูง สำหรับงานฉาบซ่อม (Sika MonoTop 614T ของ Sika หรือเทียบเท่า) โดยก่อนการฉาบซ่อมแซมจะต้องทำการประสานด้วยน้ำยาประสานคอนกรีตชนิดอีพ็อกซี (Sikadur 32 TH ของ Sika หรือเทียบเท่า) เพื่อเพิ่มการยึดเกาะระหว่างคอนกรีตเก่าและคอนกรีตใหม่

3.3.2 ทาสีขาว – แดง บริเวณขอบทางเท้า จำนวน 2 เทียว ด้วยสีจางจรชนิดสะท้อนแสง (ผลิตภัณฑ์ของ Chugoku, Jotun, Nippon หรือเทียบเท่า)

3.4 งานทาสีเหลือง – ดำ ผันทางขึ้น – ลงอาคาร บริเวณชั้น 1 - 5 อาคารจอดรถ 10 ชั้น สถานีรถไฟฟ้าสามแยกบางใหญ่ จำนวน 21.75 ตารางเมตร บริเวณชั้น 1 - 10 อาคารจอดรถ 10 ชั้น สถานีรถไฟฟ้าบางรักน้อยท่าอิฐ จำนวน 42.70 ตารางเมตร และบริเวณชั้น 1 - 5 อาคารจอดรถ 5 ชั้น สถานีรถไฟฟ้าแยกถนนพหลโยธิน 1 จำนวน 19.80 ตารางเมตร โดยมีรายละเอียดดังต่อไปนี้

3.4.1 ขัดทำความสะอาดผิวเดิม หากมีคอนกรีตที่กระเทาะหลุดล่อนเป็นหลุมจะต้องทำการซ่อมแซม ด้วยอีพ็อกซีมอร์ต้า (Sikadur 31 CF Normal ของ Sika หรือเทียบเท่า) หรือซีเมนต์มอร์ต้าคุณสมบัติสูง สำหรับงานฉาบซ่อม (Sika MonoTop 614T ของ Sika หรือเทียบเท่า) โดยก่อนการฉาบซ่อมแซมจะต้องทำการประสานด้วยน้ำยาประสานคอนกรีตชนิดอีพ็อกซี (Sikadur 32 TH ของ Sika หรือเทียบเท่า) เพื่อเพิ่มการยึดเกาะระหว่างคอนกรีตเก่าและคอนกรีตใหม่

3.4.2 ทาสีเหลือง – ดำ ตามแบบที่ได้กำหนดไว้ จำนวน 2 เทียว ด้วยสีจางจรชนิดสะท้อนแสง (ผลิตภัณฑ์ของ Chugoku, Jotun, Nippon หรือเทียบเท่า)

3.5 งานทำพื้นอีพ็อกซีกันลื่นสีฟ้าตัดขอบสีขาวและสัญลักษณ์ทางเดินสีขาว บริเวณทางเท้าภายในอาคารจอดรถ 3 ชั้น สถานีรถไฟฟ้าคลองบางไผ่ บริเวณชั้น 1 จำนวน 631.50 ตารางเมตร และบริเวณชั้น 3 จำนวน 761.00 ตารางเมตร โดยมีรายละเอียดดังต่อไปนี้

3.5.1 ทำการขัดผิวคอนกรีต โดยใช้เครื่องขัดที่มีประสิทธิภาพ Diamond Grinding Machine ยกเว้นกรณีจุดที่ไม่สามารถใช้เครื่องขัดใหญ่ได้ จะต้องใช้เครื่องมือประเภท Hand Grinding Tool ทำการขัดแทน หากมีคอนกรีตที่กระเทาะหลุดล่อนเป็นหลุมจะต้องทำการซ่อมแซมด้วยอีพ็อกซีมอร์ต้า (Sikadur 31 CF Normal ของ Sika หรือเทียบเท่า) หรือซีเมนต์มอร์ต้าคุณสมบัติสูง สำหรับงานฉาบซ่อม (Sika MonoTop 614T ของ Sika หรือเทียบเท่า) โดยก่อนการฉาบซ่อมแซมจะต้องทำการประสานด้วยน้ำยา

นทล

/ประสาน...

ประสานคอนกรีตชนิดอีพ็อกซี (Sikadur 32 TH ของ Sika หรือเทียบเท่า) เพื่อเพิ่มการยึดเกาะระหว่างคอนกรีตเก่าและคอนกรีตใหม่

3.5.2 ทาหน้ายารองพื้นอีพ็อกซี ชนิด Solvent Free จำนวน 1 เที่ยว (ผลิตภัณฑ์ของ Sika หรือเทียบเท่า)

3.5.3 ทำพื้นอีพ็อกซีกันลื่นชั้นกลางด้วยการทารองพื้นพร้อมโรยทรายอบแห้ง (ผลิตภัณฑ์ของ Sika หรือเทียบเท่า)

3.5.4 ทำการดูทรายส่วนเกินออกแล้วทาเคลือบด้วยสีอีพ็อกซีสีฟ้า จำนวน 2 เที่ยวตัดขอบสีขาวและสัญลักษณ์ทางเดินสีขาว ตามแบบที่ได้กำหนดไว้ โดยความหนารวมทั้งระบบไม่น้อยกว่า 2 มิลลิเมตร (ผลิตภัณฑ์ของ Sika หรือเทียบเท่า)

3.6 งานตีเส้นทางม้าลายสีขาว-แดง บริเวณหน้าอาคารจอดรถ 3 ชั้น สถานีรถไฟฟ้าคลองบางไผ่ ทางม้าลาย 50 เซนติเมตร ขนาด 1.5 x 8 เมตร จำนวน 1 จุด ทางม้าลาย 50 เซนติเมตร ขนาด 1.5 x 15 เมตรจำนวน 1 จุด และทางม้าลาย 50 เซนติเมตร ขนาด 4.1 x 8 เมตร จำนวน 1 จุด โดยมีรายละเอียดดังต่อไปนี้

3.6.1 ทำการขัดผิวคอนกรีต โดยใช้เครื่องขัดที่มีประสิทธิภาพ Diamond Grinding Machine ยกเว้นกรณีจุดที่ไม่สามารถใช้เครื่องขัดใหญ่ได้ จะต้องใช้เครื่องมือประเภท Hand Grinding Tool ทำการขัดแทน หากมีคอนกรีตที่กระเทาะหลุดล่อนเป็นหลุมจะต้องทำการซ่อมแซมด้วยอีพ็อกซีเมอร์ดำ (Sikadur 31 CF Normal ของ Sika หรือเทียบเท่า) หรือซีเมนต์เมอร์ดำคุณสมบัติสูง สำหรับงานฉาบซ่อม (Sika MonoTop 614T ของ Sika หรือเทียบเท่า) โดยก่อนการฉาบซ่อมแซมจะต้องทำการประสานด้วยน้ำยาประสานคอนกรีตชนิดอีพ็อกซี (Sikadur 32 TH ของ Sika หรือเทียบเท่า) เพื่อเพิ่มการยึดเกาะระหว่างคอนกรีตเก่าและคอนกรีตใหม่

3.6.2 ทาหน้ายารองพื้นอีพ็อกซี ชนิด Solvent Free จำนวน 1 เที่ยว (ผลิตภัณฑ์ของ Chugoku Nippon Jotun หรือเทียบเท่า)

3.6.3 ทำพื้นอีพ็อกซีกันลื่นชั้นกลางด้วยการทารองพื้นพร้อมโรยทรายอบแห้ง (ผลิตภัณฑ์ของ Chugoku Nippon Jotun หรือเทียบเท่า)

3.6.4 ทำการดูทรายส่วนเกินออกแล้วทาเคลือบด้วยสีโพลียูรีเทน (Polyurethane : PU) ชนิดทนรังสีอัลตราไวโอเล็ต (UV) สีขาวและแดง ตามแบบที่ได้กำหนดไว้ โดยความหนารวมทั้งระบบไม่น้อยกว่า 2 มิลลิเมตร (ผลิตภัณฑ์ของ Chugoku Nippon Jotun หรือเทียบเท่า)

3.7 งานทำทางลาดขึ้น - ลง สำหรับผู้พิการ (Handicap Ramp) บริเวณชั้น 1 - 4 อาคารจอดรถ 5 ชั้น สถานีรถไฟฟ้าแยกถนนบุรี 1 ขนาด 1.20 x 1.80 เมตร จำนวนรวม 6 จุด และบริเวณชั้น 1 และชั้น 4 อาคารจอดรถ 10 ชั้น สถานีรถไฟฟ้าสามแยกบางใหญ่ ขนาด 2.37 x 0.80 เมตร จำนวนรวม 2 จุด โดยมีรายละเอียดดังต่อไปนี้

3.7.1 รื้อกระเบื้องแกรนิตเดิม สกัดพื้นคอนกรีต แล้วทำการเทพื้นทำทางลาดสำหรับผู้พิการ ตามแบบที่กำหนด ด้วยคอนกรีตชนิดพิเศษ โดยก่อนการเทคอนกรีตจะต้องทำการประสานด้วยน้ำยาประสานคอนกรีตชนิดอีพ็อกซี (Sikadur 32 TH ของ Sika หรือเทียบเท่า) เพื่อเพิ่มการยึดเกาะระหว่างคอนกรีตเก่าและคอนกรีตใหม่

3.7.2 ทำพื้นอีพ็อกซีกันลื่นสีฟ้า บริเวณพื้นทางลาดขึ้น - ลง สำหรับผู้พิการ ขนาดพื้นที่ทั้งหมด 16.75 ตารางเมตร ตามแบบที่กำหนด

  
/ทำการขัด...

- ทำการขัดผิวคอนกรีต โดยใช้เครื่องขัดที่มีประสิทธิภาพ Diamond Grinding Machine ยกเว้นกรณีจุดที่ไม่สามารถใช้เครื่องขัดใหญ่ได้ จะต้องใช้เครื่องมือประเภท Hand Grinding Tool ทำการขัดแทน หากมีคอนกรีตที่กระเทาะหลุดล่อนเป็นหลุมจะต้องทำการซ่อมแซมด้วยอีพ็อกซีมอร์ต้า (Sikadur 31 CF Normal ของ Sika หรือเทียบเท่า) หรือซีเมนต์มอร์ต้าคุณสมบัติสูง สำหรับงานฉาบซ่อม (Sika MonoTop 614T ของ Sika หรือเทียบเท่า) โดยก่อนการฉาบซ่อมแซมจะต้องทำการประสานด้วยน้ำยาประสานคอนกรีตชนิดอีพ็อกซี (Sikadur 32 TH ของ Sika หรือเทียบเท่า) เพื่อเพิ่มการยึดเกาะระหว่างคอนกรีตเก่าและคอนกรีตใหม่

- ทาหน้ายารองพื้นอีพ็อกซี ชนิด Solvent Free จำนวน 1 เทียว (ผลิตภัณฑ์ของ Sika หรือเทียบเท่า)

- ทำพื้นอีพ็อกซีกันลื่นชั้นกลางด้วยการทารองพื้นพร้อมโรยทรายอบแห้ง (ผลิตภัณฑ์ของ Sika หรือเทียบเท่า)

- ทำการดูทรายส่วนเกินออกแล้วทาเคลือบด้วยสีอีพ็อกซีสีฟ้าตามแบบที่ได้กำหนดไว้ โดยความหนารวมทั้งระบบไม่น้อยกว่า 2 มิลลิเมตร (ผลิตภัณฑ์ของ Sika หรือเทียบเท่า)

3.7.3 ติดตั้งแผ่นยางคนพิการลายจุด ขนาด 30 x 30 เซนติเมตร ความหนาของฐาน (Base Surface) ไม่เกิน 2 มิลลิเมตร และความหนาของปุ่มไม่เกิน 5 มิลลิเมตร จำนวน 16 แผ่น ตามแบบที่กำหนด โดยคุณลักษณะของวัสดุแผ่นยางคนพิการจะต้องเป็นยางสังเคราะห์หรือยางธรรมชาติที่มีความเหนียวคงทน ทนทานต่อทุกสภาพอากาศ ทำความสะอาดได้ง่าย

3.8 งานทาสีที่จอดรถสำหรับสุภาพสตรี (Lady Parking Zone) บริเวณชั้น 3 อาคารจอดรถ 3 ชั้น สถานีรถไฟฟ้าคลองบางไผ่ จำนวน 28 ช่องจอด โดยมีรายละเอียดดังต่อไปนี้

3.8.1 ทาสีชมพูและสีขาว บริเวณเสาปูนภายในอาคารจอดรถ จำนวน 10 เสา ขนาดพื้นที่ทั้งหมด 31.20 ตารางเมตร ตามแบบที่กำหนด

- ล้างทำความสะอาดพื้นผิวด้วยเครื่องฉีดน้ำแรงดันสูง ทำการล้างพื้นผิวด้วยเครื่องฉีดน้ำแรงดันสูง ประมาณ 200 - 250 บาร์ เพื่อขจัดคราบสกปรก คราบขาวและซิลิโคน รวมทั้งคราบสกปรกอื่นๆที่ปนเปื้อนอยู่บนพื้นผิวทิ้งให้แห้ง 24 ชั่วโมง

- ทาสีรองพื้นด้วยน้ำยารองพื้นปูนทับสีเก่า จำนวนไม่น้อยกว่า 1 เทียว โดยจะต้องทิ้งให้พื้นผิวแห้งสนิทก่อนทาสีรองพื้นปูนเก่า และทาสีทับหน้าชนิดทาภายในสีขาวและชมพู จำนวนไม่น้อยกว่า 2 เทียว (ผลิตภัณฑ์ Duraclean ของ TOA, Nippon, Jotun หรือเทียบเท่า)

3.8.2 ทำพื้นอีพ็อกซี บริเวณช่องจอดรถ จำนวน 28 ช่องจอด ขนาดพื้นที่ทั้งหมด 53.76 ตารางเมตร ตามแบบที่กำหนด

- ทำการขัดผิวคอนกรีต โดยใช้เครื่องขัดที่มีประสิทธิภาพ Diamond Grinding Machine ยกเว้นกรณีจุดที่ไม่สามารถใช้เครื่องขัดใหญ่ได้ จะต้องใช้เครื่องมือประเภท Hand Grinding Tool ทำการขัดแทน หากมีคอนกรีตที่กระเทาะหลุดล่อนเป็นหลุมจะต้องทำการซ่อมแซมด้วยอีพ็อกซีมอร์ต้า (Sikadur 31 CF Normal ของ Sika หรือเทียบเท่า) หรือซีเมนต์มอร์ต้าคุณสมบัติสูง สำหรับงานฉาบซ่อม (Sika MonoTop 614T ของ Sika หรือเทียบเท่า) โดยก่อนการฉาบซ่อมแซมจะต้องทำการประสานด้วยน้ำยาประสานคอนกรีตชนิดอีพ็อกซี (Sikadur 32 TH ของ Sika หรือเทียบเท่า) เพื่อเพิ่มการยึดเกาะระหว่างคอนกรีตเก่าและคอนกรีตใหม่



/ทาน้ำยา...

- ทาหน้ายารองพื้นอีพ็อกซี ชนิด Solvent Free จำนวน 1 เที่ยว (ผลิตภัณฑ์ของ Sika หรือเทียบเท่า)

- ทาเคลือบด้วยอีพ็อกซีสีชมพู และสีขาว ตามแบบที่ได้กำหนดไว้ โดยความหนา รวมทั้งระบบไม่น้อยกว่า 2 มิลลิเมตร (ผลิตภัณฑ์ของ Sika หรือเทียบเท่า)

3.9 ติดตั้งแผ่นยางคนพิการลายจุด ขนาด 30 x 30 เซนติเมตร ความหนาของฐาน (Base Surface) ไม่เกิน 2.5 มิลลิเมตร และความหนาของปุ่ม ไม่เกิน 5 มิลลิเมตร บริเวณพื้นผิวต่างระดับ ทางเดินเชื่อมต่อกับรถไฟฟ้าชั้น 4 อาคารจอดรถ 10 ชั้น สถานีรถไฟฟ้าบางรักน้อยท่าอิฐ จำนวน 18 แผ่น และอาคารจอดรถ 5 ชั้น สถานีรถไฟฟ้าแยกถนนบุรี 1 จำนวน 25 แผ่น ตามแบบที่กำหนด โดยคุณลักษณะของวัสดุแผ่นยางคนพิการจะต้องเป็นยางสังเคราะห์หรือยางธรรมชาติที่มีความเหนียวคงทน ทนทานต่อทุกสภาพอากาศ ทำความสะอาดได้ง่าย

3.10 งานปรับปรุงพื้นที่ทำช่องจอดรถฉุกเฉินสำหรับเจ้าหน้าที่รักษาความปลอดภัย จำนวน 2 ช่องจอด บริเวณหน้าอาคารจอดรถ 10 ชั้น สถานีรถไฟฟ้าบางรักน้อยท่าอิฐ

3.10.1 รั้วหรือสกัดพื้นผิวคอนกรีตเดิมแล้วทำการเทพปรับด้วยคอนกรีตชนิดพิเศษที่มีกำลังอัดไม่น้อยกว่า 240 Ksc ขนาดพื้นที่ 27.20 ตารางเมตร โดยก่อนการเทจะต้องทำการวางแผ่นตะแกรงเหล็ก (Wire Mesh) ขนาด 25x25x3 มิลลิเมตร

3.10.2 ทำการตีเส้นช่องจอดรถฉุกเฉินตามแบบ ด้วยสีจราจรชนิดสะท้อนแสง (ผลิตภัณฑ์ของ Chugoku, Jotun, Nippon หรือเทียบเท่า) ขนาดกว้าง 10 เซนติเมตร ยาว 4.92 เมตร และติดตั้งยกั้นล้อรถ ขนาดประมาณ 1,820 x 150 x 100 มิลลิเมตร จำนวน 2 ช่องจอด โดยคุณลักษณะของวัสดุยกั้นล้อรถจะต้องเป็นยางสังเคราะห์หรือยางธรรมชาติที่มีความเหนียวพิเศษ มีความแข็งแรง ทนทานต่อทุกสภาพอากาศ ทนต่อแรงกระแทกหรือเสียดสี ไม่ยุบตัวง่าย พร้อมติดแถบสะท้อนแสง (Reflective Tape) ติดตั้งโดยยึดด้วยพุกเหล็กชุบสังกะสีตามแบบที่ได้กำหนดไว้

3.11 ผู้รับจ้างต้องตรวจเช็คความเรียบร้อยของงานและทำความสะอาดพื้นผิวบริเวณที่ทำงาน รวมถึงรับผิดชอบกำจัดขยะและวัสดุที่ไม่ใช้งานที่เกิดจากกิจกรรมของผู้รับจ้างให้เรียบร้อย

3.12 สีที่ใช้ผู้รับจ้างต้องนำสีที่มีคุณภาพดีตามประเภทและการใช้งานของสี เช่น ป้องกันเชื้อรา สนิม ยางไม้ ต่าง ชีตจางเร็ว ทนต่อแสง UV เก็บไว้ได้นาน เป็นสีที่มีความคงทนถาวรไม่หลุดร่อน

- สีที่นำมาใช้ต้องบรรจุกระป๋องหรือภาชนะซึ่งออกมาจากบริษัทผู้ผลิตโดยตรงไม่ซ้ำรุ่นมีชื่อบริษัทผู้ผลิตเครื่องหมายการค้าเลขหมายต่างๆ ติดอยู่อย่างสมบูรณ์ ก่อนนำมาใช้ให้แจ้งต่อคณะกรรมการตรวจสอบการจ้าง โดยจะต้องทำการเปิดถังสีต่อหน้าผู้ควบคุมงานเท่านั้น เพื่อป้องกันมิให้มีการนำสีที่ไม่ถูกต้องตามสัญญามาใช้ดำเนินการ

- ประเภทชนิดของสี ระบบขั้นตอนและกรรมวิธีใช้สี ผู้รับจ้างจะต้องปฏิบัติตามคำแนะนำจากบริษัทผู้ผลิตโดยเคร่งครัด

- ผู้รับจ้างต้องส่งตัวอย่างผลิตภัณฑ์สีที่ใช้ให้คณะกรรมการตรวจสอบการจ้างเห็นชอบและเลือกสีก่อนนำไปใช้

- ในการปฏิบัติงานของผู้รับจ้าง จะต้องมียุทธศาสตร์ความปลอดภัยอย่างเพียงพอ หากคณะกรรมการตรวจสอบการจ้าง เห็นว่า อาจไม่มีความปลอดภัยเพียงพอ สามารถสั่งให้หยุดงานชั่วคราวเพื่อแก้ไขหรือสั่งแก้ไขในที่นี้ เพื่อให้การดำเนินงานมีความปลอดภัยตามที่คณะกรรมการตรวจสอบการจ้างเห็นสมควร



/และใน...



และในกรณีที่เกิดความเสียหายต่อชีวิตหรือทรัพย์สินของลูกจ้างของผู้รับจ้างหรือบุคคลที่ 3 ในขณะที่ปฏิบัติงาน เป็นความรับผิดชอบของผู้รับจ้างที่จะต้องชดใช้ค่าความเสียหายที่เกิดขึ้นทั้งสิ้น

#### 4. ค่าปรับ

ในกรณีผู้รับจ้างไม่สามารถทำงานให้แล้วเสร็จตามเวลาที่กำหนดในข้อ 5 และ รพม. ยังไม่ได้บอกเลิก สัญญาให้ถือว่าผู้รับจ้างประพฤติดิฉิสัญญา และจะต้องชำระค่าปรับเป็นรายวันให้แก่ รพม. ในอัตราร้อยละ 0.1 ของราคาตามสัญญาต่อวัน นับแต่วันที่ครบกำหนดการส่งมอบงาน หรือวันที่ รพม. ได้ขยายให้จนถึงวันที่ รพม. ได้ตรวจรับงานผู้ต้องครบถ้วน นอกจากนี้ผู้รับจ้างยินยอมชดใช้ค่าเสียหายอันเกิดจากการที่ผู้รับจ้าง ล่าช้าและค่าใช้จ่ายอื่นๆ ทั้งหมด

#### 5. ค่าจ้างและการจ่ายเงิน

5.1. รพม. ตกลงจ่ายค่าจ้างตามผู้รับจ้างได้ปฏิบัติงาน โดยชำระให้เมื่อผู้รับจ้างได้ดำเนินการยื่น ขอรับค่าจ้างและ รพม. ได้ตรวจรับงานเรียบร้อยแล้ว โดยแบ่งชำระเป็น 2 งวด ดังนี้

งวดที่ 1 เป็นจำนวนเงินในอัตราร้อยละ 50 (ห้าสิบ) ของราคาค่าจ้างทั้งหมดเมื่อผู้รับจ้างได้ปฏิบัติงาน ตามข้อ 3.5, 3.6 และ 3.8 แล้วเสร็จ ภายในระยะเวลา 60 วัน นับถัดจากวันลงนามในสัญญา

งวดที่ 2 เป็นจำนวนเงินในอัตราร้อยละ 50 (ห้าสิบ) ของราคาค่าจ้างทั้งหมดเมื่อผู้รับจ้างได้ปฏิบัติงาน ทั้งหมด ให้แล้วเสร็จ ภายในระยะเวลา 120 วัน นับถัดจากวันลงนามในสัญญา

#### 6. ระยะเวลาดำเนินการและการรับประกันผลงาน

ผู้รับจ้างต้องทำหน้าที่ในการให้บริการปรับปรุงอาคารจอดแล้วจรทั้ง 4 แห่ง ตามแนวสายทางโครงการ รถไฟฟ้ามหานคร สายฉลองรัชธรรม กำหนดเวลาแล้วเสร็จใน 120 วัน นับถัดจากวันลงนามในสัญญาจ้าง โดย สามารถปฏิบัติงานในช่วงเวลาที่ รพม. กำหนดเท่านั้น และรับประกันผลการดำเนินงานเป็นเวลาไม่น้อยกว่า 2 ปี ตั้งแต่ดำเนินงานแล้วเสร็จ

#### 7. วงเงินในการจัดหา


วงเงินที่ใช้ในการดำเนินงาน จำนวน 3,450,000 บาท (สามล้านสี่แสนห้าหมื่นบาทถ้วน) รวม ภาษีมูลค่าเพิ่ม และค่าใช้จ่ายทั้งปวงแล้ว

#### 8. หลักเกณฑ์การพิจารณาคัดเลือกข้อเสนอ

ในการพิจารณาผลการยื่นข้อเสนอประกวดราคาอิเล็กทรอนิกส์ครั้งนี้ รพม. จะพิจารณาจากราคารวม และตัดสินโดยใช้หลักเกณฑ์ราคาต่ำสุด

พท

# 1. งานรื้อถอนหมอนก้านล้อรถเดิมและ ติดตั้งยางก้านล้อรถใหม่

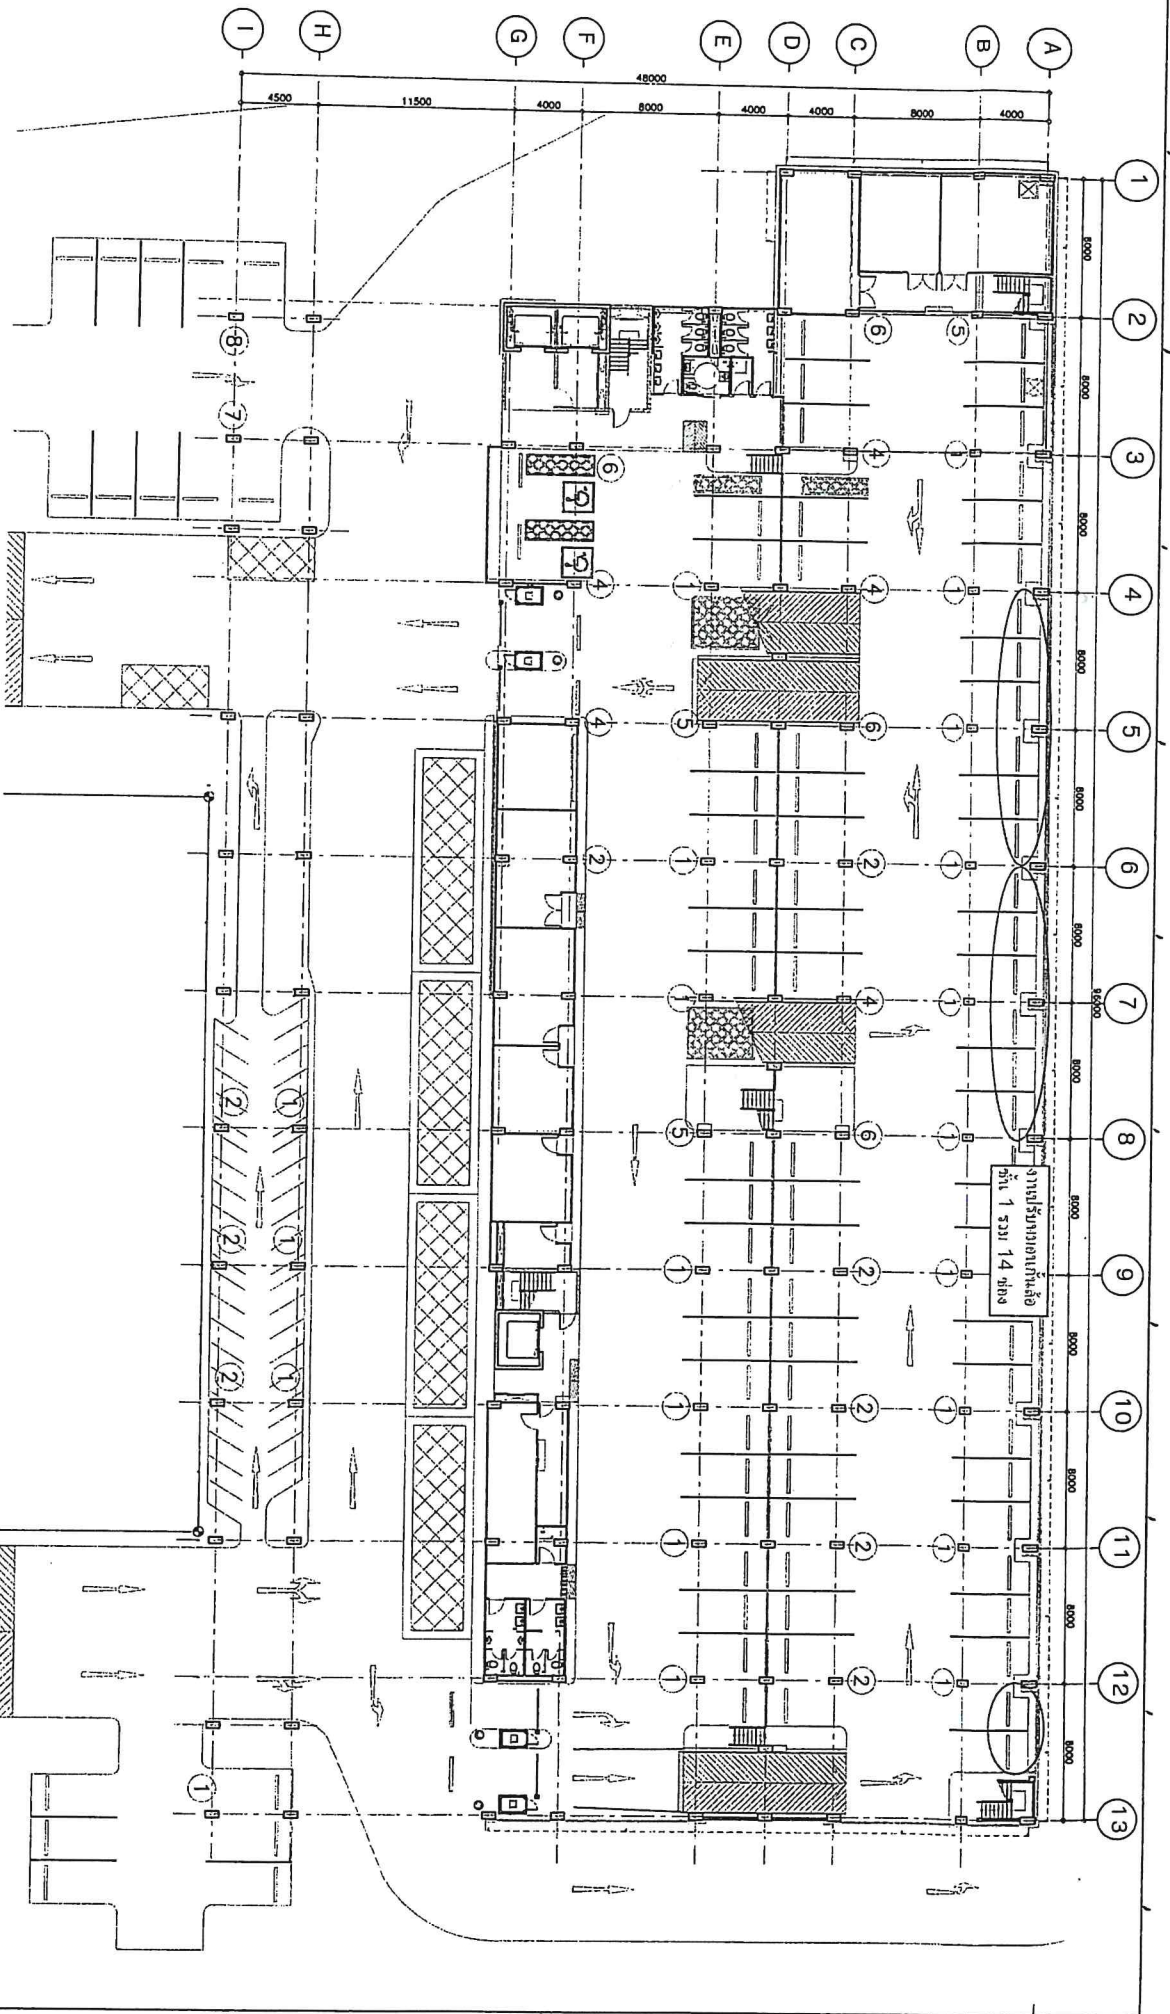

1 COLUMN GUARD LOCATION - GROUND FLOOR PLAN  
 SCALE: A1 - NOT TO SCALE



MASS RAPID TRANSIT AUTHORITY OF THAILAND  
 MTR PURPLE LINE PROJECT  
 BANG YAI TO RAT BURANA

PROJECT CONSULTANT:



The Project Consulting Services for MTR Purple Line Project  
 Bang Yai - Bang Sue Section

MTC and other logos: DB, KASIKORN, CONSTAT, KSA, CONSTAT, KSA, W, WE

CONTRACTOR:

**PAR**  
 JOINT VENTURE

PREPARED BY: PAR JOINT VENTURE

DATE: 19/03/15

CHECKED BY: [Signature]

DATE: 27/05/15

REVISION: FIRST ISSUED

DATE: 27/05/15

DATE: 27 MAY 2015

AS-BUILT

PREPARED BY: [Signature]  
 DATE: 2 JUN 2015

CHECKED BY: [Signature]  
 DATE: 08 JUN 2015

CHECKED BY: [Signature]  
 DATE: 19 JUN 2015

APPROVED:



BANG YAI TO HANG SUE SECTION  
 CONTRACT 3

REVISION: FIRST ISSUED

DATE: 27/05/15


DATE: 27 MAY 2015

DATE: 27 MAY 2015

DATE: 27 MAY 2015

SAM YEAK BANG YAI PARK AND RIDE  
 COLUMN GUARD LOCATION  
 GROUND FLOOR PLAN

Handwritten signature or initials.

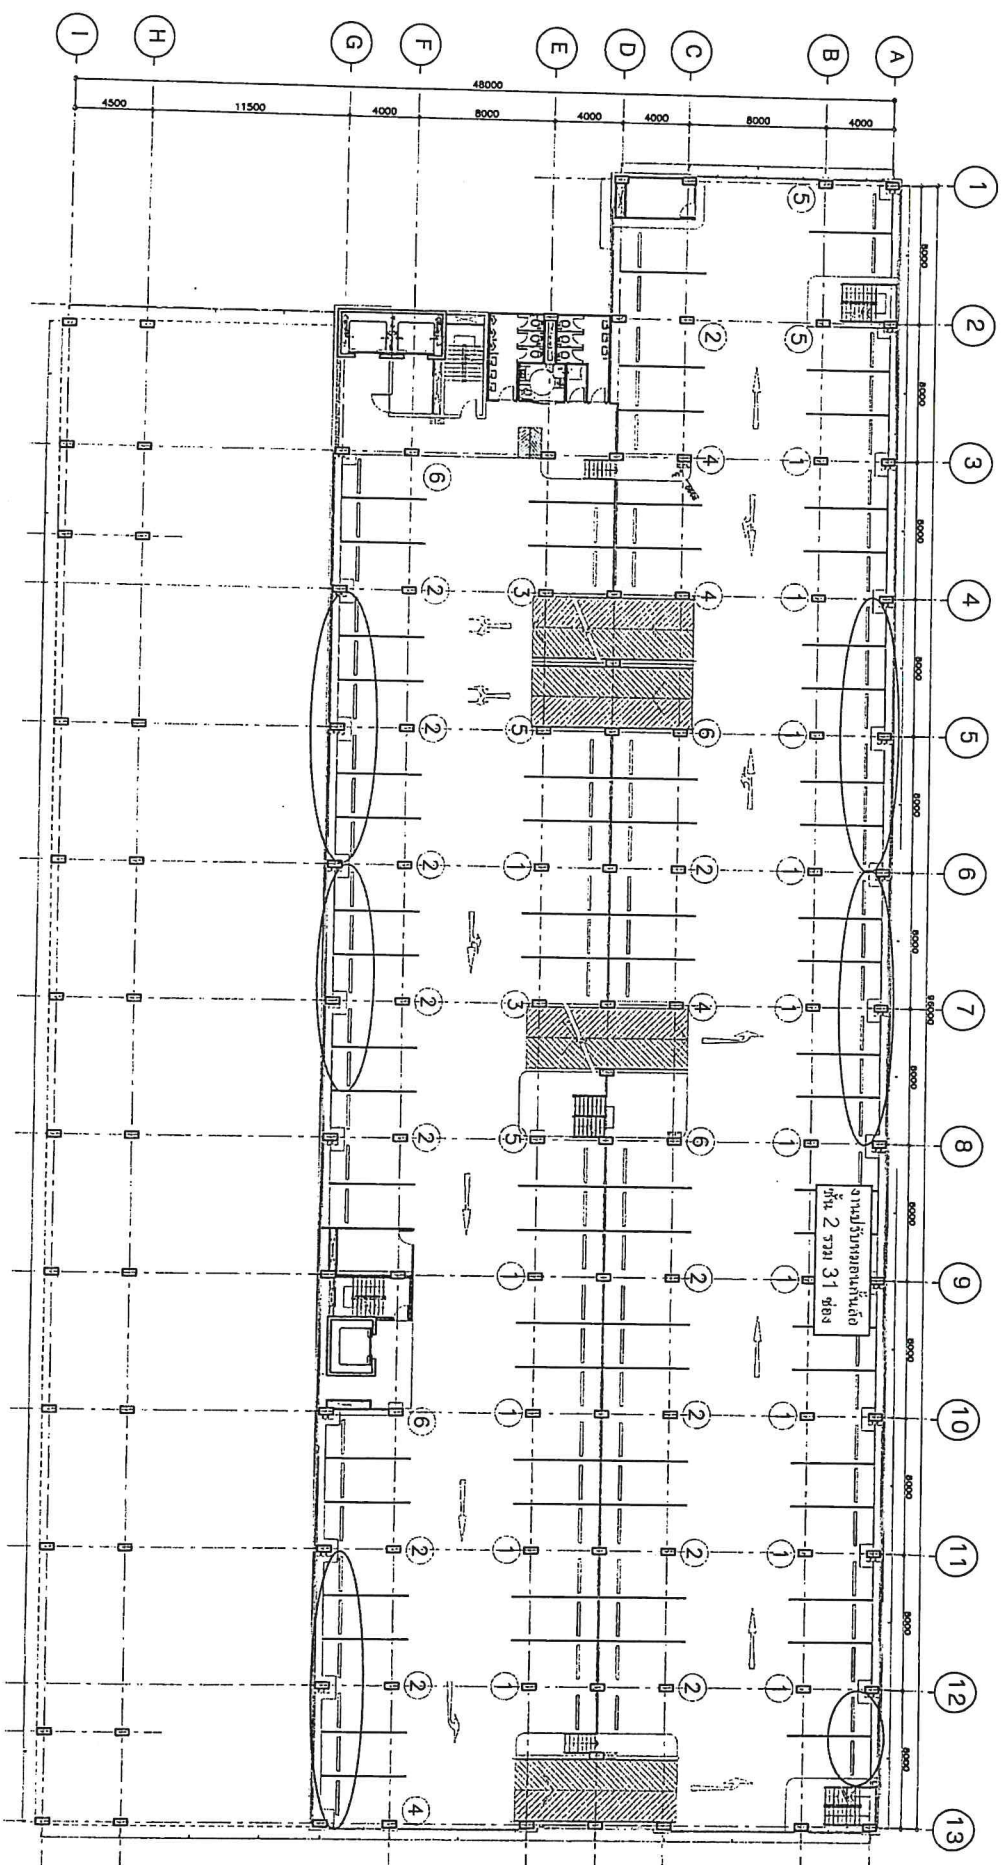

2 COLUMN GUARD LOCATION - 2nd FLOOR PLAN

DATE :

MASS RAPID TRANSIT AUTHORITY OF THAILAND  
 MRT PURPLE LINE PROJECT  
 BANG YAI TO KAT BURANA



PROJECT CONSULTANT :

**PCCCL**  
 The Project Consulting Services for MRT Purple Line Project  
 Bang Yai - Ilang Section  
**CAEC** **THA** **AW** **W**  
 DB

CONTRACTOR :

**PAR**  
 JOINT VENTURE


PREPARED BY :

DATE :

DESCRIPTION :

APPROVED :

DRAWN : CHECKED : PM : DATE : 27 MAY 2015	PAR JOINT VENTURE  	18/02/15 27/05/15	FIRST ISSUED REVISION NOOR SHAR-4	<b>AS-BUILT</b>	REVIEWED BY : Mr. Sorol nuchanaphon DATE : 7 JUN 2015	CHECKED BY : M.P. DATE : 08 JUN 2015	DESIGNED BY : W.P. SPECIALIST DATE : 19 JUN 2015	APPROVED BY : 
STATUS DMC NO. W SCALE A1= AS SHOWN A2= AS SHOWN	POL/AD-020 SHEET NO. 111	TITLE : BANG YAI TO BANG SUE SECTION CONTRACT 3	SAM YEK BANG YAI PARK AND RIDE COLUMN GUARD LOCATION 2nd FLOOR PLAN					

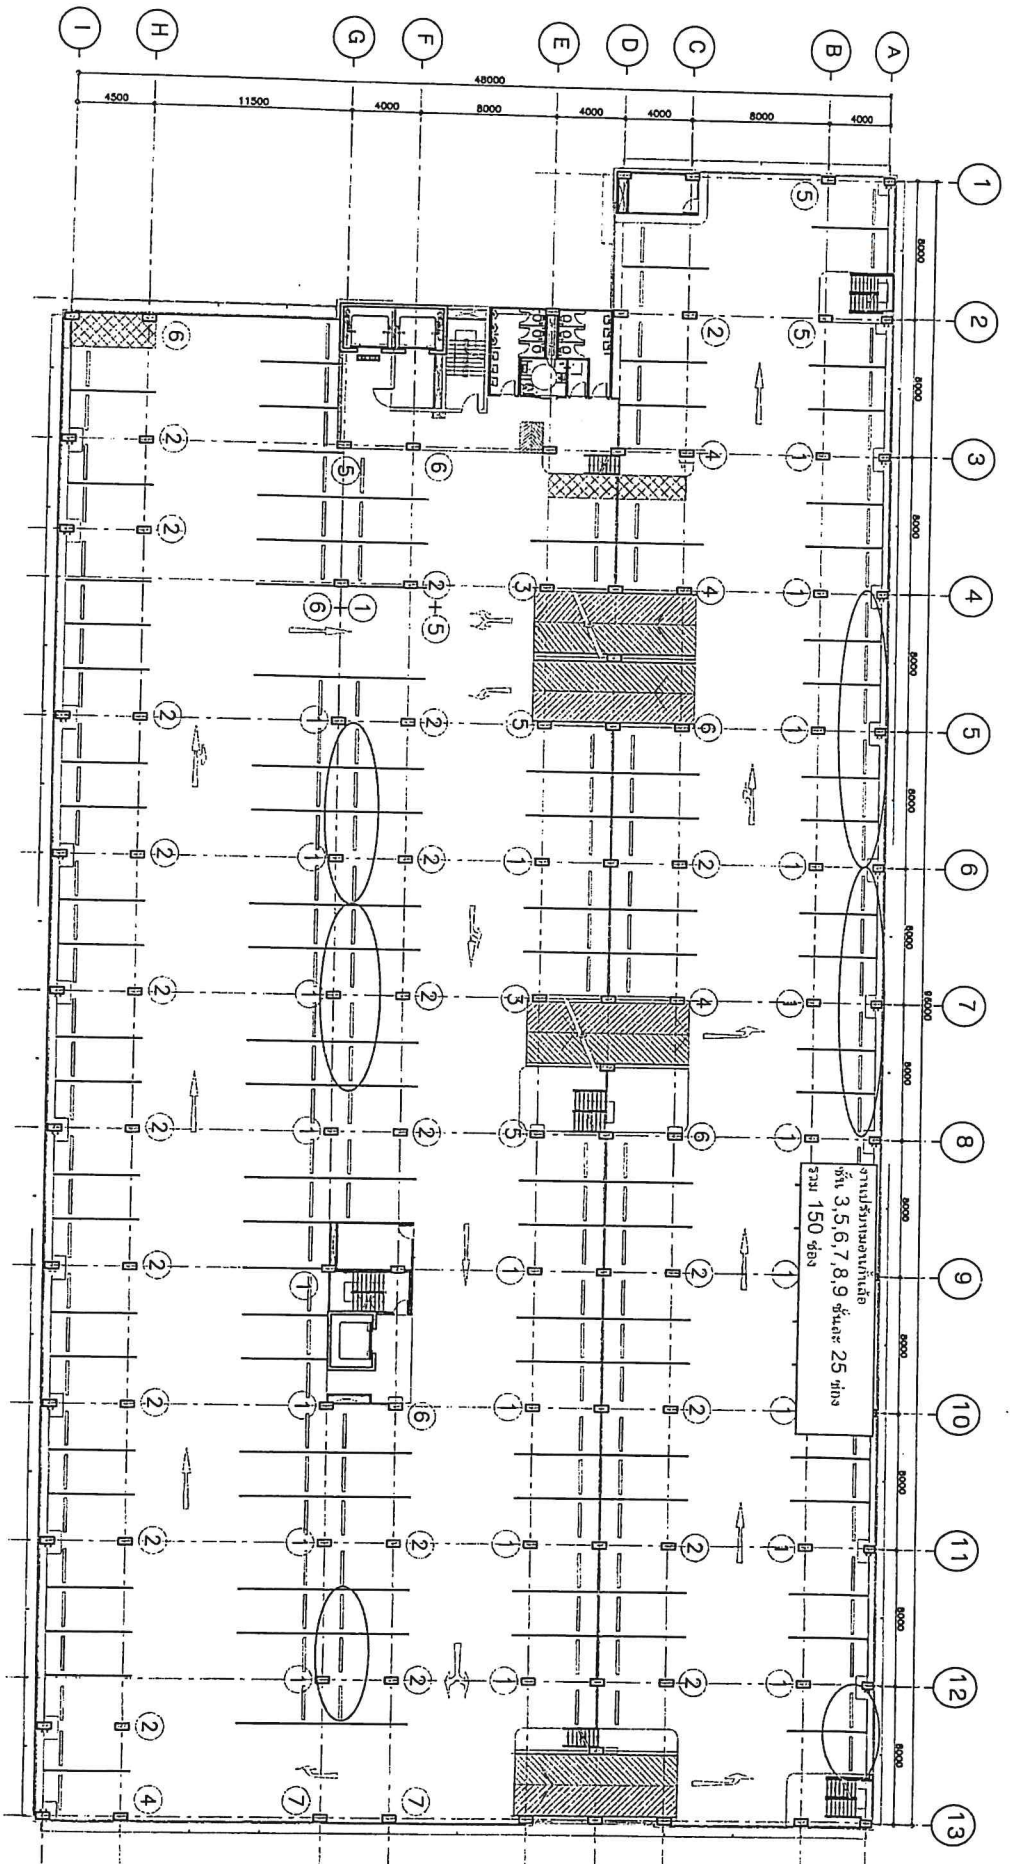

3 COLUMN GUARD LOCATION - 3rd,5th-9th FLOOR PLAN  
SCALE: AS SHOWN  
AS - NOT TO SCALE

OWNER :



MASS RAPID TRANSIT AUTHORITY OF THAILAND  
MRT PURPLE LINE PROJECT  
BANG YAI TO RATTURANA

PROJECT CONSULTANT :



The Project Consulting Services for MRT Purple Line Project  
Bang Yai - Bang Sue Section

JEC

CONTRACTOR :

**PAR**  
JOINT VENTURE

PREPARED BY : PAR JOINT VENTURE

DATE : 18/03/15

CHECKED BY :

DATE : 27/05/15

DESCRIPTION : REVISED DOOR SURE-1

**AS-BUILT**

REVIEWED BY :   
DATE : 2 JUN 2015

CHECKED BY :

CHECKED BY :

APPROVED BY :



BANG YAI TO BANG SUE SECTION  
CONTRACT 3

SAM YEAK BANG YAI PARK AND RIDE  
COLUMN GUARD LOCATION


3rd,5th-9th FLOOR PLAN

REF. SHIP DOC. NO. : C3/P1/A10/2015 B

STATUS (DOC. NO. : PD/A10-21)

SCALE : AS SHOWN

SHEET NO. : 112

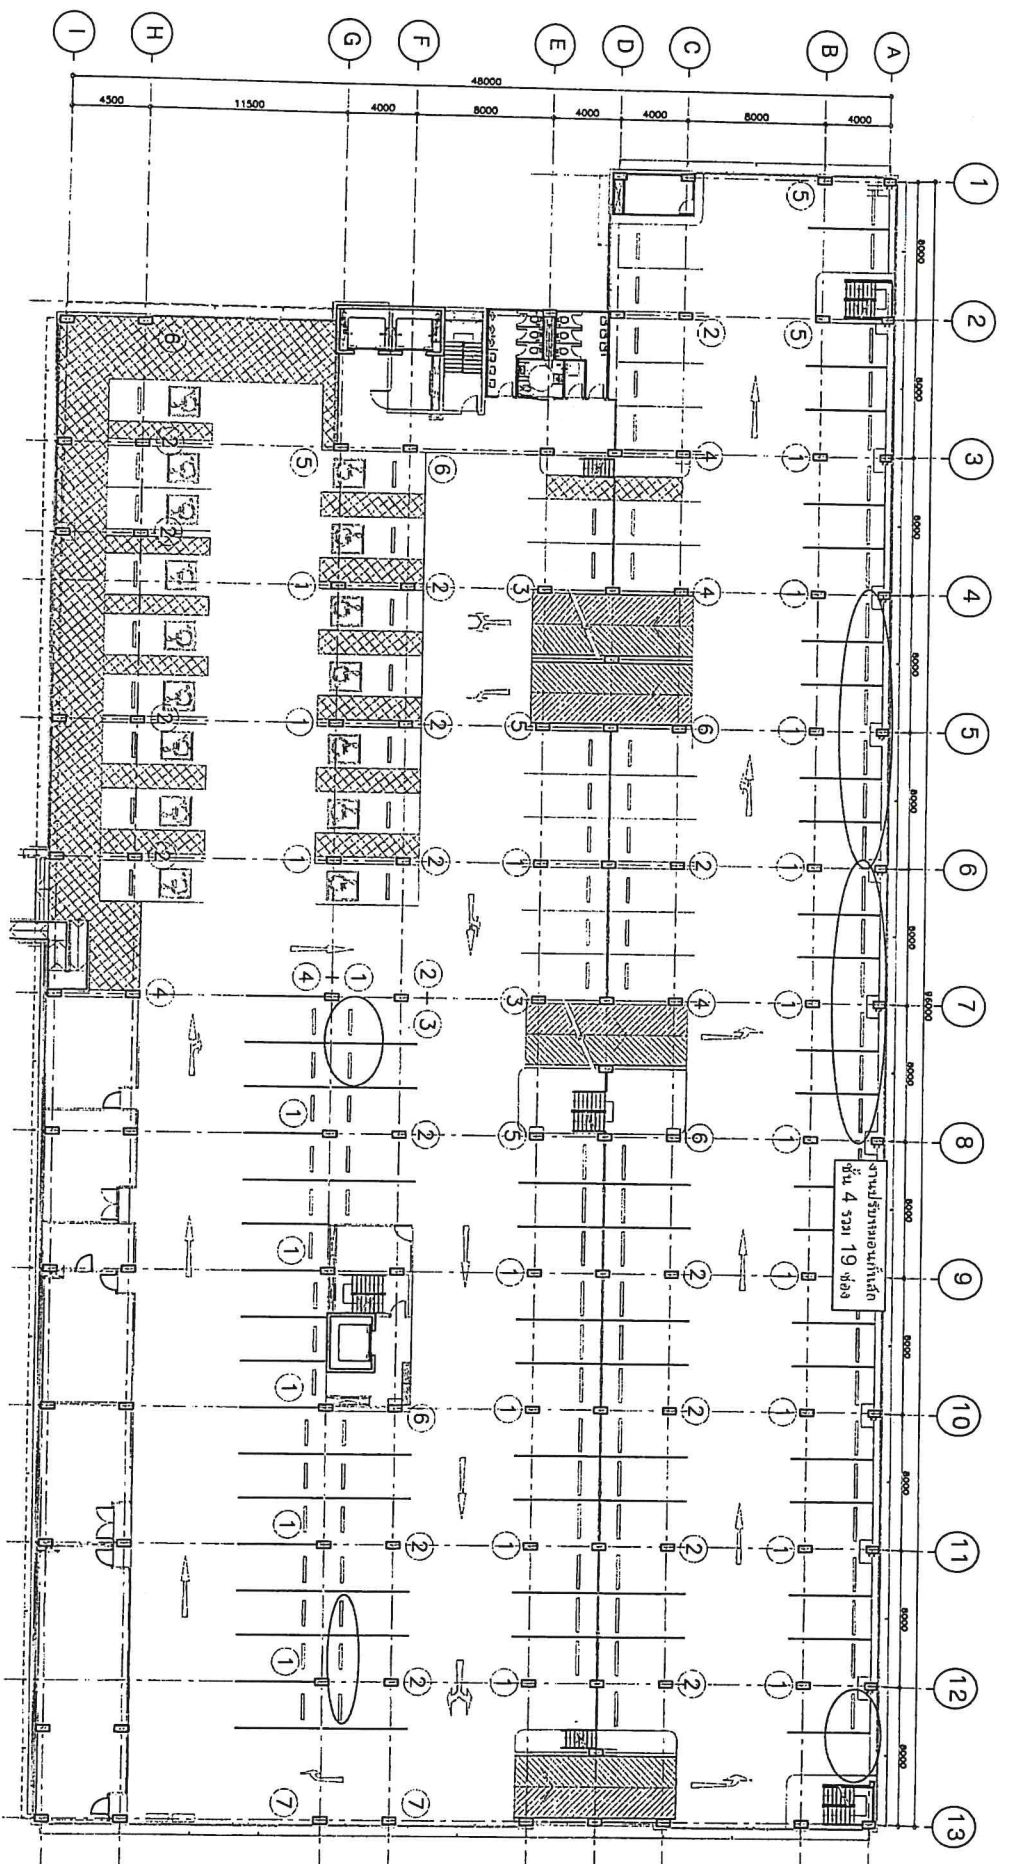

4 COLUMN GUARD LOCATION - 4th FLOOR PLAN  
 SCALE: A3 - NOT TO SCALE

SUPPLIER: PROJECT CONSULTANT: CONTINUATION: PREPARED BY: PAR JOINT VENTURE DATE: 18/01/15 FIRST ISSUED: 27/05/15 REVISION: DOOR SHIF-4 DESCRIPTION: APPROVED: AS-BUILT



MASS RAPID TRANSIT AUTHORITY OF THAILAND  
 MRT PURPLE LINE PROJECT  
 BANG YAI TO RATT BIRANA

The Project Consulting Services for MRT Purple Line Project  
 Bang Yai - Bang Sue Station  
 JGC, TML, A, W, DB, @CONSULT, @CONSULT, @CONSULT, @CONSULT

PAR JOINT VENTURE




BANG YAI TO BANG SUE SECTION  
 CONTRACT 3

S&P YAK BANG YAI PARK AND RIDE  
 COLUMN GUARD LOCATION  
 4th FLOOR PLAN

AM

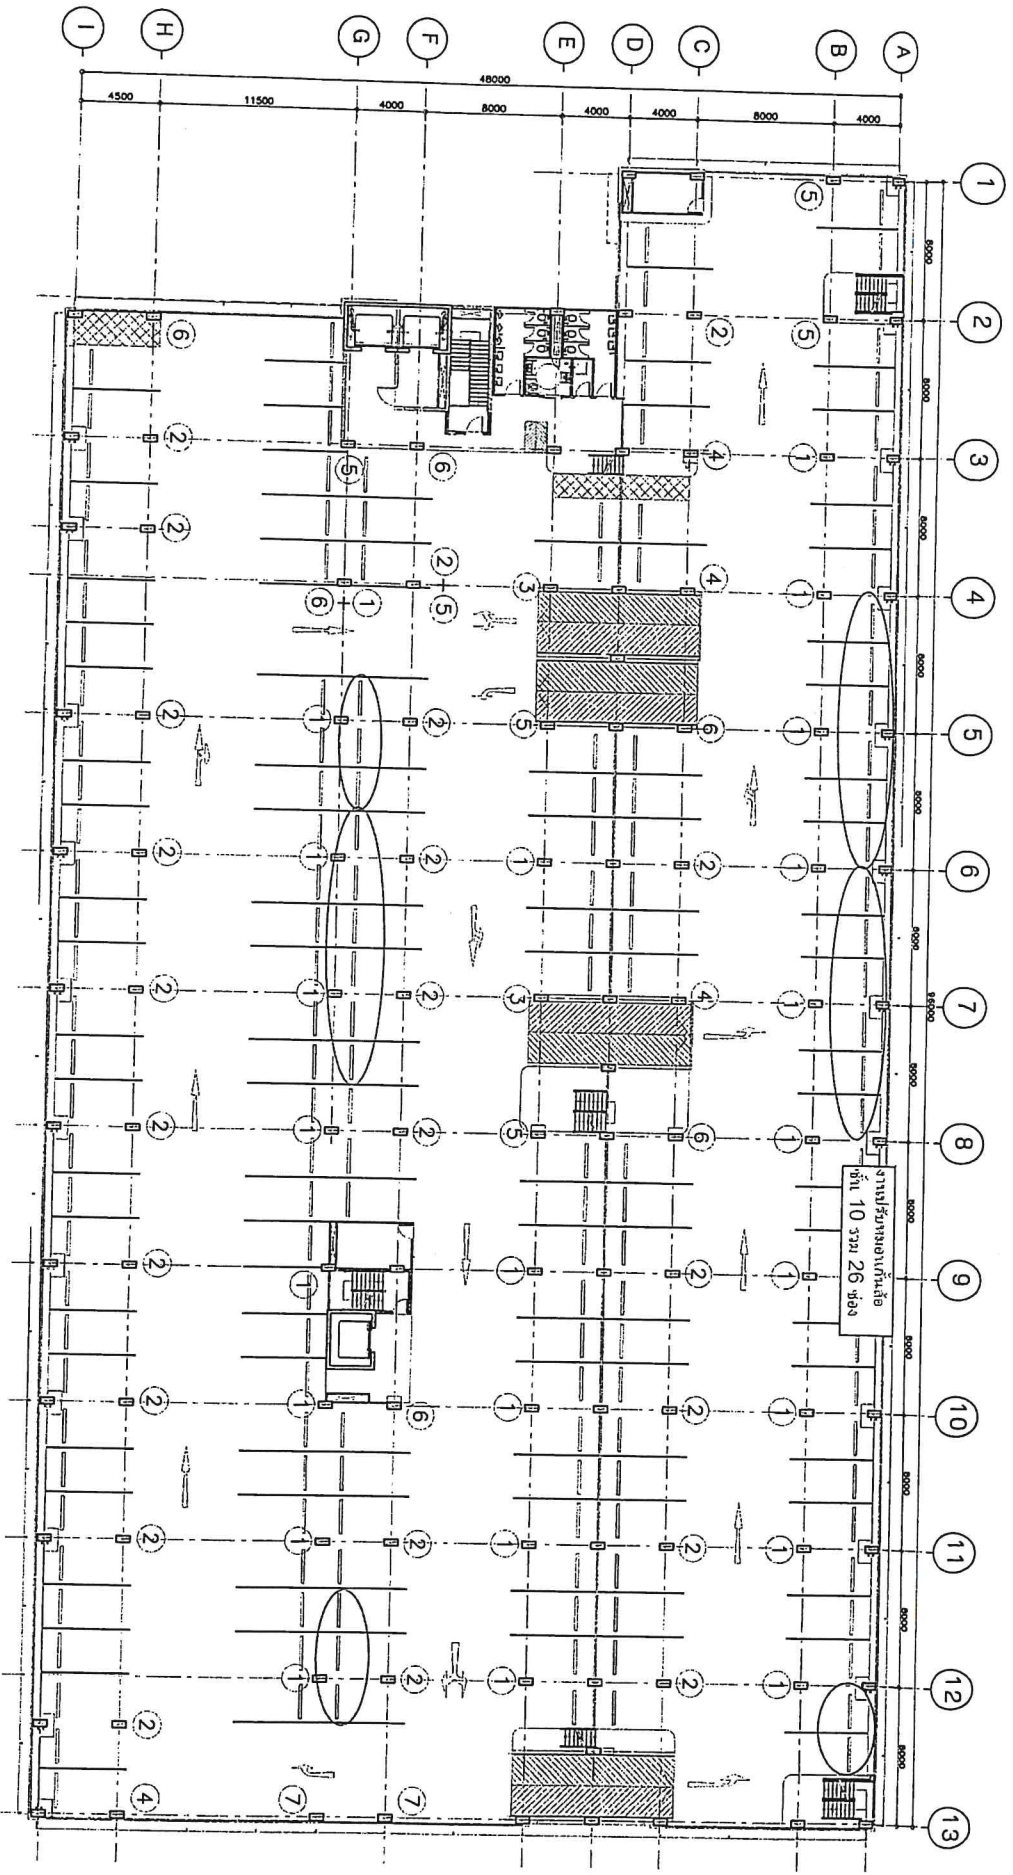

5 COLUMN GUARD LOCATION - 10th FLOOR PLAN  
 SCALE: A3 = NOT TO SCALE  
 A2 = NOT TO SCALE

OWNER: MASS RAPID TRANSIT AUTHORITY OF THAILAND  
 PROJECT CONSULTANT: PCCPL  
 CONTRACTOR: PAR JOINT VENTURE  
 PREPARED BY: PAR JOINT VENTURE  
 CHECKED BY: M.P.  
 APPROVED BY: M.P.  
 DATE: 27 MAY 2015

MASS RAPID TRANSIT AUTHORITY OF THAILAND  
 MRT PURPLE LINE PROJECT  
 BANG YAI TO BAT DUMRAN

PROJECT CONSULTANT:  
**PCCPL**  
 The Project Consulting Services for MRT Purple Line Project  
 Bang Yai - Bang Sue Section  
**DBI** **W** **ME**

CONTRACTOR:  
**PAR**  
 JOINT VENTURE


PREPARED BY	DATE	DESCRIPTION
PAR JOINT VENTURE	19/03/15	FIRST ISSUED
D.M.H.E.S.K.	27/05/15	REvised DOOR SWR-4
L.A.S.S.V.V.S		

APPROVED	DATE	DESCRIPTION
AS-BUILT		

PREPARED BY	DATE	STATUS
Mr. Sord	7 JUN 2015	AS SHOWN
		AS SHOWN

CHECKED BY	DATE	STATUS
M.P.	08 JUN 2015	AS SHOWN
W.P.M.		AS SHOWN
S.K.S.		AS SHOWN

TITLE: BANG YAI TO BANG SUE SECTION  
 CONTRACT: 3  
 SAI YEAK BANG YAI PARK AND RIDE  
 COLUMN GUARD LOCATION  
 10th FLOOR PLAN

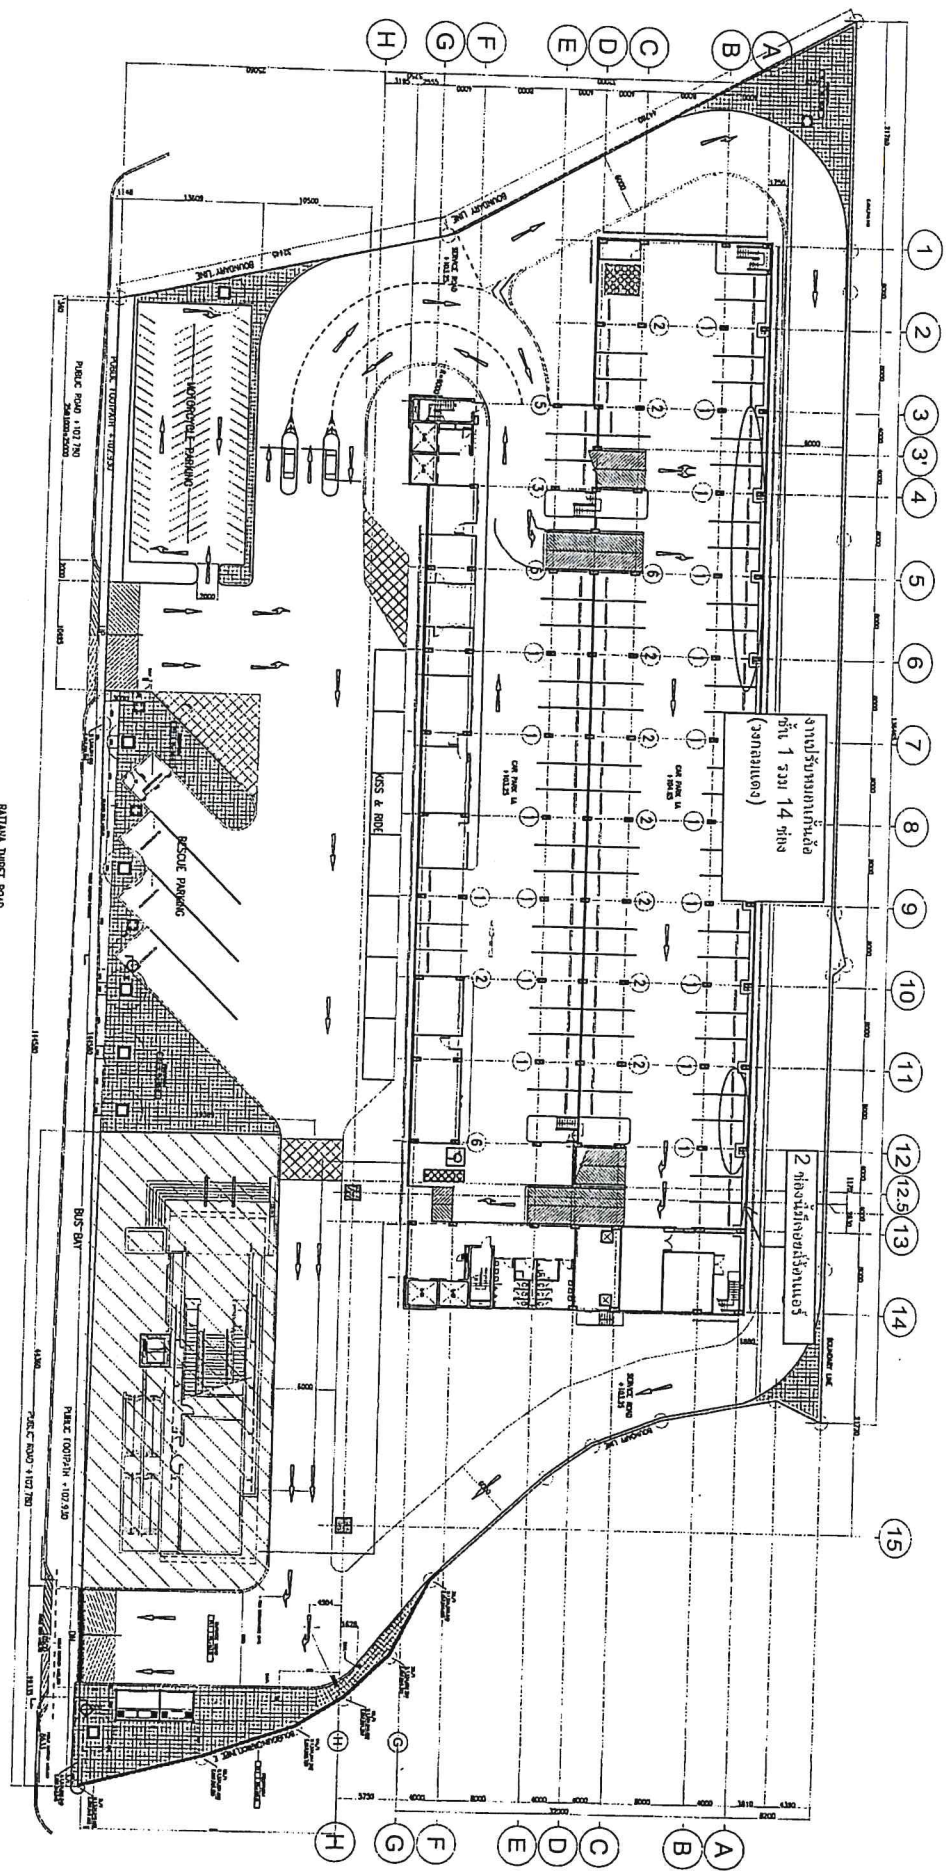

1 COLUMN GUARD LOCATION - GROUND FLOOR PLAN  
SCALE: A1 = NOT TO SCALE  
A3 = NOT TO SCALE



MASS RAPID TRANSIT AUTHORITY OF THAILAND  
MRT PURPLE LINE PROJECT  
BANG YAI TO HAT BUAHANA

PROJECT CONSULTANT:  
PCCP

The Project Consulting Services for MRT Purple Line Project  
Bang Yai - Bang Sue Section

DB (Structural) (Specialized) CONSULTANT  
JGC (Specialized) CONSULTANT  
W (Specialized) CONSULTANT  
W (Specialized) CONSULTANT

CONTRACTOR:  
PAR

JOINT VENTURE

PREPARED BY:  
PAR JOINT VENTURE

DRAWN BY:  
DUMRUKWONG

CHECKED BY:  
WISAYAN

DATE:  
27 JUN 2015

DATE:  
27/05/15

DESCRIPTION:  
FIRST ISSUED

APPROVED:

AS-BUILT

PREPARED BY:  
Mr. Sornj Kuchonphan  
28 MAY 2015

CHECKED BY:  
DATE: 5 JUN 2015

CHECKED BY:  
DATE: 5 JUN 2015


APPROVED BY:  
DATE: 5 JUN 2015

REF. SHEET DMC. NO. C3/P02/A19/0001 A  
STATUS DMC. NO. P02/A10-019  
SCALE: A1 = NOT TO SCALE, A3 = NOT TO SCALE  
SHEET NO. 107

TITLE:  
BANG YAI TO HANG SUE SECTION  
CONTRACT 3  
THA IT PARK & RIDE  
COLUMN GUARD LOCATION  
GROUND FLOOR PLAN





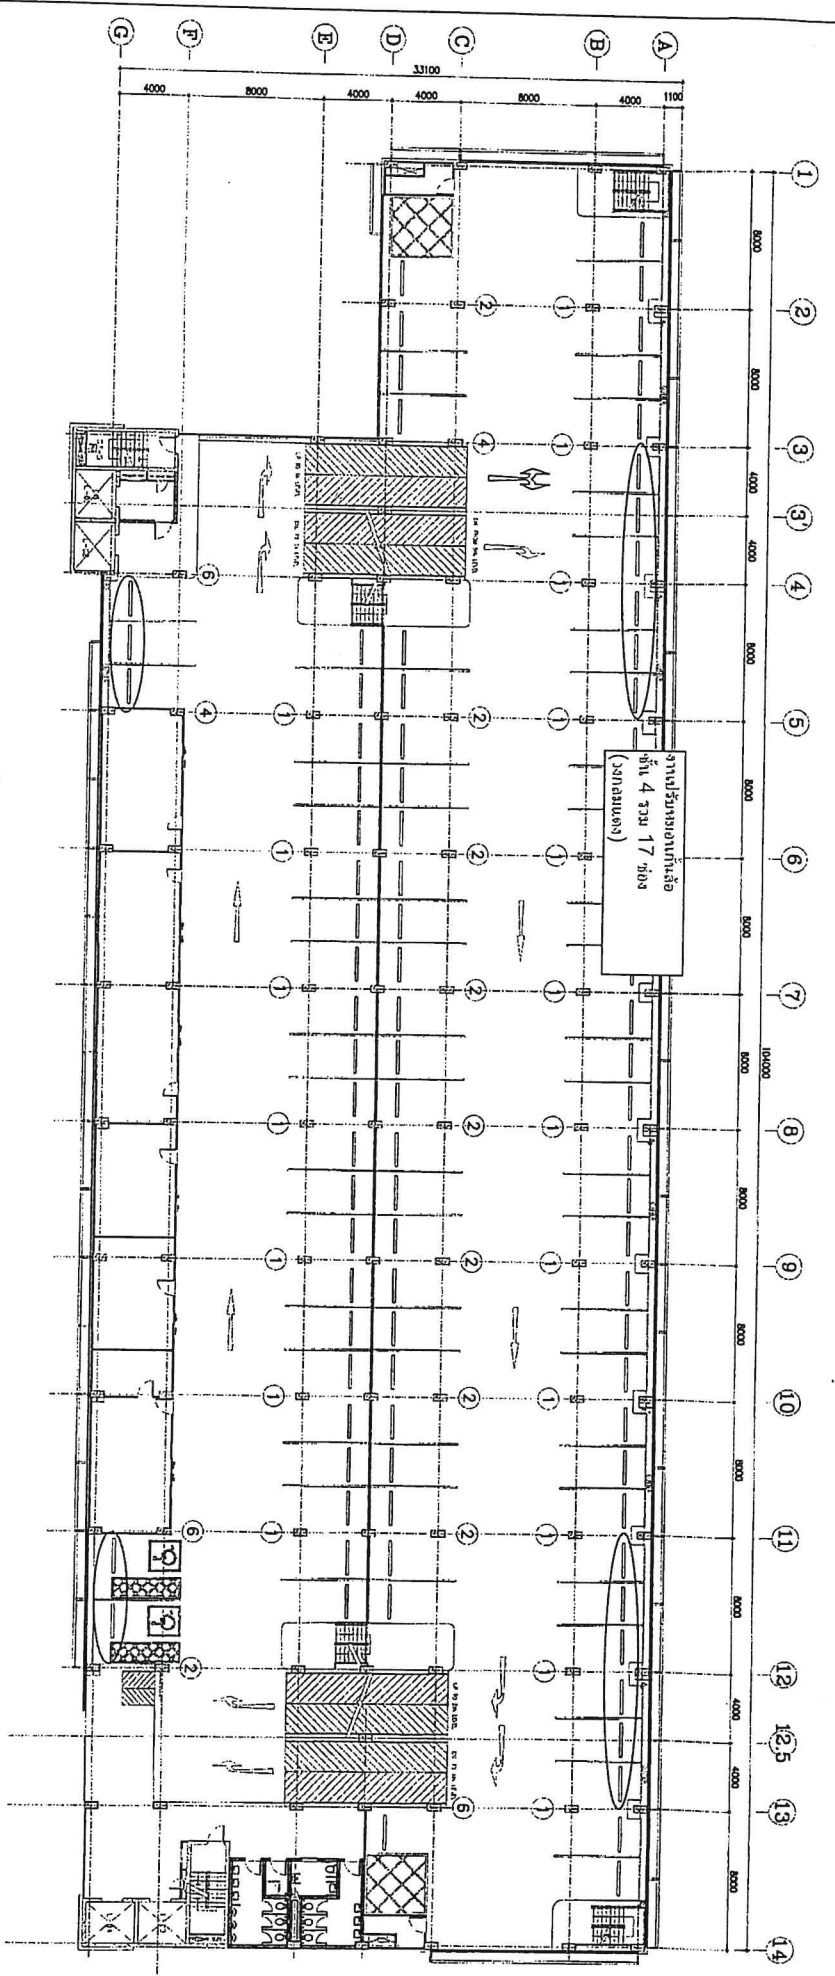

3 COLUMN GUARD LOCATION - 4th FLOOR PLAN  
 SCALE: A1 = NOT TO SCALE  
 A3 = NOT TO SCALE

DATE: 27 MAY 2015

PROJECT CONSULTANT: **PCPL**  
 The Project Consulting Services for MRT Purple Line Project  
 Bang Yai - Bang Sue Station

CONTRACTOR: **PAR JOINT VENTURE**

PREPARED BY: **PAR JOINT VENTURE**  
 DRAWN: **D. JAMESAK**  
 CHECKED: **M. SUDYAS**  
 P.I.: **M. SUDYAS**  
 DATE: 27 MAY 2015

DATE: 27/05/15  
 FIRST ISSUED

DESCRIPTION

APPROVED

DATE: 28 MAY 2015  
 STATUS: AS-BUILT (DWG NO. P02/A0-021)  
 SCALE: A1 = NOT TO SCALE  
 A3 = NOT TO SCALE

DATE: 5 JUN 2015  
 CHECKED BY: **MP**

DATE: 5 JUN 2015  
 CHECKED BY: **WPK**

DATE: 5 JUN 2015  
 APPROVED BY: **EB**

TITLE: **BANG YAI TO BANG SUE SECTION CONTRACTS**

THA IT PARK & RIDE  
 COLUMN GUARD LOCATION  
 4th FLOOR PLAN

CLIENT: **MASS RAPID TRANSIT AUTHORITY OF THAILAND**  
**MRT PURPLE LINE PROJECT**  
**BANG YAI TO RAT BURANA**


REV

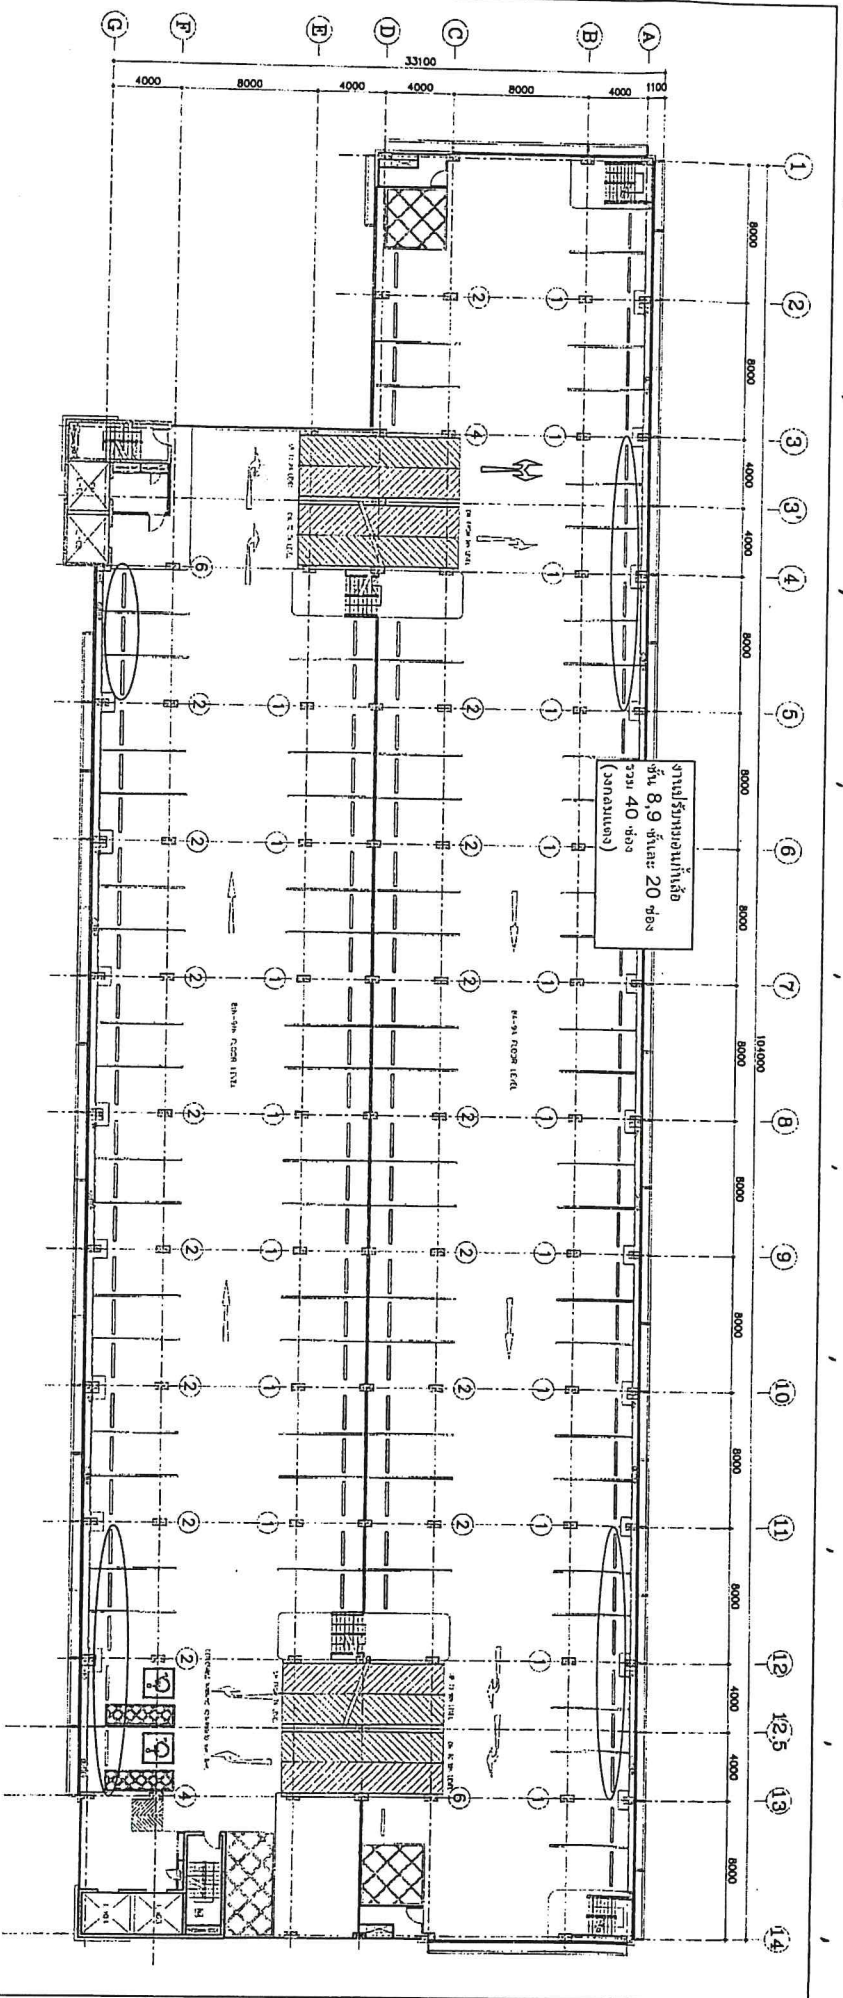

4 COLUMN GUARD LOCATION - 8th-9th FLOOR PLAN

FINISH FLOOR LEVEL		
FLOOR	CARPARK LEVEL	ELEVATOR HALL & FOOTPATH
8th FLOOR	+122.85	+123.00
8A FLOOR	+124.25	+124.40
9th FLOOR	+125.65	+125.80
9A FLOOR	+127.05	+127.20



MASS RAPID TRANSIT AUTHORITY OF THAILAND  
MRT PURPLE LINE PROJECT  
BANG YAI TO RATT BURANA

DEVELOPER : PROJECT CONSULTANT : CONTRACTOR :  
 PREPARED BY : PAR JOINT VENTURE  
 DRAWN : DIMITESSUK  
 CHECKED : KIRISUVAN  
 PM : KSRUKU  
 DATE : 27 MAY 2015



The Project Consulting Services for MRT Purple Line Project  
 Bang Yai - Bang Sue Section



PAR  
JOINT VENTURE


DATE	DESCRIPTION	APPROVED
27/05/15	FIRST ISSUED	

AS-BUILT	
REVISION NO. 01	DATE 5 JUN 2015
REVISION NO. 02	DATE 5 JUN 2015

REVISION NO. 01  
DATE 5 JUN 2015  
REVISION NO. 02  
DATE 5 JUN 2015


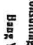
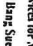
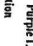
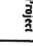
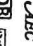




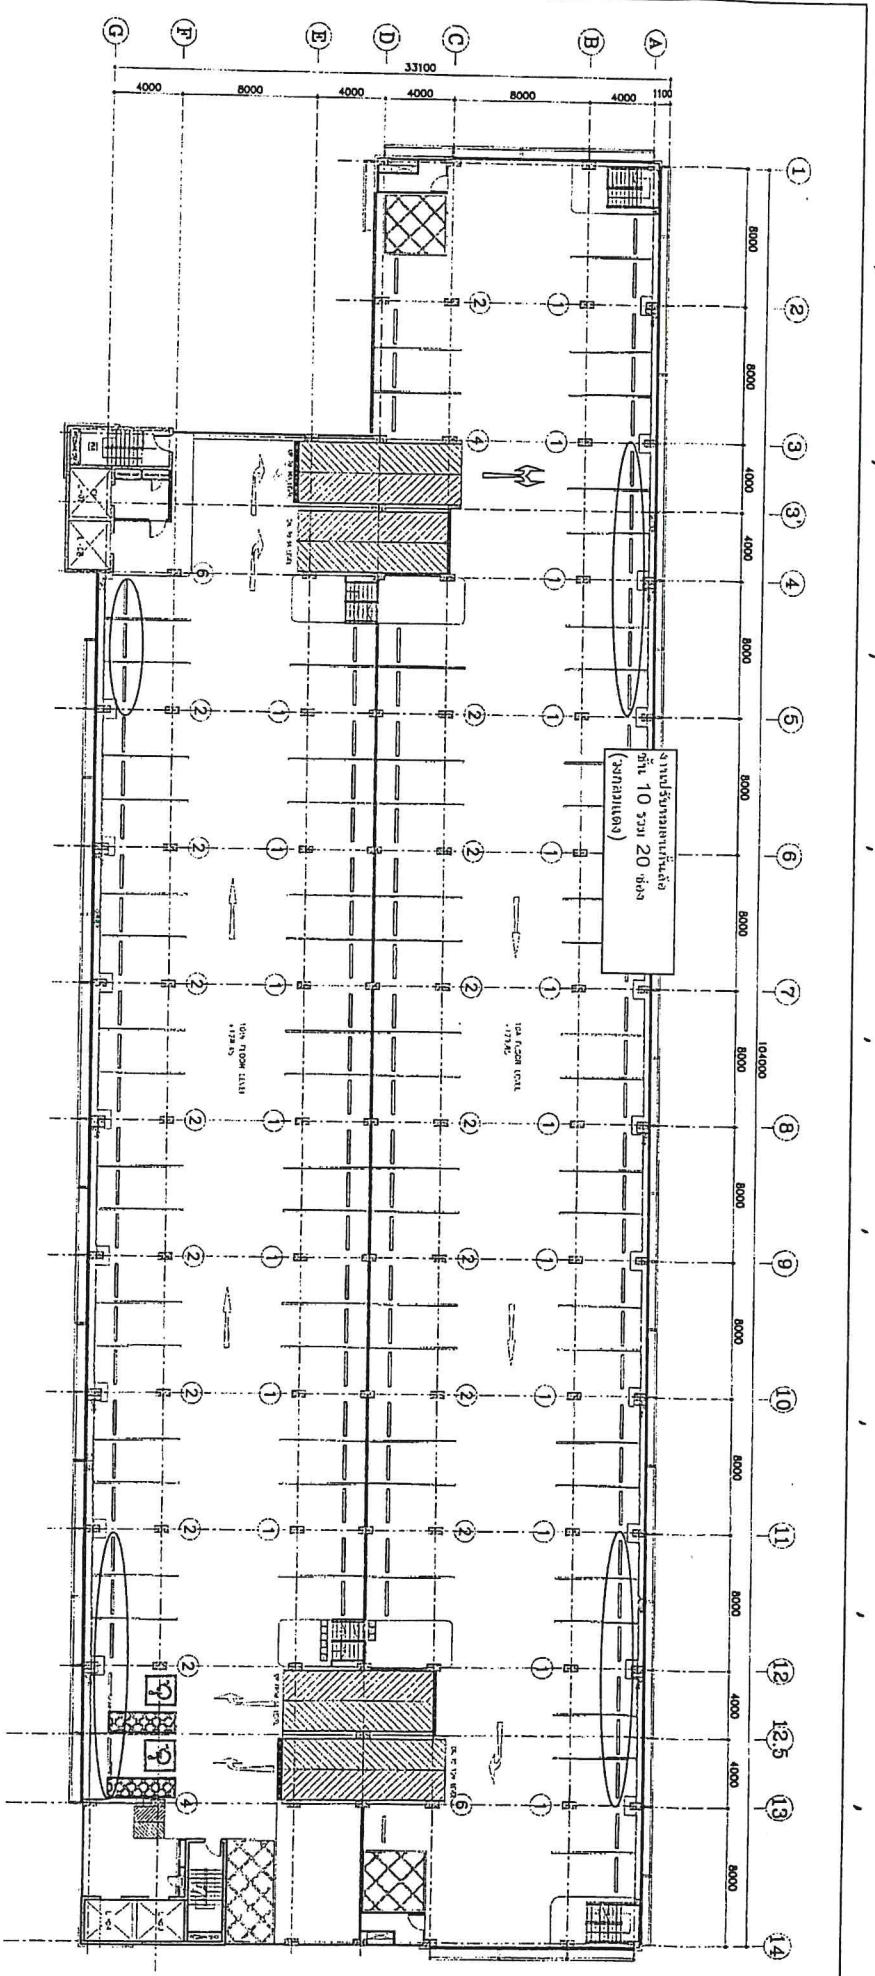THA IT PARK & RIDE  
COLUMN GUARD LOCATION  
8th-9th FLOOR PLAN



5 COLUMN GUARD LOCATION - 10th FLOOR PLAN  
 SCALE: A1 = NOT TO SCALE, A2 = NOT TO SCALE


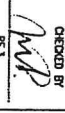


DEVELOPER :  
  
 MASS RAPID TRANSIT AUTHORITY OF THAILAND  
 MRT PURPLE LINE PROJECT  
 BANG YAI TO RATT BURANA


PROJECT CONSULTANT :  
  
 The Project Consulting Services for MRT Purple Line Project  
 Bang Yai - Bang Sue Section  
 JEC      
 DB     

CONTRACTOR :  
  
 PAR  
 JOINT VENTURE

PREPARED : PAR JOINT VENTURE  
 DRAWN : DIMWESUK  
 CHECKED : MRS/SUVS  
 PM : NISARU  
 DATE : 27 MAY 2015

DATE	DESCRIPTION
27/05/15	FIRST ISSUED

AS-BUILT	
REVIEWED BY  U. Sont 26 MAY 2015	CHECKED BY  M.P. 5 JUN 2015
APPROVED BY  W.P. 5 JUN 2015	APPROVED BY  B. 5 JUN 2015
PROJECT NO. : STATUS : AS-BUILT Dwg No SCALE : A1 = NOT TO SCALE A2 = NOT TO SCALE	TITLE : THA IT PARK & RIDE COLUMN GUARD LOCATION 10th FLOOR PLAN SHEET NO. : 111

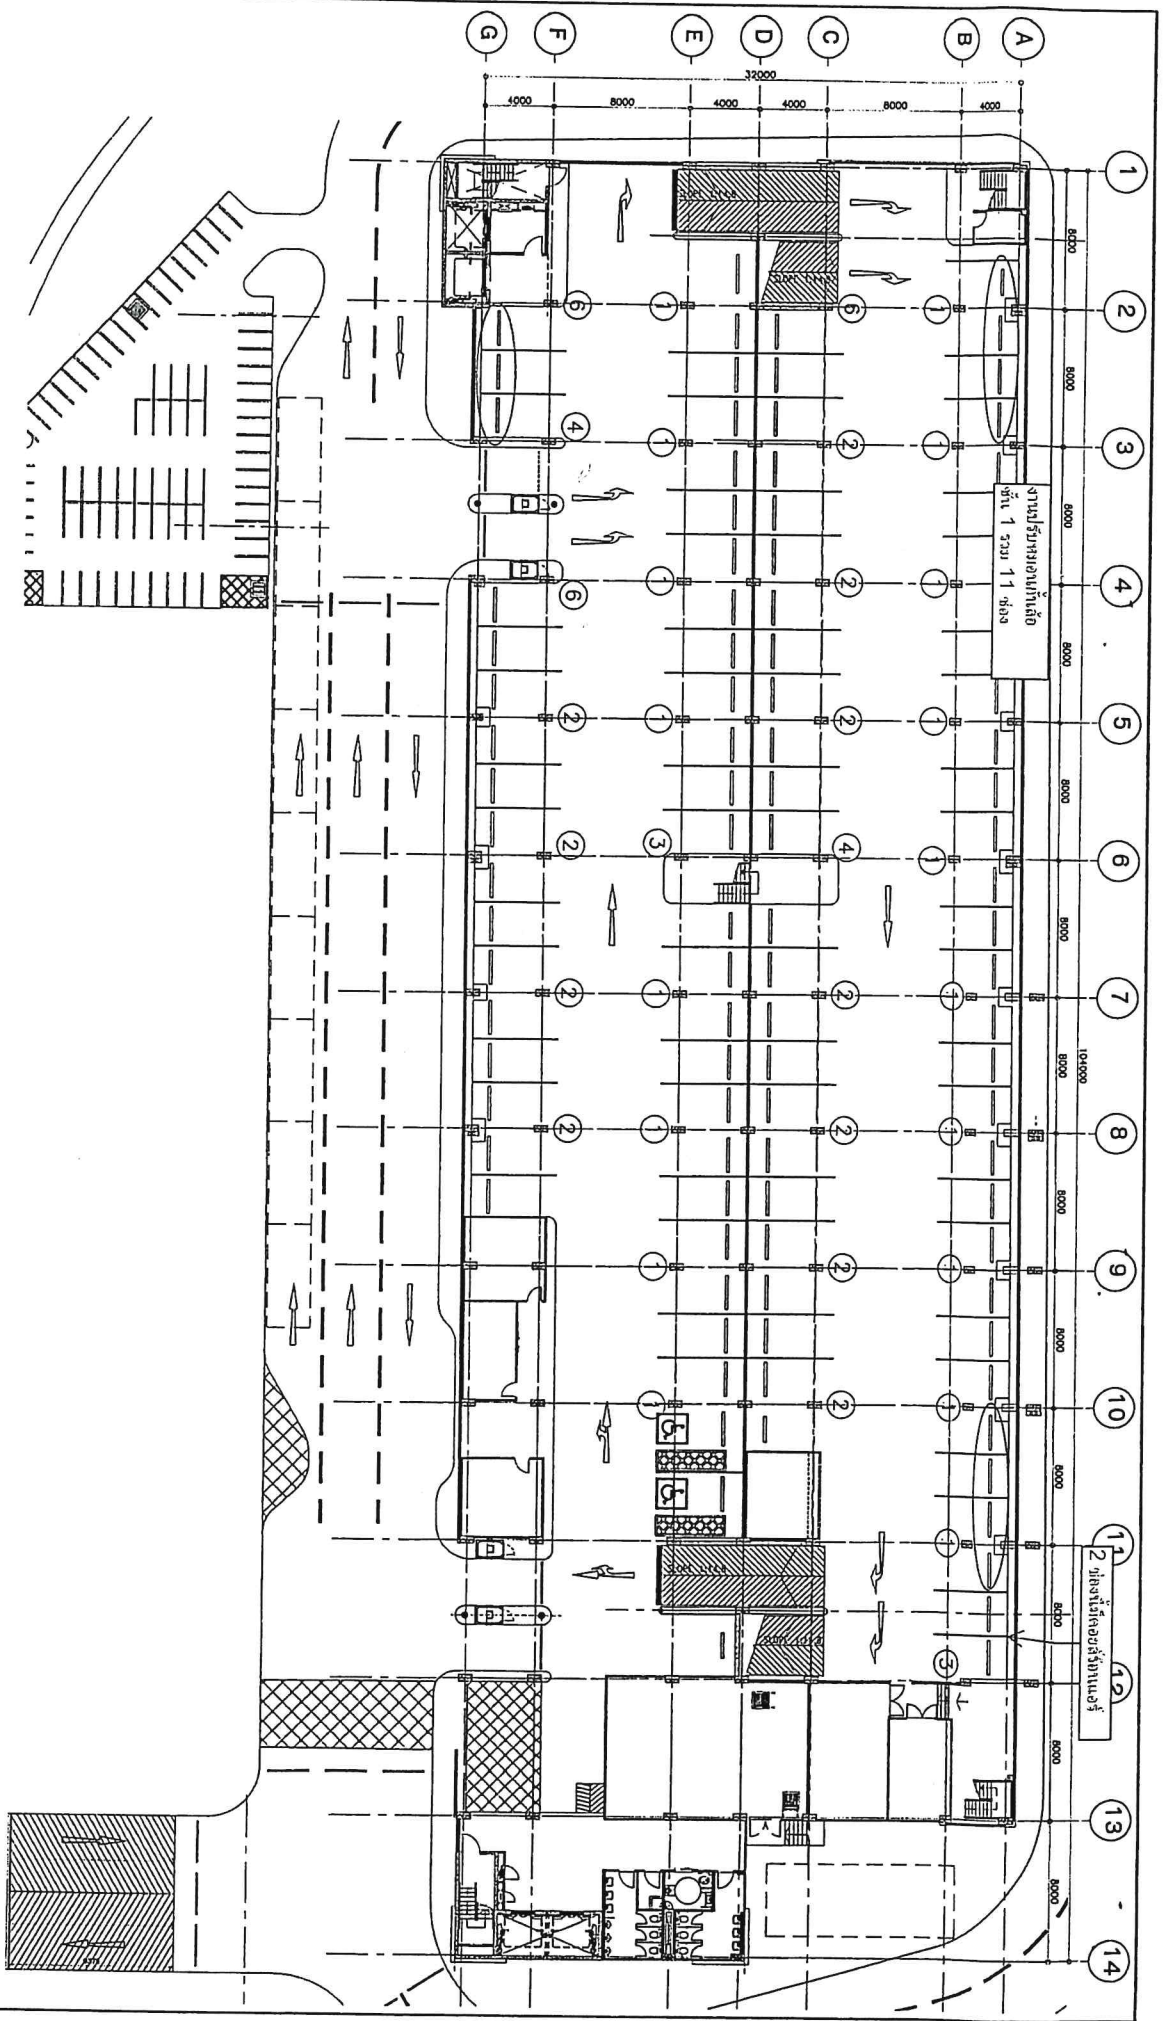

1 COLUMN GUARD LOCATION - GROUND FLOOR PLAN  
 SCALE: AS SHOWN TO SCALE

REVISIONS :

PROJECT CONSULTANT :

CONTRACTOR :

PREPARED BY :

DATE :

DESCRIPTION :

AS-BUILT

REVISIONS :

DATE :

DATE :

DATE :



PAR JOINT VENTURE

DATE :

DATE :

MASS RAPID TRANSIT AUTHORITY OF THAILAND

MRT PURPLE LINE PROJECT  
 BANG YAI TO RATT BUDYANA

The Project Consulting Services for MRT Purple Line Project  
 Bang Yai - Bang Sue Section


JEC W&A W  
 CONTRACT NUMBER: DKSNSAT/SM/RECON/MT/15/01

PAR JOINT VENTURE

DATE :

DATE :

BANG YAI TO BANG SUE SECTION  
 CONTRACT 3

YEAK NONTABURI | PARK & RIDE  
 COLUMN GUARD LOCATION  
 GROUND FLOOR PLAN

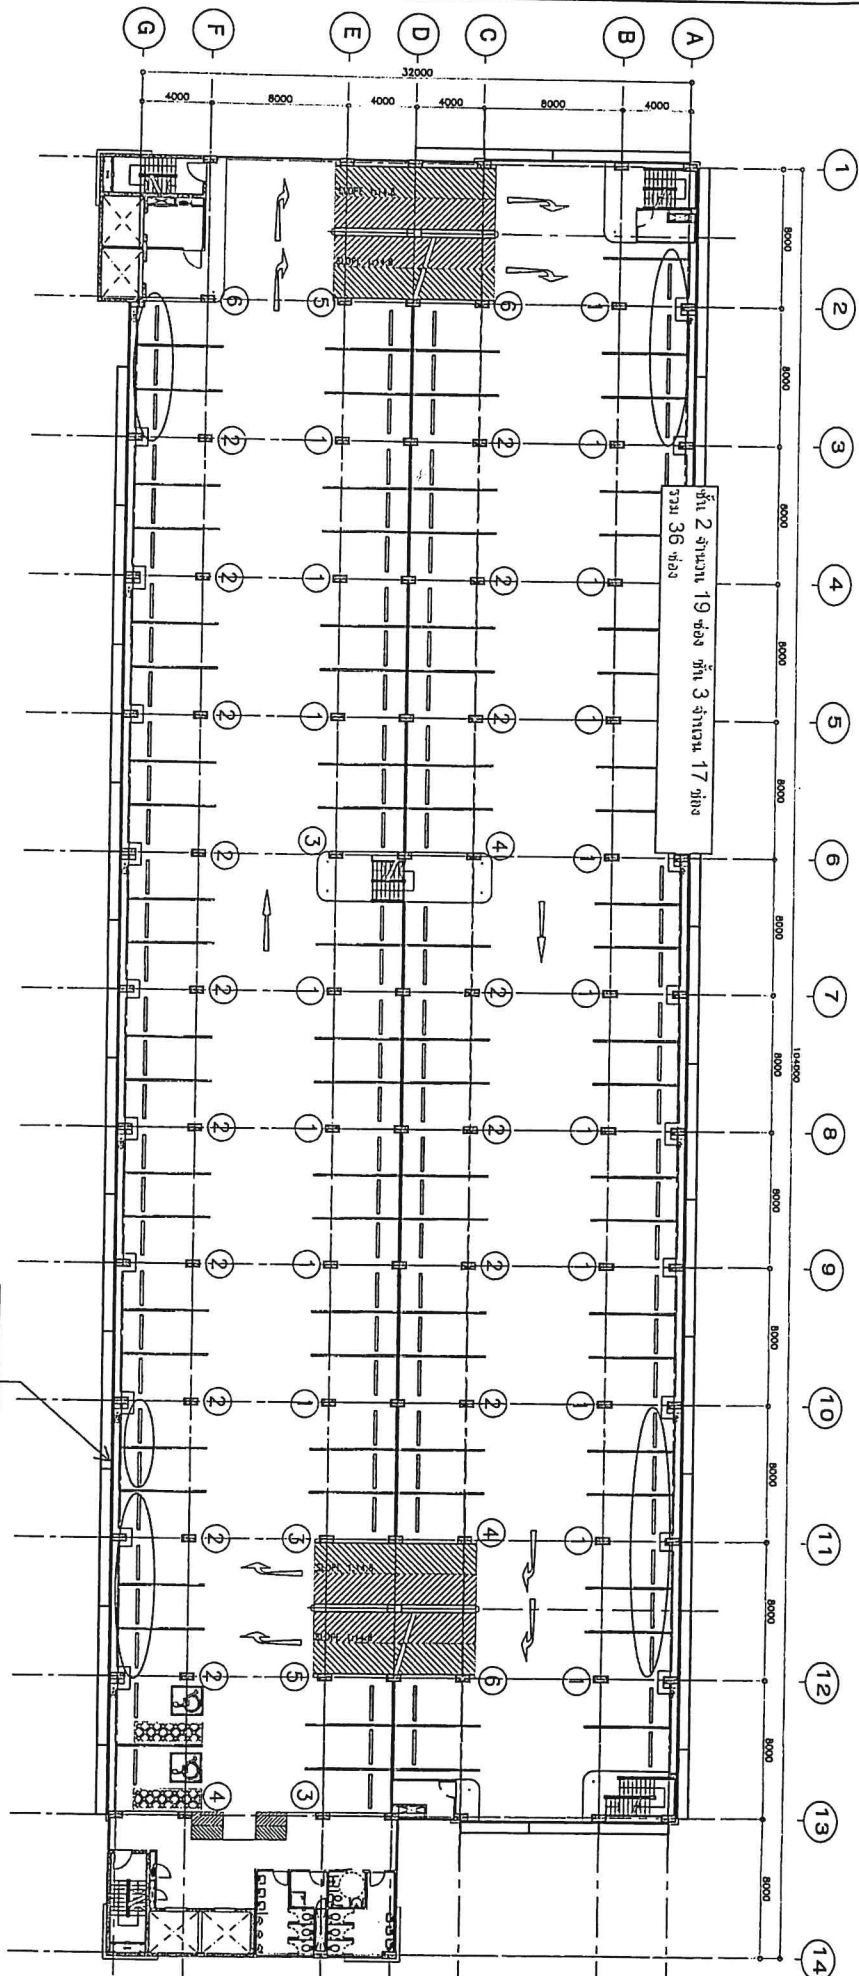

2 COLUMN GUARD LOCATION - 2nd.-3rd. FLOOR PLAN  
 SCALE: A1 = NOT TO SCALE  
 A3 = NOT TO SCALE

REPORTER : PROJECT CONSULTANT : CONTRACTOR : PREPARED BY : DATE : DESCRIPTION : APPROVED BY : TITLE :

MASS RAPID TRANSIT AUTHORITY OF THAILAND  
 MRT PURPLE LINE PROJECT  
 BANG YAI TO BANG BUN

PROJECT CONSULTANT :  
 The Project Consulting Services for MRT Purple Line Project  
 Bang Yai - Bang Sue Section  
 C/PEC  

CONTRACTOR :  
**PAR JOINT VENTURE**

PREPARED BY : PAR JOINT VENTURE  
 DRAWN : D. JAMESAK  
 CHECKED : M. S. S. S. S.  
 DATE : 21/02/15  
 REVISION : 02/06/15


DESCRIPTION :  
 FIRST ISSUED  
 REVISION

APPROVED BY :  
 DATE : 9 JUN 2015



BANG YAI TO BANG BUN SECTION  
 CONTRACT 3  
 YEAK NONTHABURI 1 PARK & RIDE  
 COLUMN GUARD LOCATION  
 2nd.-3rd. FLOOR PLAN

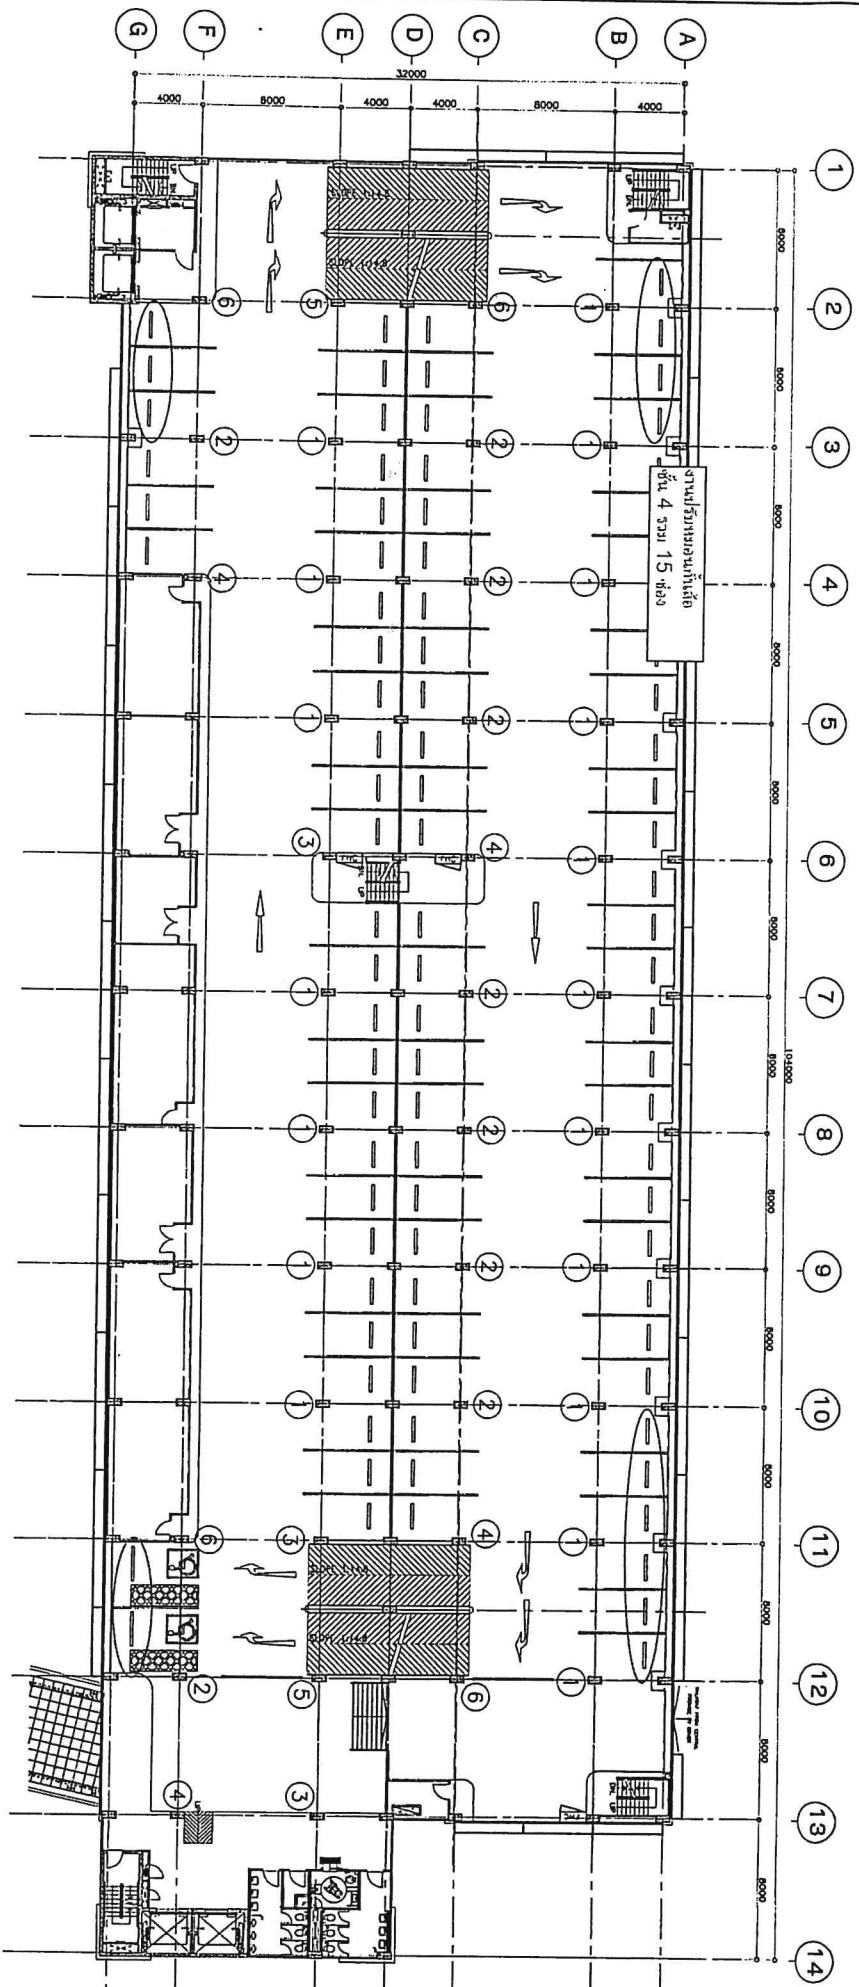

3 COLUMN GUARD LOCATION - 4th. FLOOR PLAN  
SCALE: 1/4" = 1'-0" TO SCALE  
AS NOT TO SCALE



MASS RAPID TRANSIT AUTHORITY OF THAILAND  
MRT PURPLE LINE PROJECT  
BANG YAI TO RAT BURANA

DATE: 21/02/15  
PROJECT CONSULTANT: PCCP  
CONTRACTOR: PAR JOINT VENTURE  
PREPARED BY: PAR JOINT VENTURE  
DATE: 21/02/15  
CHECKED BY: W. S. (Signature)  
DATE: 02/05/15  
DESCRIPTION: FIRST ISSUED  
APPROVED BY: (Signature)  
DATE: 09 JUN 2015  
TITLE: BANG YAI TO BANG SUE SECTION CONTRACT 3

PROJECT CONSULTANT:  
The Project Consulting Services for MRT Purple Line Project  
Bang Yai - Bang Sue Section  
MTC  

CONTRACTOR:  
**PAR**  
JOINT VENTURE

PREPARED BY:  
PAR JOINT VENTURE  
DATE: 21/02/15  
CHECKED BY:  
W. S. (Signature)  
DATE: 02/05/15


DESCRIPTION:  
FIRST ISSUED  
REVISIONS:

APPROVED BY:  
**AS-BUILT**  
PROVEN BY:  
Mr. Sorak muthemphan  
DATE: 21 MAY 2015  
CHECKED BY:  
W. S. (Signature)  
DATE: 09 JUN 2015  
CHECKED BY:  
W. S. (Signature)  
DATE: 09 JUN 2015  
APPROVED BY:  
W. S. (Signature)  
DATE: 09 JUN 2015


TITLE:  
BANG YAI TO BANG SUE SECTION  
CONTRACT 3  
YEMK NONTABURI 1 PARK & RIDE  
COLUMN GUARD LOCATION  
4th. FLOOR PLAN


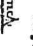



REVISIONS:  
NO. DATE DESCRIPTION  
1 21/02/15 FIRST ISSUED  
2 02/05/15 REVISION

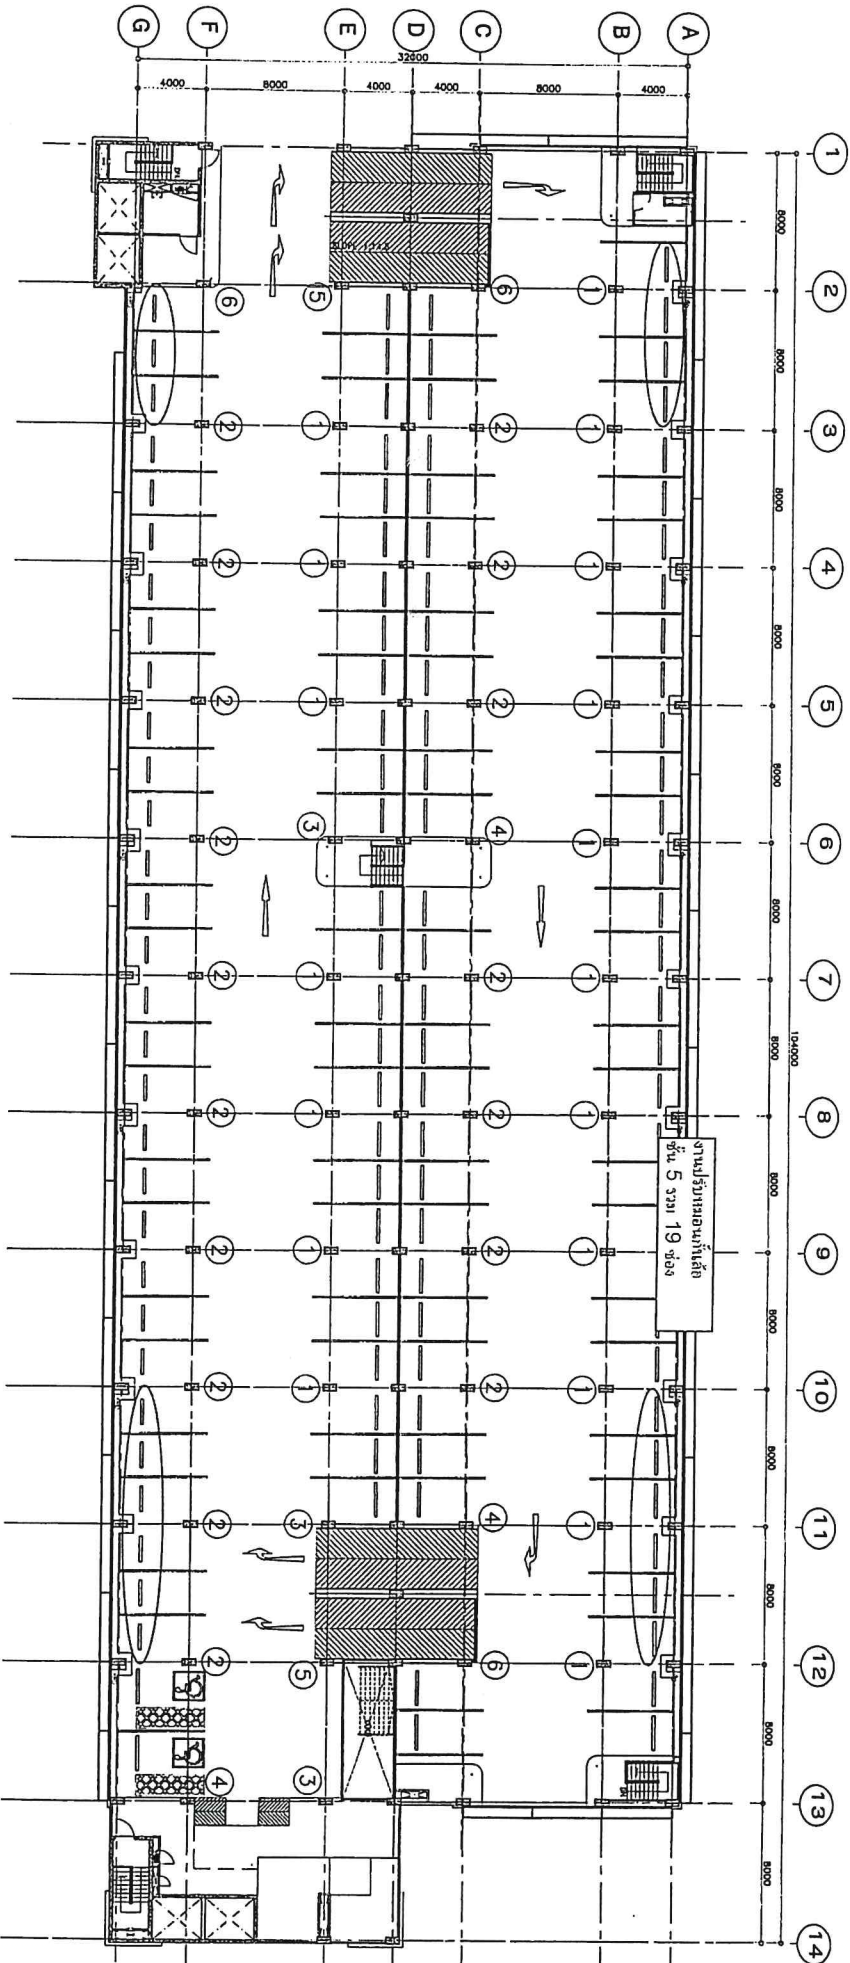REF SHEET Dwg. NO.: C3/750/1/9/001SE  
STATUS: AS-BUILT DRAWING  
R03/AMD-016  
SCALE: AS NOT TO SCALE  
SHEET NO.: 57



4 COLUMN GUARD LOCATION - 5th FLOOR PLAN  
SCALE AS SHOWN TO SCALE


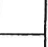
ENGINEER :   
   
**MASS RAPID TRANSIT AUTHORITY OF THAILAND**  
**MRT PURPLE LINE PROJECT**  
**BANG YAI TO RAI BIRUANA**

PROJECT CONSULTANT :   
   
**PCCO**  
 The Project Consulting Services for MRT Purple Line Project  
 Bang Yai - Bang Sue Section  
 VEC      
 Director General of Consultant  
 Director General of Consultant

CONTRACTOR :   
**PAR**  
**JOINT VENTURE**

PREPARED BY : **PAR JOINT VENTURE**  
 DRAWN : **DIANEKAW**  
 CHECKED : **K.R. RUDHANS**  
 DATE : 2 JUN 2015

DATE	DESCRIPTION
21/02/15	FIRST ISSUED
02/05/15	REVISED

APPROVED	AS-BUILT
PREPARED BY  Mr. Sorol มุสเซอร์ฮาลิม มุสเซอร์ฮาลิม DATE: 9 JUN 2015	CHECKED BY  DATE: 9 JUN 2015

TITLE : **BANG YAI TO BANG SUE SECTION CONTRACT 3**  
**YEAK NONTHABURI 1 PARK & RIDE**  
**COLUMN GUARD LOCATION**  
**5th FLOOR PLAN**




2. งานทาสีเส้นเกาะจราจรสีแดง -  
ขาว เส้นประสีเหลือง และลูกศร  
จราจรสีขาว




KEY-PLAN GROUND LEVEL

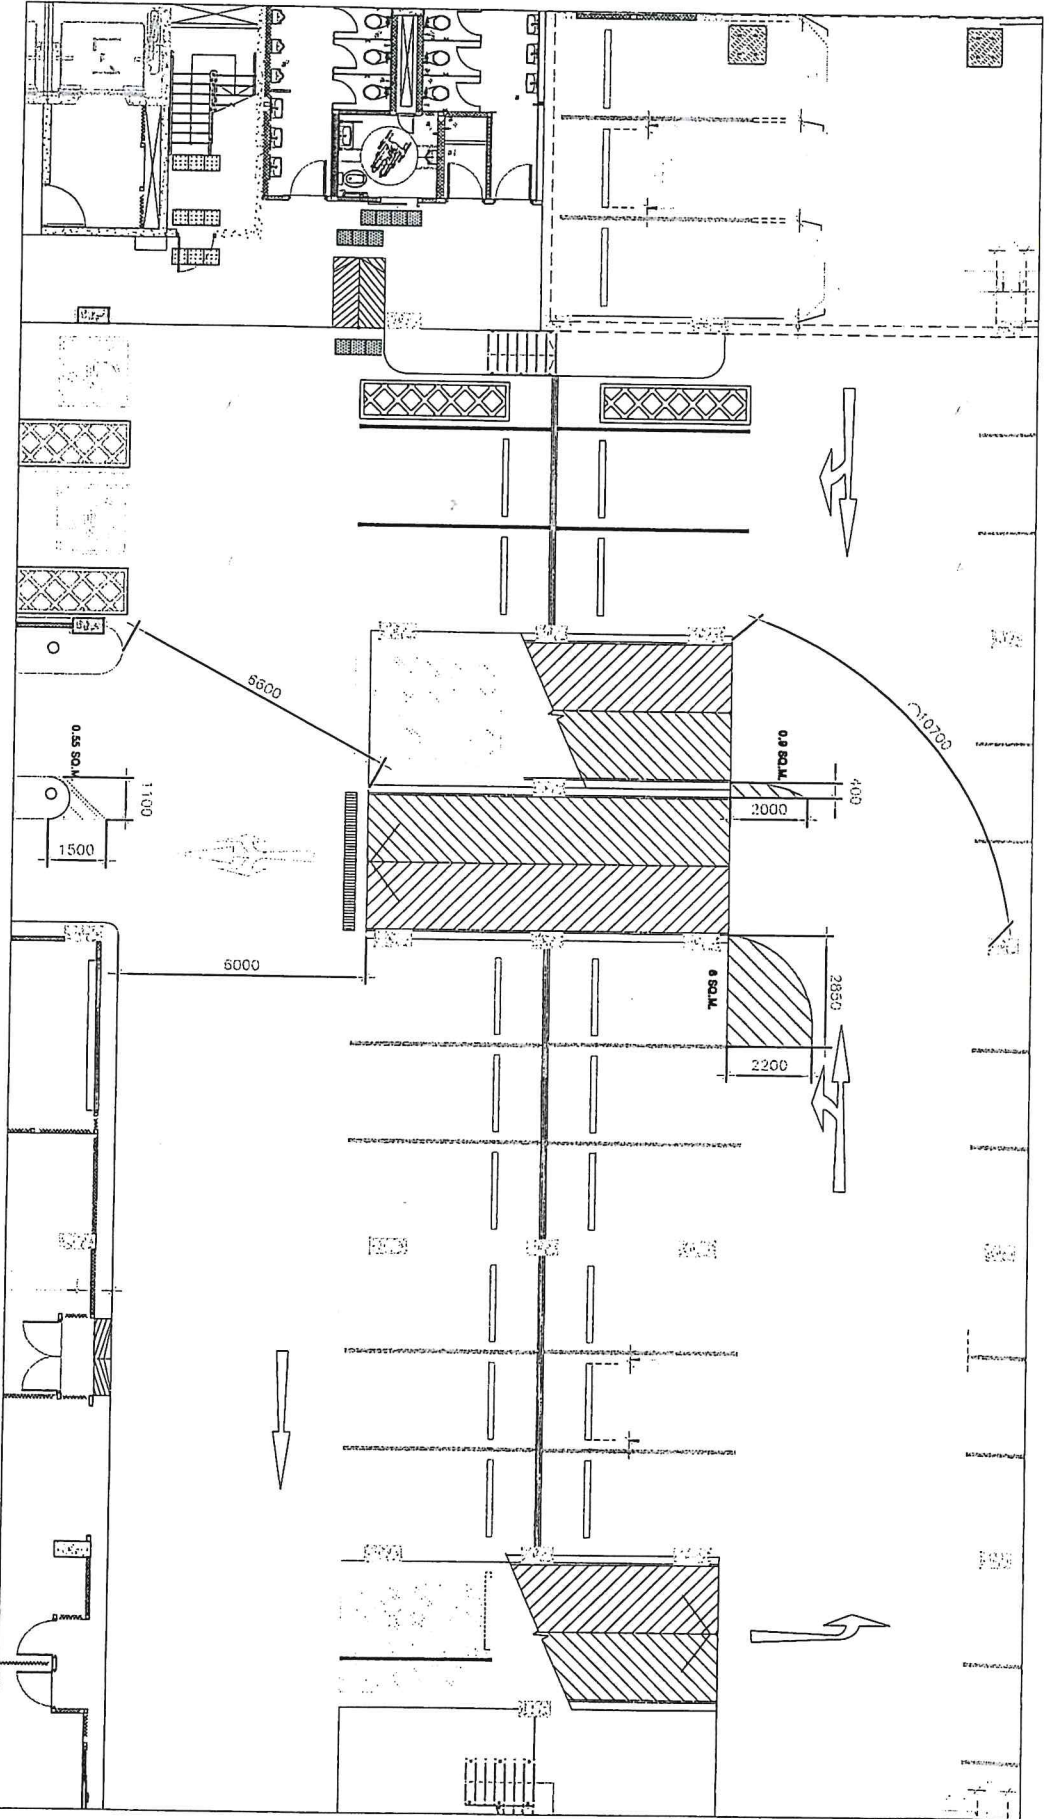

PROJECT CONSULTANT :



PCCCL  

CLIENT :

**PAR**  
**JOINT VENTURE**

DATE : 21 MAR 2018

CONTRACTOR :

PREPARED BY :

DATE :

DESCRIPTION :

APPROVED :

DATE :

DATE :


DATE :

DATE :



SAHI YAK BANG YU PARK AND NODE  
GROUND LEVEL SHARED PLAN ZONE 1

12

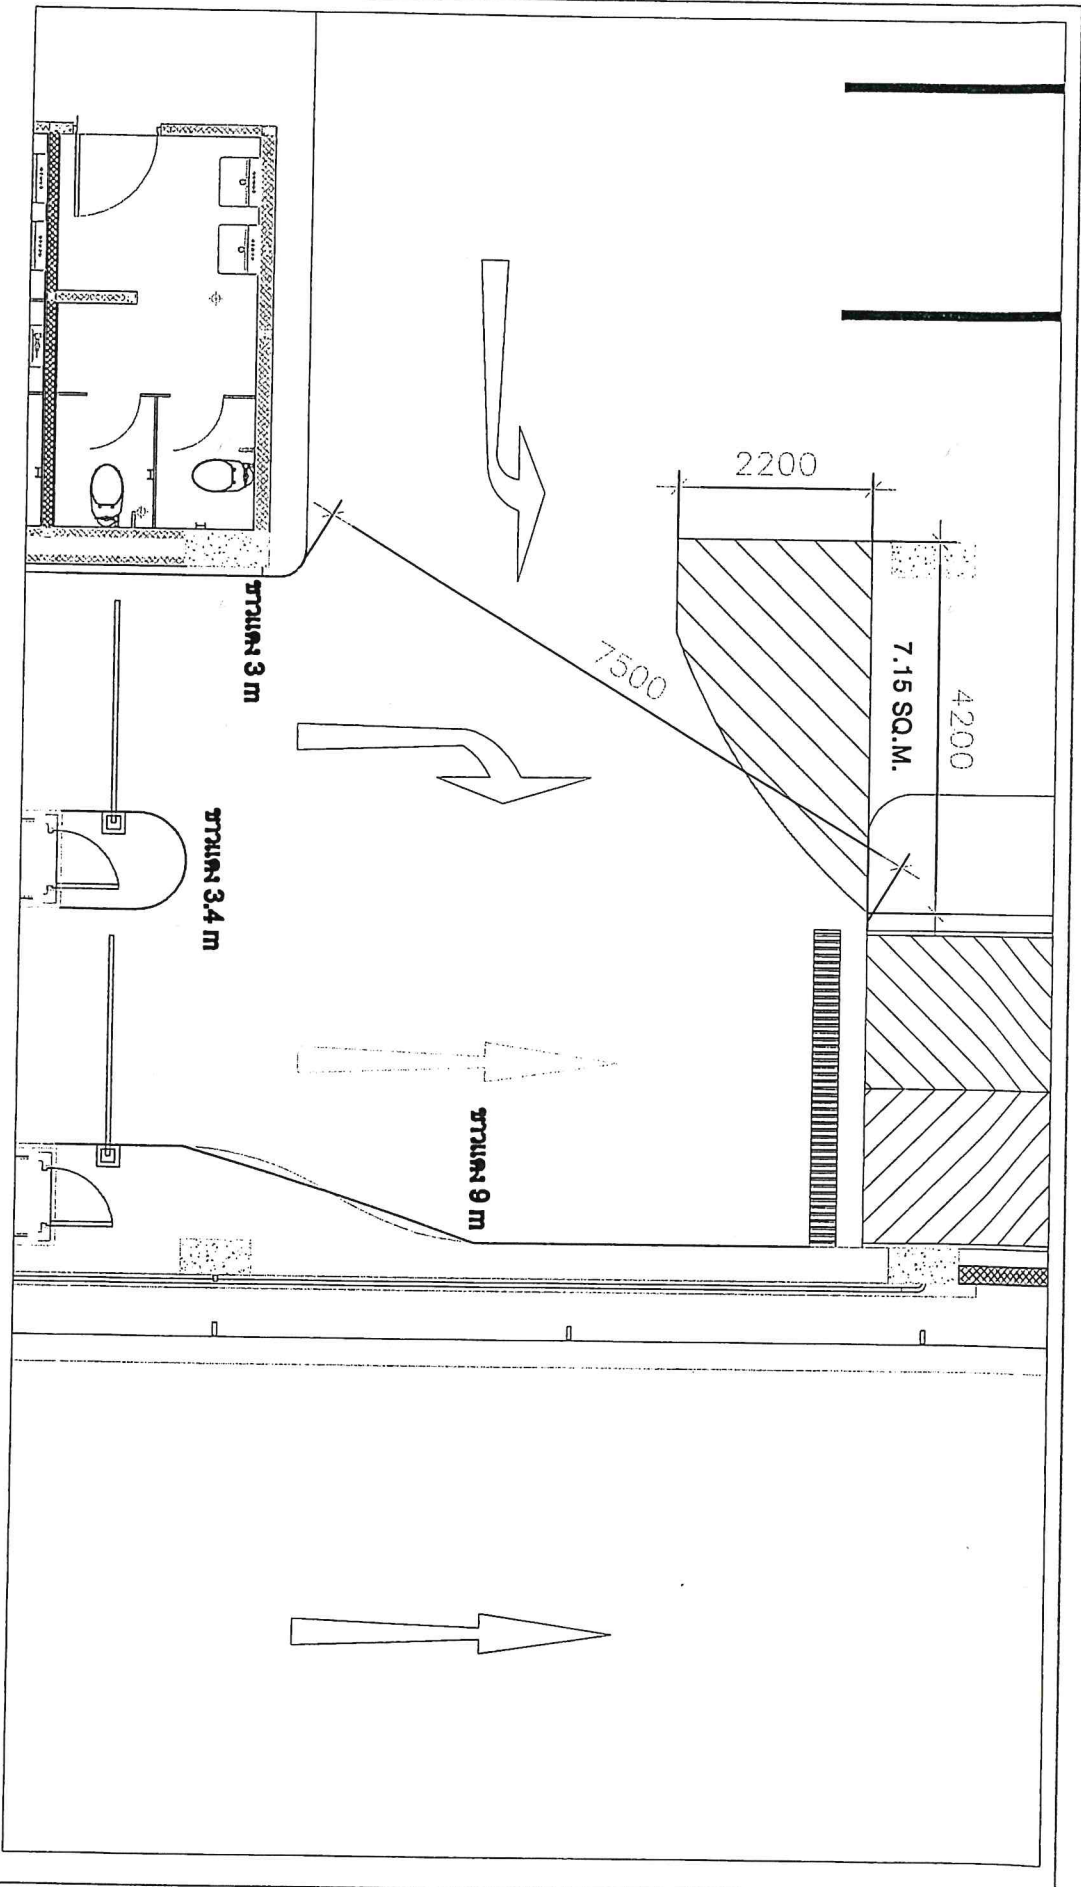

PROJECT : PROJECT COORDINATOR : CONTRACTOR : PREPARED BY : PAR JOINT VENTURE


PAR  
JOINT VENTURE

NO.	DESCRIPTION	DATE	REVISION
1	PRELIMINARY	27/02/15	REVISION 1
2	REVISED		REVISION 2
3			REVISION 3
4			REVISION 4
5			REVISION 5

PROJECT NO.	10	DATE	10/02/10
SCALE	1:100	SHEET NO.	14
TITLE : SAN YEH BANG YH PARK AND ROE GROUND LEVEL ENHANCED PLAN ZONE 3			

APPROVED BY : [Signature]  
CHECKED BY : [Signature]  
DATE : 10/02/10

Handwritten mark




**PAR**  
JOINT VENTURE

CEO: [Signature] @ PCCCL  
 SVP: [Signature] @ PCCCL  
 SVP: [Signature] @ PCCCL  
PREPARED BY	DATE	REVISION	DESCRIPTION	DATE	REVISION	DESCRIPTION


DESIGNED BY	DATE	REVISION	DESCRIPTION
CHECKED BY			
APPROVED BY			
PROJECT NO.			
SHEET NO.			

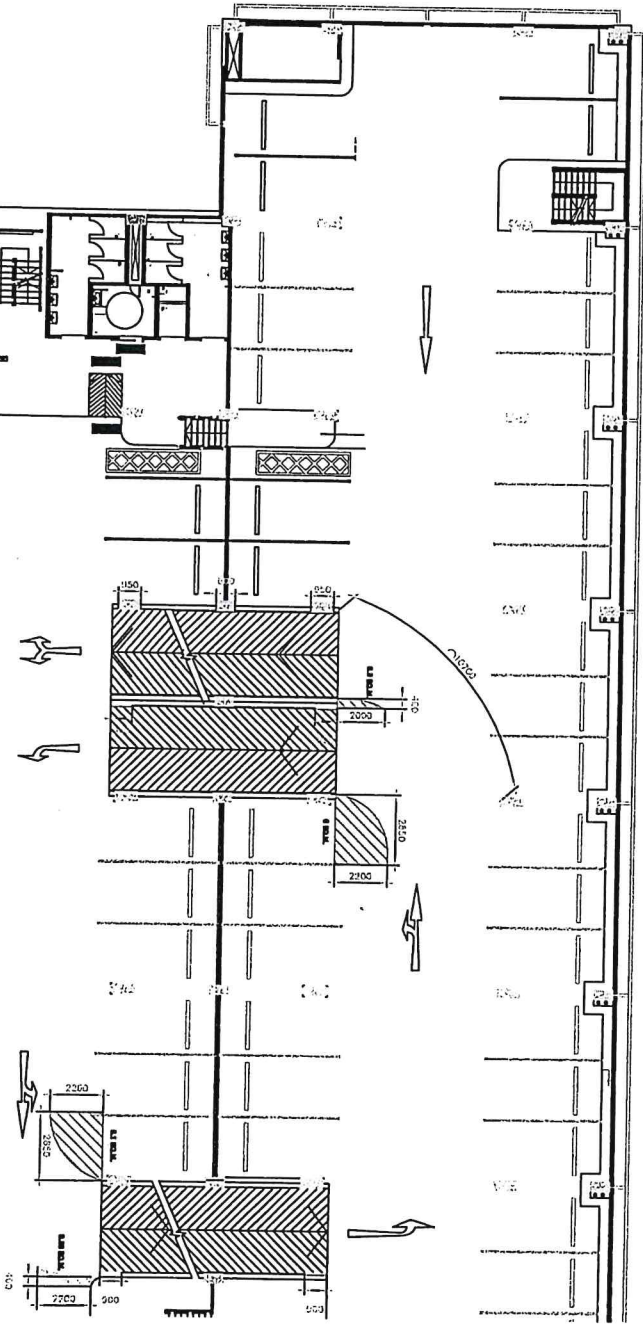

DATE: 27 NOV 2015  
 SHEET NO. 1B  
 PROJECT: SAM YAK BANG YA PARK AND RIDE  
 2nd LEVEL ENHANCED PLAN ZONE 1

Handwritten initials: MZ

Handwritten mark at the bottom right corner of the page.

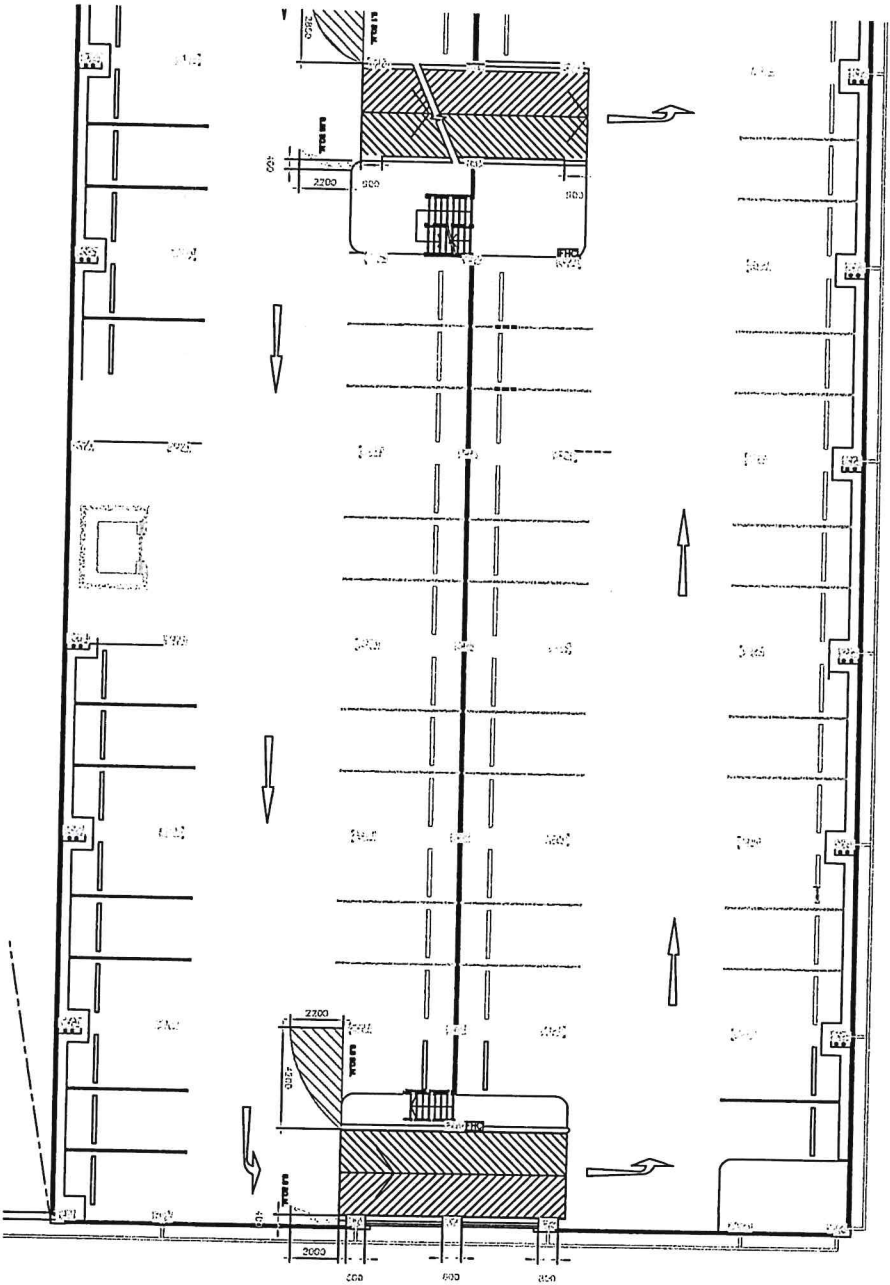

PROJECT CONSULTANT: PCCCL  
 PROJECT: PAR JOINT VENTURE  
 DRAWING NO: 2022/18  
 DATE: 21 MAR 2015


**PAR JOINT VENTURE**

PROJECT: PAR JOINT VENTURE  
 DRAWING NO: 2022/18  
 DATE: 21 MAR 2015

NO.	DESCRIPTION	DATE	BY	CHECKED BY
1	ISSUED FOR CONSTRUCTION	21 MAR 2015	[Signature]	[Signature]

PREPARED BY: [Signature]  
 CHECKED BY: [Signature]  
 DATE: 21 MAR 2015

TITLE: 2ND LEVEL ENLARGED PLAN ZONE 2  
 SHEET NO: 17


DATE	DESCRIPTION	APPROVED

**TITLE:**  
 GROUND-1A ENLARGED PLAN ZONE 1

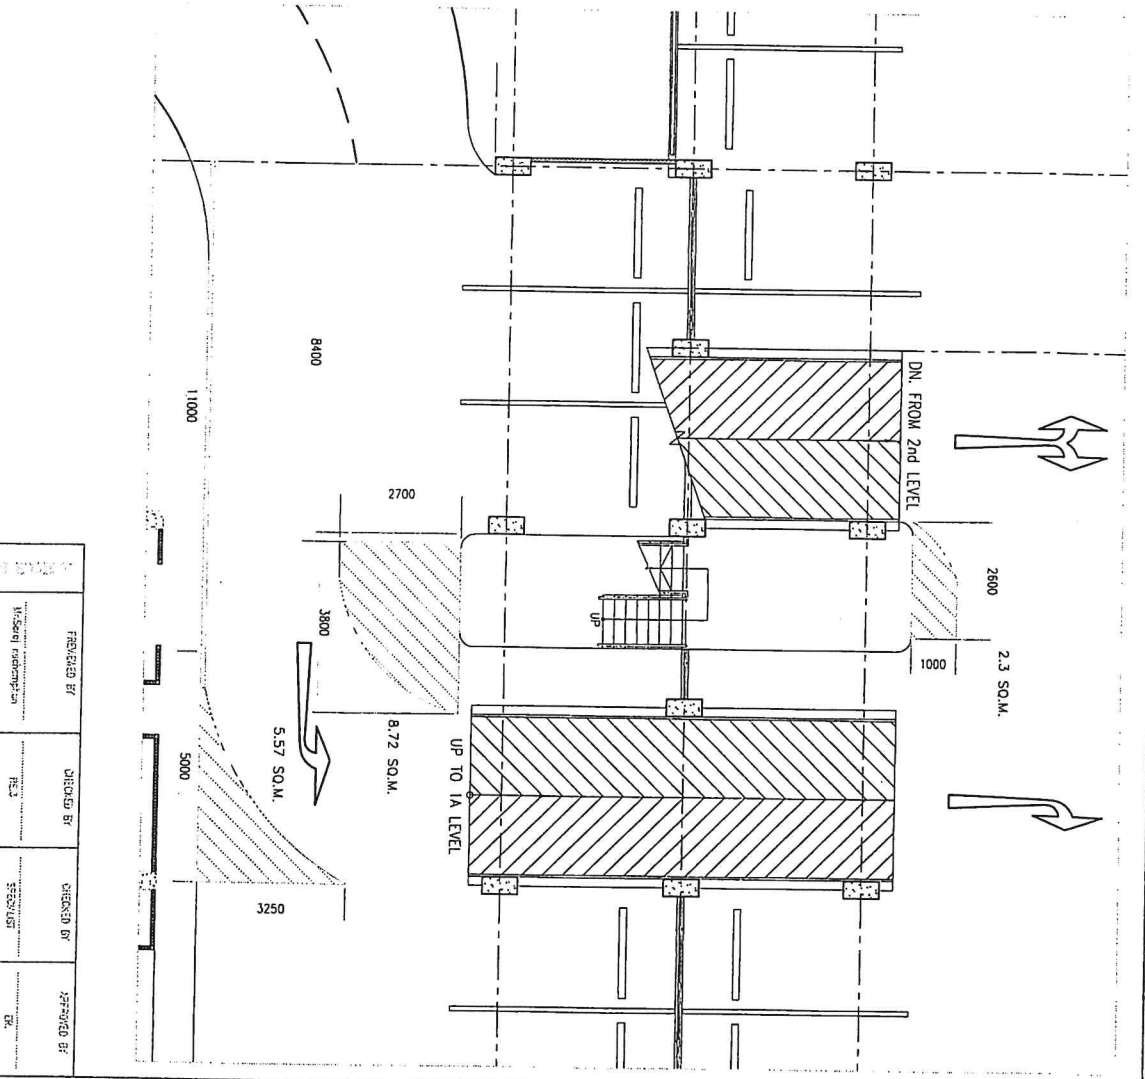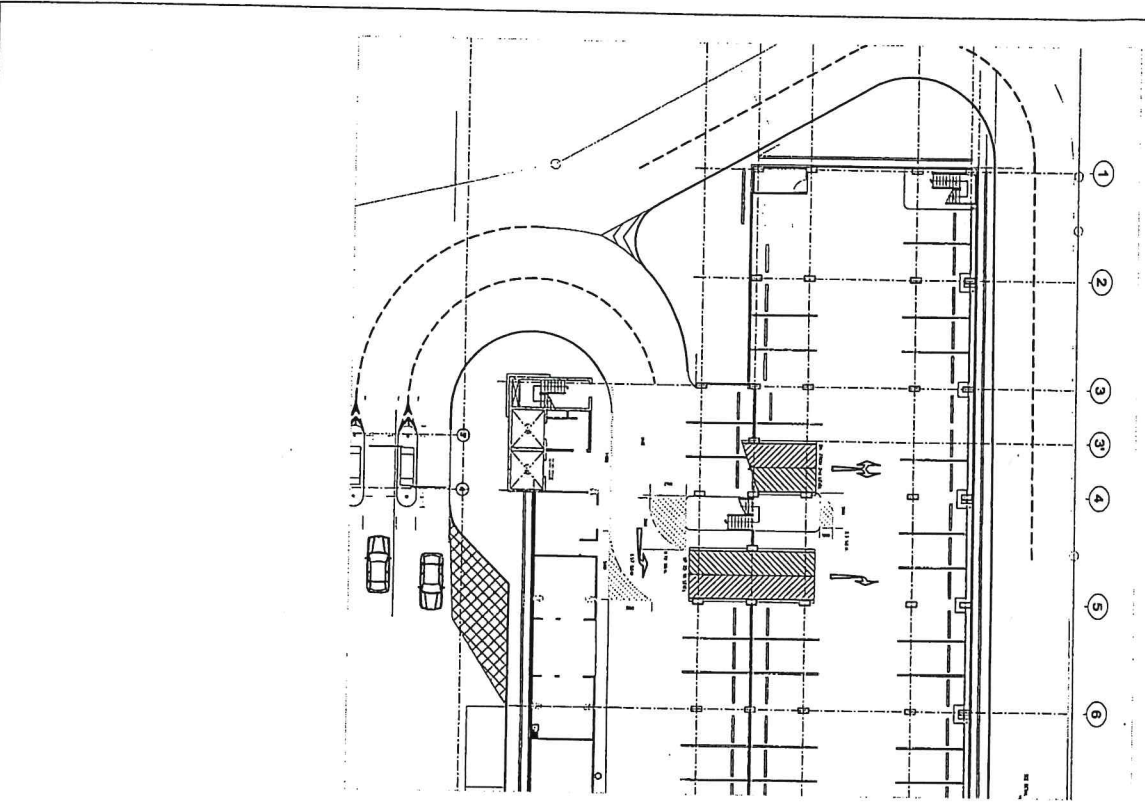

DATE	DESCRIPTION	APPROVED
02/02/16	FOR SHOP DRAWING	
02/02/16	FOR SHOP DRAWING	
02/02/16	FOR SHOP DRAWING	

*Handwritten signature*

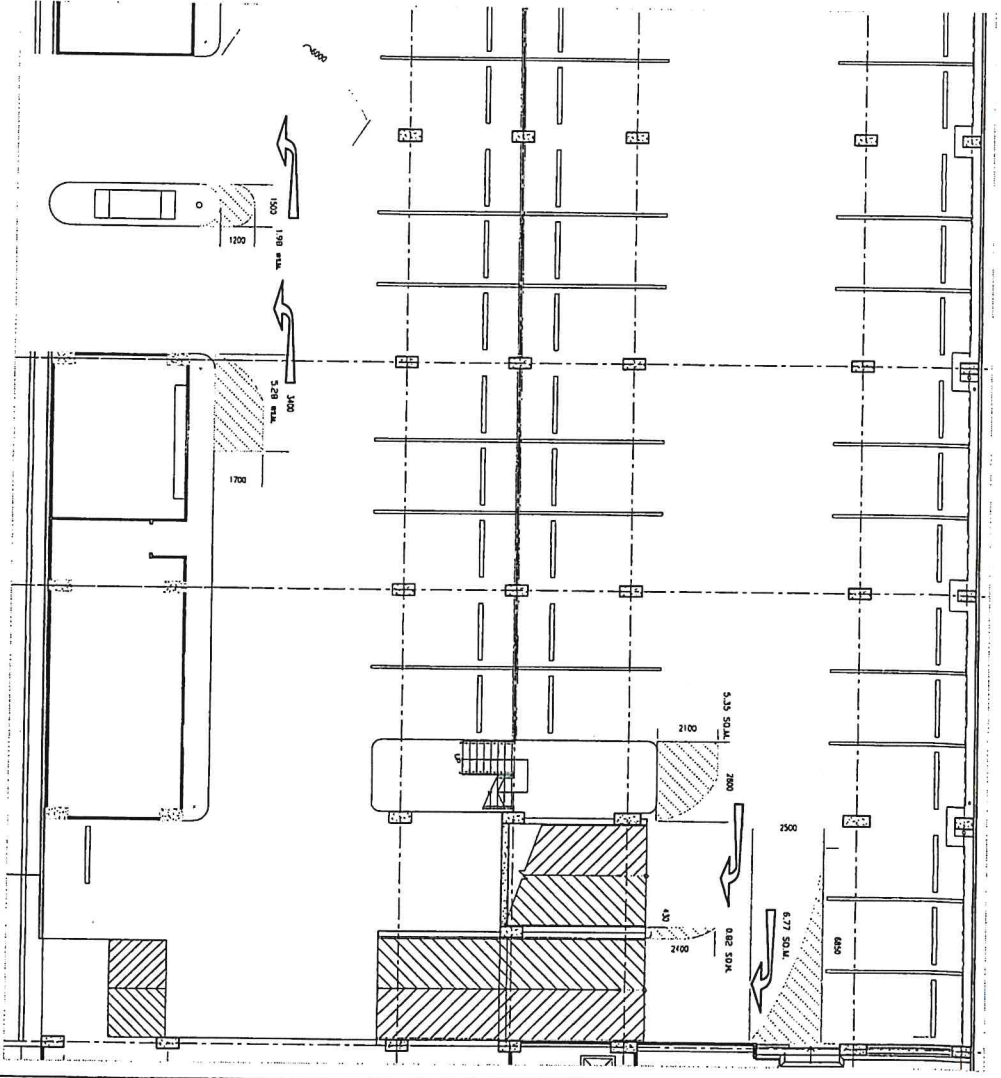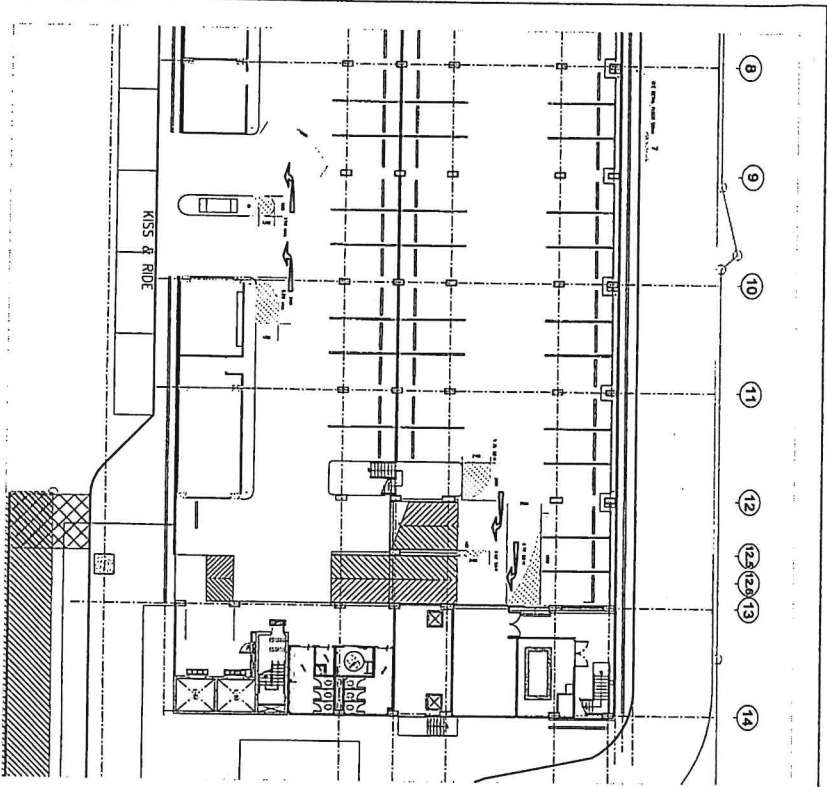

DATE:

PROJECT CONSULTANT:

CONTRACTOR:

DATE:

PROJECT CONSULTANT:

CONTRACTOR:

DATE:

PROJECT CONSULTANT:

CONTRACTOR:




PAR  
 JOINT VENTURE

PROJECT: PAR JOINT VENTURES  
 DESIGNER: JBC  
 DATE: 17 MAY 2015


*Handwritten signature or mark.*





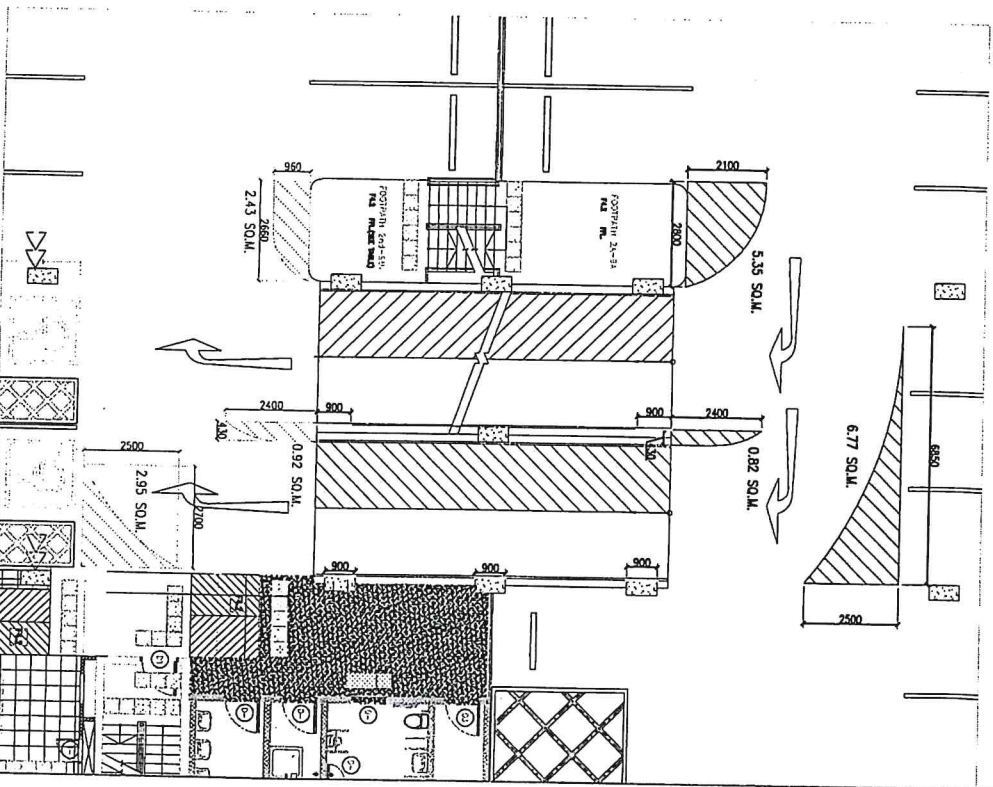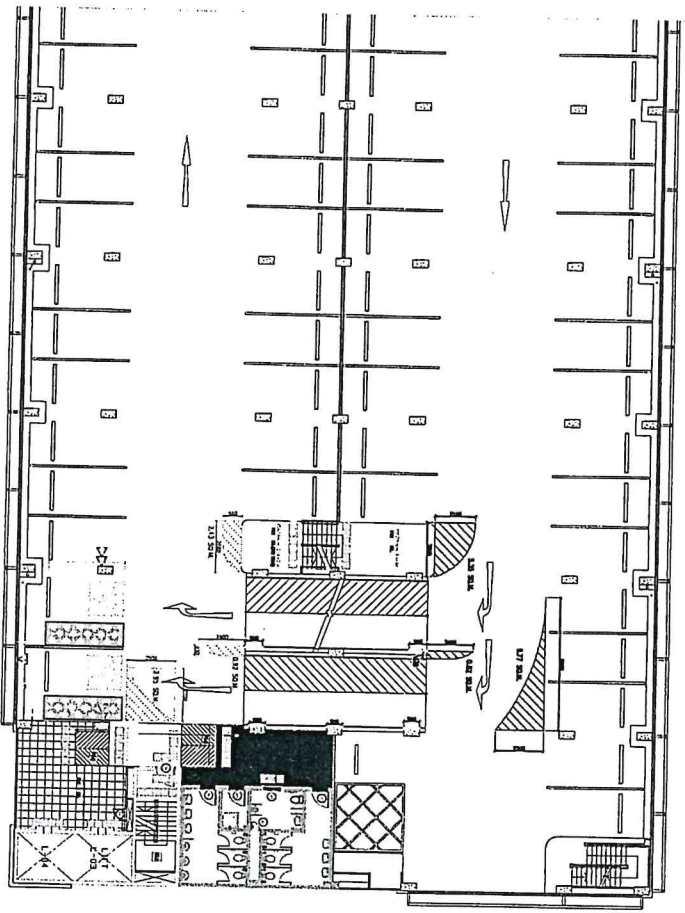

MASS RAPID TRANSIT AUTHORITY OF THAILAND  

CONTRACTOR:  
**PAR JOINT VENTURE**

 DRAWING NO: C3/PP/2/08/0318/01/01/15  
 SCALE: AS SHOWN


THAT IT PARK & RIDE  
 5th-7th LEVEL ENLARGED FLOOR  
 PATIERN PLAN OF ELEVATOR R.L. 3, 4

Handwritten signature or mark.

1 2 3 3' 4 5 6 7

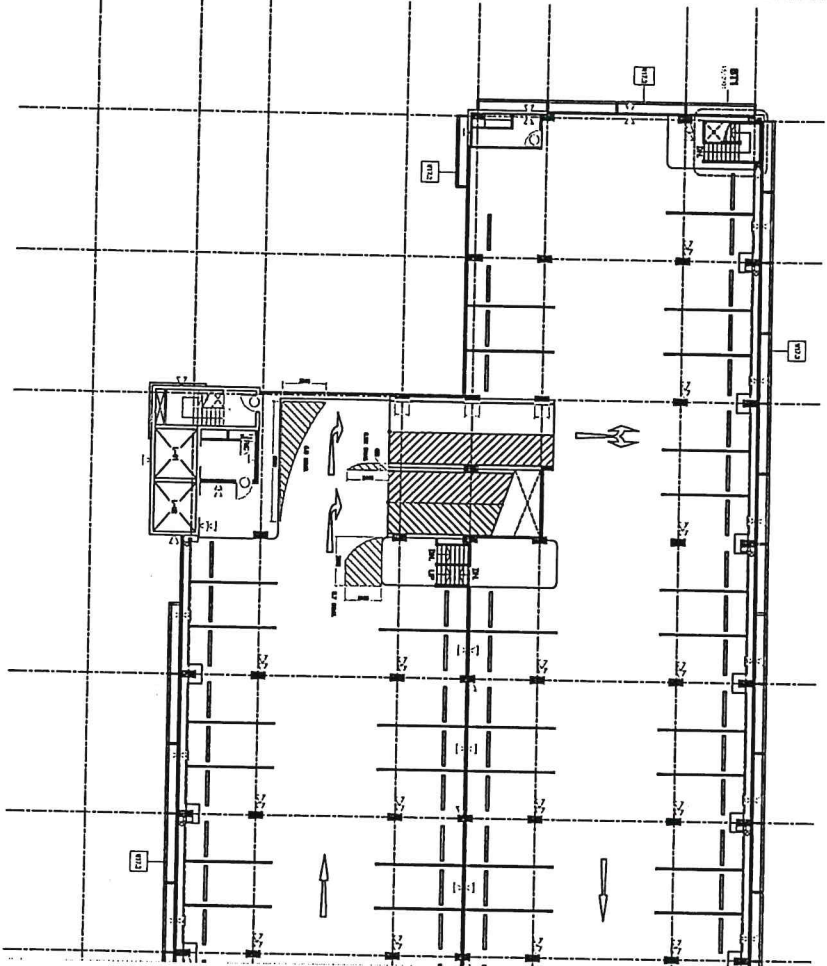

1 10th-10A LEVEL ENLARGED PLAZA ZONE 1

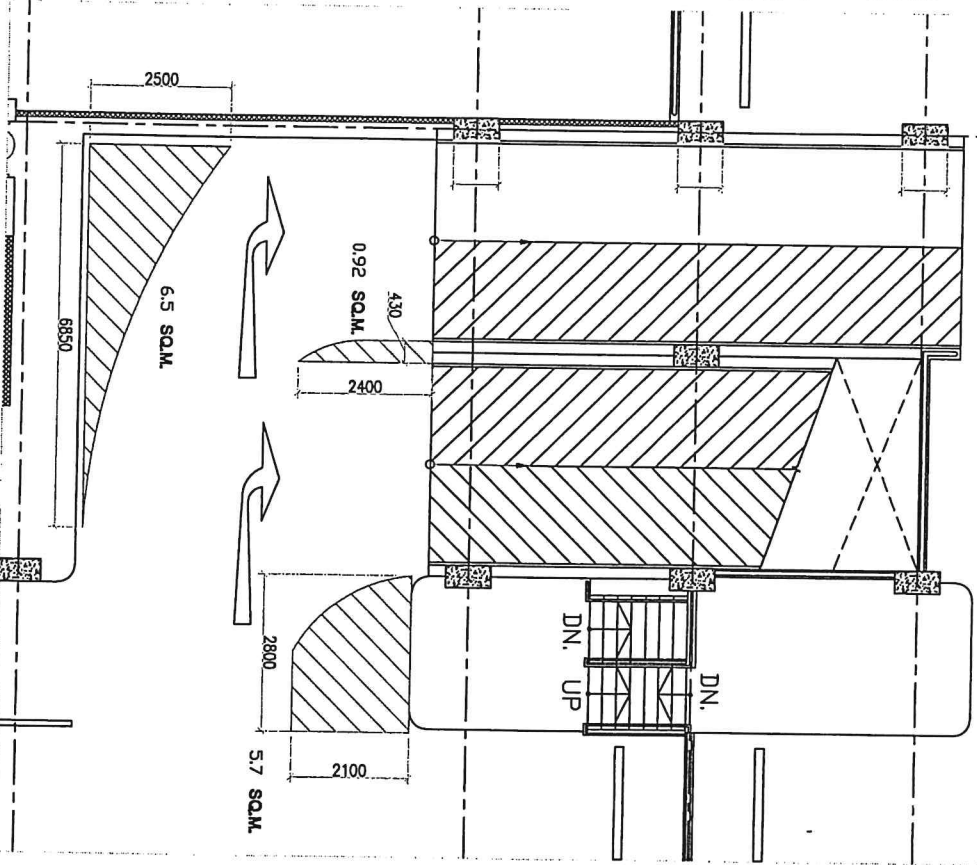





 ARCHITECTURAL ENGINEERING & CONSTRUCTION




PCCO  
 The Special Consulting Services of Architectural Design  
 C.A.C. ARCH. & ARCH. W. CONSULTING

PAR  
 JOINT VENTURE

THA II PARK & ROOE  
 10th-10A LEVEL ENLARGED PLAZA ZONE 1

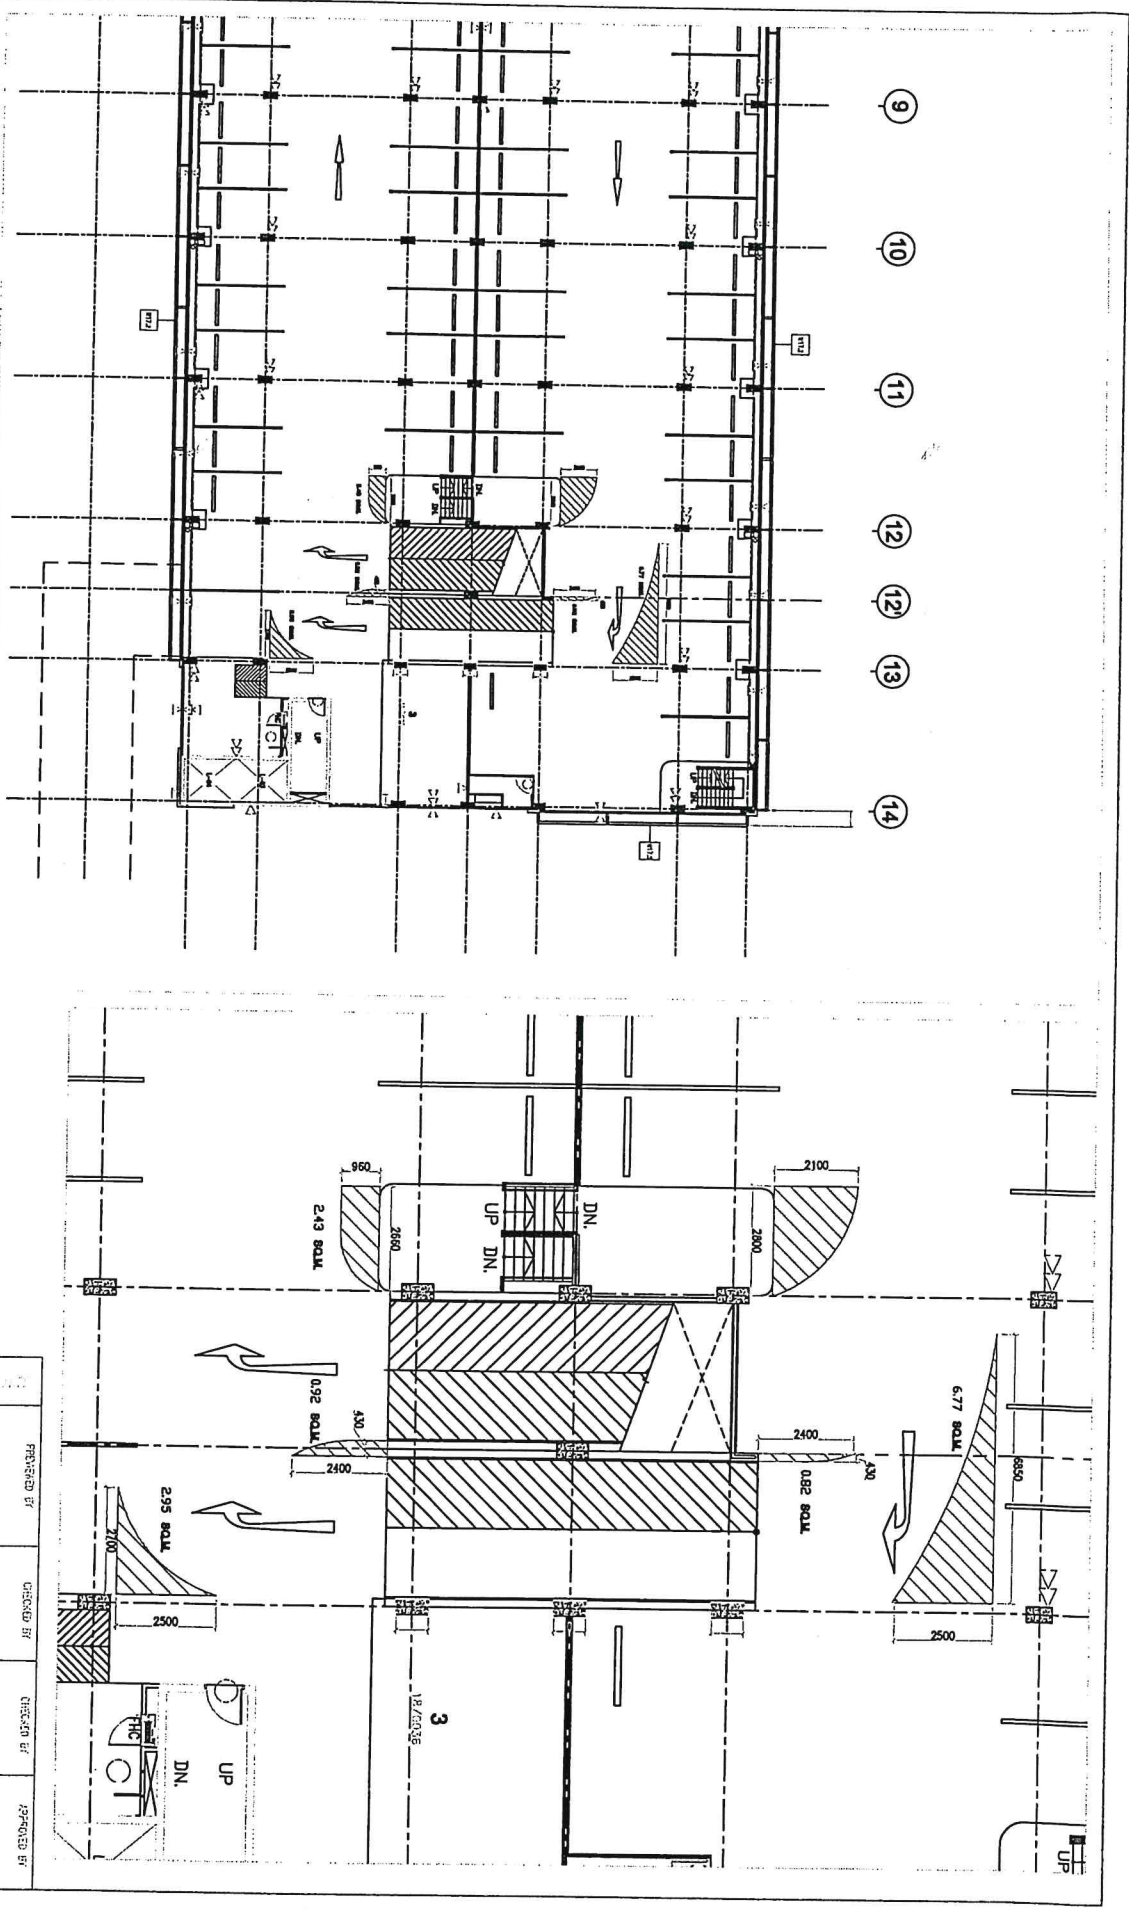

  

**CONTRACTORS:**  
  
**PAR**  
 JOINT VENTURE

TITLE:
10th-16A LEVEL ENLARGED PLAY ZONE 1




  

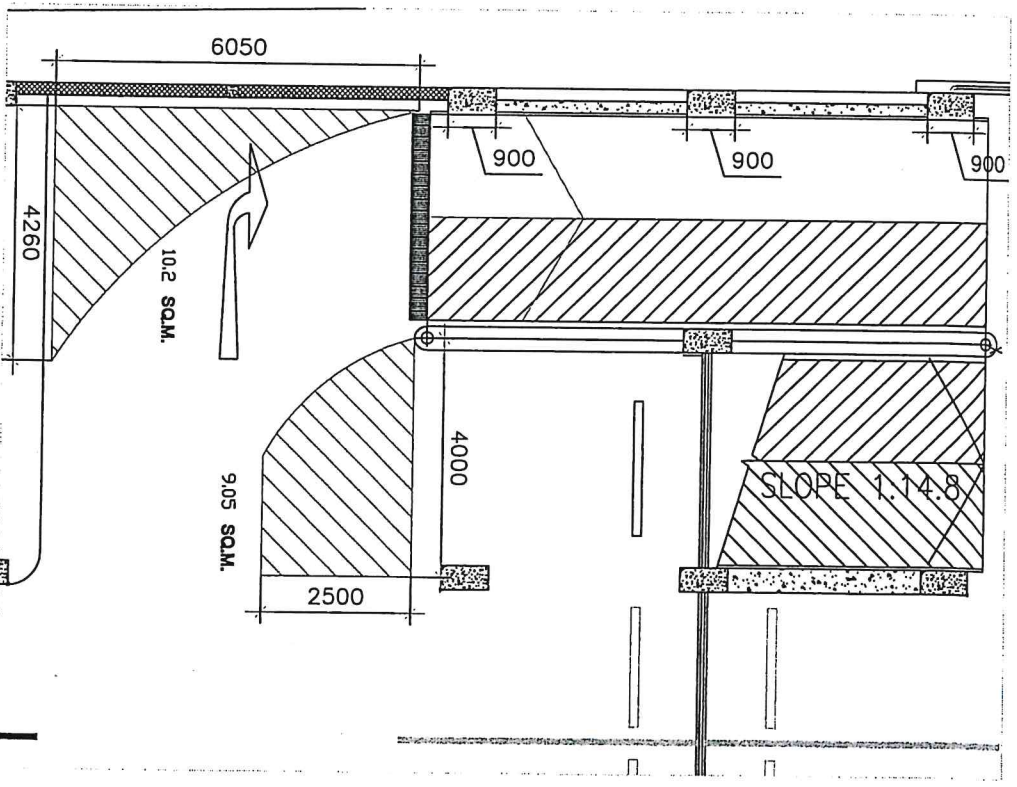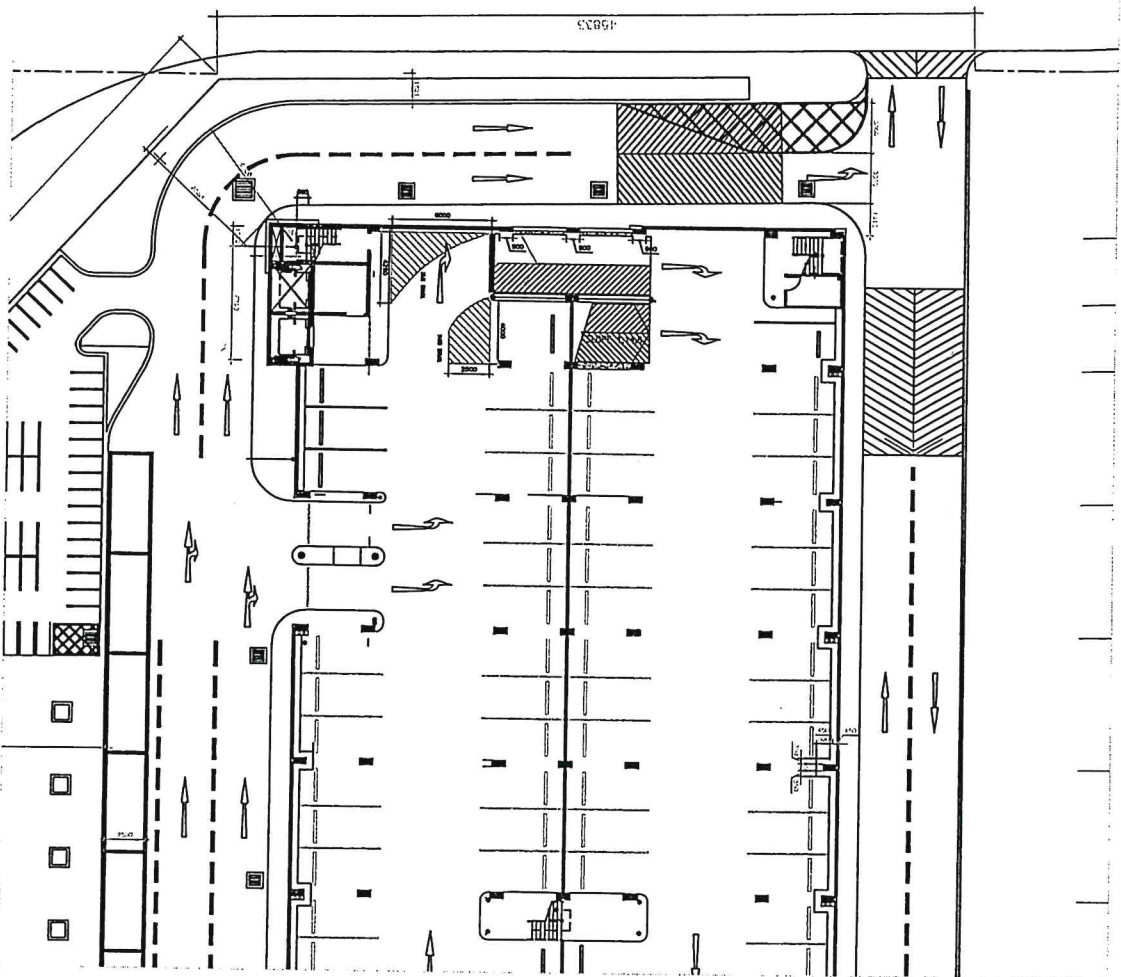   
 ABC




**PAR**
  
 JOINT VENTURE

PROJECT CONSULTANT :



PREPARED BY :
   
 CHECKED BY :
   
 DATE :

PROJECT NO. :
   
 DATE :

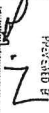TITLE :
   
 YEAR MONTH AND DAY

PREPARED BY  DATE: 02. APRIL 2015	CHECKED BY  DATE: 09. JUNE 2015	APPROVED BY  DATE: 01. JUNE 2015
--	--	---

CONTRACT NO. :
   
 CONTRACT NAME :

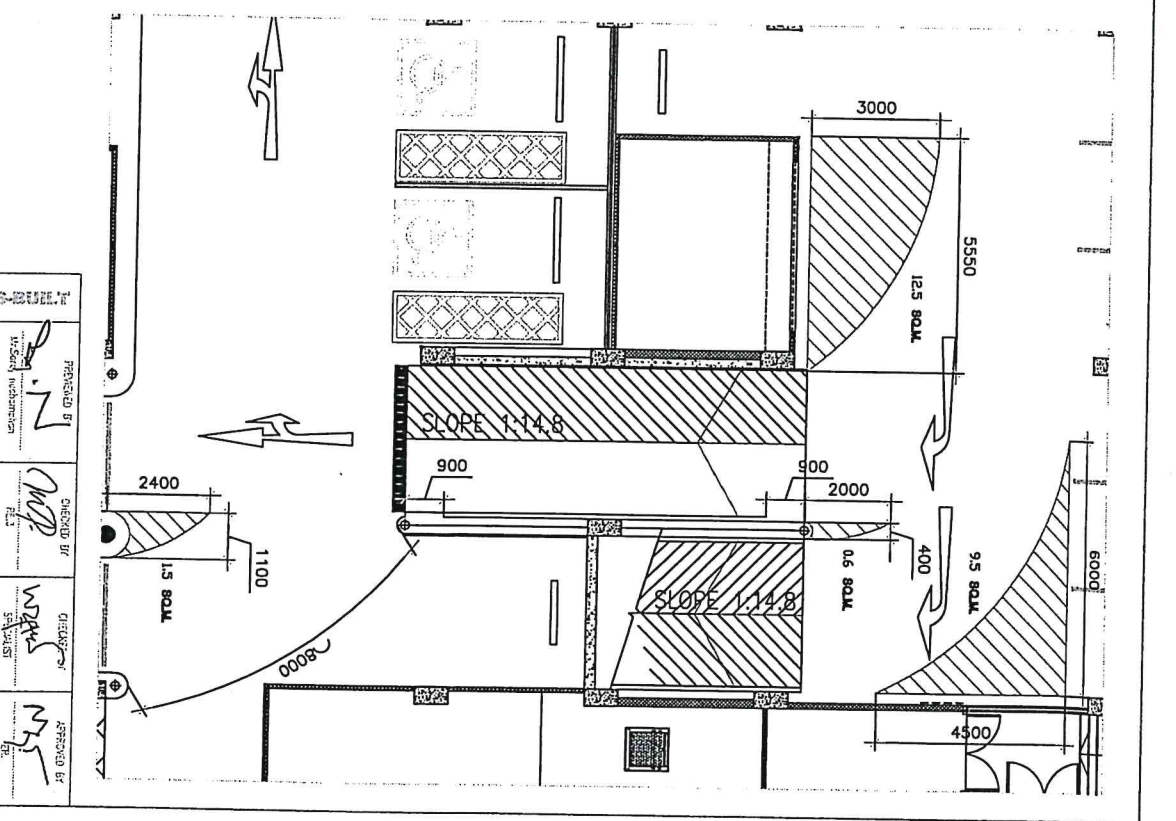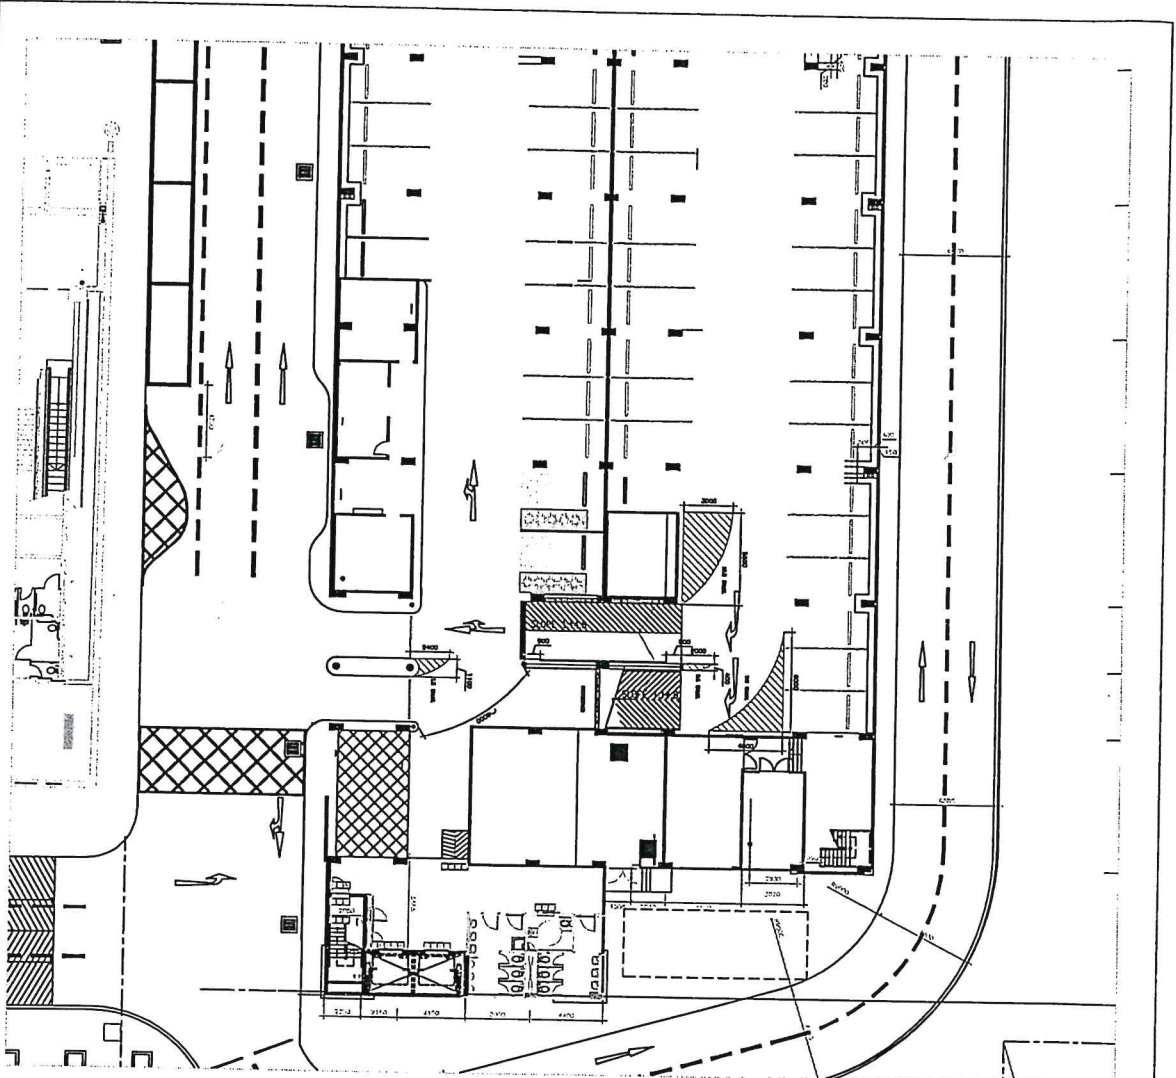

<p>MASS RAPID TRANSIT AUTHORITY OF THAILAND          MRT PRELIMINARY PROJECT          BANG VA TO KHYM BANGNA</p>		<p>PROJECT ORIGINATOR:          The Project Consulting Services for MRT Bangkok Line Project          Bangkok - Bang Bua Suda  </p>		<p>CONTRACTOR:  <b>PAR</b>          JOINT VENTURE</p>	




DATE:

PROJECT DESCRIPTION:

CONTRACTOR:

The Project Consulting Services for 2nd & 3rd Level Enlarged Play Zone  
Bangkok Mass. - Bangkok Substation  
CJSC  
A  
A  
W  
CONSULT  
CONSULT

PAR  
JOINT VENTURE

PREPARED BY:  
PAR JOINT VENTURE

DATE:  
24/04/16

DESCRIPTION:  
ENLARGED STAIRS

APPROVED BY:  
DATE:

DATE:

DATE:

DATE:

DESIGNED BY:  
DATE:

DATE:

CHECKED BY:  
DATE:

DATE:

SCALE:  
A1 = 1:100

SCALE:  
A1 = 1:200



SCALE:  
A1 = 1:200

SCALE:  
A1 = 1:200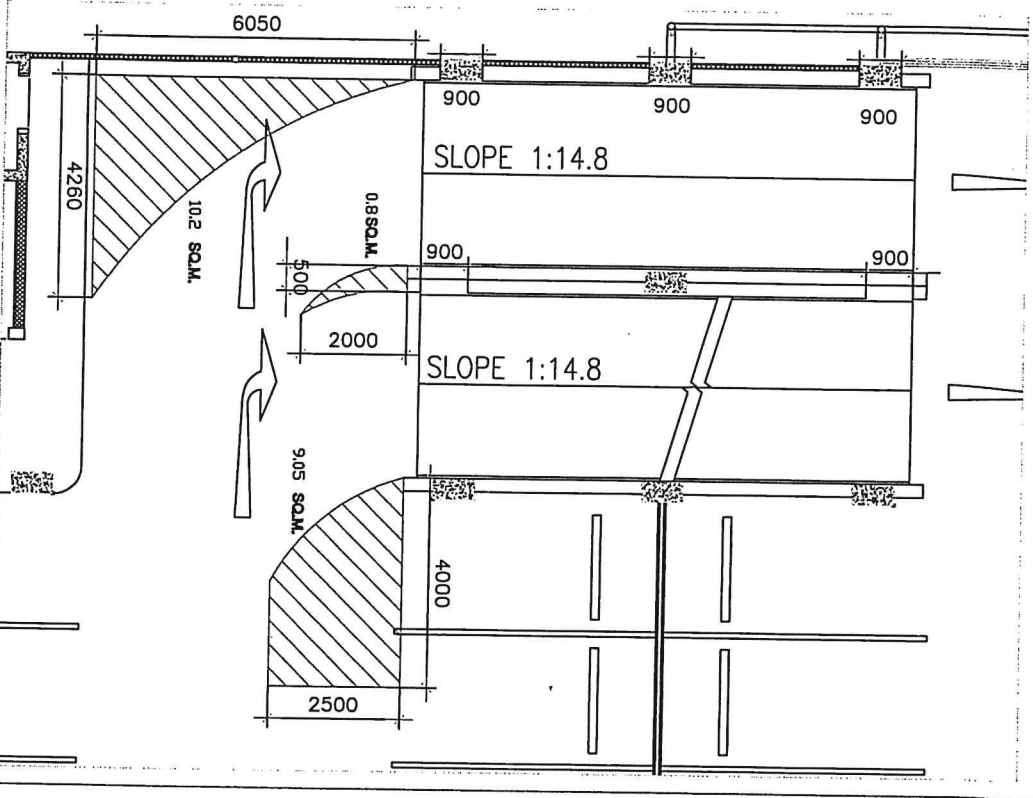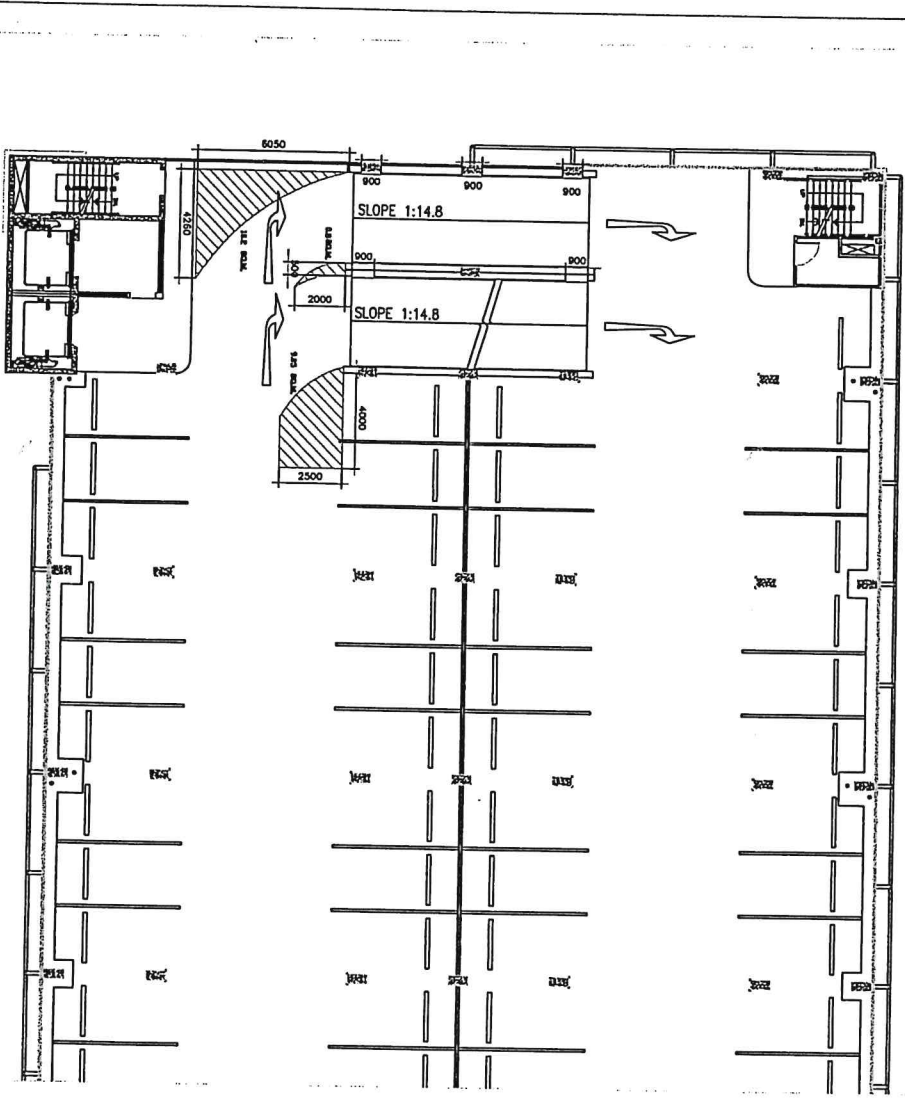

PROJECT NO.	DATE	DESCRIPTION	APPROVED BY
PAR JOINT VENTURE	24/04/16	ENLARGED STAIRS	[Signature]
DESIGNED BY	DATE	CHECKED BY	DATE
[Signature]		[Signature]	
APPROVED BY	DATE	SCALE	SHEET NO.
[Signature]		A1 = 1:200	14

2nd-3rd LEVEL ENLARGED PLAY ZONE 2






Contractor:

PAR JOINT VENTURE

Prepared by: PAR JOINT VENTURE  
 Date: 24/07/18  
 Checked by: D. HACHEK  
 Date: 27/05/18  
 Project No: 13-200  
 Date: 23 Jun 2015

Approved by: [Signature]  
 Date: [Blank]  
 Checked by: [Signature]  
 Date: [Blank]  
 Checked by: [Signature]  
 Date: [Blank]  
 Checked by: [Signature]  
 Date: [Blank]

 2nd-3rd LEVEL EXHANGED PLAZA ZONE 2  
 Sheet No: 15  
 Scale: A1 = 1:100  
 A2 = 1:200

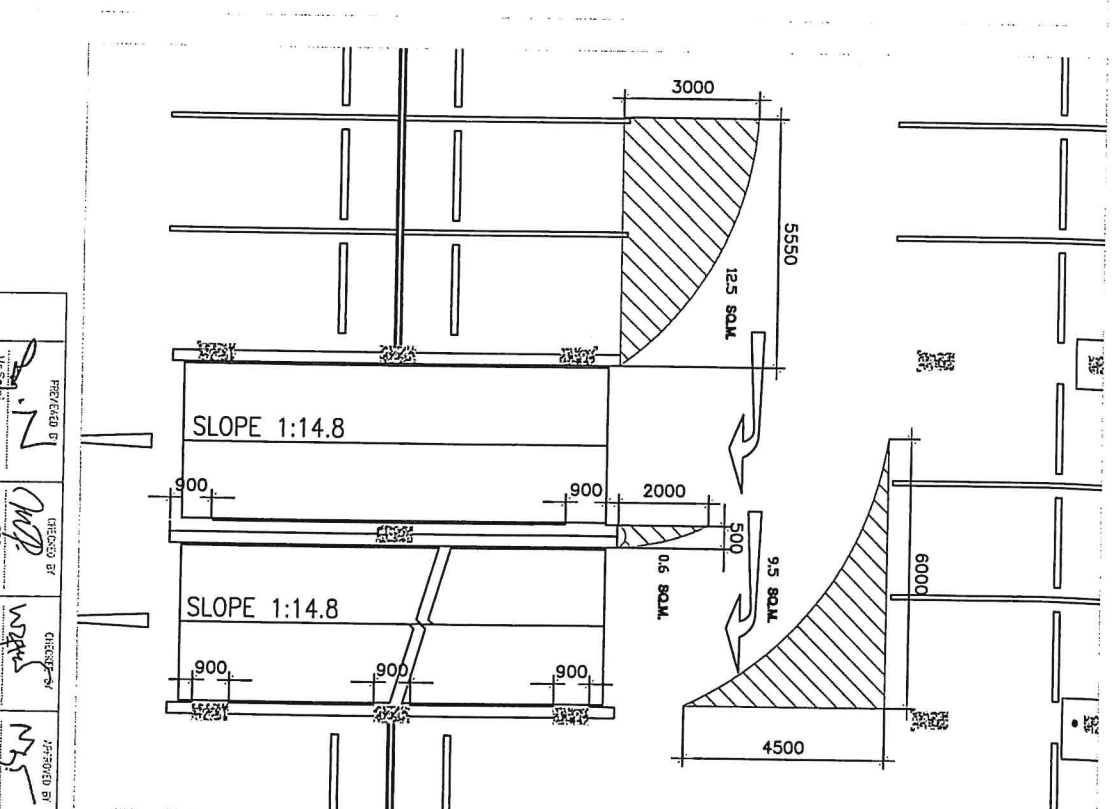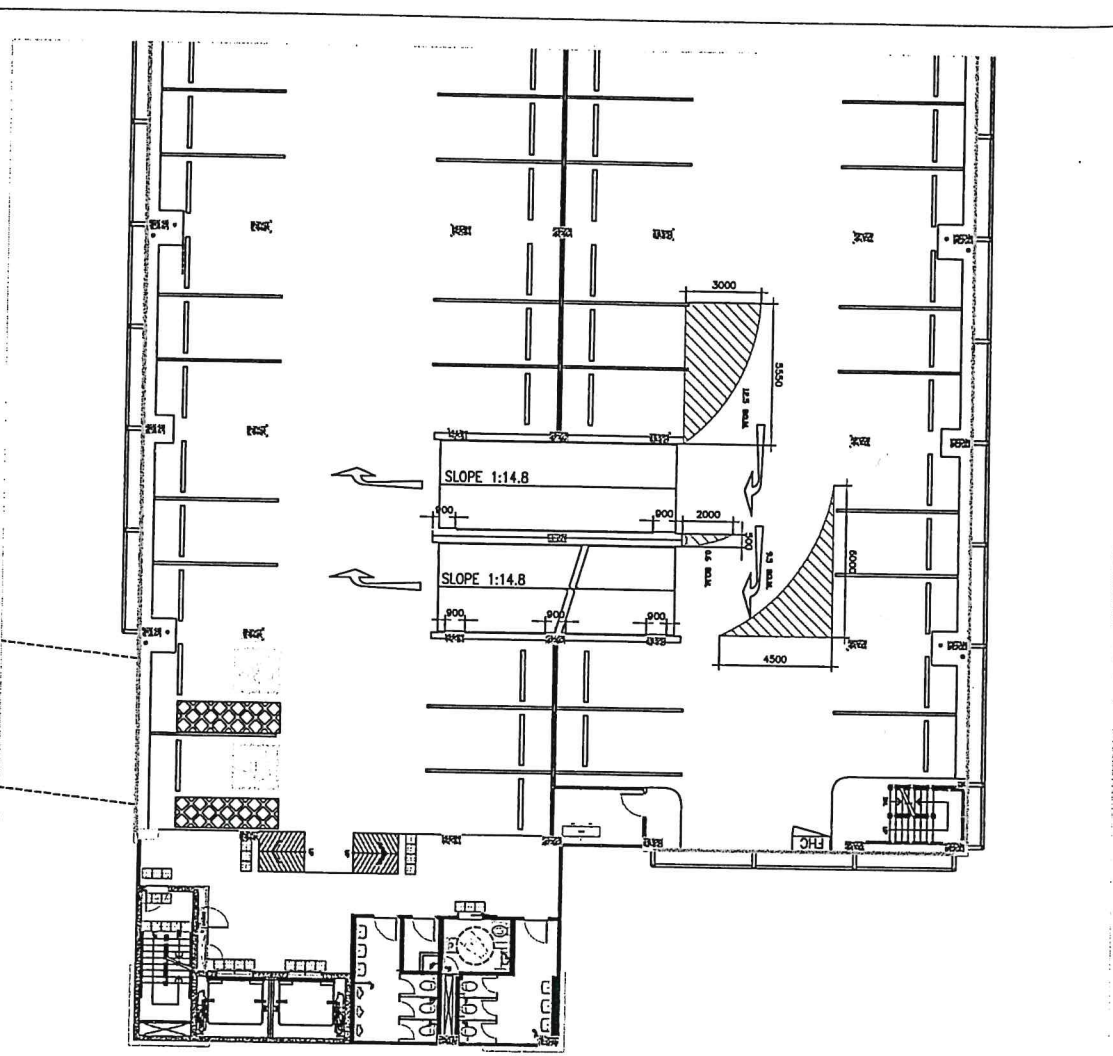

Handwritten signature or mark.





PROJECT :

PROJECT CONSULTANT :

CONTRACTOR :

The Project Consists of Construction of the Project  
 Engineering Services  
 CABC  
 CONSULTANT

**PAR**  
 JOINT VENTURE

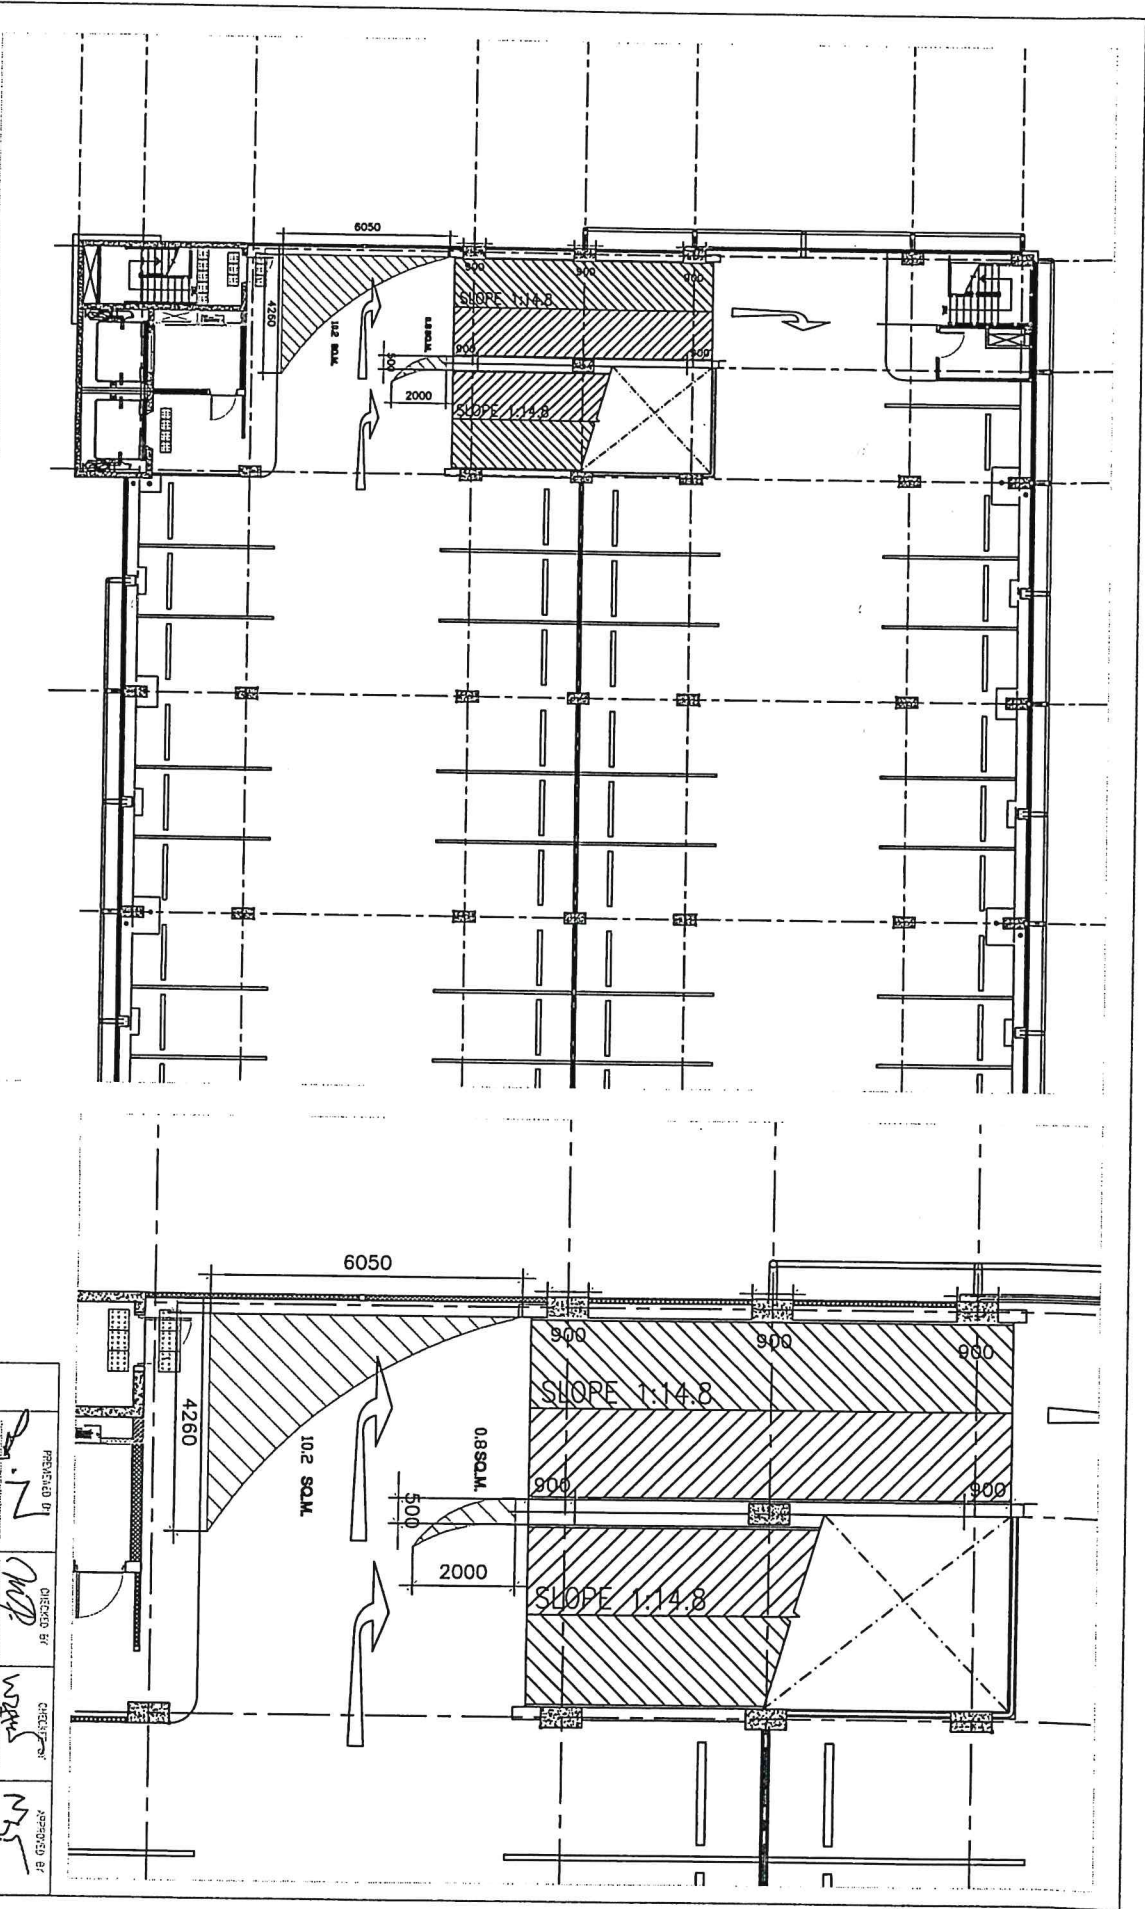

PREPARED BY	DATE	DESCRIPTION
PAR JOINT VENTURE	02/03/15	PAR ASSD
EMERGENCY	29/05/15	REVISED SITE PLAN
FILE :	M.S. PLAN	
DATE :	29 MAY 2015	

DATE	APPROVED BY	DATE	APPROVED BY
	[Signature]		[Signature]
	[Signature]		[Signature]
	[Signature]		[Signature]

PREPARED BY  
 PAR JOINT VENTURE  
 DATE: 02/03/15  
 DESCRIPTION: PAR ASSD  
 REVISIONS:  
 FILE: M.S. PLAN  
 DATE: 29 MAY 2015

APPROVED BY  
 DATE: 29/05/15  
 DESCRIPTION: REVISED SITE PLAN



PROJECT NO. 14  
 SHEET NO. 14

TITLE:  
 YEAR NONHABITABLE 1 PARK & RIDE  
 2nd-3rd LEVEL ENLARGED PLAN ZONE 2




2



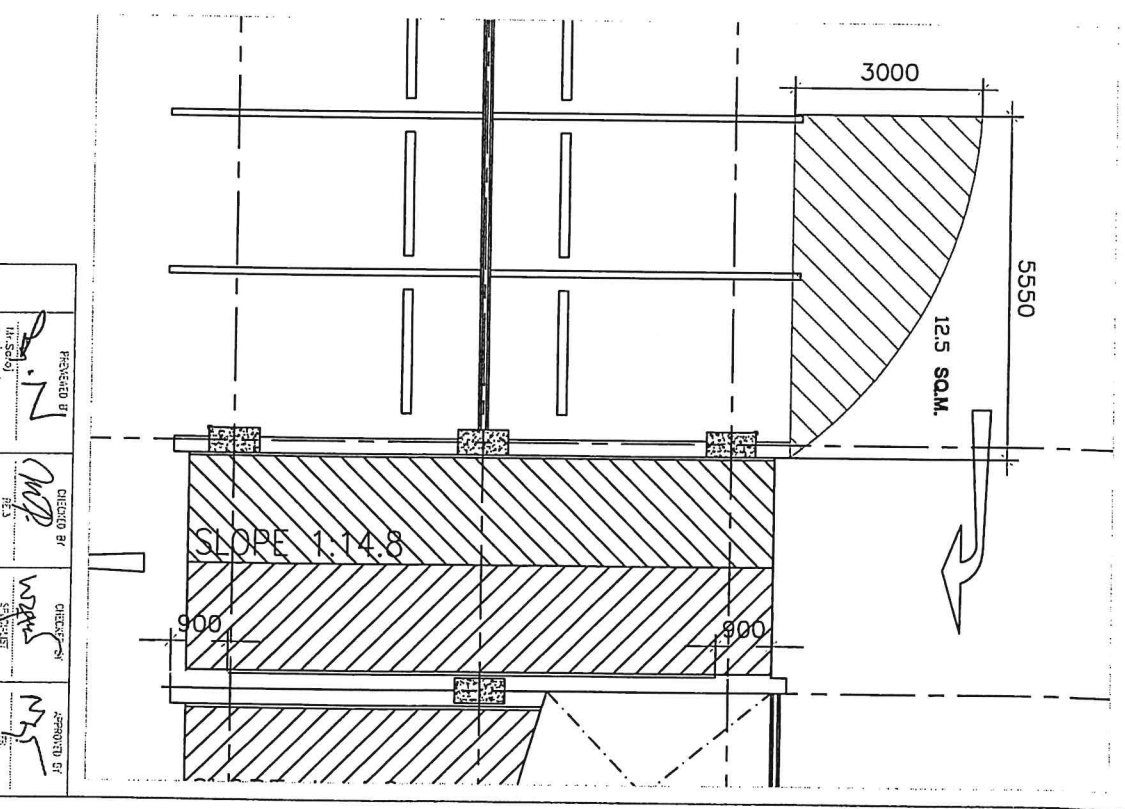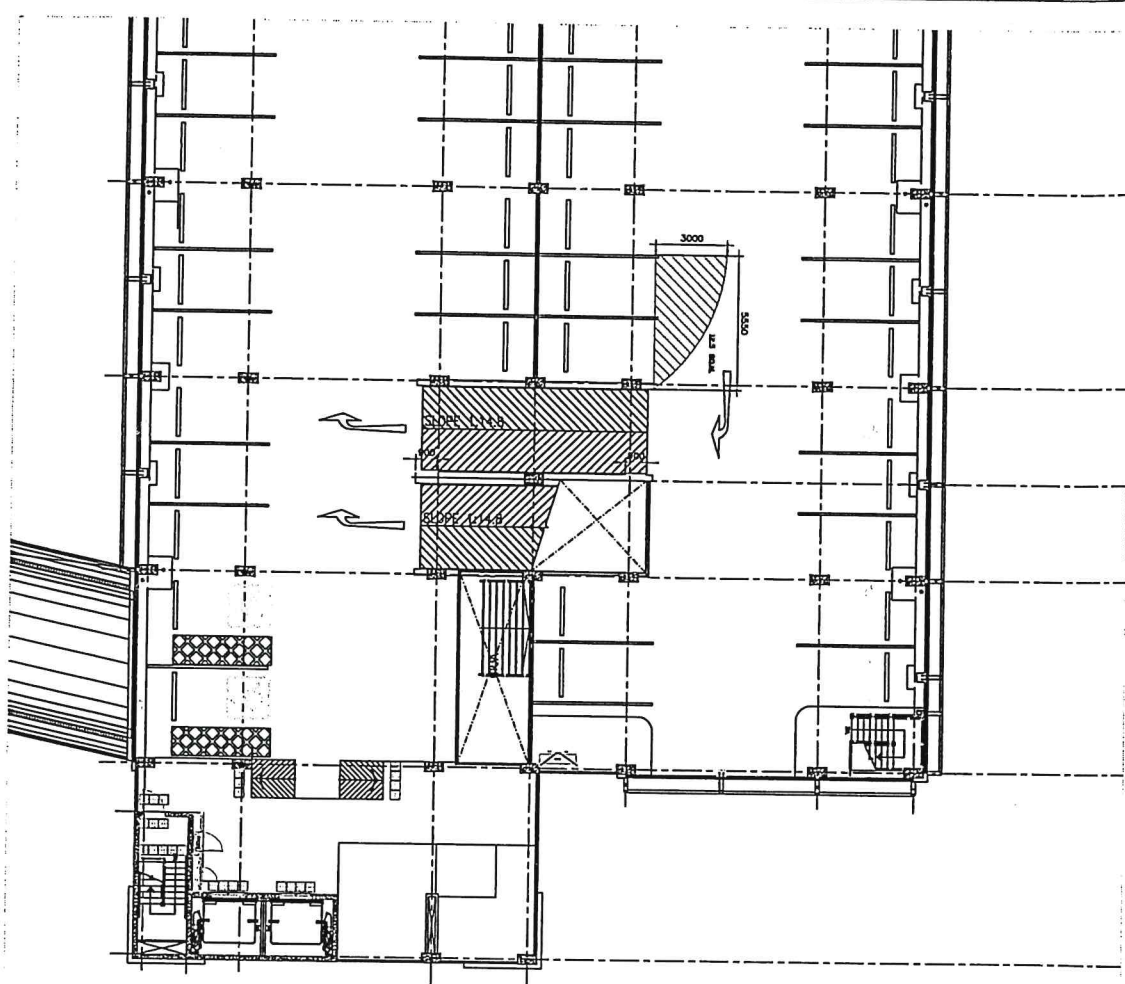




**PROJECTOR:**







**PROJECT CONSULTANT:**

The Project Consulting Services for MBRT Project was provided by

**CBG**   

Bigg Tea - Bang, Bangkok

**CONTRACTOR:**

**PAR JOINT VENTURE**

**PREPARED BY:** PAR JOINT VENTURE







**REVISION:** 01:CHECKING

**CHECKED BY:** J. SUDHARMA

**FILE NO.:** 142801

**DATE:** 23 NOV 2015


NO.	DATE	DESCRIPTION
1	27/02/15	FINAL SETTING
2	29/06/15	REVISED SETTING

<b>APPROVED BY:</b>	<b>DATE:</b>	<b>APPROVED BY:</b>	<b>DATE:</b>	<b>APPROVED BY:</b>	<b>DATE:</b>
					
DESIGNED BY A. SUDHARMA manuhompan		CHECKED BY M. SUDHARMA SUDHARMA		APPROVED BY M. SUDHARMA SUDHARMA	
<b>SCALE:</b> 1:100					
<b>SHEET NO.:</b> 14					
<b>TITLE:</b> YEKK NONTABURI   PARK & RIDE					
<b>2nd-3rd LEVEL ENLARGED PLAN ZONE 2</b>					

Handwritten signature or mark.

### 3. งานทาสีขาว – แดง ขอบทางเท้า



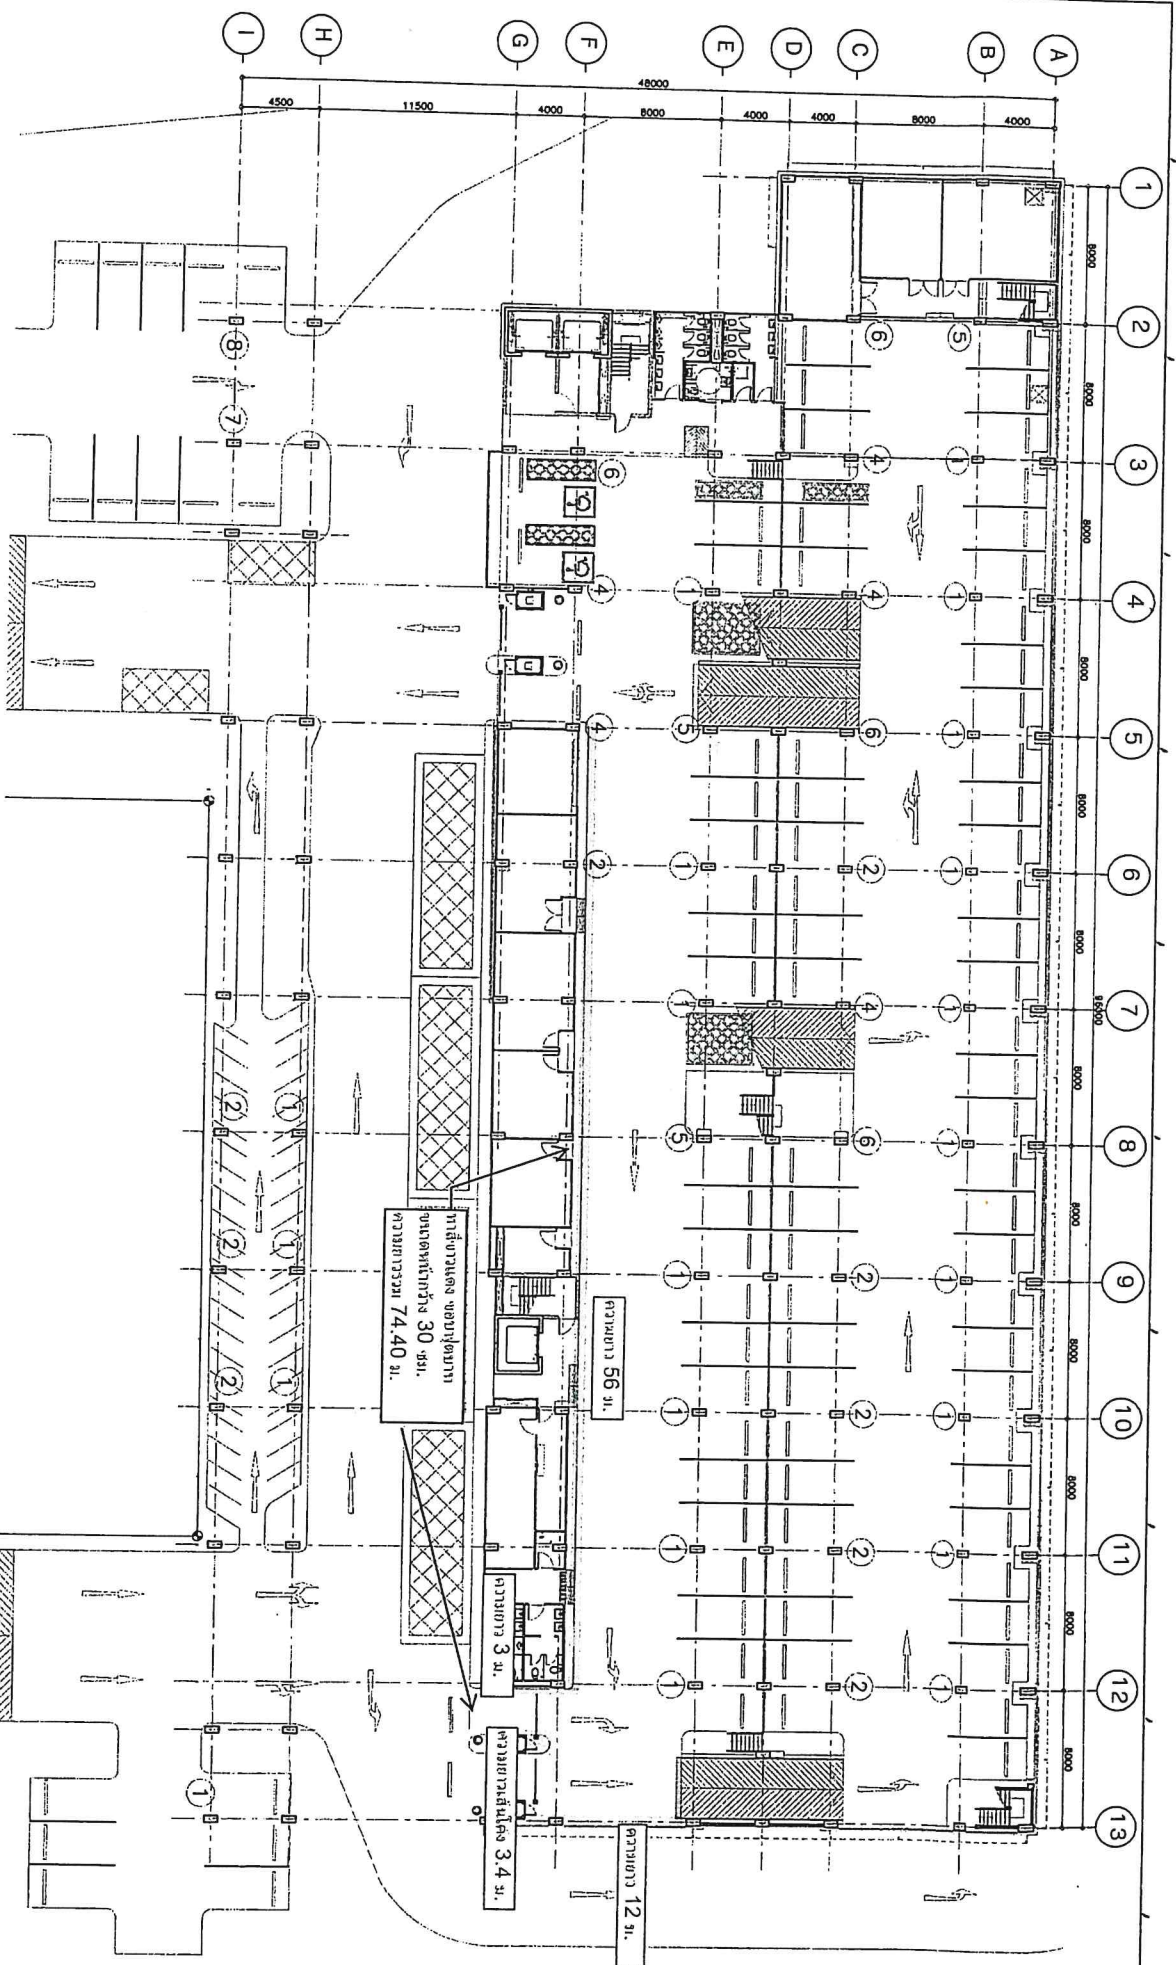

1 COLUMN GUARD LOCATION - GROUND FLOOR PLAN  
 SCALE: A1 - NOT TO SCALE

**REPORT :**

**MASS RAPID TRANSIT AUTHORITY OF THAILAND**  
**MRT PURPLE LINE PROJECT**  
**BANG YAI TO RATT BURANA**

**PROJECT CONSULTANT :**

**PCPL**  
 The Project Consulting Services for MRT Purple Line Project  
 Bang Yai - Bang Sue Section

**JEC** **W** **W** **W**  
 CONSULTANT USA CONSULTANT THAILAND

**CONTRACTOR :**

**PAR**  
 JOINT VENTURE

**PREPARED BY :** PAR JOINT VENTURE  
**DATE :** 27 MAY 2015

**CHECKED BY :** *[Signature]*  
**DATE :** 27/05/15

**DESIGNED BY :** *[Signature]*  
**DATE :** 27/05/15

DATE	DESCRIPTION
19/09/15	FIRST ISSUED
27/05/15	REVISED

**APPROVED AS-BUILT**

**PREPARED BY :** *[Signature]*  
**DATE :** 2 JUN 2015


**CHECKED BY :** *[Signature]*  
**DATE :** 08 JUN 2015

**APPROVED BY :** *[Signature]*  
**DATE :** 19 JUN 2015

**REVISION NO. :** CS/PR/18/0014 A  
**STATUS (ENG. NO. / PV/AIS-018) :** /  
**SCALE :** A1 - AS SHOWN  
**SHEET NO. :** 110

**TITLE :** BANG YAI TO BANG SUE SECTION  
 CONTRACT 3

**SAI YAK BANG YAI PARK AND RIDE**  
**COLUMN GUARD LOCATION**  
**GROUND FLOOR PLAN**

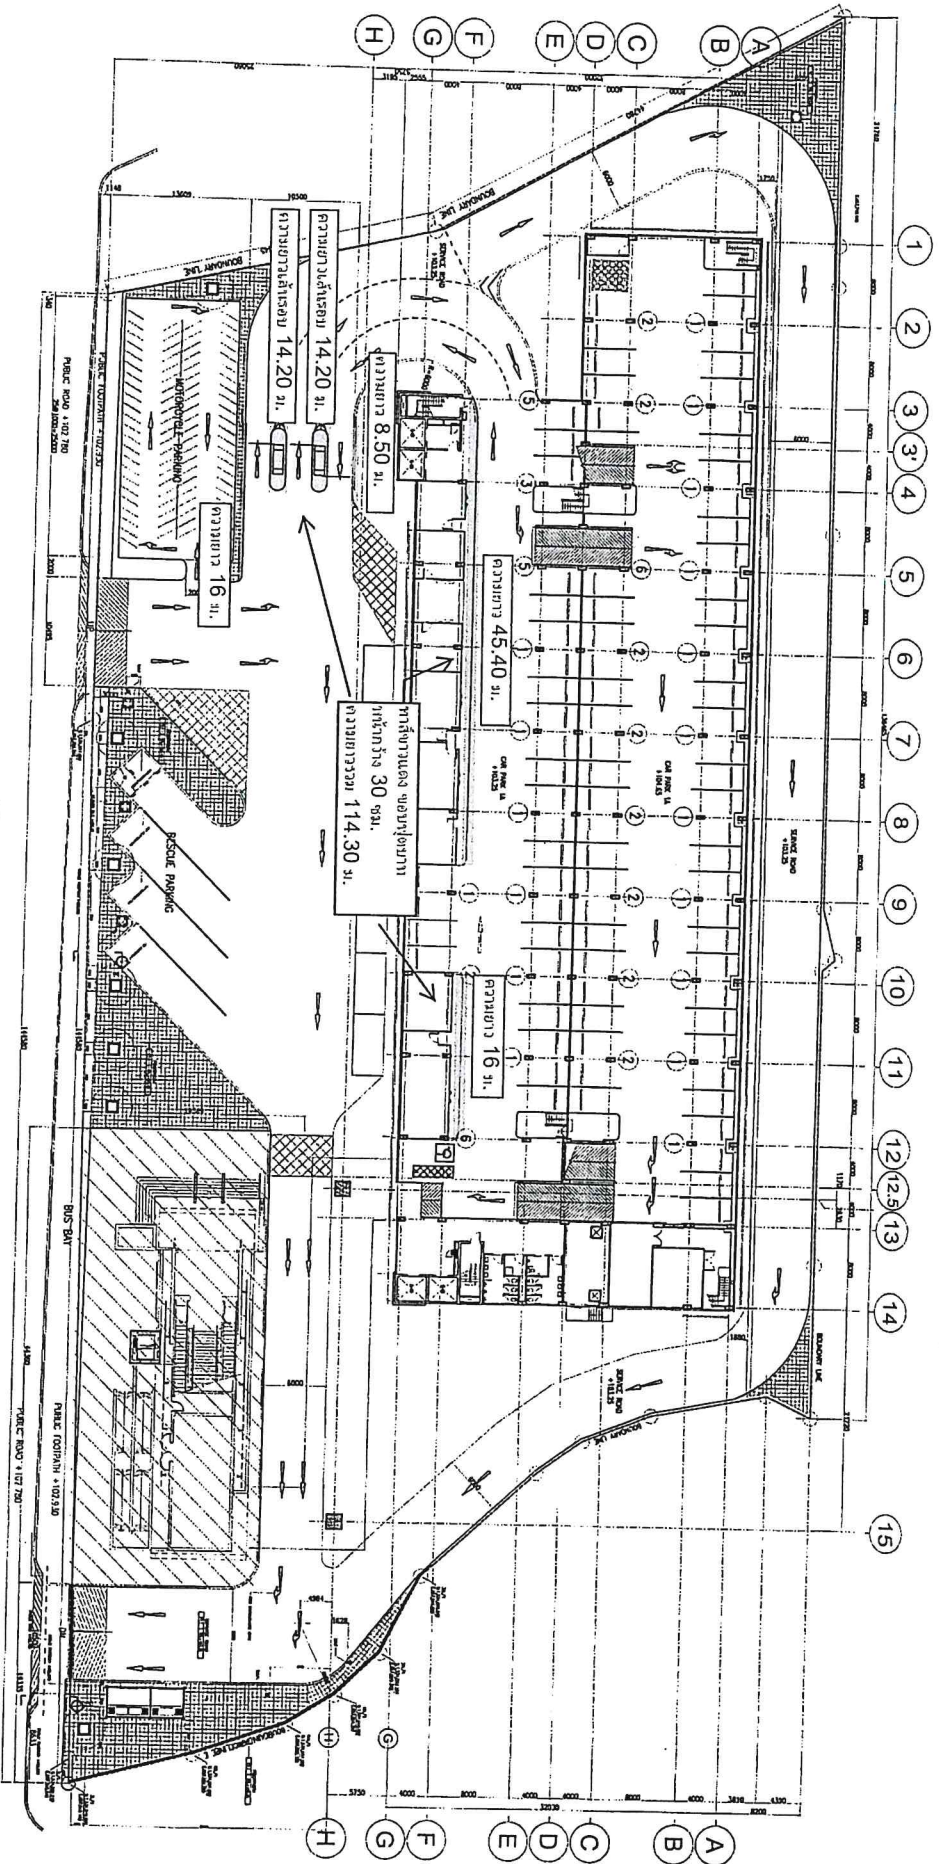

1 COLUMN GUARD LOCATION - GROUND FLOOR PLAN  
SCALE: AS SHOWN  
AS - NOT TO SCALE



MASS RAPID TRANSIT AUTHORITY OF THAILAND  
MRT PURPLE LINE PROJECT  
BANG YAI TO RANG BIRANA



PROJECT CONSULTANT:  
The Project Consulting Services for MRT Purple Line Project  
Bang Yai - Rang Biri Section

CLIENT: MTA, BIR, B, W, U  
CONSULTANT: PCCP, ASH, W, U

CONTRACTOR:

PAR  
JOINT VENTURE

PREPARED BY:  
PAR JOINT VENTURE

DRAWN BY:  
D. JAMESAWAN

CHECKED BY:  
M. S. S. S.

DATE:  
27 MAY 2015

DATE

FIRST ISSUED

DESCRIPTION

AS-BUILT

APPROVED BY:

DATE:

REVISION:

STATUS:

SCALE:

DATE: 5 JUN 2015

DATE: 5 JUN 2015



TITLE:  
BANG YAI TO BANG SUK SECTION  
CONTRACT 3

TITLE:  
THA T PARK & RIDE  
COLUMN GUARD LOCATION  
GROUND FLOOR PLAN


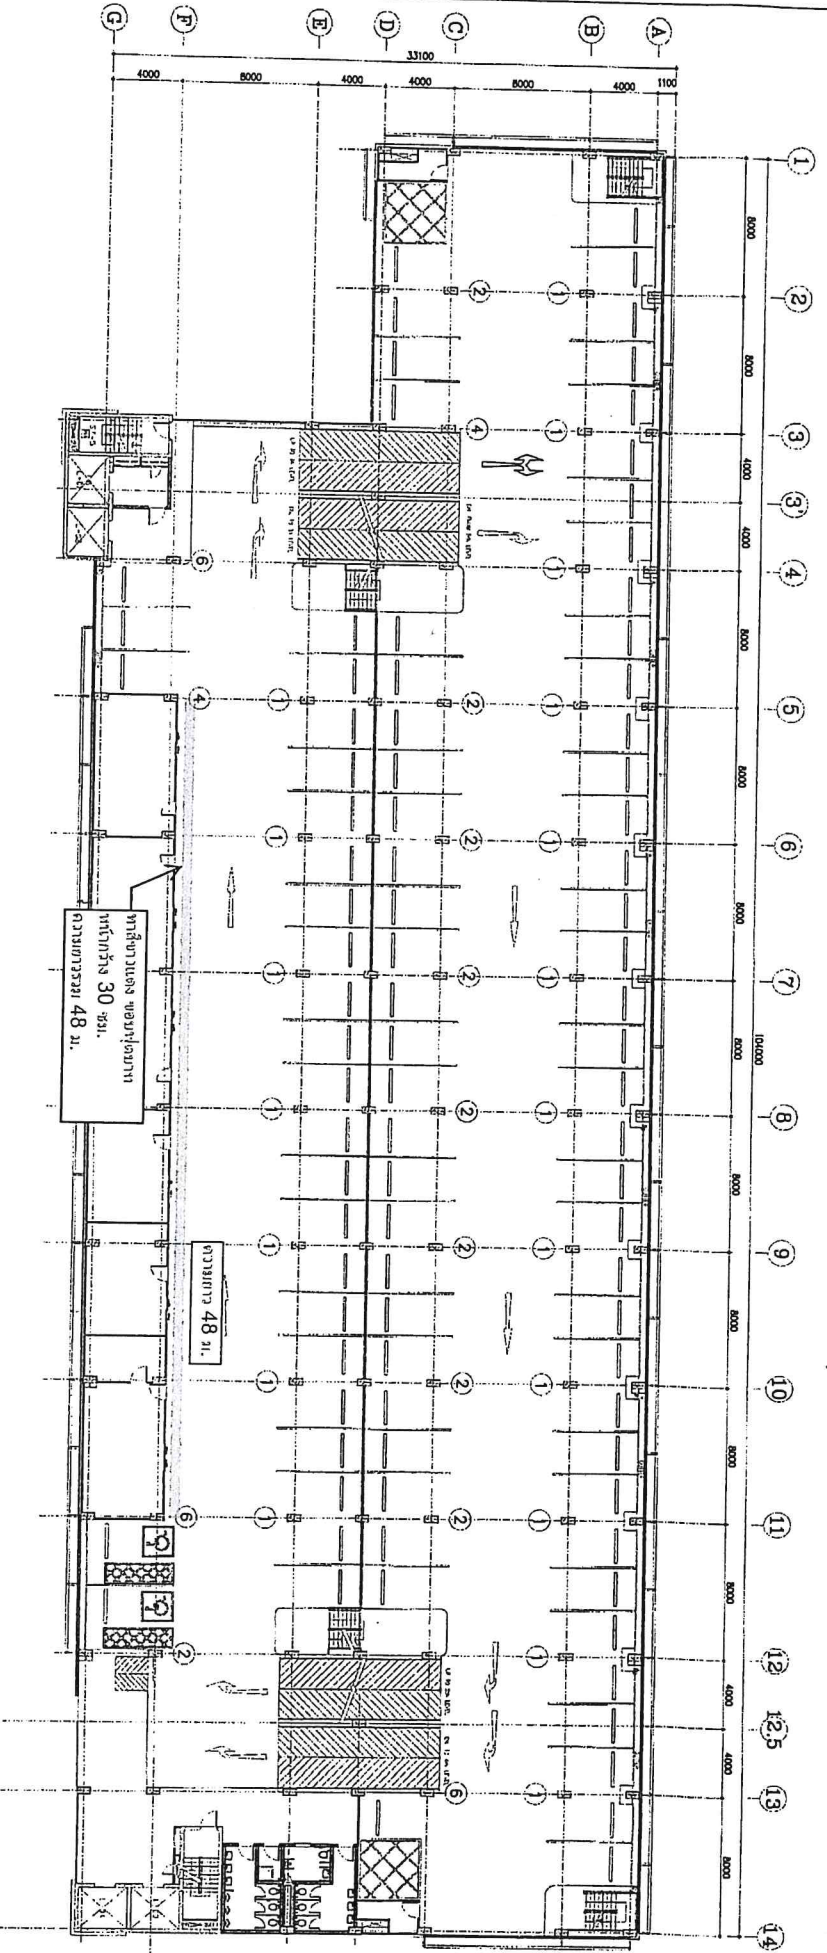

3 COLUMN GRID LOCATION - 4th FLOOR PLAN  
SCALE: A1 = NOT TO SCALE  
A3 = NOT TO SCALE

โครงการ :

MASS RAPID TRANSIT AUTHORITY OF THAILAND  
MRT PURPLE LINE PROJECT  
BANG YAI TO RAT BURANA



PROJECT CONSULTANT :



The Project Consulting Services for MRT Purple Line Project  
Bang Yai - Bang Sue Station



CONTRACTOR :

PAR  
JOINT VENTURE

PREPARED BY :

PAR JOINT VENTURE

DATE :

27/05/18

DESCRIPTION :

FIRST ISSUED

AS-BUILT

REVIEWED BY :  
DATE: 7 6 MAY 2015

CHECKED BY :  
DATE: 5 JUN 2015

CHECKED BY :  
DATE: 5 JUN 2015


APPROVED BY :

DESIGNER: DIMASUK  
CHECKED: URSAPAVAS  
DATE: 27/05/18

PROJECT NO. : CS/PRG/A/18/0003 A  
STATUS : AS-BUILT DRG/NO  
SCALE : P2/1/0-071  
SHEET NO. : 109

TITLE :  
THA IT PARK & RIDE  
COLUMN GRID LOCATION  
4th FLOOR PLAN

CONTRACT :  
BANG YAI TO BANG SUE SECTION

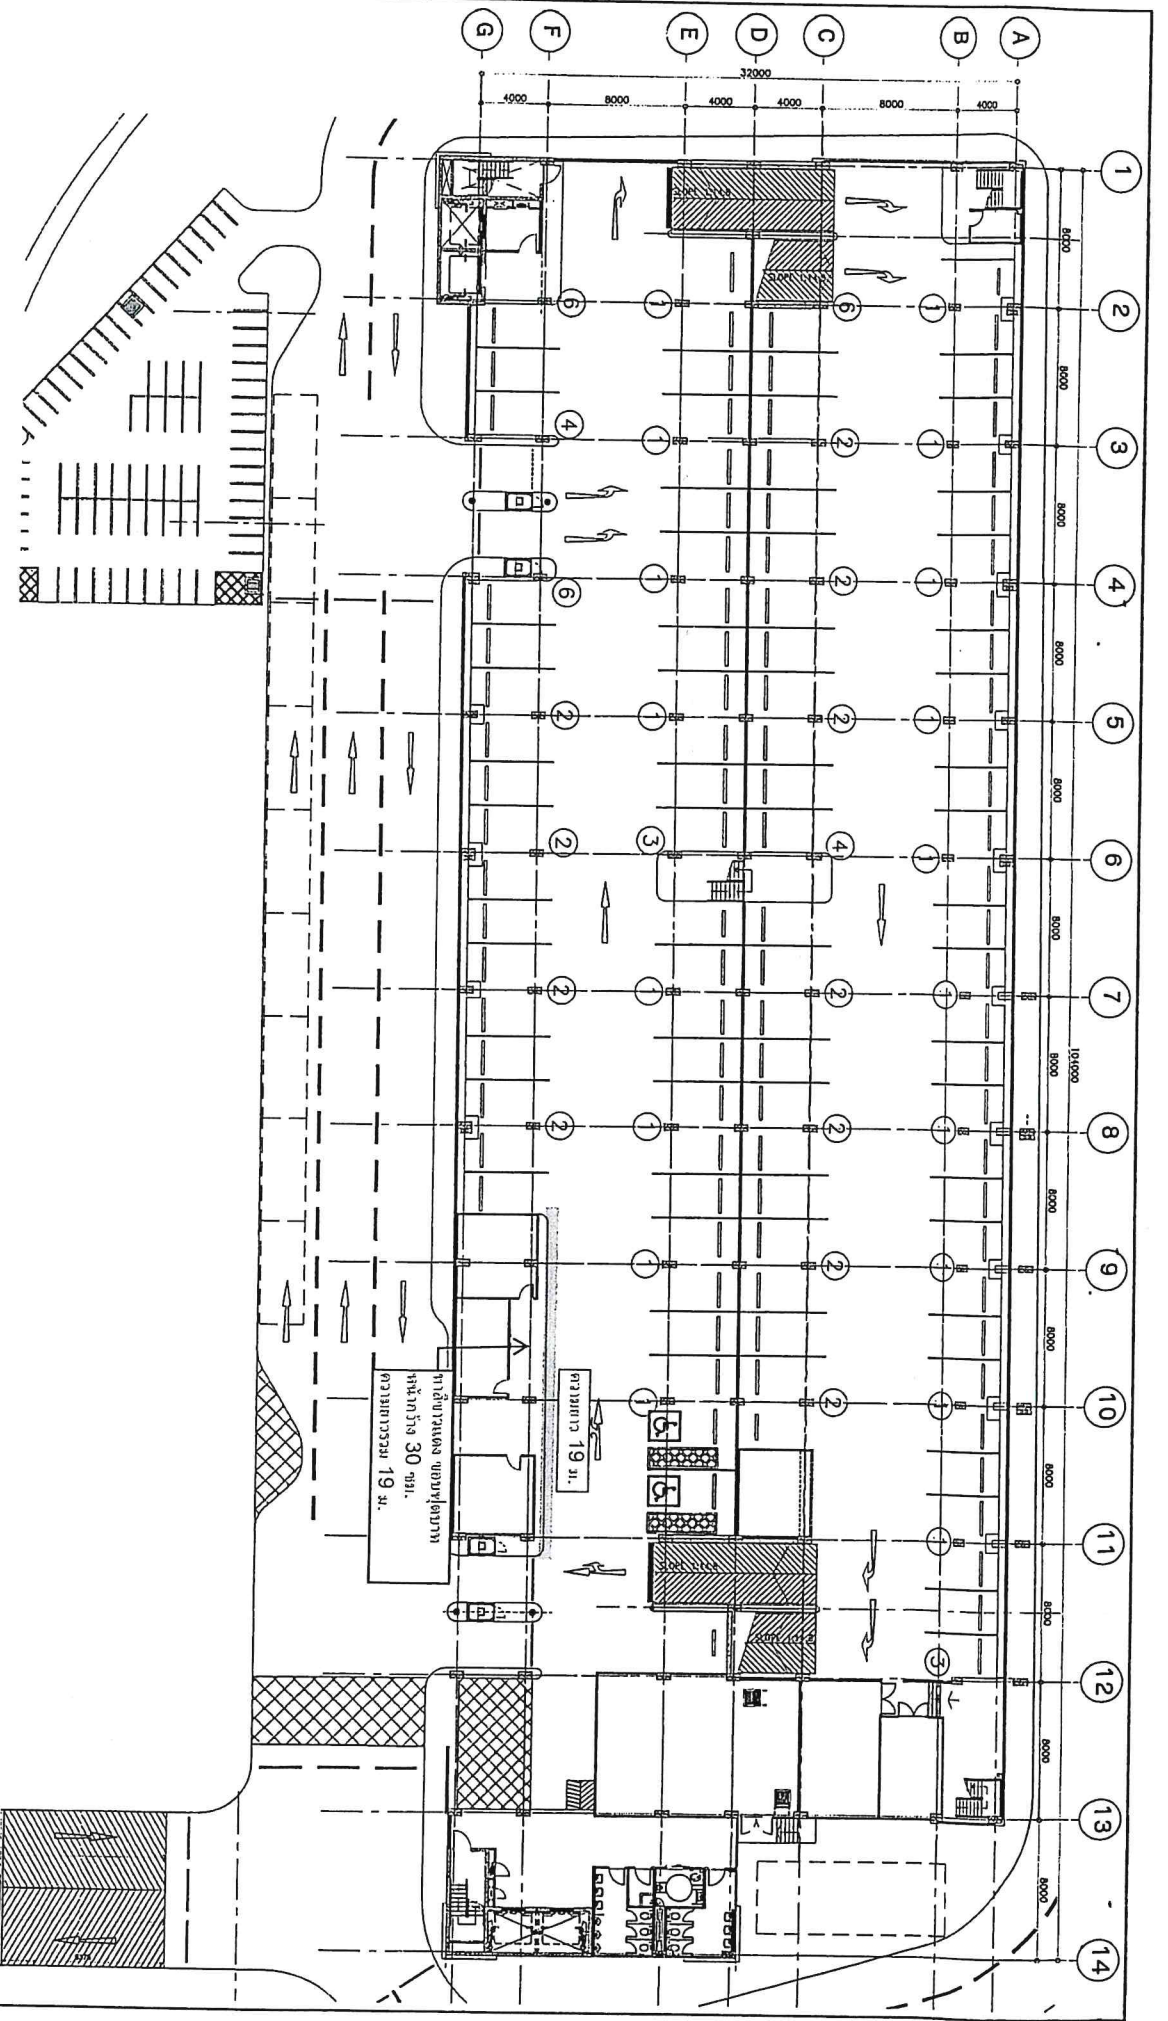

1 COLUMN GUARD LOCATION - GROUND FLOOR PLAN

OWNER :  
 MASS RAPID TRANSIT AUTHORITY OF THAILAND  
 MRT PURPLE LINE PROJECT  
 BANG YAI TO RAI BURANA

PROJECT CONSULTANT:  
 The Project Consulting Services for MRT Purple Line Project  
 Bangkok - Bang Sue Section  
 JEC *JEC* *JS* *MS* *W*

CONTRACTOR:  
**PAR**  
 JOINT VENTURE

PREPARED BY	DATE	DESCRIPTION
PAR JOINT VENTURE D. JAMESKY J. BURANG	21/02/15 07/05/15 (REVISED)	AS-BUILT
CHECKED BY	DATE	
J. BURANG	13/05/15	
DATE: 13/05/15		


APPROVED BY	PROVEN BY	DATE
<i>[Signature]</i>	<i>[Signature]</i>	9 JUN 2015
STATUS: AS-BUILT DRAWING	DATE: 9 JUN 2015	
CAD/PLN/IB/001A	DATE: 9 JUN 2015	
REVISED BY	CHECKED BY	DATE
<i>[Signature]</i>	<i>[Signature]</i>	9 JUN 2015
DATE: 9 JUN 2015		

REVISION:

NO.	DATE	DESCRIPTION
1	13/05/15	AS-BUILT
2	07/05/15	REVISED

PROJECT NO. : 13/05/15  
 SHEET NO. : 22

TITLE :  
 BANG YAI TO BANG SUE SECTION  
 CONTRACT 3  
 YEK NONGPHABU 1 PARK & RIDE  
 COLUMN GUARD LOCATION  
 GROUND FLOOR PLAN

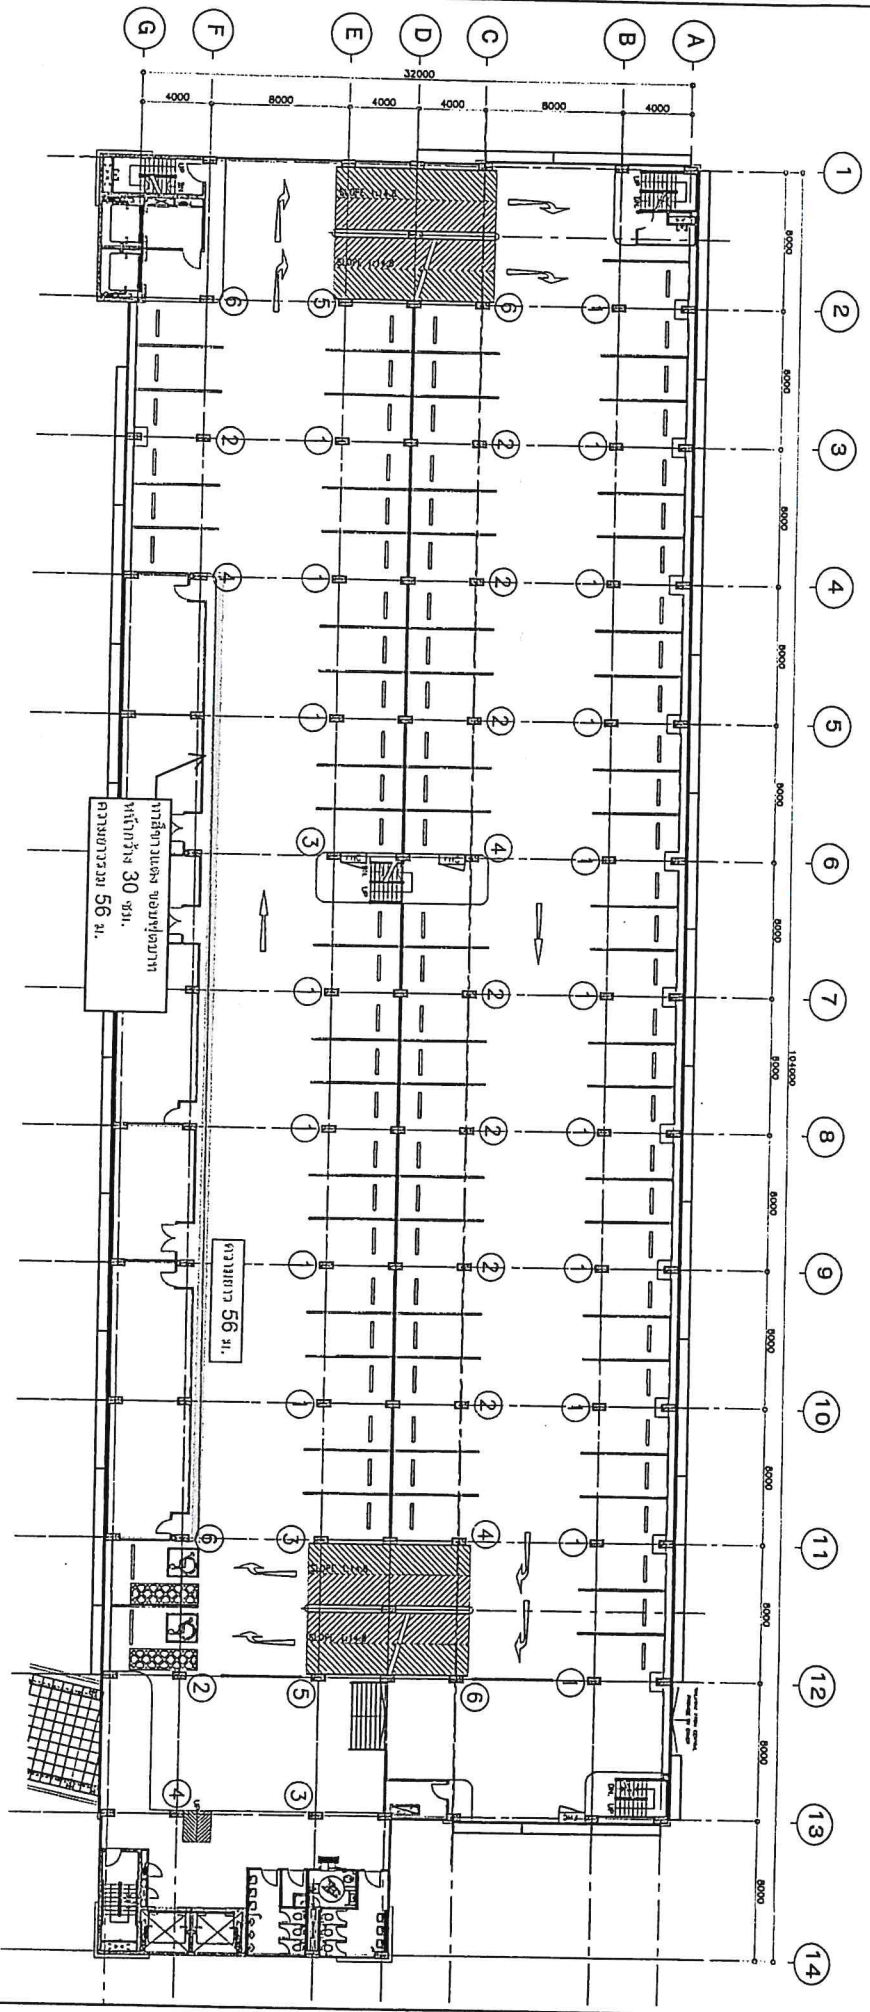

3 COLUMN GUARD LOCATION - 4th. FLOOR PLAN  
 SCALE: A1 = NOT TO SCALE  
 A2 = NOT TO SCALE

BUFFER :



MASS RAPID TRANSIT AUTHORITY OF THAILAND  
 MRT PURPLE LINE PROJECT  
 BANG YAI TO RAT BURANA

PROJECT CONSULTANT :

**PCCL**  
 The Project Consulting Services for MRT Purple Line Project  
 Bang Yai - Bang Sue Section  
**VEEC** **TRC** **AA** **AW**  
 Director, Engineer, Consultant, Architect, Engineer, Consultant

CONTRACTOR :

**PAR**  
 JOINT VENTURE

PREPARED BY :

PAR JOINT VENTURE  
 DRAWN BY: PAR JOINT VENTURE  
 CHECKED BY: DIJANESK  
 DATE: 11/02/15  
 FIRST ISSUED: 02/04/15  
 REVISION:  
 DATE: 2 APRIL 2015

DATE :

DESCRIPTION :

**AS-BUILT**

REVIEWED BY: M. Sorn nuchomphon  
 DATE: 22 JUN 2015

CHECKED BY: WPAW  
 DATE: 9 JUN 2015

CHECKED BY: WPAW  
 DATE: 9 JUN 2015

APPROVED BY: [Signature]  
 DATE: 9 JUN 2015

TITLE :  
 BANG YAI TO BANG SUE SECTION  
 CONTRACT 3  
 YEAK NONTABURI 1 PARK & RIDE  
 COLUMN GUARD LOCATION  
 4th. FLOOR PLAN


REVISION NO.	DATE	DESCRIPTION
1	11/02/15	FIRST ISSUED
2	02/04/15	REVISION
3		
4		
5		
6		
7		
8		
9		
10		
11		
12		
13		
14		

---


4. งานทาสีเหลือง - ดำ ผนังทางขึ้น  
- ลงอาคาร




แบบลูกศรสีเหลือง-ดำ ผนังทางขึ้น-ลงอาคาร

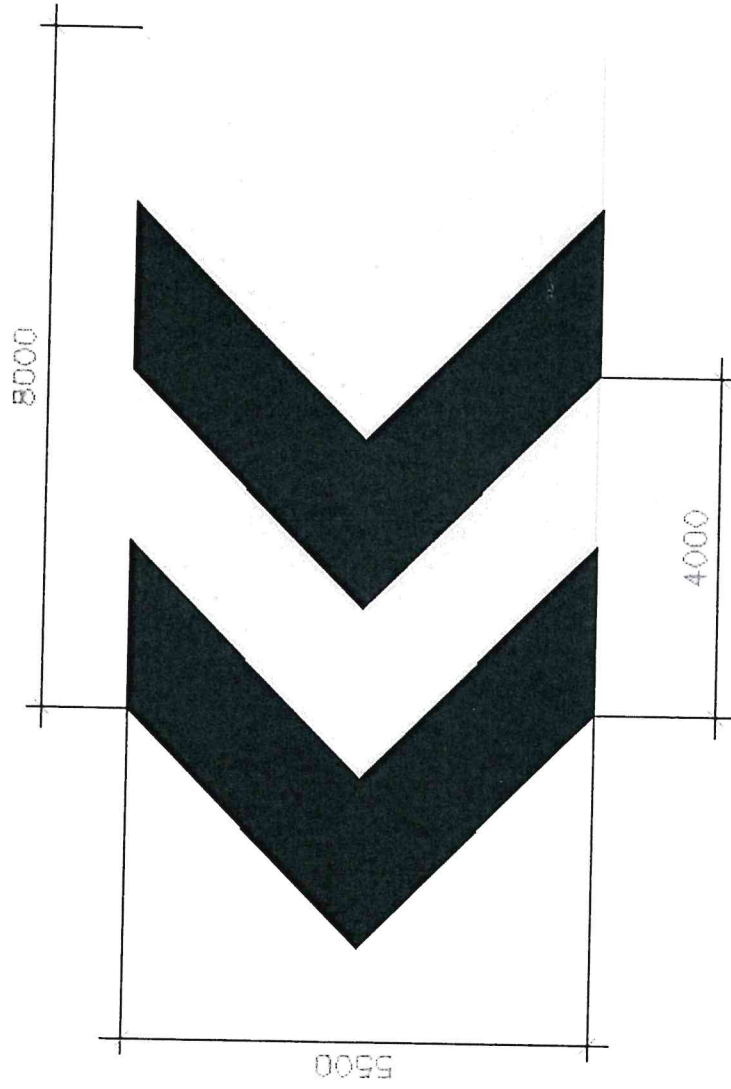

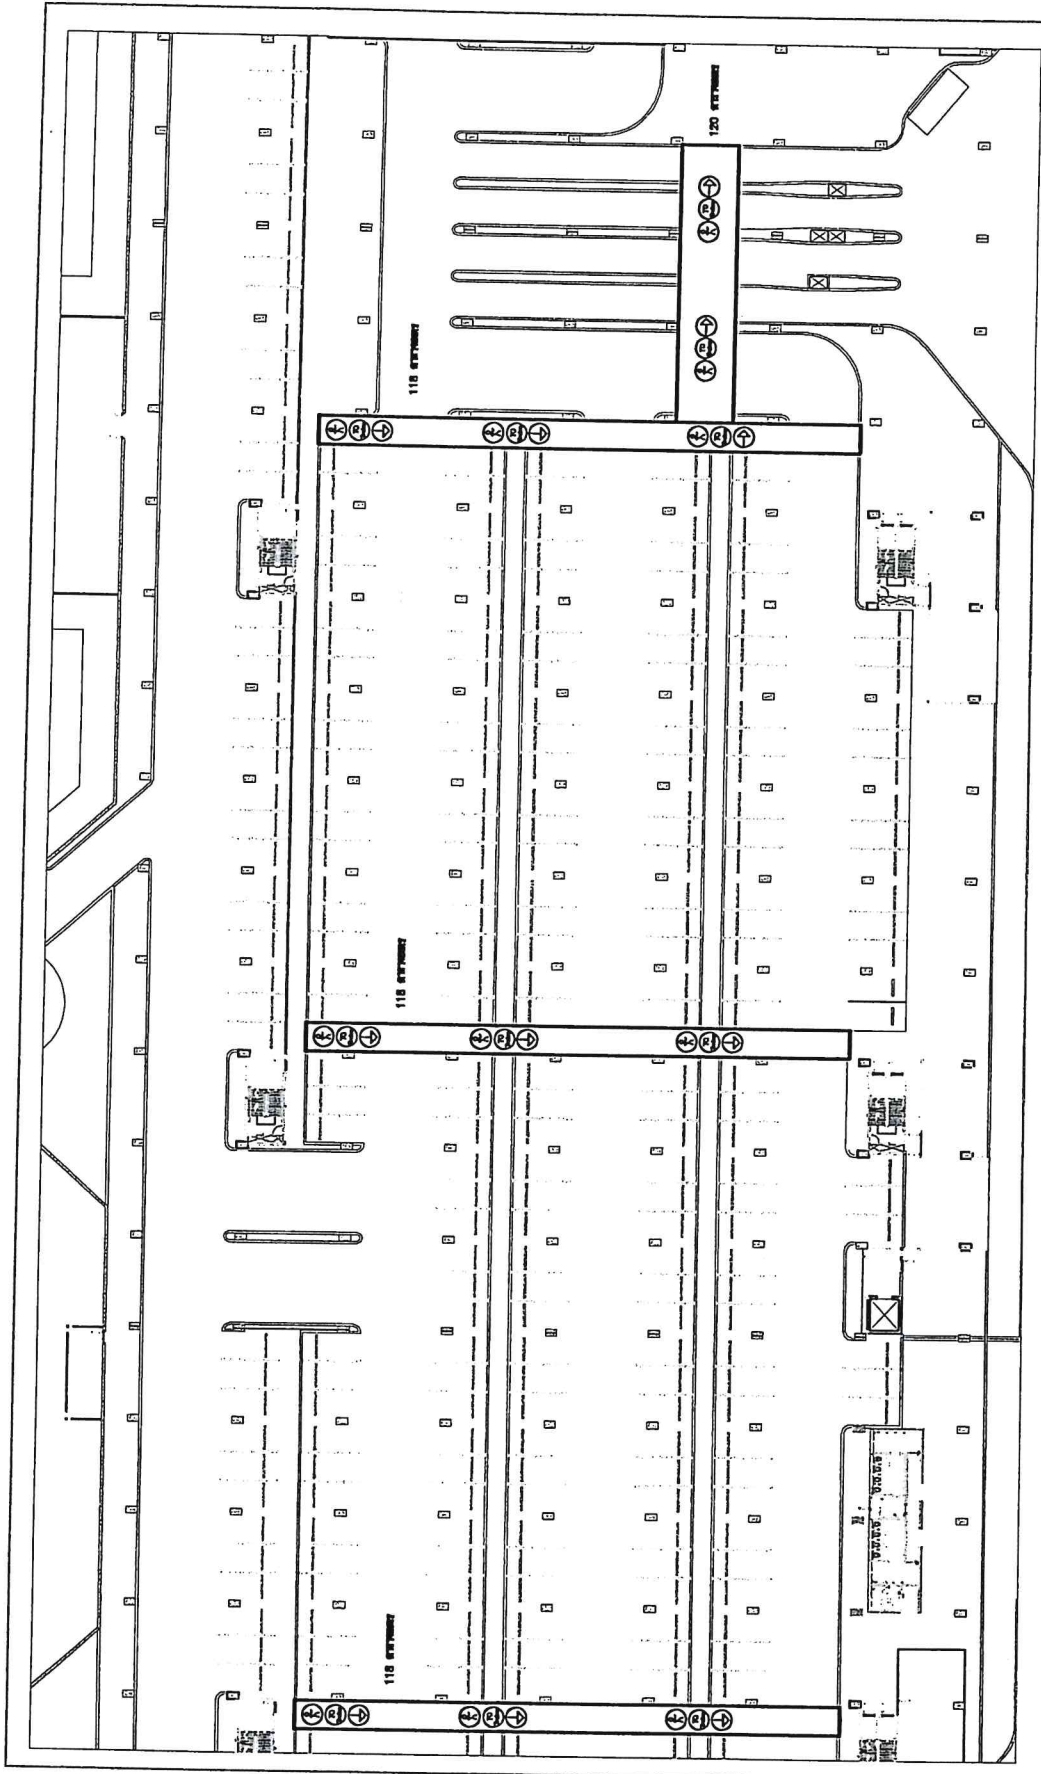


5. งานทำพื้นอิพ็อกซี่ กันลื่น สีฟ้าตัด  
ขอบสีขาวและสัญลักษณ์ทางเดินสี  
ขาว

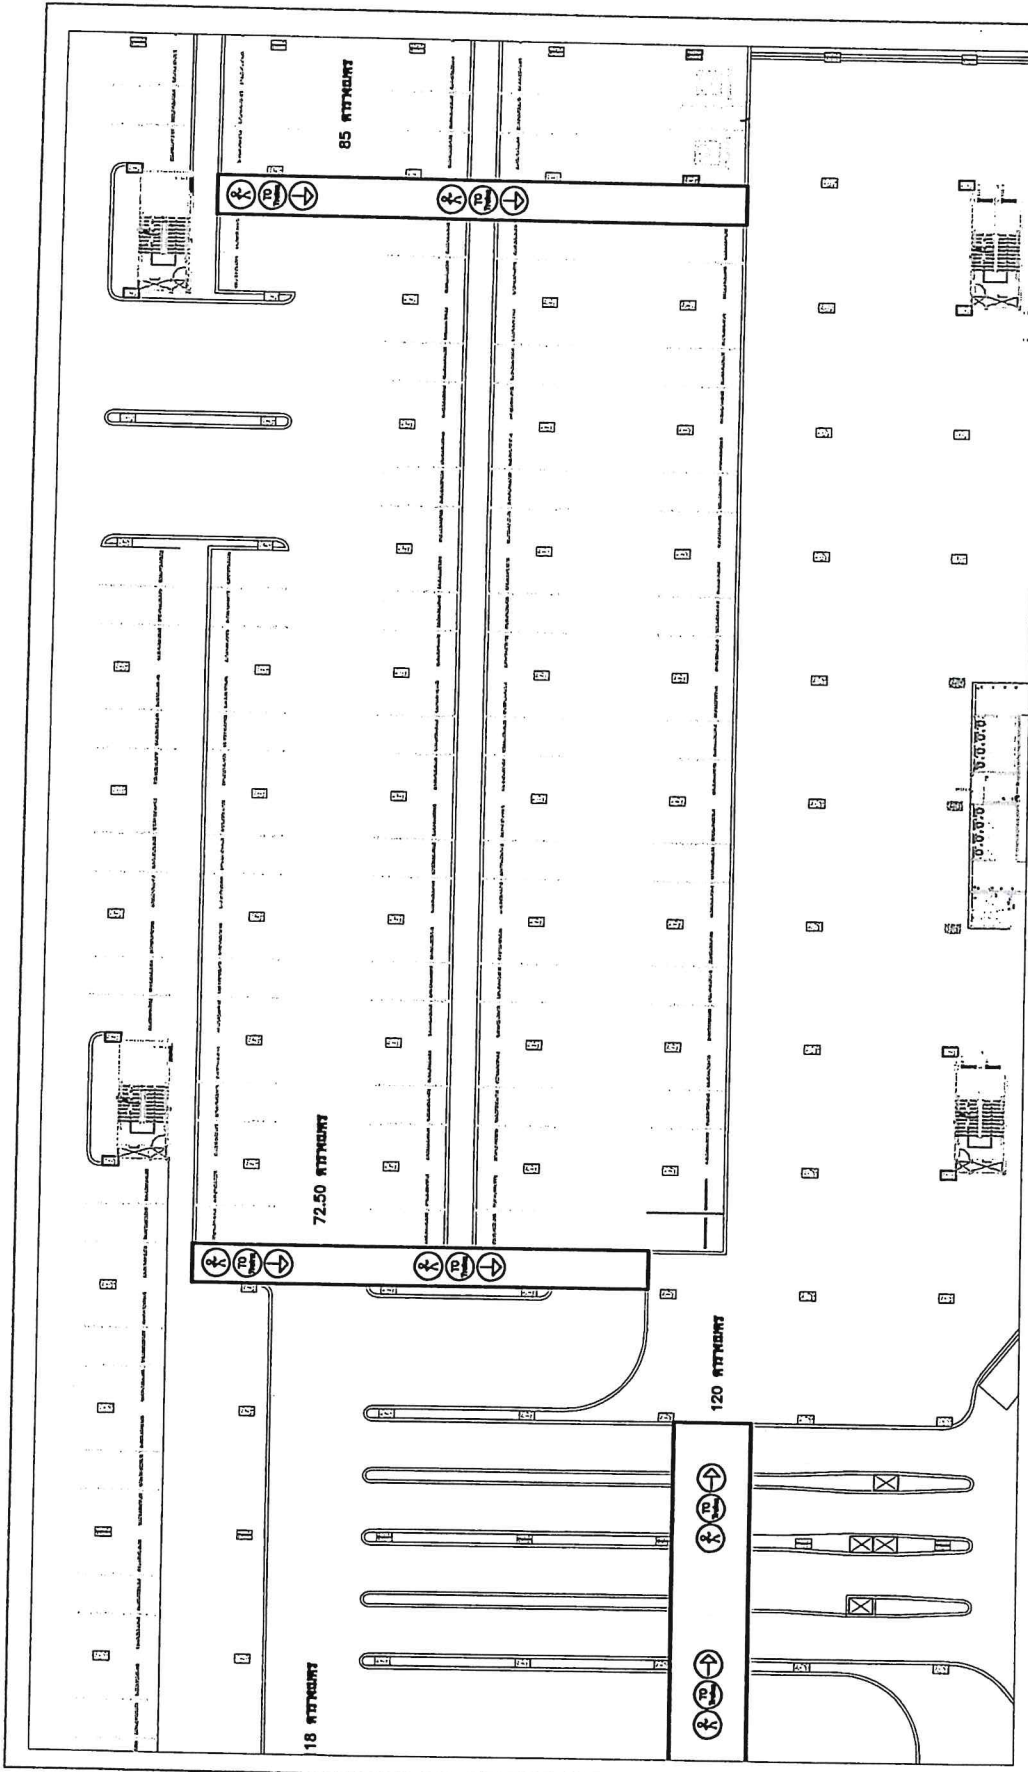


 <b>MASS RAPID TRANSIT AUTHORITY OF THAILAND</b> หน่วยงานราชการ กรุงเทพมหานคร		<b>PAR</b> <b>JOINT VENTURE</b>			
PROJECT NO.: 03/03/05/012/10 DESIGN NO.: 03/02-01 SCALE: 1/100 SHEET NO.: 2/3		PROJECT NAME: DEPOT : PARK & RIDE GROUND LEVEL ENLARGED FLOOR PLAN (PLAN ZONE 1)		DATE: 15 APR 2015 TIME: 15 APR 2015	
DEPOT : PARK & RIDE  
GROUND LEVEL ENLARGED  
FLOOR PATTERN PLAN ZONE 1

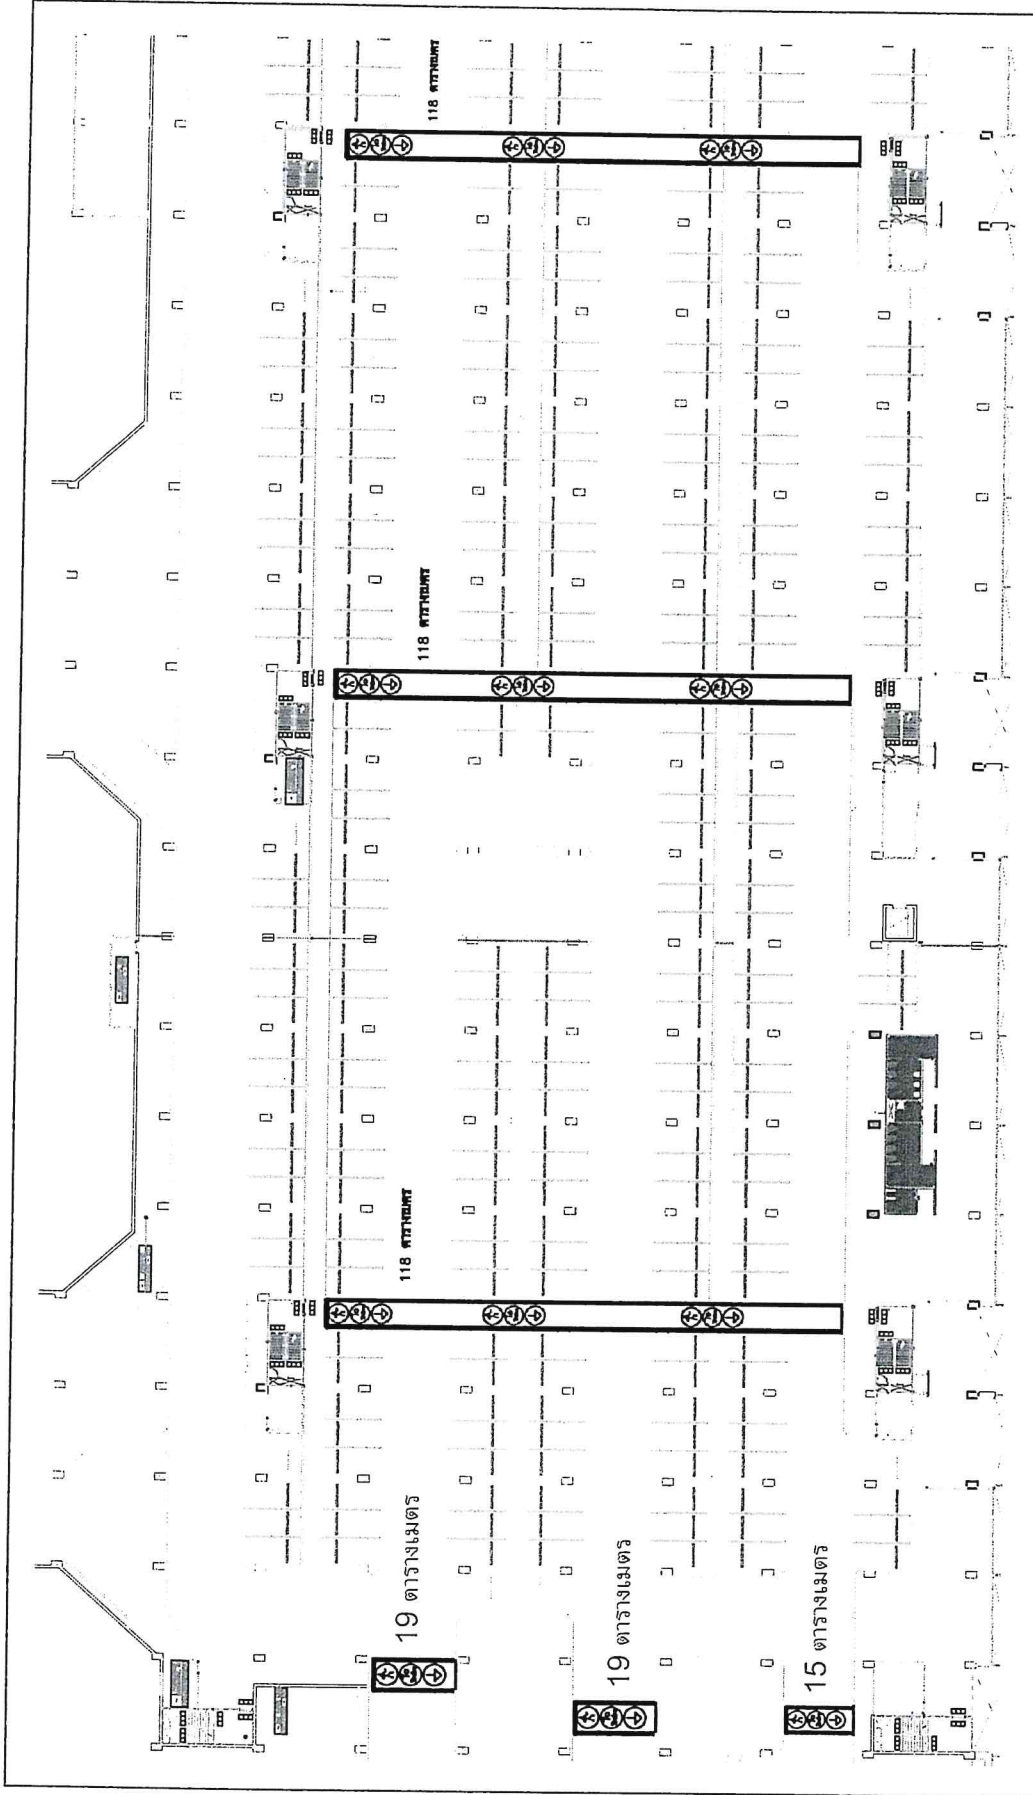



272

---

## 6. งานตีเส้นทางม้าลายสีขาว-แดง

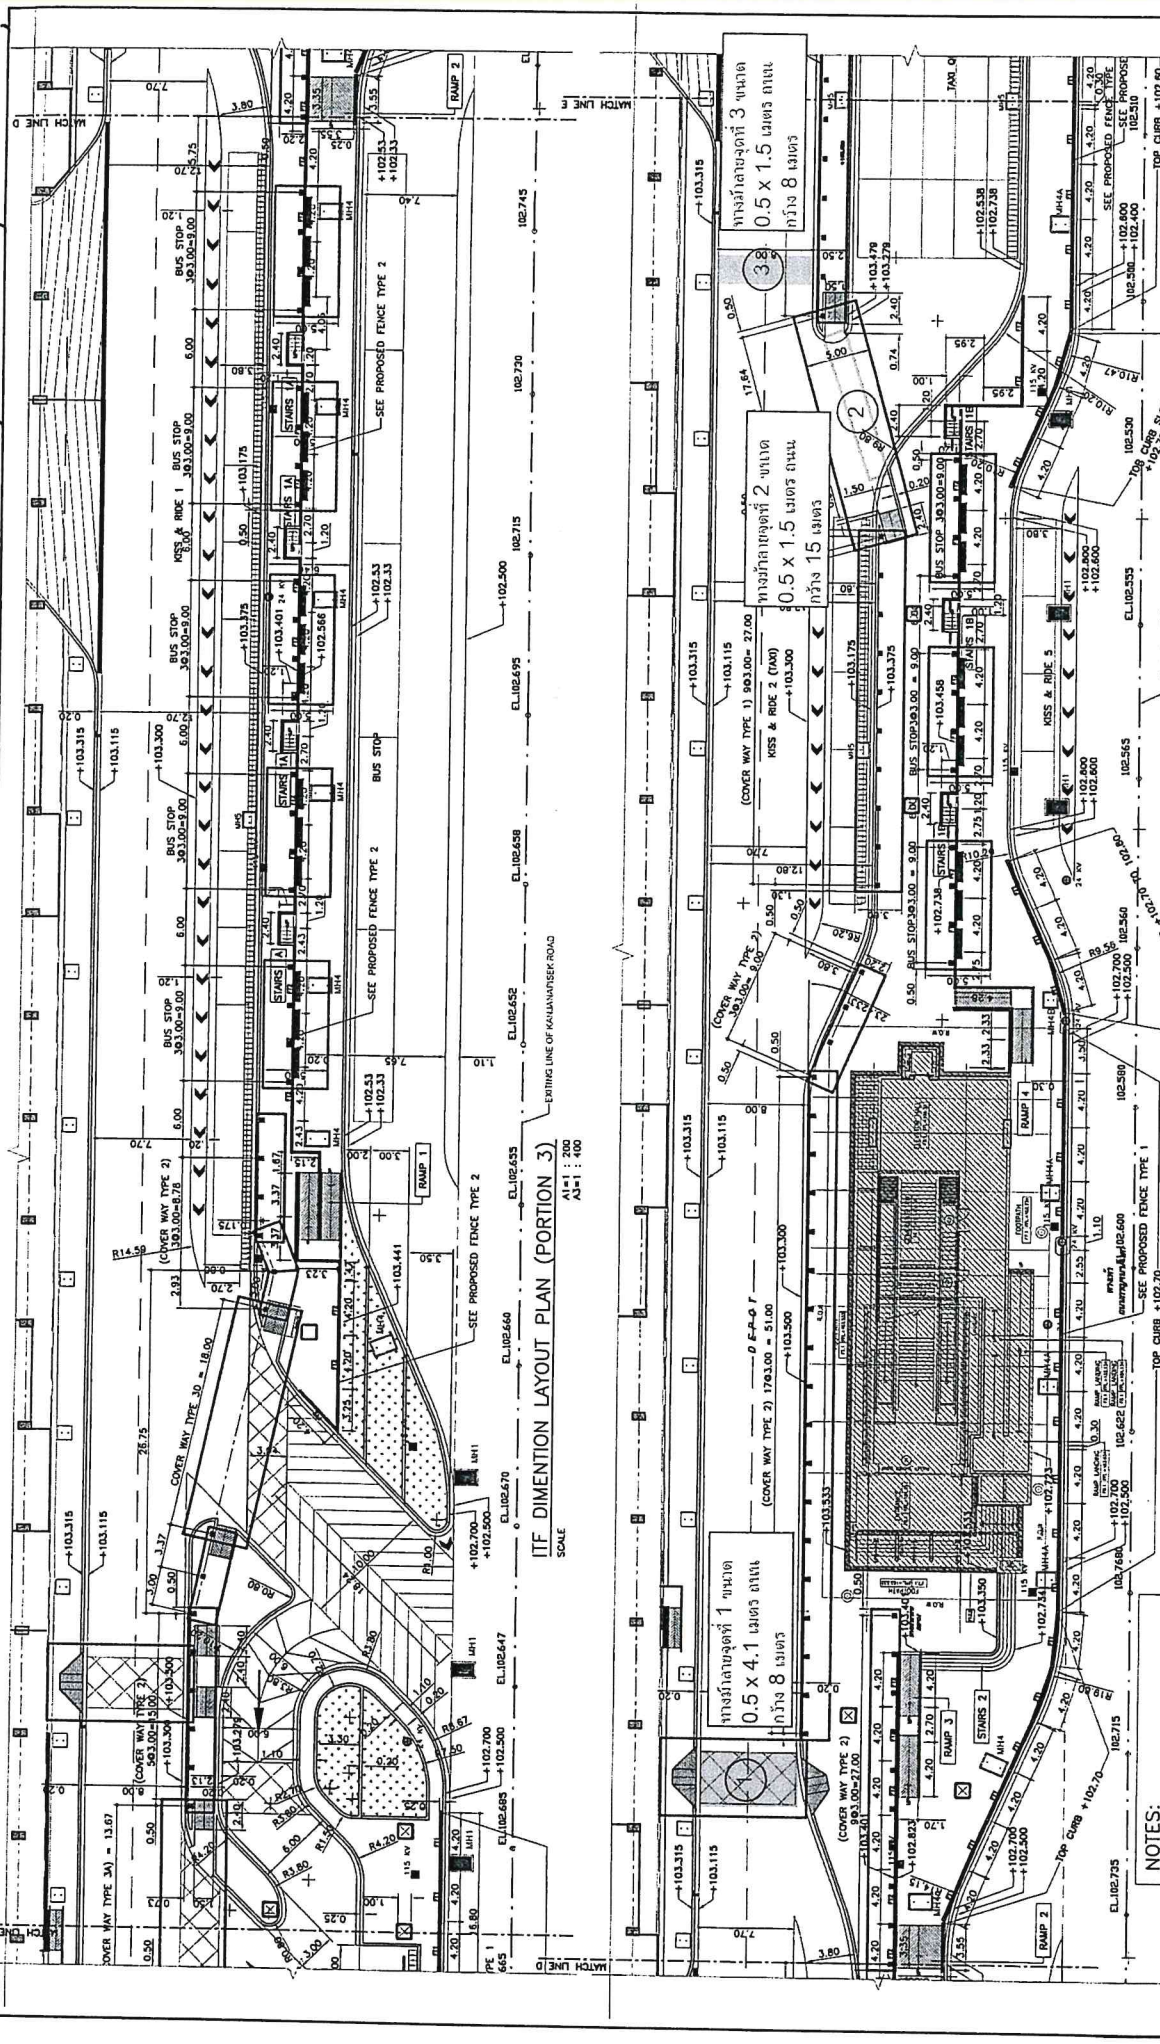

IFF DIMENSION LAYOUT PLAN (PORTION 3)  
SCALE  
A1=1:200  
A3=1:400

IFF DIMENSION LAYOUT PLAN (PORTION 4)  
SCALE  
A1=1:200  
A3=1:400

- NOTES:
- 1. IFF DIMENSION LAYOUT PLAN (PORTION 3)
  - 2. IFF DIMENSION LAYOUT PLAN (PORTION 4)

APPROVED BY: *[Signature]* DATE: 23 JUN 2015

CHECKED BY: *[Signature]* DATE: 23 JUN 2015

PREPARED BY: *[Signature]* DATE: 15 JUN 2015

PROJECT CONSULTANT: **PCPL**  
The Project Consulting Services for MRT Purple Line Project  
Bang Yai - Bang Sue Section

CONTRACTOR: **PAR JOINT VENTURE**

EMPLOYER: **MASS RAPID TRANSIT AUTHORITY OF THAILAND**  
MRT PURPLE LINE PROJECT  
BANG YAI TO RAT BURANA

STATUS (D.M.C. NO.): CS/IT/AD/016 D  
SCALE: A1=1:200, A3=1:400  
SHEET NO.: 7

TITLE: DEPO: PARK AND RIDE (DP-3)  
INTER MODEL TRANSFER FACILITIES (ITF)  
ITF DIMENSION LAYOUT PLAN (PORTION 3 & 4)


DATE: 24 JUN 2015




DATE	DESCRIPTION
29/02/15	FIRST ISSUE
15/05/15	REVISED

DATE	DATE	DATE
15 JUN 2015	23 JUN 2015	24 JUN 2015


งานทาสีทางม้าลาย บริเวณ  
อาคารจอดรถ 3 ชั้น  
สถานีรถไฟคลองบางไผ่

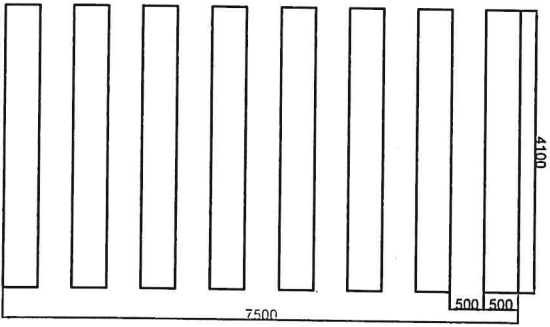

1

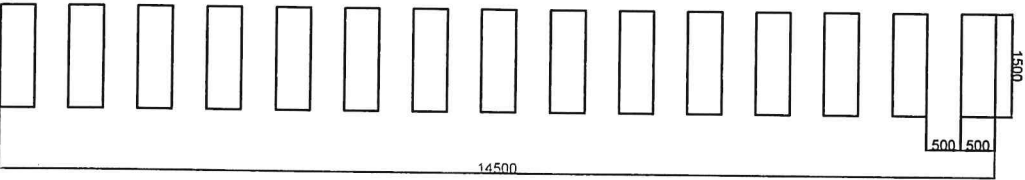

2

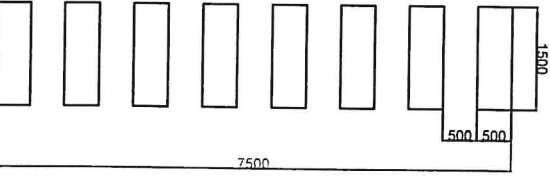


3



---

## 7. งานทำทางลาดขึ้น - ลง สำหรับผู้พิการ (Handicap Ramp)

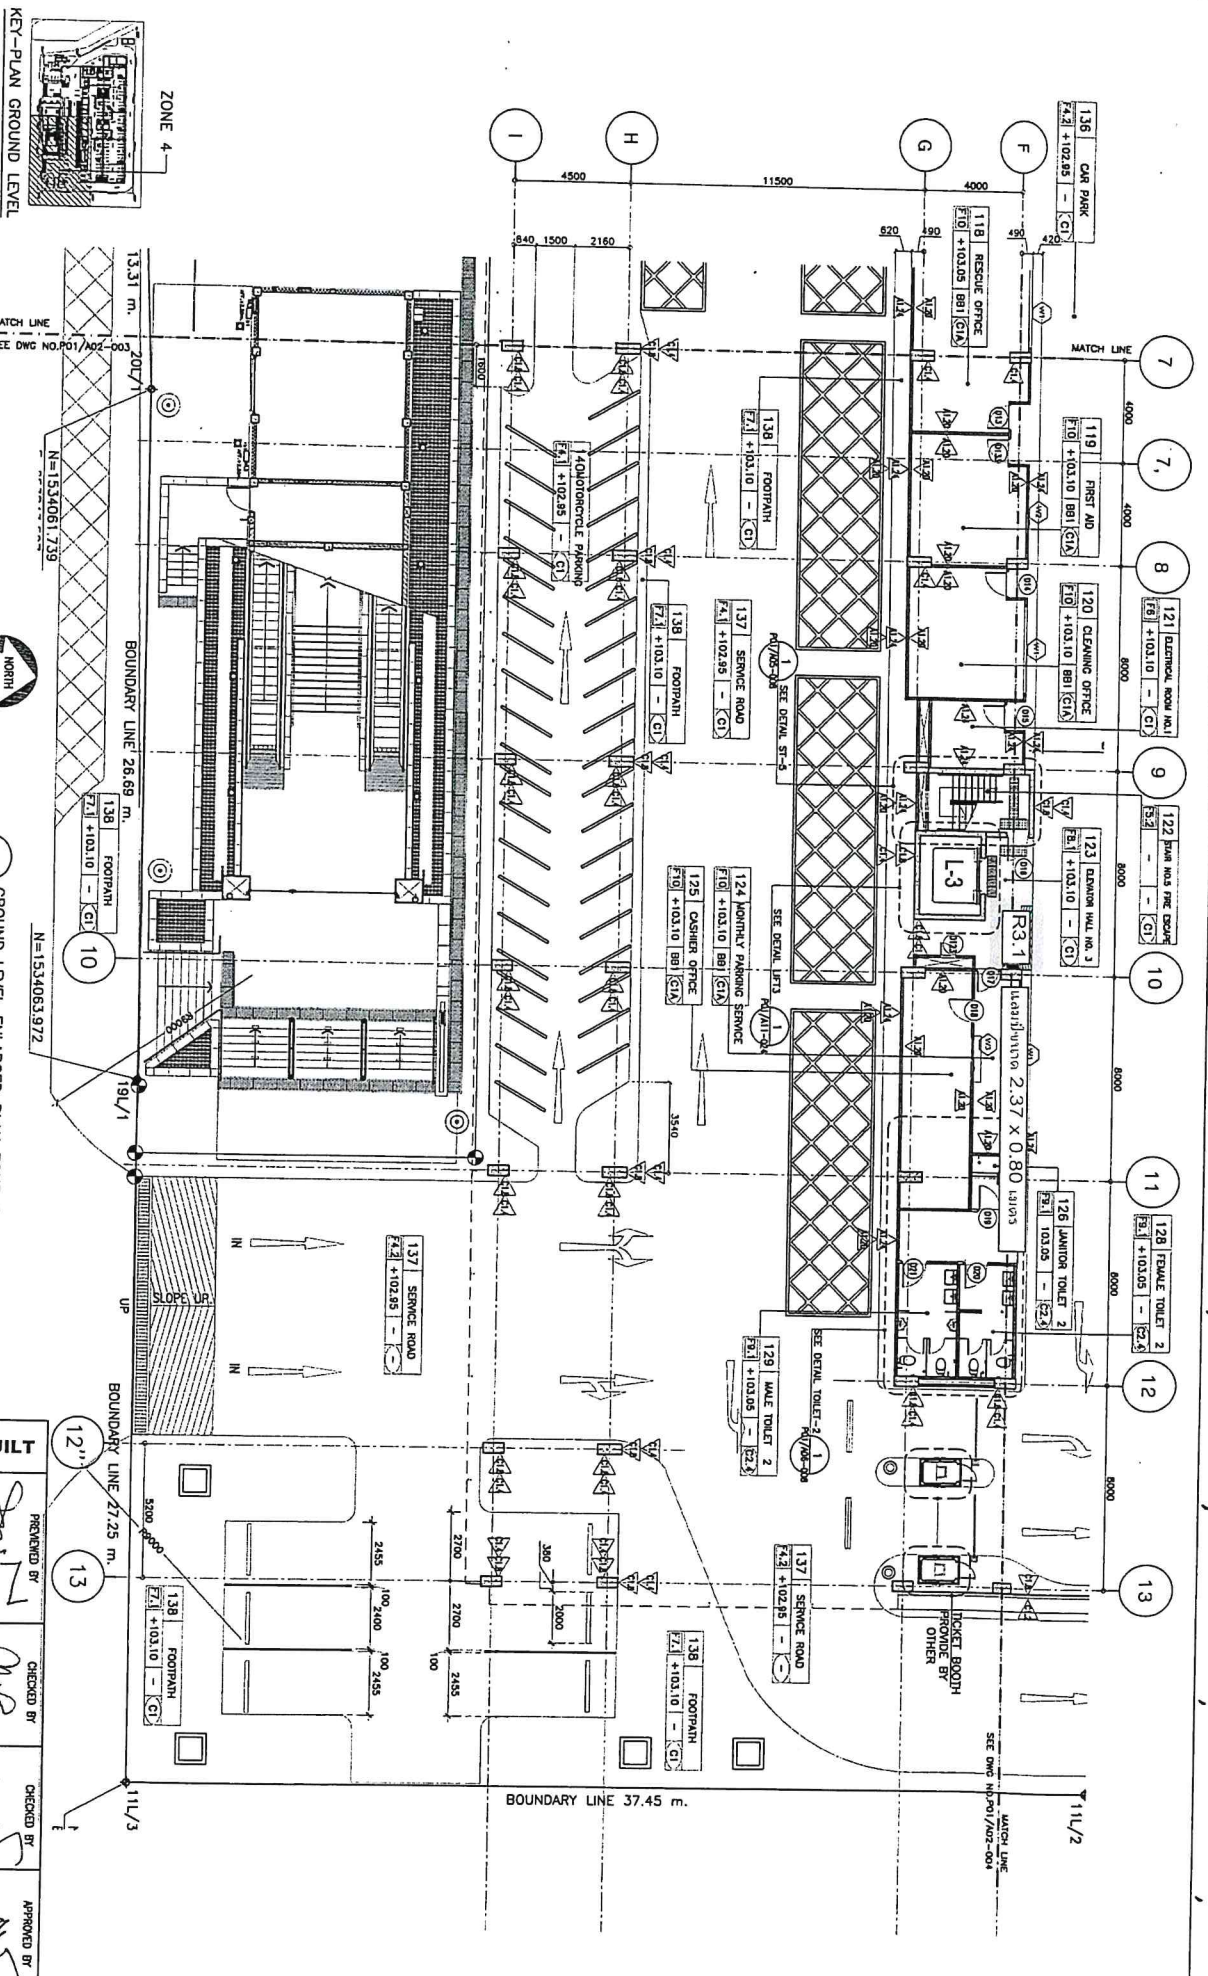

KEY-PLAN GROUND LEVEL

1 GROUND LEVEL ENLARGED PLAN ZONE 4  
SCALE: AS = 1 : 200



PROJECT CONSULTANT:  
**PCCPL**  
The Project Consulting Services for MRT Triple Line Project  
Bang Yai, Uang Sue Section

CONTRACTOR:  
**PAR**  
JOINT VENTURE

PREPARED BY:  
PAR JOINT VENTURE

DATE: 27 MAY 2015

DESCRIPTION:

AS-BUILT

APPROVED BY:

DATE: 08 JUN 2015

CONTRACTOR:  
BANG YAI TO BANG SUE SECTION  
CONTRACT 3


MASS RAPID TRANSIT AUTHORITY OF THAILAND  
MRT PURPLE LINE PROJECT  
BANG YAI TO BANG SUE SECTION


SM YAK BANG YAI PARK AND RIDE  
GROUND LEVEL ENLARGED PLAN ZONE 4




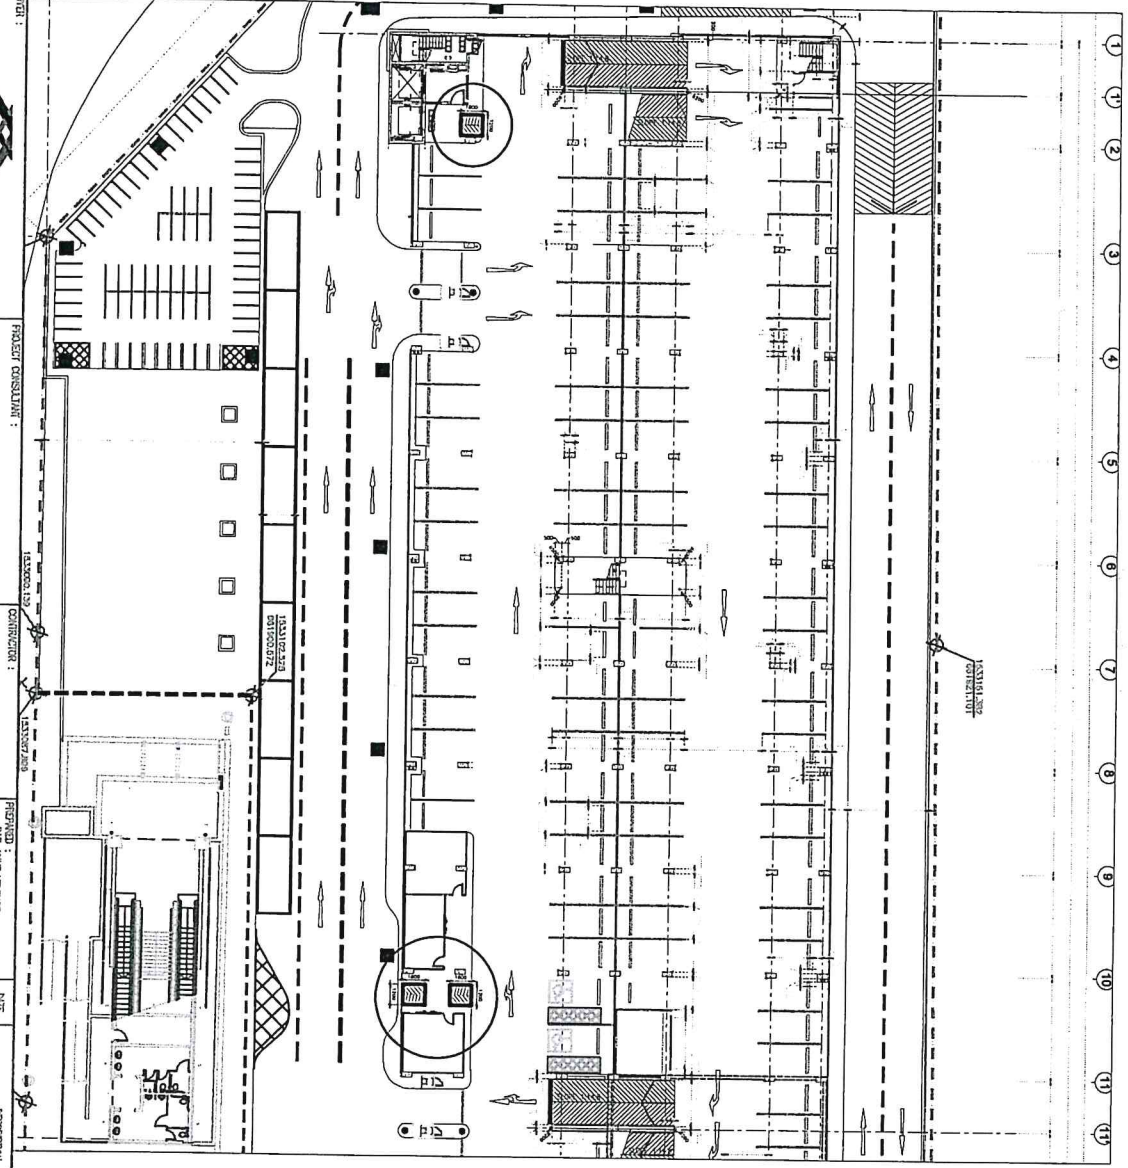



CONTRACTOR: **PAR JOINT VENTURE**

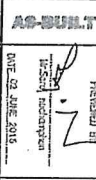APPROVED BY:  ARCHITECT

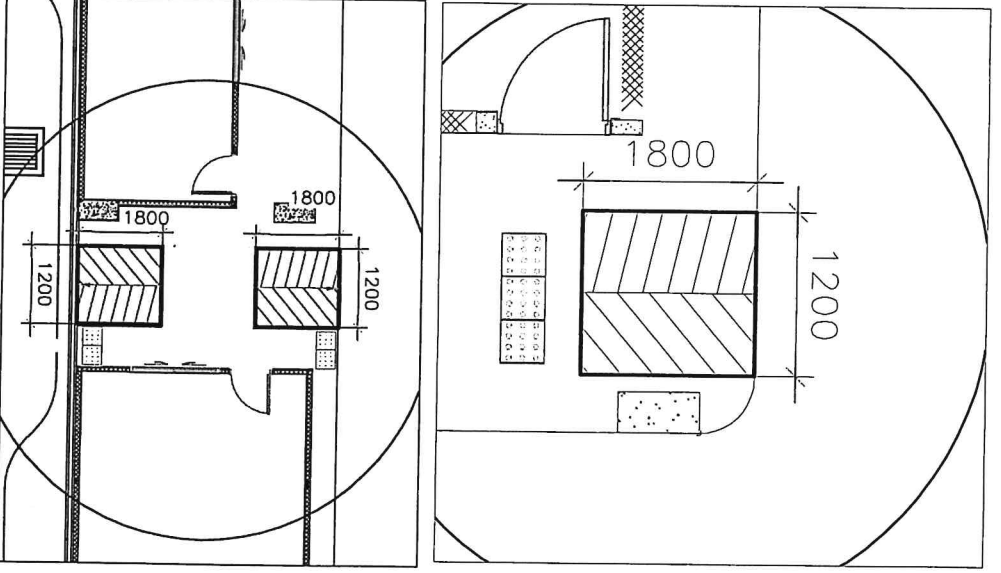


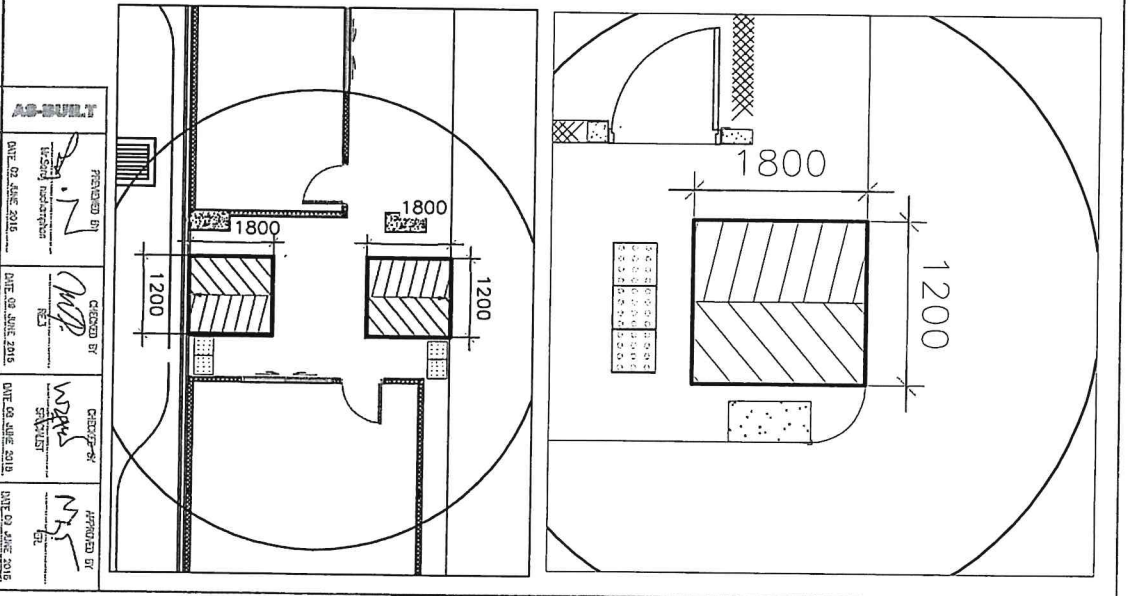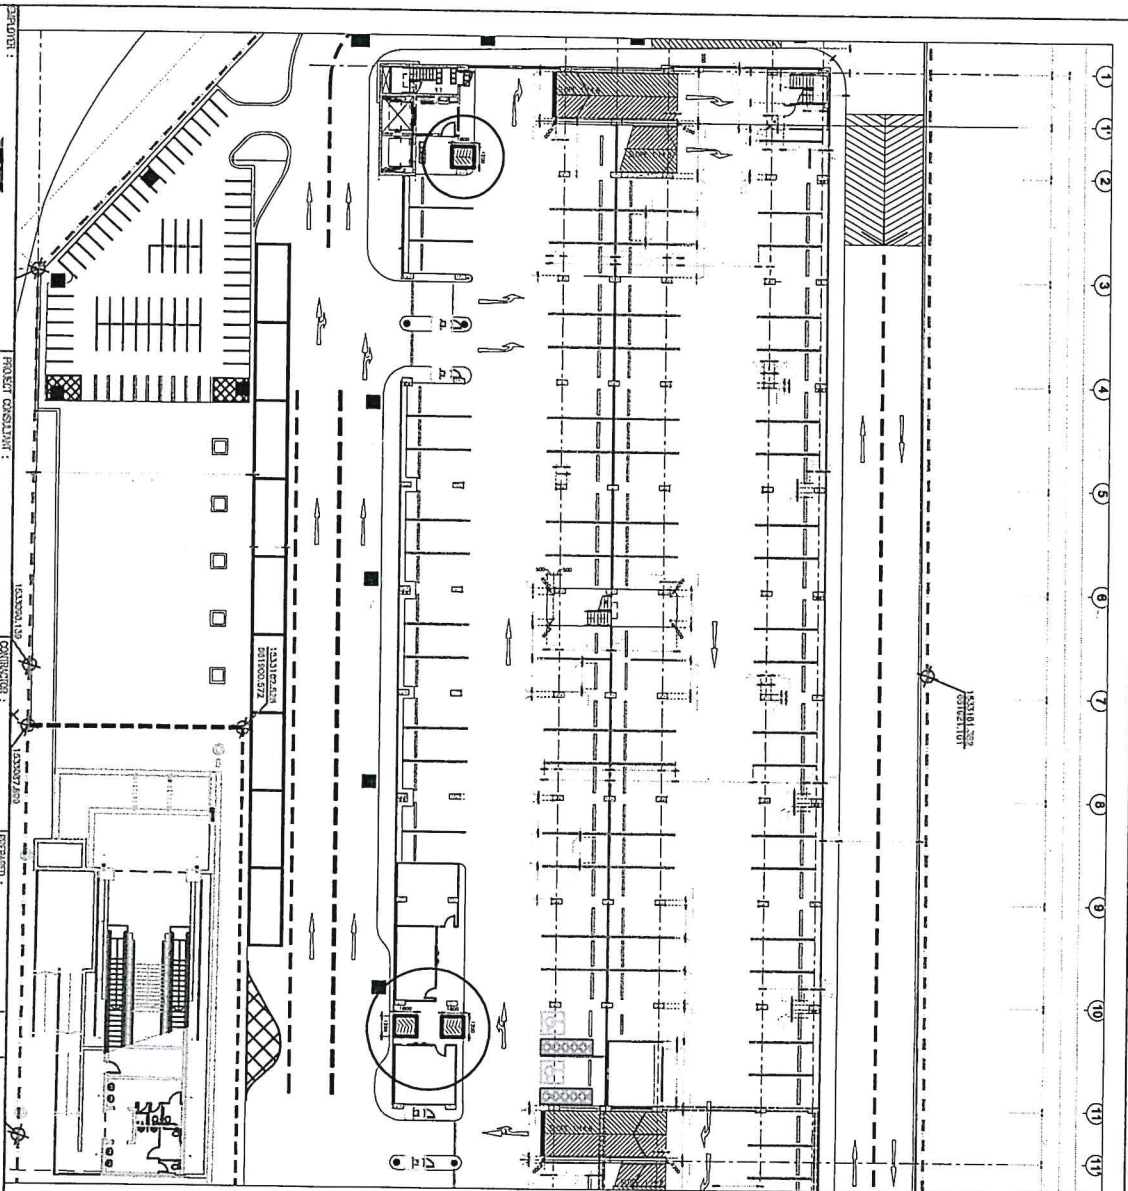

  

**PAR**  
 JOINT VENTURE

PREPARED BY: PAR JOINT VENTURE  
 CHECKED BY: D. W. S. S. S.  
 DATE: 29 APR 2015

APPROVED BY: [Signature]  
 DATE: 29 APR 2015

**AS-BUILT**

PREPARED BY: [Signature]  
 CHECKED BY: [Signature]  







 GROUND LEVEL ENLARGED PLAN ZONE 2  
 SHEET NO. 12

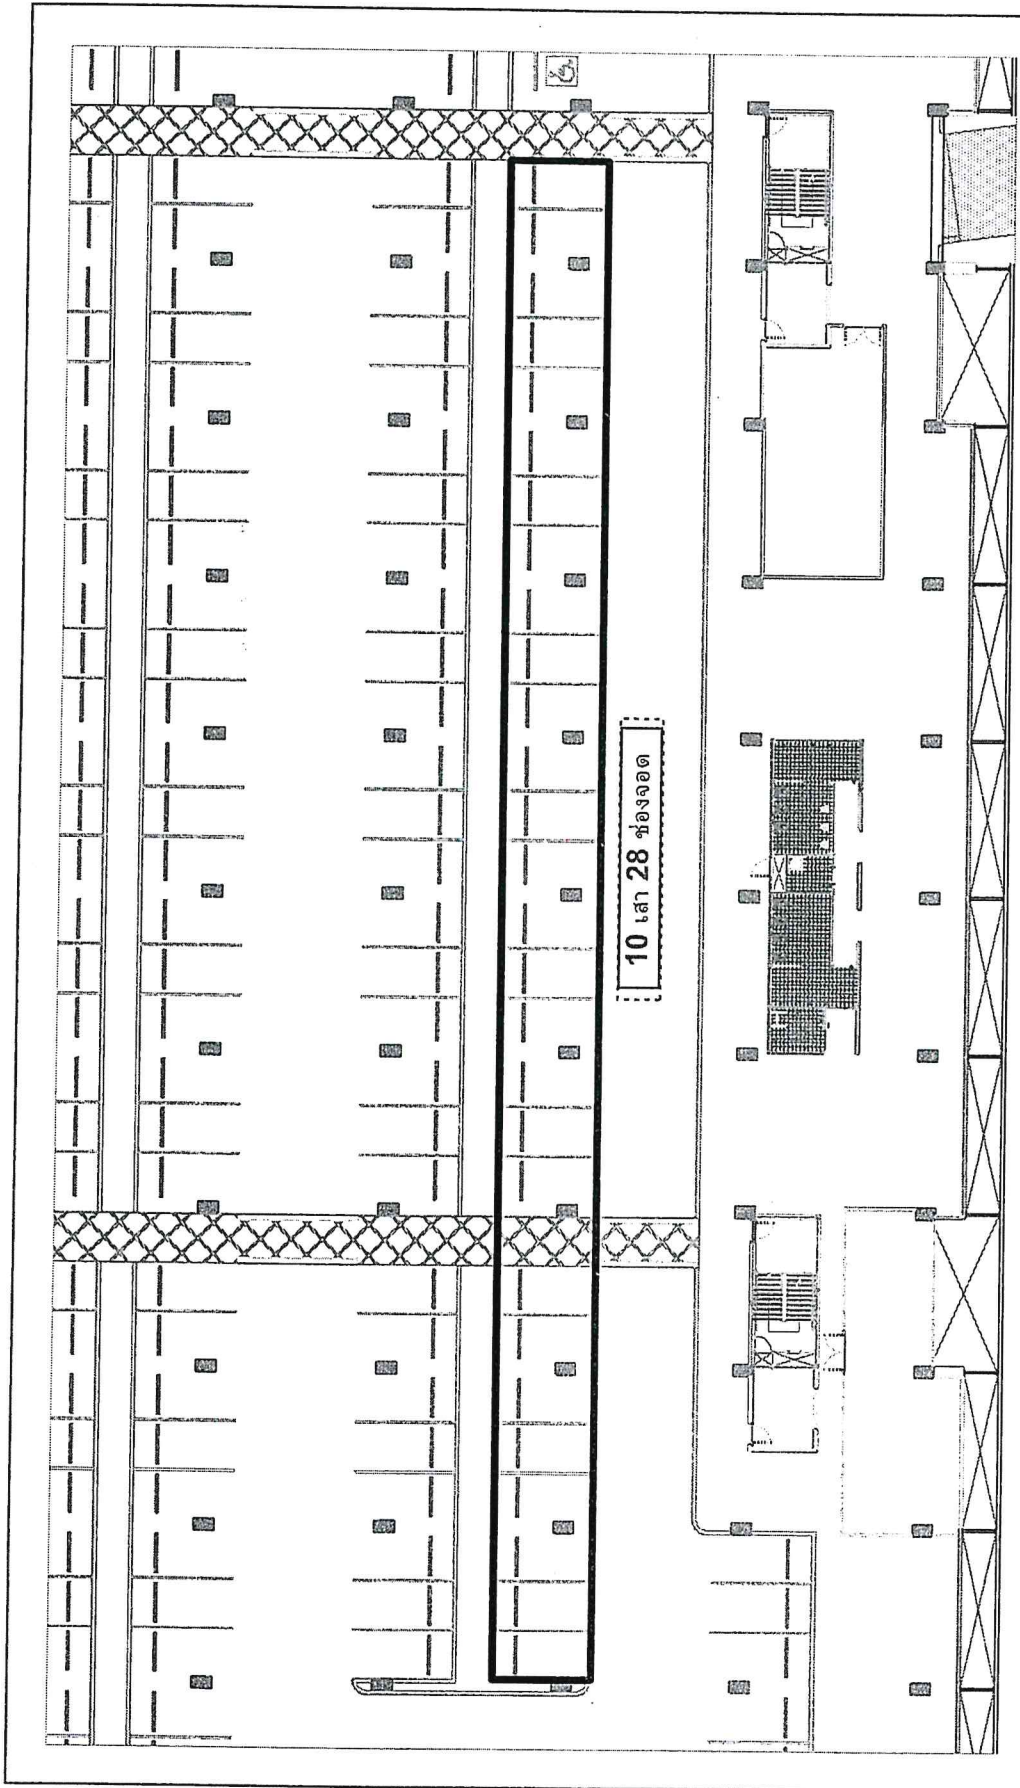Handwritten signature or mark.

---

8. งานทาสี ที่จอดรถ สำหรับ  
สุภาพสตรี (Lady Parking Zone)



Handwritten signature or mark at the bottom right of the page.

แบบงานทาสี LADY PARKING



แบบทาสีช่องจอด




แบบทาสีเสา

A small, handwritten mark or signature in the bottom right corner of the page.



## 9. งาน ติดตั้งแผ่นยางคนพิการลาย


จุด

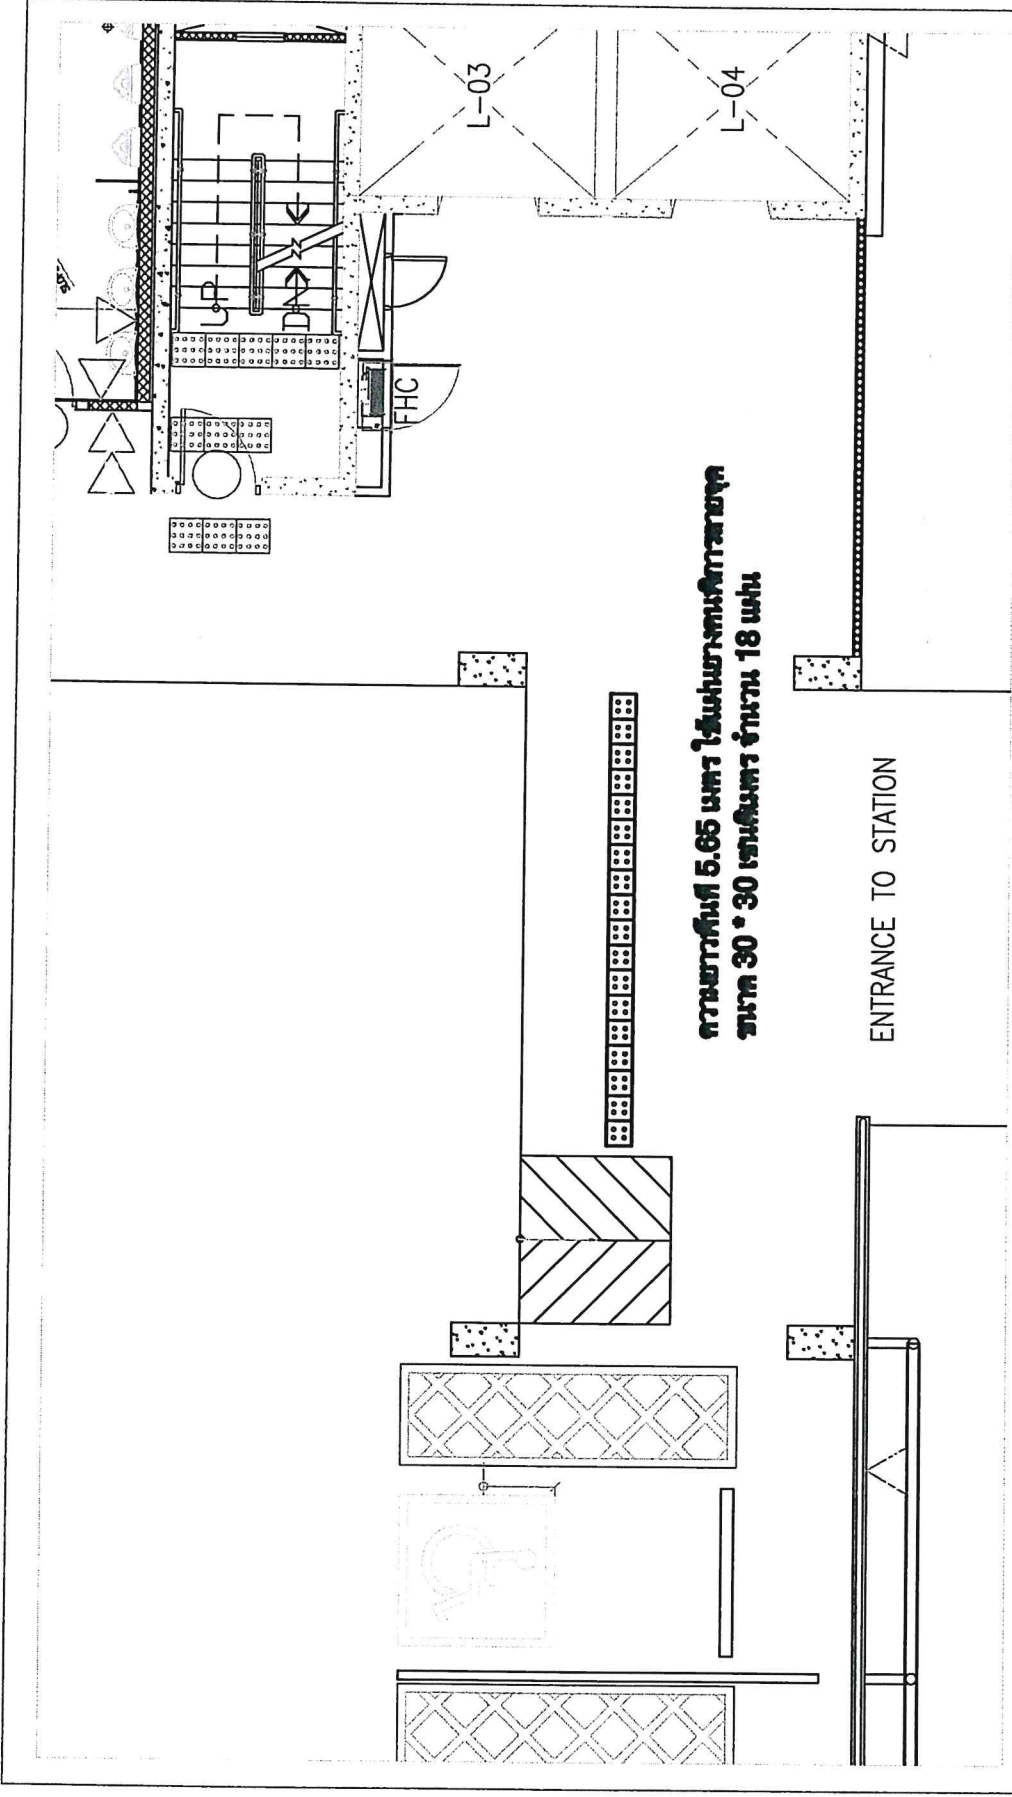


ENTRANCE TO STATION



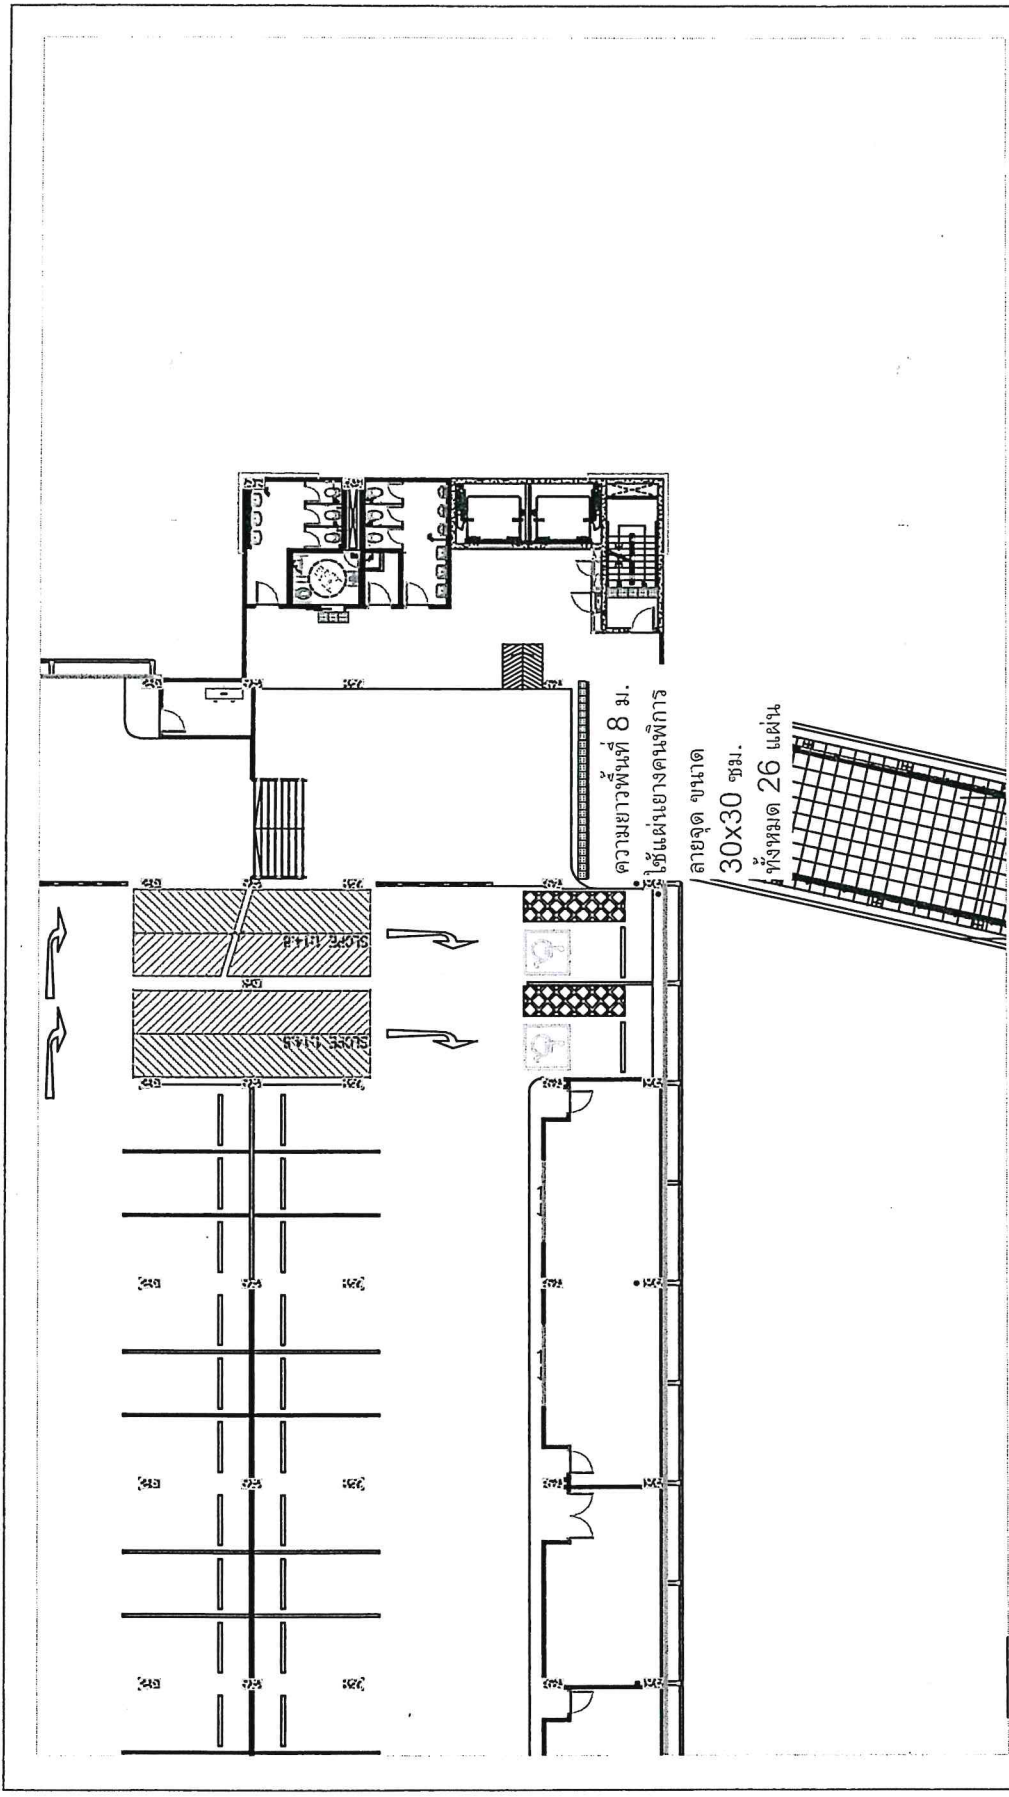


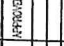


PREPARED BY PVR JOINT VENTURE DRAWN : DIMASAK CHECKED : RUSAPAS PLOT : NAWON DATE : 28 MAY 2015	DATE 27/07/15 28/07/15	DESCRIPTION FIRST ISSUED REVISIONS	APPROVAL 	CHECKED BY WAKAS DATE	APPROVED BY DATE
				CHECKED BY DATE	APPROVED BY DATE
PROJECT CONSULTANT : The Project Consulting Services for PVR Joint Venture Project Hong Yik - Hong Sam Heukien 	CONTRACTOR : 	REFERENCE NO. PRC/16/09/10 STATUS PRC/16/09/10 SOLE A1 = 1100 A3 = 1200	TITLE : YEAK HONTHABURI 1 PARK & RIDE 4th LEVEL ENLARGED PLAN ZONE 1	SHEET NO. 15	DATE 28 MAY 2015
EMPLOYER : MAJOR RATED TRANSPORT AUTHORITY OF THAILAND					

Handwritten signature or initials.

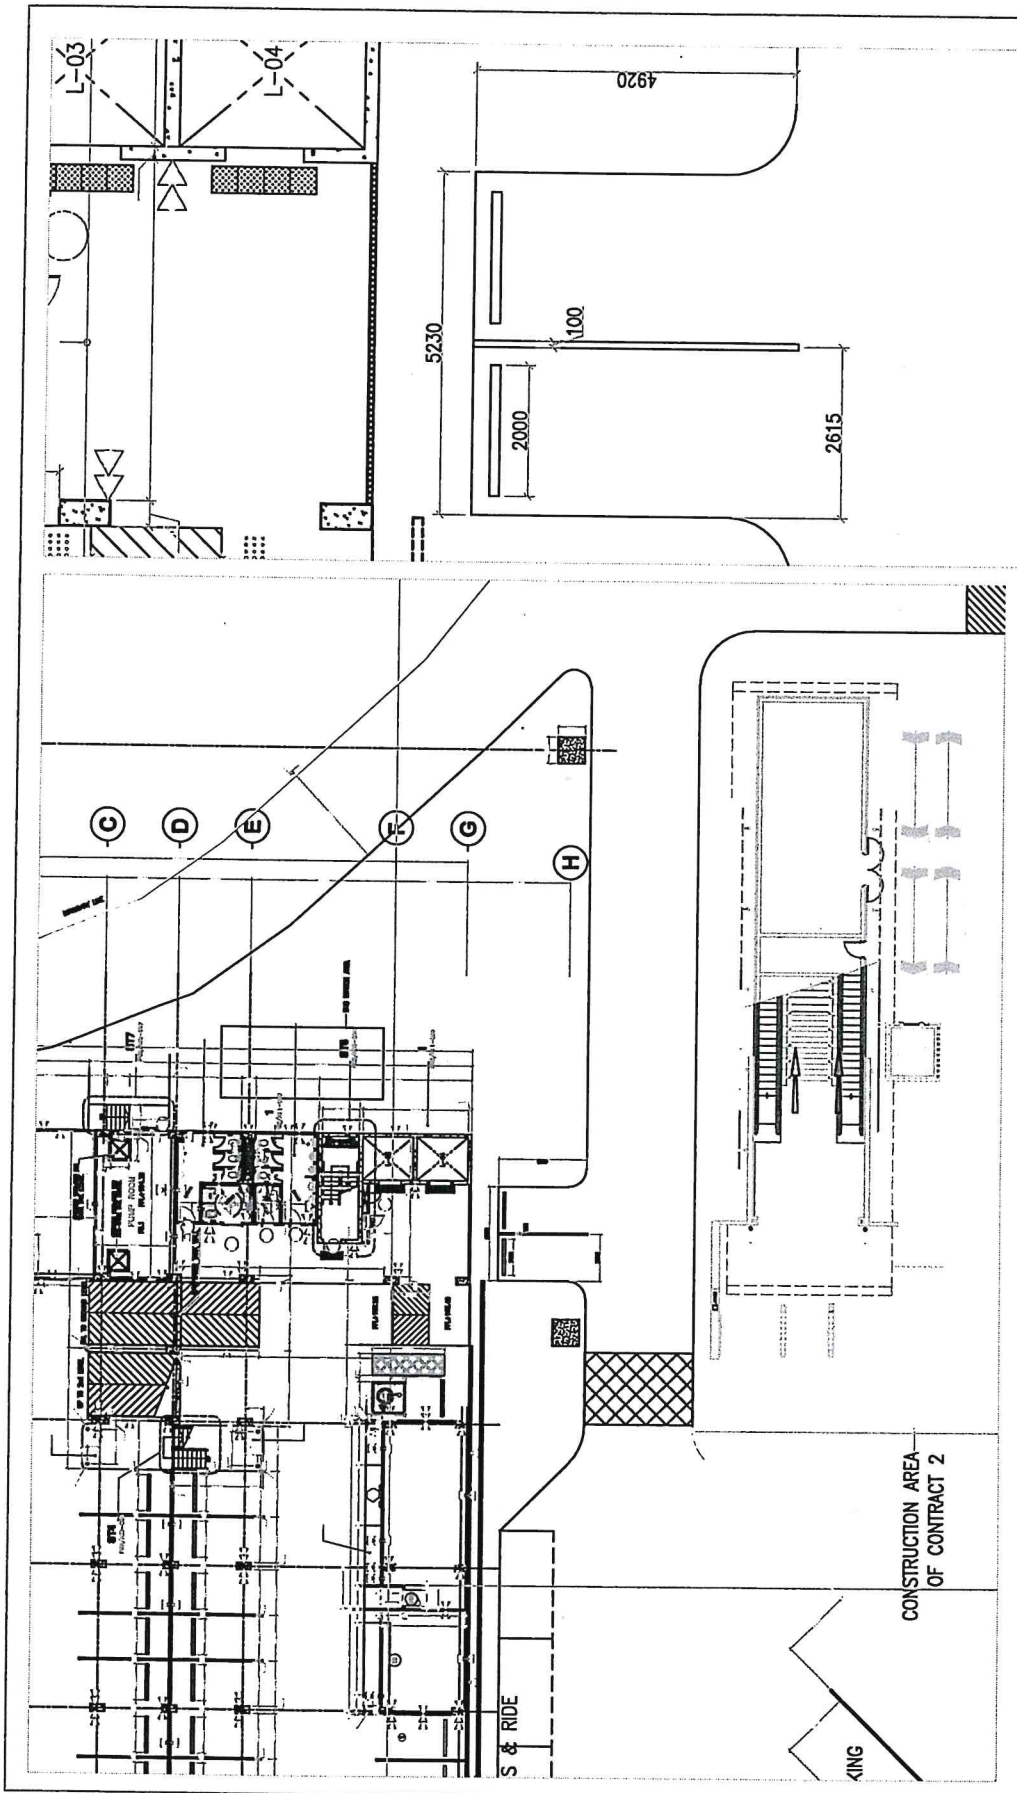10. งานปรับปรุงพื้นที่ทำช่องจอด  
รถจักรยานสำหรับเจ้าหน้าที่รักษา  
ความปลอดภัย




Handwritten signature or initials.



## ประกาศการรถไฟฟ้าขนส่งมวลชนแห่งประเทศไทย

เรื่อง ประกวดราคาจ้างเหมาบริการปรับปรุงอาคารจอดแล้วจรทั้ง ๔ แห่ง ตามแนวสายทางโครงการรถไฟฟ้า  
มหานคร สายฉลองรัชธรรม ประจำปีงบประมาณ ๒๕๖๑ ด้วยวิธีประกวดราคาอิเล็กทรอนิกส์ (e-bidding)

การรถไฟฟ้าขนส่งมวลชนแห่งประเทศไทย มีความประสงค์จะ ประกวดราคาจ้างเหมาบริการปรับปรุง  
อาคารจอดแล้วจรทั้ง ๔ แห่ง ตามแนวสายทางโครงการรถไฟฟ้ามหานคร สายฉลองรัชธรรม ประจำปีงบประมาณ  
๒๕๖๑ ด้วยวิธีประกวดราคาอิเล็กทรอนิกส์ (e-bidding) ราคาของงานจ้างในการประกวดราคานี้เป็นเงินทั้ง  
สิ้น ๓,๔๕๐,๐๐๐.๐๐ บาท (สามล้านสี่แสนห้าหมื่นบาทถ้วน)

ผู้ยื่นข้อเสนอจะต้องมีคุณสมบัติ ดังต่อไปนี้

๑. มีความสามารถตามกฎหมาย

๒. ไม่เป็นบุคคลล้มละลาย

๓. ไม่อยู่ระหว่างเลิกกิจการ

๔. ไม่เป็นบุคคลซึ่งอยู่ระหว่างถูกระงับการยื่นข้อเสนอหรือทำสัญญากับหน่วยงานของรัฐไว้ชั่วคราว

เนื่องจากเป็นผู้ที่ไม่ผ่านเกณฑ์การประเมินผลการปฏิบัติงานของผู้ประกอบการตามระเบียบที่รัฐมนตรีว่าการกระทรวง  
การคลังกำหนดตามที่ประกาศเผยแพร่ในระบบเครือข่ายสารสนเทศของกรมบัญชีกลาง

๕. ไม่เป็นบุคคลซึ่งถูกระงับชื่อไว้ในบัญชีรายชื่อผู้ทำงานและได้แจ้งเวียนชื่อให้เป็นผู้ทำงานของหน่วยงาน  
ของรัฐในระบบเครือข่ายสารสนเทศของกรมบัญชีกลาง ซึ่งรวมถึงนิติบุคคลที่ผู้ทำงานเป็นหุ้นส่วนผู้จัดการ กรรมการผู้  
จัดการ ผู้บริหาร ผู้มีอำนาจในการดำเนินงานในกิจการของนิติบุคคลนั้นด้วย

๖. มีคุณสมบัติและไม่มีลักษณะต้องห้ามตามที่คณะกรรมการนโยบายการจัดซื้อจัดจ้างและการบริหาร  
พัสดุภาครัฐกำหนดในราชกิจจานุเบกษา

๗. เป็นบุคคลธรรมดาหรือนิติบุคคลผู้มีอาชีพรับจ้างงานที่ประกวดราคาอิเล็กทรอนิกส์ดังกล่าว

๘. ไม่เป็นผู้มีผลประโยชน์ร่วมกันกับผู้ยื่นข้อเสนอรายอื่นที่เข้ายื่นข้อเสนอให้แก่การรถไฟฟ้าขนส่ง  
มวลชนแห่งประเทศไทย ณ วันประกาศประกวดราคาอิเล็กทรอนิกส์ หรือไม่เป็นผู้กระทำการอันเป็นการขัดขวางการ  
แข่งขันราคาอย่างเป็นธรรม ในการประกวดราคาอิเล็กทรอนิกส์ครั้งนี้

๙. ไม่เป็นผู้ได้รับเอกสิทธิ์หรือความคุ้มกัน ซึ่งอาจปฏิเสธไม่ยอมขึ้นศาลไทย เว้นแต่ รัฐบาลของผู้ยื่นข้อ  
เสนอได้มีคำสั่งให้สละเอกสิทธิ์และความคุ้มกันเช่นนั้น

๑๐. ผู้ยื่นข้อเสนอต้องลงทะเบียนในระบบจัดซื้อจัดจ้างภาครัฐด้วยอิเล็กทรอนิกส์ (Electronic  
Government Procurement : e - GP) ของกรมบัญชีกลาง

๑๑. ผู้ยื่นข้อเสนอซึ่งได้รับคัดเลือกเป็นคู่สัญญาต้องลงทะเบียนในระบบจัดซื้อจัดจ้างภาครัฐด้วย  
อิเล็กทรอนิกส์ (Electronic Government Procurement : e - GP) ของกรมบัญชีกลาง ตามที่คณะกรรมการ  
ป.ป.ช. กำหนด

๑๒. ผู้ยื่นข้อเสนอต้องไม่อยู่ในฐานะเป็นผู้ไม่แสดงบัญชีรายรับรายจ่ายหรือแสดงบัญชีรายรับรายจ่ายไม่ถูกต้องครบถ้วนในสาระสำคัญ ตามที่คณะกรรมการ ป.ป.ช. กำหนด

๑๓. ผู้ยื่นข้อเสนอซึ่งได้รับคัดเลือกเป็นคู่สัญญาต้องรับและจ่ายเงินผ่านบัญชีธนาคาร เว้นแต่การจ่ายเงินแต่ละครั้งซึ่งมีมูลค่าไม่เกินสามหมื่นบาทคู่สัญญาอาจจ่ายเป็นเงินสดก็ได้ ตามที่คณะกรรมการ ป.ป.ช. กำหนด

ผู้ยื่นข้อเสนอต้องยื่นข้อเสนอและเสนอราคาทางระบบจัดซื้อจัดจ้างภาครัฐด้วยอิเล็กทรอนิกส์ ในวันที่ ..... ระหว่างเวลา ..... น. ถึง ..... น.

ผู้สนใจสามารถขอรับเอกสารประกวดราคาอิเล็กทรอนิกส์ โดยดาวน์โหลดเอกสารผ่านทางระบบจัดซื้อจัดจ้างภาครัฐด้วยอิเล็กทรอนิกส์ตั้งแต่วันที่ประกาศจนถึงก่อนวันเสนอราคา

ผู้สนใจสามารถดูรายละเอียดได้ที่เว็บไซต์ [www.mrta.co.th](http://www.mrta.co.th) หรือ [www.gprocurement.go.th](http://www.gprocurement.go.th) หรือ สอบถามทางโทรศัพท์หมายเลข ๐-๒๗๑๖-๔๐๐๐ ต่อ ๑๔๑๖ ๑๔๕๓ ในวันและเวลาราชการ

ประกาศ ณ วันที่

กรกฎาคม พ.ศ. ๒๕๖๑




(นายวิจิตร สันติพัฒน์กิจ)

ผู้อำนวยการฝ่ายจัดซื้อและบริการ

ปฏิบัติการแทน ผู้ว่าการการรถไฟฟ้าขนส่งมวลชนแห่ง  
ประเทศไทย

หมายเหตุ ผู้ประกอบการสามารถจัดเตรียมเอกสารประกอบการเสนอราคา (เอกสารส่วนที่ ๑ และเอกสารส่วนที่ ๒) ในระบบ e-GP ได้ตั้งแต่วันที่ขอรับเอกสารจนถึงวันเสนอราคา

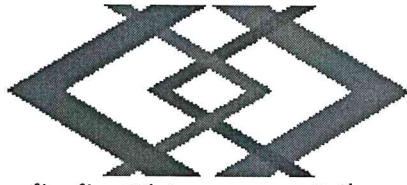

เอกสารประกวดราคาจ้างด้วยวิธีประกวดราคาอิเล็กทรอนิกส์ (e-bidding)

เลขที่ .....

การจ้างเหมาบริการปรับปรุงอาคารจอดรถแล้วจรทั้ง ๔ แห่ง ตามแนวสายทางโครงการรถไฟฟ้ามหานคร สายฉลอง

รัชธรรม ประจำปีงบประมาณ ๒๕๖๑

ตามประกาศ การรถไฟฟ้าขนส่งมวลชนแห่งประเทศไทย

ลงวันที่ กรกฎาคม ๒๕๖๑

การรถไฟฟ้าขนส่งมวลชนแห่งประเทศไทย ซึ่งต่อไปเรียกว่า "รฟม." มีความประสงค์จะ ประกวดราคา  
จ้างเหมาบริการปรับปรุงอาคารจอดรถแล้วจรทั้ง ๔ แห่ง ตามแนวสายทางโครงการรถไฟฟ้ามหานคร สายฉลองรัชธรรม  
ประจำปีงบประมาณ ๒๕๖๑ ด้วยวิธีประกวดราคาอิเล็กทรอนิกส์ (e-bidding) ณ โดยมีข้อแนะนำและข้อกำหนดดัง  
ต่อไปนี้

๑. เอกสารแนบท้ายเอกสารประกวดราคาอิเล็กทรอนิกส์

- ๑.๑ รายละเอียดและขอบเขตของงาน
- ๑.๒ แบบใบเสนอราคาที่กำหนดไว้ในระบบจัดซื้อจัดจ้างภาครัฐด้วยอิเล็กทรอนิกส์
- ๑.๓ สัญญาจ้างทั่วไป
- ๑.๔ แบบหนังสือค้ำประกัน
  - (๑) หลักประกันสัญญา
- ๑.๕ บทนิยาม
  - (๑) ผู้ที่มีผลประโยชน์ร่วมกัน
  - (๒) การขัดขวางการแข่งขันอย่างเป็นธรรม
- ๑.๖ แบบบัญชีเอกสารที่กำหนดไว้ในระบบจัดซื้อจัดจ้างภาครัฐด้วยอิเล็กทรอนิกส์
  - (๑) บัญชีเอกสารส่วนที่ ๑
  - (๒) บัญชีเอกสารส่วนที่ ๒

๒. คุณสมบัติของผู้ยื่นข้อเสนอ

- ๒.๑ มีความสามารถตามกฎหมาย
- ๒.๒ ไม่เป็นบุคคลล้มละลาย
- ๒.๓ ไม่อยู่ระหว่างเลิกกิจการ
- ๒.๔ ไม่เป็นบุคคลซึ่งอยู่ระหว่างถูกระงับการยื่นข้อเสนอหรือทำสัญญากับหน่วยงานของรัฐไว้

ชั่วคราว เนื่องจากเป็นผู้ที่ไม่ผ่านเกณฑ์การประเมินผลการปฏิบัติงานของผู้ประกอบการตามระเบียบที่รัฐมนตรีว่าการ  
กระทรวงการคลังกำหนดตามที่ประกาศเผยแพร่ในระบบเครือข่ายสารสนเทศของกรมบัญชีกลาง



๒.๕ ไม่เป็นบุคคลซึ่งถูกระบุชื่อไว้ในบัญชีรายชื่อผู้ทำงานและได้แจ้งเวียนชื่อให้เป็นผู้ทำงานของหน่วยงานของรัฐในระบบเครือข่ายสารสนเทศของกรมบัญชีกลาง ซึ่งรวมถึงนิติบุคคลที่ผู้ทำงานเป็นหุ้นส่วนผู้จัดการ กรรมการผู้จัดการ ผู้บริหาร ผู้มีอำนาจในการดำเนินงานในกิจการของนิติบุคคลนั้นด้วย

๒.๖ มีคุณสมบัติและไม่มีลักษณะต้องห้ามตามที่คณะกรรมการนโยบายการจัดซื้อจัดจ้างและการบริหารพัสดุภาครัฐกำหนดในราชกิจจานุเบกษา

๒.๗ เป็นบุคคลธรรมดาหรือนิติบุคคลผู้มีอาชีพรับจ้างงานที่ประกวดราคาอิเล็กทรอนิกส์ดังกล่าว

๒.๘ ไม่เป็นผู้มีผลประโยชน์ร่วมกันกับผู้ยื่นข้อเสนอรายอื่นที่เข้ายื่นข้อเสนอให้แก่กรม. ณ วันประกาศประกวดราคาอิเล็กทรอนิกส์ หรือไม่เป็นผู้กระทำการอันเป็นการขัดขวางการแข่งขันอย่างเป็นธรรมในการประกวดราคาอิเล็กทรอนิกส์ครั้งนี้

๒.๙ ไม่เป็นผู้ได้รับเอกสิทธิ์หรือความคุ้มกัน ซึ่งอาจปฏิเสธไม่ยอมขึ้นศาลไทยเว้นแต่รัฐบาลของผู้ยื่นข้อเสนอได้มีคำสั่งให้สละเอกสิทธิ์และความคุ้มกันเช่นนั้น

๒.๑๐ ผู้ยื่นข้อเสนอต้องลงทะเบียนในระบบจัดซื้อจัดจ้างภาครัฐด้วยอิเล็กทรอนิกส์ (Electronic Government Procurement: e - GP) ของกรมบัญชีกลาง

๒.๑๑ ผู้ยื่นข้อเสนอซึ่งได้รับคัดเลือกเป็นคู่สัญญาต้องลงทะเบียนในระบบจัดซื้อจัดจ้างภาครัฐด้วยอิเล็กทรอนิกส์ (Electronic Government Procurement : e - GP) ของกรมบัญชีกลาง ตามที่คณะกรรมการ ป.ป.ช. กำหนด

๒.๑๒ ผู้ยื่นข้อเสนอต้องไม่อยู่ในฐานะเป็นผู้ไม่แสดงบัญชีรายรับรายจ่าย หรือแสดงบัญชีรายรับรายจ่ายไม่ถูกต้องครบถ้วนในสาระสำคัญ ตามที่คณะกรรมการ ป.ป.ช. กำหนด

๒.๑๓ ผู้ยื่นข้อเสนอซึ่งได้รับคัดเลือกเป็นคู่สัญญาต้องรับและจ่ายเงินผ่านบัญชีธนาคาร เว้นแต่การจ่ายเงินแต่ละครั้งซึ่งมีมูลค่าไม่เกินสามหมื่นบาทคู่สัญญาอาจจ่ายเป็นเงินสดก็ได้ ตามที่คณะกรรมการ ป.ป.ช. กำหนด

### ๓. หลักฐานการยื่นข้อเสนอ

ผู้ยื่นข้อเสนอจะต้องเสนอเอกสารหลักฐานยื่นมาพร้อมกับการเสนอราคาทางระบบจัดซื้อจัดจ้างภาครัฐด้วยอิเล็กทรอนิกส์ โดยแยกเป็น ๒ ส่วน คือ

#### ๓.๑ ส่วนที่ ๑ อย่างน้อยต้องมีเอกสารดังต่อไปนี้

(๑) ในกรณีผู้ยื่นข้อเสนอเป็นนิติบุคคล

(ก) ห้างหุ้นส่วนสามัญหรือห้างหุ้นส่วนจำกัด ให้ยื่นสำเนาหนังสือรับรองการจดทะเบียนนิติบุคคล บัญชีรายชื่อหุ้นส่วนผู้จัดการ ผู้มีอำนาจควบคุม (ถ้ามี) พร้อมทั้งรับรองสำเนาถูกต้อง

(ข) บริษัทจำกัดหรือบริษัทมหาชนจำกัด ให้ยื่นสำเนาหนังสือรับรองการจดทะเบียนนิติบุคคล หนังสือบริคณห์สนธิ บัญชีรายชื่อกรรมการผู้จัดการ ผู้มีอำนาจควบคุม (ถ้ามี) และบัญชีผู้ถือหุ้นรายใหญ่ (ถ้ามี) พร้อมทั้งรับรองสำเนาถูกต้อง

(๒) ในกรณีผู้ยื่นข้อเสนอเป็นบุคคลธรรมดาหรือคณะบุคคลที่มีชื่อนิติบุคคล ให้ยื่นสำเนาบัตรประจำตัวประชาชนของผู้ยื่น สำเนาข้อตกลงที่แสดงถึงการเข้าเป็นหุ้นส่วน (ถ้ามี) สำเนาบัตรประจำตัว

ประชาชนของผู้เป็นหุ้นส่วน หรือสำเนาหนังสือเดินทางของผู้เป็นหุ้นส่วนที่มีได้ถือสัญชาติไทย พร้อมทั้งรับรองสำเนาถูกต้อง

- (๓) ในกรณีที่ผู้ยื่นข้อเสนอเป็นผู้ยื่นข้อเสนอร่วมกันในฐานะเป็นผู้ร่วมค้า ให้ยื่นสำเนาสัญญาของการเข้าร่วมค้า และเอกสารตามที่ระบุไว้ใน (๑) หรือ (๒) ของผู้ร่วมค้า แล้วแต่กรณี
- (๔) เอกสารเพิ่มเติมอื่นๆ
  - (๔.๑) สำเนาทะเบียนพาณิชย์ (ถ้ามี)
- (๕) บัญชีเอกสารส่วนที่ ๑ ทั้งหมดที่ได้ยื่นพร้อมกับการเสนอราคาทางระบบจัดซื้อจัดจ้างภาครัฐด้วยอิเล็กทรอนิกส์ ตามแบบในข้อ ๑.๖ (๑) โดยไม่ต้องแนบในรูปแบบ PDF File (Portable Document Format)

ทั้งนี้ เมื่อผู้ยื่นข้อเสนอดำเนินการแนบไฟล์เอกสารตามบัญชีเอกสารส่วนที่ ๑ ครบถ้วน ถูกต้องแล้ว ระบบจัดซื้อจัดจ้างภาครัฐด้วยอิเล็กทรอนิกส์จะสร้างบัญชีเอกสารส่วนที่ ๑ ตามแบบในข้อ ๑.๖ (๑) ให้โดยผู้ยื่นข้อเสนอไม่ต้องแนบบัญชีเอกสารส่วนที่ ๑ ดังกล่าวในรูปแบบ PDF File (Portable Document Format)

#### ๓.๒ ส่วนที่ ๒ อย่างน้อยต้องมีเอกสารดังต่อไปนี้

- (๑) ในกรณีที่ผู้ยื่นข้อเสนอมอบอำนาจให้บุคคลอื่นกระทำการแทนให้แนบหนังสือมอบอำนาจซึ่งติดอากรแสตมป์ตามกฎหมาย โดยมีหลักฐานแสดงตัวตนของผู้มอบอำนาจและผู้รับมอบอำนาจ ทั้งนี้ หากผู้รับมอบอำนาจเป็นบุคคลธรรมดาต้องเป็นผู้ที่บรรลุนิติภาวะตามกฎหมายแล้วเท่านั้น

- (๒) บัญชีเอกสารส่วนที่ ๒ ทั้งหมดที่ได้ยื่นพร้อมกับการเสนอราคาทางระบบจัดซื้อจัดจ้างภาครัฐด้วยอิเล็กทรอนิกส์ ตามแบบในข้อ ๑.๖ (๒) โดยไม่ต้องแนบในรูปแบบ PDF File (Portable Document Format)

ทั้งนี้ เมื่อผู้ยื่นข้อเสนอดำเนินการแนบไฟล์เอกสารตามบัญชีเอกสารส่วนที่ ๒ ครบถ้วน ถูกต้องแล้ว ระบบจัดซื้อจัดจ้างภาครัฐด้วยอิเล็กทรอนิกส์จะสร้างบัญชีเอกสารส่วนที่ ๒ ตามแบบในข้อ ๑.๖ (๒) ให้โดยผู้ยื่นข้อเสนอไม่ต้องแนบบัญชีเอกสารส่วนที่ ๒ ดังกล่าวในรูปแบบ PDF File (Portable Document Format)

### ๔. การเสนอราคา

- ๔.๑ ผู้ยื่นข้อเสนอต้องยื่นข้อเสนอและเสนอราคาทางระบบจัดซื้อจัดจ้างภาครัฐด้วยอิเล็กทรอนิกส์ตามที่กำหนดไว้ในเอกสารประกวดราคาอิเล็กทรอนิกส์นี้ โดยไม่มีเงื่อนไขใดๆ ทั้งสิ้น และจะต้องกรอกข้อความให้ถูกต้องครบถ้วน พร้อมทั้งหลักฐานแสดงตัวตนและทำการยืนยันตัวตนของผู้ยื่นข้อเสนอโดยไม่ต้องแนบใบเสนอราคาในรูปแบบ PDF File (Portable Document Format)

- ๔.๒ ในการเสนอราคาให้เสนอราคาเป็นเงินบาทและเสนอราคาได้เพียงครั้งเดียวและราคาเดียวโดยเสนอราคารวม และหรือราคาต่อหน่วย และหรือต่อรายการ ตามเงื่อนไขที่ระบุไว้ท้ายใบเสนอราคาให้ถูกต้อง ทั้งนี้ ราคารวมที่เสนอจะต้องตรงกันทั้งตัวเลขและตัวหนังสือ ถ้าตัวเลขและตัวหนังสือไม่ตรงกัน ให้ถือตัวหนังสือเป็นสำคัญ โดยคิดราคารวมทั้งสิ้นซึ่งรวมค่าภาษีมูลค่าเพิ่ม ภาษีอากรอื่น และค่าใช้จ่ายอื่นๆ ทั้งปวงไว้แล้ว

ราคาที่เสนอจะต้องเสนอกำหนดยื่นราคาไม่น้อยกว่า ๑๒๐ วัน ตั้งแต่วันเสนอราคาโดยภายในกำหนดยื่นราคา ผู้ยื่นข้อเสนอต้องรับผิดชอบราคาที่ตนได้เสนอไว้และจะถอนการเสนอราคามีได้

- ๔.๓ ผู้ยื่นข้อเสนอจะต้องเสนอกำหนดเวลาดำเนินการแล้วเสร็จไม่เกิน ๑๒๐ วัน นับถัดจาก

วันลงนามในสัญญาจ้างหรือจากวันที่ได้รับหนังสือแจ้งจาก รฟม. ให้เริ่มทำงาน

๔.๔ ก่อนเสนอราคา ผู้ยื่นข้อเสนอควรตรวจดูร่างสัญญา แบบรูป และรายละเอียด ฯลฯ ให้ถี่ถ้วนและเข้าใจเอกสารประกวดราคาจ้างอิเล็กทรอนิกส์ทั้งหมดเสียก่อนที่จะตกลงยื่นเสนอราคาตามเงื่อนไข ในเอกสารประกวดราคาจ้างอิเล็กทรอนิกส์

๔.๕ ผู้ยื่นข้อเสนอจะต้องยื่นข้อเสนอและเสนอราคาทางระบบจัดซื้อจัดจ้างภาครัฐด้วยอิเล็กทรอนิกส์ ในวันที่ ..... ระหว่างเวลา ..... น. ถึง ..... น. และเวลาในการเสนอราคาให้ถือตามเวลาของระบบจัดซื้อจัดจ้างภาครัฐด้วยอิเล็กทรอนิกส์เป็นเกณฑ์

เมื่อพ้นกำหนดเวลายื่นข้อเสนอและเสนอราคาแล้ว จะไม่รับเอกสารการยื่นข้อเสนอและเสนอราคาใดๆ โดยเด็ดขาด

๔.๖ ผู้ยื่นข้อเสนอต้องจัดทำเอกสารสำหรับใช้ในการเสนอราคาในรูปแบบไฟล์เอกสารประเภท PDF File (Portable Document Format) โดยผู้ยื่นข้อเสนอต้องเป็นผู้รับผิดชอบตรวจสอบความครบถ้วนถูกต้อง และชัดเจนของเอกสาร PDF File ก่อนที่จะยืนยันการเสนอราคา แล้วจึงส่งข้อมูล (Upload) เพื่อเป็นการเสนอราคาให้แก่รฟม.ผ่านทางระบบจัดซื้อจัดจ้างภาครัฐด้วยอิเล็กทรอนิกส์

๔.๗ คณะกรรมการพิจารณาผลการประกวดราคาอิเล็กทรอนิกส์จะดำเนินการตรวจสอบคุณสมบัติของผู้ยื่นข้อเสนอแต่ละรายว่า เป็นผู้ยื่นข้อเสนอที่มีผลประโยชน์ร่วมกันกับผู้ยื่นเสนอรายอื่นตามข้อ ๑.๕ (๑) หรือไม่ หากปรากฏว่าผู้ยื่นข้อเสนอรายใดเป็นผู้ยื่นข้อเสนอที่มีผลประโยชน์ร่วมกันกับผู้ยื่นเสนอรายอื่น คณะกรรมการฯ จะตัดรายชื่อผู้ยื่นข้อเสนอที่มีผลประโยชน์ร่วมกันนั้นออกจากการเป็นผู้ยื่นข้อเสนอ

หากปรากฏต่อคณะกรรมการพิจารณาผลการประกวดราคาอิเล็กทรอนิกส์ว่า ก่อนหรือในขณะที่มีการพิจารณาข้อเสนอ มีผู้ยื่นเสนอรายใดกระทำการอันเป็นการขัดขวางการแข่งขันอย่างเป็นธรรมตามข้อ ๑.๕ (๒) และคณะกรรมการฯ เชื่อว่ามีการกระทำอันเป็นการขัดขวางการแข่งขันอย่างเป็นธรรม คณะกรรมการฯ จะตัดรายชื่อผู้ยื่นเสนอรายนั้นออกจากการเป็นผู้ยื่นข้อเสนอ และรฟม.จะพิจารณาลงโทษผู้ยื่นเสนอดังกล่าวเป็นผู้ที่งาน เว้นแต่รฟม.จะพิจารณาเห็นว่าผู้ยื่นเสนอรายนั้นมีใช่เป็นผู้ริเริ่มให้มีการกระทำดังกล่าวและได้ให้ความร่วมมือเป็นประโยชน์ต่อการพิจารณาของรฟม.

๔.๘ ผู้ยื่นข้อเสนอจะต้องปฏิบัติ ดังนี้

(๑) ปฏิบัติตามเงื่อนไขที่ระบุไว้ในเอกสารประกวดราคาอิเล็กทรอนิกส์

(๒) ราคาที่เสนอจะต้องเป็นราคาที่รวมภาษีมูลค่าเพิ่ม และภาษีอื่นๆ (ถ้ามี) รวมค่าใช้จ่าย

จ่ายทั้งปวงไว้ด้วยแล้ว

(๓) ผู้ยื่นข้อเสนอจะต้องลงทะเบียนเพื่อเข้าสู่กระบวนการเสนอราคา ตามวัน เวลา ที่

กำหนด

(๔) ผู้ยื่นข้อเสนอจะถอนการเสนอราคาที่เสนอแล้วไม่ได้

(๕) ผู้ยื่นข้อเสนอต้องศึกษาและทำความเข้าใจในระบบและวิธีการเสนอราคาด้วยวิธี

ประกวดราคาอิเล็กทรอนิกส์ ของกรมบัญชีกลางที่แสดงไว้ในเว็บไซต์ [www.gprocurement.go.th](http://www.gprocurement.go.th)

## ๕. หลักเกณฑ์และสิทธิในการพิจารณา

๕.๑ ในการพิจารณาผลการยื่นข้อเสนอประกวดราคาอิเล็กทรอนิกส์ครั้งนี้ รฟม.จะพิจารณา

ตัดสินโดยใช้หลักเกณฑ์ ราคา

๕.๒ การพิจารณาผู้ชนะการยื่นข้อเสนอ

กรณีใช้หลักเกณฑ์ราคาในการพิจารณาผู้ชนะการยื่นข้อเสนอ รฟม. จะพิจารณาจากราคารวม

๕.๓ หากผู้ยื่นข้อเสนอรายใดมีคุณสมบัติไม่ถูกต้องตามข้อ ๒ หรือยื่นหลักฐานการยื่นข้อเสนอไม่ถูกต้อง หรือไม่ครบถ้วนตามข้อ ๓ หรือยื่นข้อเสนอไม่ถูกต้องตามข้อ ๔ คณะกรรมการพิจารณาผลการประกวดราคาอิเล็กทรอนิกส์จะไม่รับพิจารณาข้อเสนอของผู้ยื่นข้อเสนอรายนั้น เว้นแต่ ผู้ยื่นข้อเสนอรายใดเสนอเอกสารทางเทคนิคหรือรายละเอียดคุณลักษณะเฉพาะของพัสดุที่จะจ้างไม่ครบถ้วน หรือเสนอรายละเอียดแตกต่างไปจากเงื่อนไขที่รฟม. กำหนดไว้ในประกาศและเอกสารประกวดราคาอิเล็กทรอนิกส์ ในส่วนที่มีสาระสำคัญและความแตกต่างนั้นไม่มีผลทำให้เกิดการได้เปรียบเสียเปรียบต่อผู้ยื่นข้อเสนอรายอื่น หรือเป็นการผิดพลาดเล็กน้อย คณะกรรมการฯ อาจพิจารณาผ่อนปรนการตัดสินผู้ยื่นข้อเสนอรายนั้น

๕.๔ รฟม. สงวนสิทธิไม่พิจารณาข้อเสนอของผู้ยื่นข้อเสนอโดยไม่มีการผ่อนผัน ในกรณีดังต่อไปนี้

(๑) ไม่ปรากฏชื่อผู้ยื่นข้อเสนอรายนั้นในบัญชีผู้รับเอกสารประกวดราคาอิเล็กทรอนิกส์ทางระบบจัดซื้อจัดจ้างด้วยอิเล็กทรอนิกส์ หรือบัญชีรายชื่อผู้ซื้อเอกสารประกวดราคาอิเล็กทรอนิกส์ทางระบบการจัดซื้อจัดจ้างด้วยอิเล็กทรอนิกส์ของรฟม.

(๒) ไม่กรอกชื่อผู้ยื่นข้อเสนอในการเสนอราคาทางระบบจัดซื้อจัดจ้างด้วยอิเล็กทรอนิกส์

(๓) เสนอรายละเอียดแตกต่างไปจากเงื่อนไขที่กำหนดในเอกสารประกวดราคาอิเล็กทรอนิกส์ที่เป็นสาระสำคัญ หรือมีผลทำให้เกิดความได้เปรียบเสียเปรียบแก่ผู้ยื่นข้อเสนอรายอื่น

๕.๕ ในการตัดสินการประกวดราคาอิเล็กทรอนิกส์หรือในการทำสัญญา คณะกรรมการพิจารณาผลการประกวดราคาอิเล็กทรอนิกส์หรือรฟม. มีสิทธิให้ผู้ยื่นข้อเสนอชี้แจงข้อเท็จจริงเพิ่มเติมได้ รฟม. มีสิทธิที่จะไม่รับข้อเสนอ ไม่รับราคา หรือไม่ทำสัญญา หากข้อเท็จจริงดังกล่าวไม่มีความเหมาะสมหรือไม่ถูกต้อง

๕.๖ รฟม. ทรงไว้ซึ่งสิทธิที่จะไม่รับราคาต่ำสุด หรือราคาหนึ่งราคาใด หรือราคาที่เสนอทั้งหมดก็ได้ และอาจพิจารณาเลือกจ้างในจำนวน หรือขนาด หรือเฉพาะรายการหนึ่งรายการใด หรืออาจจะยกเลิกการประกวดราคาอิเล็กทรอนิกส์โดยไม่พิจารณาจัดจ้างเลยก็ได้ สุดแต่จะพิจารณา ทั้งนี้ เพื่อประโยชน์ของทางราชการเป็นสำคัญ และให้ถือว่าการตัดสินของ รฟม. เป็นเด็ดขาด ผู้ยื่นข้อเสนอจะเรียกร้องค่าใช้จ่าย หรือค่าเสียหายใดๆ มิได้รวมทั้งรฟม. จะพิจารณายกเลิกการประกวดราคาอิเล็กทรอนิกส์และลงโทษผู้ยื่นข้อเสนอเป็นผู้ทำงาน ไม่ว่าจะเป็นผู้ยื่นข้อเสนอที่ได้รับการคัดเลือกหรือไม่ก็ตาม หากมีเหตุที่เชื่อได้ว่ากรณียื่นข้อเสนอกระทำการโดยไม่สุจริต เช่น การเสนอเอกสารอันเป็นเท็จ หรือใช้ข้อมูลคลาดเคลื่อนมายื่นข้อเสนอแทน เป็นต้น

ในกรณีที่ผู้ยื่นข้อเสนอรายที่เสนอราคาต่ำสุด เสนอราคาต่ำจนคาดหมายได้ว่าไม่อาจดำเนินงานตามเอกสารประกวดราคาอิเล็กทรอนิกส์ได้ คณะกรรมการพิจารณาผลการประกวดราคาอิเล็กทรอนิกส์หรือรฟม. จะให้ผู้ยื่นข้อเสนอนั้นชี้แจงและแสดงหลักฐานที่ทำให้เชื่อได้ว่า ผู้ยื่นข้อเสนอสามารถดำเนินงานตามเอกสารประกวด

ราคาอิเล็กทรอนิกส์ให้เสร็จสมบูรณ์ หากคำชี้แจงไม่เป็นที่รับฟังได้ รฟม. มีสิทธิที่จะไม่รับข้อเสนอหรือไม่รับราคาของผู้ยื่นข้อเสนอรายนั้น ทั้งนี้ ผู้ยื่นข้อเสนอดังกล่าวไม่มีสิทธิเรียกร้องค่าใช้จ่ายหรือค่าเสียหายใดๆ จาก รฟม.

๕.๗ ก่อนลงนามในสัญญา รฟม. อาจประกาศยกเลิกการประกวดราคาอิเล็กทรอนิกส์ หากปรากฏว่ามีการกระทำที่เข้าลักษณะผู้ยื่นข้อเสนอที่ชนะการประกวดราคาหรือที่ได้รับการคัดเลือกมีผลประโยชน์ร่วมกัน หรือมีส่วนได้เสียกับผู้ยื่นข้อเสนอรายอื่น หรือขัดขวางการแข่งขันอย่างเป็นธรรม หรือสมยอมกันกับผู้ยื่นข้อเสนอรายอื่น หรือเจ้าหน้าที่ในการเสนอราคา หรือสื่อว่ากระทำการทุจริตอื่นใดในการเสนอราคา

## ๖. การทำสัญญาจ้าง

ผู้ชนะการประกวดราคาอิเล็กทรอนิกส์จะต้องทำสัญญาจ้างตามแบบสัญญา ดังระบุในข้อ ๑.๓ หรือทำข้อตกลงเป็นหนังสือกับรฟม. ภายใน ๗ วัน นับถัดจากวันที่ได้รับแจ้ง และจะต้องวางหลักประกันสัญญาเป็นจำนวนเงินเท่ากับร้อยละ ๕ ของราคาค่าจ้างที่ประกวดราคาอิเล็กทรอนิกส์ได้ ให้รฟม. ยึดถือไว้ในขณะที่ทำสัญญา โดยใช้หลักประกันอย่างหนึ่งอย่างใดดังต่อไปนี้

### ๖.๑ เงินสด

๖.๒ เช็ครหัสหรือตราประทับธนาคารส่งจ่ายให้แก่รฟม. โดยเป็นเช็คลงวันที่ที่ทำสัญญา หรือก่อนหน้านั้น ไม่เกิน ๓ วัน ทำการของทางราชการ

๖.๓ หนังสือค้ำประกันของธนาคารภายในประเทศ ตามแบบหนังสือค้ำประกัน ดังระบุในข้อ ๑.๔ หรือจะเป็นหนังสือค้ำประกันอิเล็กทรอนิกส์ตามวิธีการที่กรมบัญชีกลางกำหนด

๖.๔ หนังสือค้ำประกันของบริษัทเงินทุน หรือบริษัทเงินทุนหลักทรัพย์ที่ได้รับอนุญาตให้ประกอบกิจการเงินทุนเพื่อการพาณิชย์และประกอบธุรกิจค้ำประกัน ตามประกาศของธนาคารแห่งประเทศไทย ตามรายชื่อบริษัทเงินทุนที่ธนาคารแห่งประเทศไทยแจ้งเวียนให้ทราบ โดยอนุโลมให้ใช้ตามตัวอย่างหนังสือค้ำประกันของธนาคารที่คณะกรรมการนโยบายกำหนด ดังระบุในข้อ ๑.๔

### ๖.๕ พันธบัตรรัฐบาลไทย

หลักประกันนี้จะคืนให้ โดยไม่มีดอกเบี้ยภายใน ๑๕ วันนับถัดจากวันที่ผู้ชนะการประกวดราคาอิเล็กทรอนิกส์ (ผู้รับจ้าง) พ้นจากข้อผูกพันตามสัญญาจ้างแล้ว

หลักประกันนี้จะคืนให้ โดยไม่มีดอกเบี้ย ตามอัตราส่วนของงานจ้างซึ่งรฟม. ได้รับมอบไว้แล้ว

## ๗. ค่าจ้างและการจ่ายเงิน

รฟม. จะจ่ายค่าจ้างซึ่งได้รวมภาษีมูลค่าเพิ่ม ตลอดจนภาษีอื่น ๆ และค่าใช้จ่ายที่ปวงแล้ว ตามข้อกำหนดและขอบเขตงาน (Term of Reference) จ้างเหมาบริการปรับปรุงอาคารจอดแล้วจรทั้ง ๔ แห่ง ตามแนวสายทางโครงการรถไฟฟ้าฟ้ามหานคร สายฉลองรัชธรรม ประจำปีงบประมาณ ๒๕๖๑

## ๘. อัตราค่าปรับ

ค่าปรับตามข้อกำหนดและขอบเขตงาน (Term of Reference) จ้างเหมาบริการปรับปรุงอาคารจอดแล้วจรทั้ง ๔ แห่ง ตามแนวสายทางโครงการรถไฟฟ้าฟ้ามหานคร สายฉลองรัชธรรม ประจำปีงบประมาณ ๒๕๖๑

## ๙. การรับประกันความชำรุดบกพร่อง

ผู้ชนะการประกวดราคาอิเล็กทรอนิกส์ซึ่งได้ทำข้อตกลงเป็นหนังสือ หรือทำสัญญาจ้าง ตามแบบดังระบุในข้อ ๑.๓ แล้วแต่กรณี จะต้องรับประกันความชำรุดบกพร่องของงานจ้างที่เกิดขึ้นข้อกำหนดและขอบเขตงาน

(Term of Reference) จ้างเหมาบริการปรับปรุงอาคารจอดแล้วจรทั้ง ๔ แห่ง ตามแนวสายทางโครงการรถไฟฟ้า  
มหานคร สายฉลองรัชธรรม ประจำปีงบประมาณ ๒๕๖๑

#### ๑๐. ข้อสงวนสิทธิในการยื่นข้อเสนอและอื่น ๆ

๑๐.๑ เงินค่าจ้างสำหรับงานจ้างครั้งนี้ ได้มาจากรายได้หน่วยงาน ปีงบประมาณ ๒๕๖๑

การลงนามในสัญญาจะกระทำต่อเมื่อ รฟม.ได้รับอนุมัติเงินค่าจ้างจากรายได้หน่วย  
งาน ปีงบประมาณ ๒๕๖๑ แล้วเท่านั้น

๑๐.๒ เมื่อ รฟม.ได้คัดเลือกผู้ยื่นข้อเสนอรายใด ให้เป็นผู้รับจ้าง และได้ตกลงจ้างตามประกวด  
ราคาอิเล็กทรอนิกส์แล้ว ถ้าผู้รับจ้างจะต้องส่งหรือนำสิ่งของมาเพื่องานจ้างดังกล่าวเข้ามาจากต่างประเทศ และของนั้น  
ต้องนำเข้ามาโดยทางเรือในเส้นทางที่มีเรือไทยเดินอยู่ และสามารถให้บริการรับขนได้ตามที่รัฐมนตรีว่าการกระทรวง  
คมนาคมประกาศกำหนด ผู้ยื่นข้อเสนอซึ่งเป็นผู้รับจ้างจะต้องปฏิบัติตามกฎหมายว่าด้วยการส่งเสริมการพาณิชย์  
ดังนี้

(๑) แฉ่งการส่งหรือนำสิ่งของดังกล่าวเข้ามาจากต่างประเทศ ต่อกรมเจ้าท่า ภายใน ๗  
วัน นับตั้งแต่วันที่ผู้รับจ้างส่งหรือซื้อของจากต่างประเทศ เว้นแต่เป็นของที่รัฐมนตรีว่าการกระทรวงคมนาคมประกาศ  
ยกเว้นให้บรรทุกโดยเรืออื่นได้

(๒) จัดการให้สิ่งของดังกล่าวบรรทุกโดยเรือไทย หรือเรือที่มีสิทธิเช่นเดียวกับเรือไทย  
จากต่างประเทศมายังประเทศไทย เว้นแต่จะได้รับอนุญาตจากกรมเจ้าท่า ให้บรรทุกสิ่งของนั้น โดยเรืออื่นที่มีธงเรือ  
ไทย ซึ่งจะต้องได้รับอนุญาตเช่นนั้นก่อนบรรทุกของลงเรืออื่น หรือเป็นของที่รัฐมนตรีว่าการกระทรวงคมนาคม  
ประกาศยกเว้นให้บรรทุกโดยเรืออื่น

(๓) ในกรณีที่ไม่ปฏิบัติตาม (๑) หรือ (๒) ผู้รับจ้างจะต้องรับผิดชอบตามกฎหมายว่าด้วย  
การส่งเสริมการพาณิชย์

๑๐.๓ ผู้ยื่นข้อเสนอซึ่ง รฟม.ได้คัดเลือกแล้ว ไม่ไปทำสัญญา หรือข้อตกลงภายในเวลาที่ทาง  
ราชการกำหนดตั้งระบุไว้ในข้อ ๗ รฟม.จะริบหลักประกันการยื่นข้อเสนอ หรือเรียกร้องจากผู้ออกหนังสือคำประกัน  
การยื่นข้อเสนอทันที และอาจพิจารณาเรียกร้องให้ชดใช้ความเสียหายอื่น (ถ้ามี) รวมทั้งจะพิจารณาให้เป็นผู้ที่ทำงาน  
ตามระเบียบกระทรวงการคลังว่าด้วยการจัดซื้อจัดจ้างและการบริหารพัสดุภาครัฐ

๑๐.๔ รฟม.สงวนสิทธิ์ที่จะแก้ไขเพิ่มเติมเงื่อนไข หรือข้อกำหนดในแบบสัญญาให้เป็นไปตาม  
ความเห็นของสำนักงานอัยการสูงสุด (ถ้ามี)

๑๐.๕ ในกรณีที่เอกสารแนบท้ายเอกสารประกวดราคาอิเล็กทรอนิกส์นี้ มีความขัดหรือแย้งกัน  
ผู้ยื่นข้อเสนอจะต้องปฏิบัติตามคำวินิจฉัยของ รฟม. คำวินิจฉัยดังกล่าวให้ถือเป็นที่สุด และผู้ยื่นข้อเสนอไม่มีสิทธิเรียก  
ร้องค่าใช้จ่ายใดๆ เพิ่มเติม

๑๐.๖ รฟม. อาจประกาศยกเลิกการจัดจ้างในกรณีต่อไปนี้ได้ โดยที่ผู้ยื่นข้อเสนอจะเรียกร้อง  
ค่าเสียหายใดๆ จากรฟม.ไม่ได้

(๑) ไม่ได้รับการจัดสรรเงินที่จะใช้ในการจัดจ้างหรือได้รับจัดสรรแต่ไม่เพียงพอที่จะ  
ทำการจัดจ้างครั้งนี้ต่อไป

(๒) มีการกระทำที่เข้าลักษณะผู้ยื่นข้อเสนอที่ชนะการจัดจ้างหรือที่ได้รับการคัดเลือกมี

ผลประโยชน์ร่วมกัน หรือมีส่วนได้เสียกับผู้ยื่นข้อเสนอรายอื่น หรือขัดขวางการแข่งขันอย่างเป็นธรรม หรือสมยอมกันกับผู้ยื่นข้อเสนอรายอื่น หรือเจ้าหน้าที่ในการเสนอราคา หรือสื่อว่ากระทำการทุจริตอื่นใดในการเสนอราคา

(๓) การทำการจัดจ้างครั้งนี้ต่อไปอาจก่อให้เกิดความเสียหายแก่รฟม. หรือกระทบต่อประโยชน์สาธารณะ

(๔) กรณีอื่นในทำนองเดียวกับ (๑) (๒) หรือ (๓) ตามที่กำหนดในกฎกระทรวง ซึ่งออกตามความในกฎหมายว่าด้วยการจัดซื้อจัดจ้างและการบริหารพัสดุภาครัฐ

#### ๑๑. การปฏิบัติตามกฎหมายและระเบียบ

ในระหว่างระยะเวลาการจ้าง ผู้ยื่นข้อเสนอที่ได้รับการคัดเลือกให้เป็นผู้รับจ้างต้องปฏิบัติตามหลักเกณฑ์ที่กฎหมายและระเบียบได้กำหนดไว้โดยเคร่งครัด

#### ๑๒. การประเมินผลการปฏิบัติงานของผู้ประกอบการ

รฟม. สามารถนำผลการปฏิบัติงานแล้วเสร็จตามสัญญาของผู้ยื่นข้อเสนอที่ได้รับการคัดเลือกให้เป็นผู้รับจ้างเพื่อนำมาประเมินผลการปฏิบัติงานของผู้ประกอบการ

ทั้งนี้ หากผู้ยื่นข้อเสนอที่ได้รับการคัดเลือกไม่ผ่านเกณฑ์ที่กำหนดจะถูกระงับการยื่นข้อเสนอหรือทำสัญญากับรฟม. ไว้ชั่วคราว

การรถไฟฟ้าขนส่งมวลชนแห่งประเทศไทย

กรกฎาคม ๒๕๖๑

ใบเสนอราคาจ้างด้วยวิธีประกวดราคาอิเล็กทรอนิกส์ (e-bidding)

เรียน .....(ระบุตำแหน่งหัวหน้าหน่วยงานของรัฐ).....

๑. ข้าพเจ้า.....(ระบุชื่อบริษัท ห้าง ร้าน).....สำนักงานใหญ่ตั้งอยู่เลขที่

.....ถนน.....ตำบล/แขวง.....

อำเภอ/เขต.....จังหวัด.....โทรศัพท์.....

โดย.....ผู้ลงนามข้างทำยนี้ (ในกรณีผู้รับจ้างเป็นบุคคลธรรมดาให้ใช้ข้อความว่า

ข้าพเจ้า.....(ระบุชื่อบุคคลธรรมดา).....อยู่บ้านเลขที่

.....ถนน.....ตำบล/แขวง.....

อำเภอ/เขต.....จังหวัด.....ผู้ถือบัตรประจำตัวประชาชน

เลขที่.....โทรศัพท์.....โดย.....ได้พิจารณา

เงื่อนไขต่างๆ ในเอกสารประกวดราคาอิเล็กทรอนิกส์ และเอกสารเพิ่มเติม (ถ้ามี) เลขที่.....

โดยตลอดและยอมรับข้อกำหนดและเงื่อนไขนั้นแล้ว รวมทั้งรับรองว่า ข้าพเจ้าเป็นผู้มีคุณสมบัติครบถ้วน

ตามที่กำหนดและไม่เป็นผู้ที่ทำงานของหน่วยงานของรัฐ

๒. ข้าพเจ้าขอเสนอที่จะทำงานจ้าง.....ตามข้อกำหนดเงื่อนไขรายละเอียด

แห่งเอกสารประกวดราคาอิเล็กทรอนิกส์ ตามราคาที่ได้ระบุไว้ในใบเสนอราคานี้ เป็นเงินทั้งสิ้น

.....บาท (.....) ซึ่งได้รวมภาษีมูลค่าเพิ่มตลอดจนภาษีอากรอื่นๆ

และค่าใช้จ่ายที่ส่งไว้ด้วยแล้ว

๓. ข้าพเจ้าจะยื่นคำเสนอราคานี้เป็นระยะเวลา.....วัน ตั้งแต่วันยื่นข้อเสนอ

และ.....<sup>๑</sup> อาจรับคำเสนอนี้ ณ เวลาใดก็ได้ก่อนที่จะครบกำหนดระยะเวลาดังกล่าว หรือระยะเวลา

ที่ได้ยื่นออกไปตามเหตุผลอันสมควรที่.....<sup>๑</sup> ร้องขอ

๔. ข้าพเจ้ารับรองว่าจะส่งมอบงานตามเงื่อนไขที่เอกสารประกวดราคาอิเล็กทรอนิกส์กำหนดไว้

๕. ในกรณีที่ข้าพเจ้าได้รับการพิจารณาให้เป็นผู้ชนะการประกวดราคาอิเล็กทรอนิกส์

ข้าพเจ้ารับรองที่จะ

๕.๑ ทำสัญญาตามแบบสัญญาจ้างแนบท้ายเอกสารการประกวดราคาอิเล็กทรอนิกส์หรือ

ตามที่สำนักงานอัยการสูงสุดได้แก้ไขเพิ่มเติมแล้ว กับ.....<sup>๑</sup> ภายใน.....วัน นับถัดจากวันที่

ได้รับหนังสือให้ไปทำสัญญา

๕.๒ มอบหลักประกันการปฏิบัติตามสัญญา ตามที่ระบุไว้ในข้อ ๗ ของเอกสารการประกวดราคา

อิเล็กทรอนิกส์ ให้แก่.....<sup>๑</sup> ขณะที่ได้ลงนามในสัญญาเป็นจำนวนร้อยละ.....ของราคาตามสัญญา

ที่ได้ระบุไว้ในใบเสนอราคานี้ เพื่อเป็นหลักประกันการปฏิบัติตามสัญญาโดยถูกต้องและครบถ้วน

หากข้าพเจ้าไม่ปฏิบัติให้ครบถ้วนตามที่ระบุในข้อ ๕.๑ และ/หรือข้อ ๕.๒ ดังกล่าว

ข้างต้น ข้าพเจ้ายอมชดใช้ค่าเสียหายใดๆ ที่อาจมีแก่.....<sup>๑</sup> และ.....<sup>๑</sup> มีสิทธิจะให้

ผู้ยื่นข้อเสนอรายอื่นเป็นผู้ชนะการประกวดราคาอิเล็กทรอนิกส์ได้ หรือ.....<sup>๑</sup>อาจดำเนินการ

จัดจ้างการประกวดราคาอิเล็กทรอนิกส์ใหม่ก็ได้

๖. ข้าพเจ้ายอมรับว่า.....<sup>๑</sup> ไม่มีความผูกพันที่จะรับคำเสนอนี้ หรือใบเสนอราคาใดๆ

รวมทั้งไม่ต้องรับผิดชอบในค่าใช้จ่ายใดๆ อันอาจเกิดขึ้นในการที่ข้าพเจ้าได้เข้ายื่นข้อเสนอครั้งนี้

๗. เพื่อเป็นประกันในการปฏิบัติโดยถูกต้อง ตามที่ได้ทำความเข้าใจและผูกพันแห่งคำเสนอนี้

ข้าพเจ้าขอมอบ.....เพื่อเป็นหลักประกันการเสนอราคา เป็นจำนวนเงิน.....บาท

(.....) มาพร้อมนี้

๘. ข้าพเจ้าได้ตรวจทานตัวเลขและตรวจสอบเอกสารต่างๆ ที่ได้ยื่นพร้อมใบเสนอราคานี้

โดยละเอียดแล้ว และเข้าใจดีว่า.....<sup>๑</sup> ไม่ต้องรับผิดชอบใดๆ ในความผิดพลาดหรือตกหล่น



๙. ใบเสนอราคานี้ ได้ยื่นเสนอโดยบริษัทสัญชาติธรรม และปราศจากกลฉ้อฉล หรือการสมรู้ร่วมคิดกัน โดยไม่ชอบด้วยกฎหมายกับบุคคลใดบุคคลหนึ่ง หรือหลายบุคคล หรือกับห้างหุ้นส่วน บริษัทใดๆ ที่ได้ยื่นข้อเสนอ ในคราวเดียวกัน

เสนอมา ณ วันที่..... เดือน..... พ.ศ. ....

ลงชื่อ .....

(.....)

ตำแหน่ง.....

หมายเหตุ

<sup>๑</sup> ให้ระบุชื่อย่อของหน่วยงานของรัฐที่ดำเนินการจัดจ้าง เช่น กรม หรือจังหวัด หรือที่โอบี เป็นต้น

สัญญาจ้าง  
แบบสัญญาจ้างทั่วไป

สัญญาเลขที่.....

สัญญานี้ทำขึ้น ณ.....ตำบล/แขวง.....อำเภอ/เขต.....  
.....จังหวัด.....เมื่อวันที่.....เดือน.....พ.ศ.....  
ระหว่าง.....โดย.....ซึ่งต่อไปในสัญญานี้เรียกว่า "ผู้ว่าจ้าง" ฝ่ายหนึ่ง  
กับ.....ซึ่งจดทะเบียนเป็นนิติบุคคล ณ.....มีสำนักงานใหญ่อยู่เลขที่.....  
ถนน.....ตำบล/แขวง.....อำเภอ/เขต.....จังหวัด.....  
โดย.....ผู้มีอำนาจลงนามผูกพันนิติบุคคลปรากฏตามหนังสือรับรองของสำนักงานทะเบียนหุ้นส่วน  
บริษัท.....ลงวันที่.....(และหนังสือมอบอำนาจลงวันที่.....)\* แนบท้ายสัญญานี้ (ในกรณี ที่ผู้รับจ้าง  
เป็นบุคคลธรรมดาให้ใช้ข้อความว่ากับ.....อยู่บ้านเลขที่.....ถนน.....ตำบล/  
แขวง.....อำเภอ/เขต.....จังหวัด.....)\* ซึ่งต่อไปในสัญญานี้เรียกว่า "ผู้รับจ้าง" อีกฝ่ายหนึ่ง  
คู่สัญญาได้ตกลงกันมีข้อความดังต่อไปนี้

ข้อ 1. ข้อตกลงว่าจ้าง

ผู้ว่าตกลงจ้างและผู้รับจ้างตกลงรับจ้างทำงาน.....ณ.....ตำบล/  
แขวง.....อำเภอ/เขต.....จังหวัด.....ตามข้อกำหนดและเงื่อนไขสัญญานี้รวมทั้ง  
เอกสารแนบท้ายสัญญาผู้รับจ้างตกลงที่จะจัดหาแรงงานและวัสดุ เครื่องมือเครื่องใช้ ตลอดจนอุปกรณ์ต่าง ๆ ชนิดดีเพื่อใช้ใน  
งานจ้างตามสัญญานี้

ข้อ 2. เอกสารอันเป็นส่วนหนึ่งของสัญญา

เอกสารแนบท้ายสัญญาดังต่อไปนี้ให้ถือเป็นส่วนหนึ่งของสัญญานี้

- 2.1 ผนวก 1.....(แบบรูป).....จำนวน.....หน้า  
2.2 ผนวก 2.....(รายการละเอียด).....จำนวน.....หน้า  
2.3 ผนวก 3.....(ใบจ้างปริมาณงานและราคา).....จำนวน.....หน้า  
2.4 ผนวก 4.....(ใบเสนอราคา).....จำนวน.....หน้า  
2.5 ..... ฯลฯ.....

หมายเหตุ \* ตัดออกหรือใส่ไว้ตามความเหมาะสม

ข้อ 3. หลักประกันการปฏิบัติตามสัญญา

ในขณะที่ทำสัญญานี้ผู้รับจ้างได้นำหลักประกันเป็น.....  
เป็นจำนวนเงิน.....บาท (.....) มามอบให้แก่ผู้ว่าจ้างเพื่อเป็นหลักประกันการปฏิบัติตามสัญญา  
นี้หลักประกันที่ผู้รับจ้างนำมามอบไว้ตามวรรคหนึ่ง ผู้ว่าจ้างจะคืนให้เมื่อผู้รับจ้างพ้นจากข้อผูกพันตามสัญญานี้แล้ว

ข้อ 4. ก. ค่าจ้างและการจ่ายเงิน

(สำหรับสัญญาที่เป็นราคาต่อหน่วย)

ผู้ว่าจ้างตกลงจ่ายและผู้รับจ้างตกลงรับเงินค่าจ้างเป็นจำนวนเงิน.....บาท  
(.....) ซึ่งได้รวมภาษีมูลค่าเพิ่มจำนวน.....บาท ตลอดจนภาษีอากรอื่น ๆ และค่าใช้จ่ายทั้งปวง  
ด้วยแล้ว โดยถือราคาต่อหน่วยเป็นเกณฑ์ ตามรายการ แต่ละประเภท ดังที่ได้กำหนดไว้ในใบแจ้งปริมาณงานและราคา

คู่สัญญาทั้งสองฝ่าย ต่างตกลงว่า จำนวนปริมาณงานที่กำหนดไว้ในบัญชีรายการก่อสร้าง หรือใบแจ้งปริมาณงาน และราคานี้ เป็นจำนวนโดยประมาณเท่านั้น จำนวนปริมาณงานที่แท้จริงอาจจะมาก หรือน้อยกว่านี้ได้ ซึ่งผู้ว่าจ้าง จะจ่ายเงินค่าจ้าง ให้แก่ผู้รับจ้าง ตามราคาต่อหน่วยของงาน แต่ละรายการที่ได้ทำเสร็จจริง คู่สัญญาทั้งสองฝ่าย ต่างตกลง ที่จะไม่เปลี่ยนแปลง ราคาต่อหน่วย หรือเรียกร้องค่าสินไหมทดแทน อันเกิดจากการที่จำนวนปริมาณงานในแต่ละรายการ ได้แตกต่าง ไปจากที่กำหนดไว้ในสัญญา ทั้งนี้ นอกจากในกรณีต่อไปนี้\*

- 4.1 เมื่อปริมาณงานที่ทำเสร็จจริงในส่วนที่เกินกว่า ร้อยละ 125 (หนึ่งร้อยยี่สิบห้า) แต่ไม่เกินร้อยละ 150 (หนึ่งร้อยห้าสิบ) ของปริมาณงาน ที่กำหนดไว้ในสัญญา หรือใบแจ้งปริมาณงาน และราคา จะจ่ายให้ ในอัตราร้อยละ 90 (เก้าสิบ) ของราคาต่อหน่วย ตามสัญญา
- 4.2 เมื่อปริมาณงาน ที่ทำเสร็จจริง ในส่วนที่เกินกว่า ร้อยละ 150 (หนึ่งร้อยห้าสิบ) ของปริมาณงานที่กำหนดไว้ในสัญญา หรือใบแจ้งปริมาณงาน และราคาจะจ่ายให้ ในอัตราร้อยละ 83 (แปดสิบสาม) ของราคาต่อหน่วย ตามสัญญา
- 4.3 เมื่อปริมาณงานที่ทำเสร็จจริง น้อยกว่าร้อยละ 75 (เจ็ดสิบห้า) ของปริมาณงาน ที่กำหนดไว้ในสัญญา หรือใบแจ้งปริมาณงานและราคา จะจ่ายให้ตามราคาต่อหน่วยในสัญญา และจะจ่ายเพิ่มชดเชย เป็นค่า overhead และ mobilization สำหรับงาน รายการ นั้นในอัตราร้อยละ 17 (สิบเจ็ด) ของผลต่าง ระหว่างปริมาณงานทั้งหมด ของงานรายการนั้น ตามสัญญา โดยประมาณ กับปริมาณงานที่ทำเสร็จจริง คูณด้วย ราคาต่อหน่วยตามสัญญา
- 4.4 ผู้ว่าจ้าง จะจ่ายเงินที่เพิ่มขึ้น หรือหักลดเงิน ในแต่ละกรณี ดังกล่าวข้างต้น ในงวดสุดท้าย ของการจ่ายเงิน หรือก่อนงวดสุดท้าย ของการจ่ายเงิน ตามที่ผู้ว่าจ้าง จะพิจารณาเห็นสมควร ผู้ว่าจ้าง ตกลงที่จะจ่ายเงินค่าจ้าง ให้แก่ผู้รับจ้าง เป็นรายเดือน ตามเงื่อนไขที่ทำเสร็จจริง เมื่อ ผู้ว่าจ้าง หรือเจ้าหน้าที่ ของผู้ว่าจ้างได้ทำการตรวจสอบผลงาน ที่ทำเสร็จแล้ว และปรากฏว่าเป็นที่พอใจ ตรงตามข้อกำหนด แห่งสัญญานี้ ทุกประการ ผู้ว่าจ้าง จะออกหนังสือรับรอง การรับมอบงานนั้น ให้ไว้แก่ผู้รับจ้าง การจ่ายเงินงวดสุดท้าย จะจ่ายให้ เมื่องานทั้งหมด ตามสัญญา ได้แล้วเสร็จทุกประการรวมทั้งการทำสถานที่ก่อสร้าง ให้สะอาดเรียบร้อย ตามที่กำหนดไว้ในข้อ 20

---

หมายเหตุ \* อัตราร้อยละที่ระบุไว้ต่อไปนี้ อาจพิจารณาแก้ไขได้ตามความเหมาะสม

#### ข้อ 4. ข. ค่าจ้างและการจ่ายเงิน

(สำหรับสัญญาที่เป็นราคาเหมารวม)

ผู้ว่าจ้าง ตกลงจ่าย และผู้รับจ้างตกลงรับเงินค่าจ้างจำนวนเงิน.....บาท  
(.....) ซึ่งได้รวมภาษีมูลค่าเพิ่ม จำนวน.....บาท ตลอดจน ภาษีอากรอื่น ๆ และค่าใช้จ่ายที่ปวงด้วย แล้ว โดยถือราคาเหมารวม เป็นเกณฑ์ และกำหนดการจ่ายเงิน เป็นงวด ๆ ดังนี้

งวดที่ 1 เป็นจำนวนเงิน.....บาท (.....) เมื่อผู้รับจ้าง ได้ปฏิบัติงาน.....ให้แล้วเสร็จภายใน.....

งวดที่ 2 เป็นจำนวนเงิน.....บาท (.....) เมื่อผู้รับจ้าง ได้ปฏิบัติงาน.....ให้แล้วเสร็จภายใน..... ฯลฯ

งวดสุดท้าย เป็นจำนวนเงิน.....บาท (.....) เมื่อผู้รับจ้างได้ปฏิบัติงานทั้งหมด ให้แล้วเสร็จเรียบร้อย ตามสัญญา รวมทั้ง ทำสถานที่ก่อสร้าง ให้สะอาดเรียบร้อย ตามที่กำหนดไว้ในข้อ 20

การจ่ายเงิน ตามเงื่อนไข แห่งสัญญานี้ ผู้ว่าจ้าง จะโอนเงินเข้า บัญชีเงินฝากธนาคารของผู้รับจ้าง  
ชื่อธนาคาร.....สาขา.....ชื่อบัญชี.....เลขที่บัญชี..... ทั้งนี้ ผู้รับจ้าง ตกลงเป็น ผู้รับภาระ เงินค่าธรรมเนียม หรือค่าบริการอื่นใดเกี่ยวกับการโอนที่ธนาคารเรียกเก็บ และยินยอม ให้มีการหักเงินดังกล่าว จากจำนวนเงินโอนในงวดนั้น ๆ (ความในวรรคนี้ ใช้สำหรับ กรณีที่ ส่วนราชการจะจ่ายเงินตรงให้แก่ผู้รับจ้าง (ระบบ Direct Payment) โดยการโอนเงินเข้าบัญชีเงินฝากธนาคาร ของผู้รับจ้าง ตามแนวทาง ที่กระทรวงการคลังกำหนด)

#### \*ข้อ 5. เงินค่าจ้างล่วงหน้า

ผู้ว่าจ้าง ตกลงจ่ายเงินค่าจ้างล่วงหน้า ให้แก่ผู้รับจ้าง เป็นจำนวนเงิน.....บาท  
(.....) ซึ่งเท่ากับร้อยละ.....ของราคาค่าจ้าง ตามสัญญาที่ระบุไว้ในข้อ 4

เงินจำนวนดังกล่าว จะจ่ายให้ ภายหลังจาก ที่ผู้รับจ้าง ได้วางหลักประกัน การรับเงินค่าจ้างล่วงหน้า เต็มตามจำนวนเงินค่าจ้าง ล่วงหน้านั้น ให้แก่ผู้ว่าจ้าง ผู้รับจ้าง จะต้องออกไปเสรีจรับเงินค่าจ้างล่วงหน้า ตามแบบที่ผู้ว่าจ้าง กำหนดให้ และผู้รับจ้างตกลง ที่จะกระทำตามเงื่อนไขอันเกี่ยวกับการใช้จ่าย และการใช้คืนเงินค่าจ้างล่วงหน้า นั้น ดังต่อไปนี้

5.1 ผู้รับจ้าง จะใช้เงินค่าจ้างล่วงหน้า นั้น เพื่อเป็นค่าใช้จ่าย ในการปฏิบัติงาน ตามสัญญาเท่านั้น หากผู้รับจ้าง ใช้จ่ายเงิน ค่าจ้างล่วงหน้า หรือส่วนใดส่วนหนึ่ง ของเงินค่าจ้างล่วงหน้า นั้น ในทางอื่น ผู้ว่าจ้าง อาจจะเรียกเงินค่าจ้างล่วงหน้าคืน จากผู้รับ จ้าง หรือบังคับแก่หลักประกัน การปฏิบัติตามสัญญาได้ทันที

5.2 เมื่อผู้ว่าจ้างเรียกร้อง ผู้รับจ้าง ต้องแสดงหลักฐาน การใช้จ่ายเงินค่าจ้างล่วงหน้า เพื่อพิสูจน์ว่า ได้เป็นไปตามข้อ 5.1 ภายในกำหนด 15 วัน นับถัดจากวัน ได้รับแจ้งจาก ผู้ว่าจ้าง หากผู้รับจ้าง ไม่อาจแสดงหลักฐานดังกล่าว ภายในกำหนด 15 วัน ผู้ว่าจ้างอาจจะเรียกเงินค่าจ้างล่วงหน้าคืน จากผู้รับจ้าง หรือบังคับแก่ หลักประกันการรับเงินค่าจ้างล่วงหน้า ได้ทันที

\* 5.3 (สำหรับสัญญาที่เป็นราคาต่อหน่วย)

ในการจ่ายเงินค่าจ้าง ให้แก่ผู้รับจ้างตามข้อ 4 ก. ผู้ว่าจ้างจะหักเงินค่าจ้าง ในแต่ละเดือนไว้จำนวนทั้งหมด\* ทั้งนี้ จนกว่าจำนวนเงิน ที่หักไว้ จะครบตามจำนวน เงินค่าจ้างล่วงหน้า ที่ผู้รับจ้าง ได้รับไปแล้ว

5.4 เงินจำนวนใด ๆ ก็ตาม ที่ผู้รับจ้าง จะต้องจ่ายให้แก่ ผู้ว่าจ้างเพื่อชำระหนี้ หรือเพื่อชดใช้ความรับผิดชอบต่าง ๆ ตามสัญญา ผู้ว่า จ้าง จะหักเอาจากเงินค่าจ้างงวด ที่จะจ่ายให้แก่ ผู้รับจ้าง ก่อนที่จะหักชดใช้คืน เงินค่าจ้างล่วงหน้า

5.5 ในกรณีที่มีการบอกเลิกสัญญา หากเงินค่าจ้างล่วงหน้าที่เหลือ เกินกว่าจำนวนเงิน ที่ผู้รับจ้าง จะได้รับ หลังจากหักชดใช้ใน กรณีอื่นแล้ว ผู้รับจ้าง จะต้องจ่ายคืนเงิน จำนวนที่เหลือนั้น ให้แก่ผู้ว่าจ้าง ภายใน 7 วัน นับถัดจากวัน ได้รับแจ้ง เป็นหนังสือ จากผู้ว่าจ้าง

5.5 ก. (สำหรับสัญญาที่เป็นราคาต่อหน่วย)

ผู้ว่าจ้าง จะคืนหลักประกันเงินล่วงหน้า ให้แก่ผู้รับจ้าง ต่อเมื่อผู้ว่าจ้าง ได้หักเงินค่าจ้างไว้ครบจำนวนเงินล่วงหน้า ตาม 5.3

5.5 ข. (สำหรับสัญญาที่เป็นราคาเหมารวม)

ผู้ว่าจ้างจะคืนหลักประกันเงินล่วงหน้าให้แก่ผู้รับ

จ้าง\*\*.....

### \*\*\* ข้อ 6. การหักเงินประกันผลงาน

ในการจ่ายเงินให้แก่ผู้รับจ้างแต่ละงวด ผู้ว่าจ้าง จะหักเงิน จำนวนร้อยละ 10 ของเงินที่ต้องจ่าย ในงวดนั้น เพื่อเป็น ประกันผลงาน ในกรณีที่ เงินประกันผลงาน จะต้องถูกหักไว้ทั้งสิ้น ไม่ต่ำกว่า 6 เดือน (สำหรับสัญญาที่เป็นราคาต่อหน่วย) หรือ จำนวน.....บาท (สำหรับสัญญาที่เป็นราคาเหมารวม) ผู้มีรับจ้าง มีสิทธิที่จะขอเงินประกันผลงานคืน โดยผู้รับจ้าง จะต้องวางหนังสือคำประกัน ของธนาคาร ซึ่งออกโดยธนาคารภายในประเทศ มาวางไว้ต่อผู้ว่าจ้างเพื่อเป็นหลักประกันแทนก็ได้ผู้ว่าจ้าง จะคืนเงินประกันผลงาน และ/หรือ หนังสือคำประกัน ของธนาคารดังกล่าว ตามวรรคหนึ่ง ให้แก่ผู้รับจ้าง พร้อมกับ การจ่ายเงิน งวดสุดท้าย

### ข้อ 7 ก. กำหนดเวลาแล้วเสร็จและสิทธิของผู้ว่าจ้างในการบอกเลิกสัญญา

ภายในกำหนด.....วัน นับถัดจากวันลงนามในสัญญา ผู้รับจ้าง จะต้องเสนอแผนงานให้เป็นที่พอใจ แก่ผู้ว่าจ้าง โดยแสดงถึงขั้นตอน ของการทำงาน และกำหนดเวลาที่ต้องใช้ ในการทำงานหลักต่าง ๆ ให้แล้วเสร็จ\*\*\*

ผู้รับจ้าง ต้องเริ่มทำงานที่รับจ้าง ภายในกำหนด.....วัน นับถัดจาก วันได้รับหนังสือ แจ้งให้เริ่มงานและจะต้อง ทำงานให้ แล้วเสร็จ ภายในกำหนด.....วัน นับถัดจากวันที่ได้รับหนังสือแจ้ง ดังกล่าวนั้น

ถ้ามิได้เสนอแผนงาน หรือ ไม่สามารถทำงานให้แล้วเสร็จ ตามกำหนดเวลา หรือจะแล้วเสร็จ ล่าช้าเกินกว่า กำหนดเวลา หรือผู้รับจ้าง ทำผิดสัญญา ข้อใดข้อหนึ่ง หรือ ตกเป็นผู้ล้มละลาย หรือเพิกเฉยไม่ ปฏิบัติตามคำสั่ง ของ คณะกรรมการ ตรวจการจ้าง หรือผู้ควบคุมงานหรือบริษัทที่ปรึกษา ซึ่งได้รับมอบอำนาจ จากผู้ว่าจ้าง ผู้ว่าจ้าง มีสิทธิที่จะบอก เลิกสัญญานี้ได้ และมีสิทธิจ้าง ผู้รับจ้างรายใหม่ เข้าทำงาน ของผู้รับจ้างให้ลุล่วงไปได้ด้วย การที่ผู้ว่าจ้าง ไม่ใช้สิทธิเลิกสัญญา ดังกล่าวข้างต้นนั้น ไม่เป็นเหตุให้ ผู้รับจ้าง พ้นจาก ความรับผิด ตามสัญญา

หมายเหตุ \* ในกรณีที่หน่วยงานผู้ว่าจ้างพิจารณาเห็นเป็นการจำเป็นและสมควร จะหักค่าจ้าง ในแต่ละเดือนไว้เพียงบางส่วน ก็ ได้โดย แกะไขจำนวนร้อยละ.....ของค่าจ้างในแต่ละเดือน ตามความเหมาะสมก็ได้

\*\* หากการจ่ายเงิน ค่าจ้างงวดที่ 2 เป็นการจ่ายตาม ผลงานของผู้รับจ้าง ในส่วนที่ปฏิบัติงาน เกินกว่าจำนวนเงินล่วงหน้า ให้ผู้ว่าจ้าง คืนหลักประกัน เงินล่วงหน้า พร้อมกับจ่าย เงินค่าจ้างงวดที่ 2 แต่ถ้การจ่ายค่าจ้างงวดที่ 2 เป็นการจ่ายตามผลงานของผู้รับจ้าง โดยเฉลี่ยหักเงินล่วงหน้าออกตามส่วนของค่าจ้างในแต่ละงวดให้ผู้ว่าจ้างคืนหลักประกันเงินล่วงหน้าพร้อมกับการจ่ายเงินค่าจ้างงวดสุดท้าย

\*\*\* ตัดออกหรือใส่ไว้ตามความเหมาะสม

#### ข้อ 7 ข. กำหนดเวลาแล้วเสร็จ และสิทธิของผู้ว่าจ้างในการบอกเลิกสัญญา

ผู้รับจ้างต้องเริ่มทำงานที่รับจ้างภายในวันที่..... เดือน..... พ.ศ. ....และจะต้องทำงานให้แล้วเสร็จบริบูรณ์ภายในวันที่..... เดือน..... พ.ศ. ....ถ้าผู้รับจ้างมิได้ลงมือทำงานภายในกำหนดเวลา หรือไม่สามารทำงานให้แล้วเสร็จตามกำหนดเวลา หรือมีเหตุให้เชื่อได้ว่า ผู้รับจ้างไม่สามารถให้แล้วเสร็จภายในกำหนดเวลา หรือจะแล้วเสร็จล่าช้าเกินกว่ากำหนดเวลา หรือผู้รับจ้างทำผิดสัญญาข้อใดข้อหนึ่งหรือตกเป็นผู้ล้มละลาย หรือเพิกเฉยไม่ปฏิบัติตามคำสั่งของคณะกรรมการ ตรวจการจ้าง หรือผู้ควบคุมงานหรือบริษัทที่ปรึกษา ซึ่งได้รับมอบอำนาจจากผู้ว่าจ้าง ผู้ว่าจ้างมีสิทธิที่จะบอกเลิกสัญญาได้ และมีสิทธิจ้างผู้รับจ้างรายใหม่ เข้าทำงานของผู้รับจ้างให้ลุล่วงไปด้วย

การที่ผู้ว่าจ้างไม่ใช้สิทธิเลิกสัญญาดังกล่าวข้างต้นไม่เป็นเหตุให้ผู้รับจ้างพ้นจากความรับผิดชอบตามสัญญา

#### ข้อ 8 .ความรับผิดชอบ ในความชำรุด บกพร่องของงานจ้าง

เมื่องานแล้วเสร็จบริบูรณ์ และผู้ว่าจ้าง ได้รับมอบงาน จากผู้รับจ้าง หรือจากผู้รับจ้างรายใหม่ ในกรณีที่มีการบอกเลิกสัญญา ตามข้อ 7 หากมีเหตุชำรุด บกพร่อง หรือ เสียหายเกิดขึ้นจากการจ้างนี้ ภายใน กำหนด\* .....ปี.....เดือน นับถัดจาก วันที่ได้รับมอบงานดังกล่าว ซึ่งความชำรุดบกพร่อง หรือ เสียหายนั้น เกิดจากความบกพร่อง ของผู้รับจ้าง อันเกิดจาก การใช้วัสดุ ที่ไม่ถูกต้อง หรือทำไว้ไม่เรียบร้อย หรือทำไม่ถูกต้อง ตามมาตรฐานแห่งหลักวิชา ผู้รับจ้าง จะต้องรับผิดชอบการแก้ไข ให้เป็นที่เรียบร้อย โดยไม่ชักช้า โดยผู้ว่าจ้างไม่ ต้องออกเงินใด ๆ ในกรณีนี้ทั้งสิ้น หากผู้รับจ้างบิดพลิ้ว ไม่กระทำการดังกล่าว ภายในกำหนด.....วัน นับแต่วันที่ได้แจ้งเป็นหนังสือ จากผู้ว่าจ้าง หรือ ไม่ทำการแก้ไข ให้ถูกต้องเรียบร้อย ภายในเวลา ที่ผู้ว่าจ้างกำหนดให้ ผู้ว่าจ้าง มีสิทธิที่จะทำการนั้นเอง หรือ จ้างผู้อื่น ให้ทำงานนั้น โดยผู้รับจ้าง ต้องเป็นผู้ออกค่าใช้จ่าย

#### ข้อ 9. การจ้างช่วง

ผู้รับจ้าง จะต้องไม่เอางานทั้งหมด หรือ บางส่วนแห่งสัญญานี้ ไปจ้างช่วงอีกต่อหนึ่งโดยไม่ได้รับ ความยินยอมเป็นหนังสือ จากผู้ว่าจ้างก่อน ทั้งนี้ นอกจากในกรณี ที่สัญญานี้จะระบุไว้เป็นอย่างอื่น ความยินยอมดังกล่าวนั้น ไม่เป็นเหตุให้ผู้รับจ้าง หลุดพ้นจากความรับผิดชอบ หรือ พันธะหน้าที่ตามสัญญานี้ และผู้รับจ้าง จะยังคงต้องรับผิดชอบ ในความผิด และความประมาทเลินเล่อ ของผู้รับจ้างช่วง หรือ ของตัวแทน หรือลูกจ้างรับจ้างช่วงนั้นทุกประการ

---

หมายเหตุ \*กำหนดเวลาที่ผู้รับจ้างจะผิด ในความชำรุด บกพร่อง โดยปกติจะเป็นเวลาที่ 1 ปี แต่ในกรณีงานจ้าง ผู้ว่าจ้างควร จะรับผิดชอบมากกว่า 1 ปี ตามลักษณะงาน หรือ ด้วยเหตุใดก็ตาม ก็ให้กำหนด ระยะเวลาดังกล่าว ตามที่ ผู้ว่าจ้าง เห็นเหมาะสม

#### ข้อ 10. การควบคุม งานของผู้รับจ้าง

ผู้รับจ้าง ต้องควบคุมงานที่รับจ้าง อย่างเอาใจใส่ ด้วยประสิทธิภาพ และความชำนาญ และในระหว่างทำงาน ที่รับจ้าง จะต้องจัดให้มีผู้แทน ซึ่งทำงานเต็มเวลา เป็นผู้ควบคุมงาน ผู้ควบคุมงานดังกล่าว จะต้องเป็นผู้แทน ได้รับมอบอำนาจ จากผู้รับจ้างคำสั่ง หรือคำแนะนำต่าง ๆที่ได้แจ้ง แก่ผู้แทน ผู้ได้รับมอบอำนาจนั้น ให้ถือว่าเป็นคำสั่ง หรือคำแนะนำ ที่ได้แจ้งแก่ผู้รับจ้าง การแต่งตั้งผู้ควบคุมงาน นั้นจะต้องทำเป็นหนังสือ และต้องได้รับความเห็นชอบจากผู้ว่าจ้าง การเปลี่ยนตัว หรือแต่งตั้งผู้ควบคุมงานใหม่ จะทำมิได้ หากไม่ได้รับความเห็นชอบ จากผู้ว่าจ้างก่อนผู้ว่าจ้าง มีสิทธิที่จะขอให้เปลี่ยนตัวแทน ได้รับมอบอำนาจนั้น โดยแจ้งเป็นหนังสือไปยัง ผู้รับจ้าง และผู้รับจ้างจะต้องทำการเปลี่ยนตัวโดยพลัน โดยไม่คิดราคาเพิ่ม หรืออ้างเป็นเหตุเพื่อขยายอายุ สัญญาอันเนื่องมาจากเหตุนี้

### ข้อ 11. ความรับผิดชอบผู้รับจ้าง

ผู้รับจ้างจะต้องรับผิดชอบต่ออุบัติเหตุ ความเสียหาย หรือภัยอันตรายใด ๆ อันเกิดจากการปฏิบัติงานของผู้รับจ้าง และจะต้องรับผิดชอบ ต่อความเสียหาย จากการกระทำ ของลูกจ้าง ของผู้รับจ้างความเสียหายใด ๆ อันเกิดแก่งาน ที่ผู้รับจ้าง ได้ทำขึ้น แม้จะเกิดขึ้นเพราะ เหตุสุดวิสัย นอกจากกรณี อันเกิดจากความผิด ของผู้ว่าจ้างดังกล่าว ในข้อนี้จะสิ้นสุดลง เมื่อผู้ว่าจ้างได้รับมอบงาน ครั่งสุดท้าย ซึ่งหลังจากนั้น ผู้รับจ้างจะต้องรับผิดชอบ เพียงในกรณีชำรุด บกพร่อง หรือ ความเสียหาย ดังกล่าวในข้อ 8 เท่านั้น

### ข้อ 12. การจ่ายเงินแก่ลูกจ้าง

ผู้รับจ้าง จะต้องจ่ายเงินแก่ลูกจ้าง ที่ผู้รับจ้างได้จ้างมา ในอัตราและตามกำหนดเวลาที่ผู้รับจ้างได้ตกลง หรือทำสัญญาไว้ ต่อลูกจ้างดังกล่าว ถ้าผู้รับจ้าง ไม่จ่ายเงินค่าจ้าง หรือค่าทดแทนอื่นใด แก่ลูกจ้างดังกล่าว ในวรรคแรก ผู้ว่าจ้าง มีสิทธิที่จะเอาเงินค่าจ้าง ที่จะต้องจ่ายแก่ผู้รับจ้าง มาจ่ายให้แก่ผู้รับจ้างดังกล่าว และให้ถือว่าผู้ว่าจ้าง ได้จ่ายเงินจำนวนนั้น เป็นค่าจ้างให้แก่ผู้รับจ้าง ตามสัญญาแล้วผู้รับจ้าง จะต้องจัดให้มีประกันภัย สำหรับลูกจ้างทุกคน ที่จ้างมาทำงาน โดยให้ครอบคลุมถึงความรับผิดชอบทั้งปวง ของผู้รับจ้าง รวมทั้งผู้รับจ้างช่วง อันหากจะพึงมี ในกรณีความเสียหาย ที่คิดค่าสินไหมทดแทนได้ ตามกฎหมาย ซึ่งเกิดจากอุบัติเหตุ หรือภัยอันตรายใด ๆ ต่อลูกจ้าง หรือบุคคลอื่นที่ผู้รับจ้าง หรือผู้รับจ้างช่วงจ้าง มาทำงานผู้รับจ้าง จะต้องส่งมอบกรมธรรม์ประกันภัยดังกล่าว พร้อมทั้งหลักฐานการชำระเบี้ยประกัน ให้แก่ผู้ว่าจ้าง เมื่อผู้ว่าจ้างเรียกร้อง

### ข้อ 13. การตรวจงานจ้าง

ถ้าผู้ว่าจ้าง แต่งตั้งกรรมการตรวจการจ้าง ผู้ควบคุมงาน หรือบริษัทที่ปรึกษา เพื่อควบคุม การทำงานของผู้รับจ้าง กรรมการตรวจการจ้าง หรือผู้ควบคุมงาน หรือบริษัทที่ปรึกษานั้นมีอำนาจเข้าไป ตรวจการงาน ในโรงงาน และสถานที่ที่ก่อสร้าง ได้ทุกเวลา และผู้รับจ้าง จะต้องอำนวยความสะดวก และให้ความช่วยเหลือ ในการนั้นตามสมควรการที่มีกรรมการตรวจการจ้าง ผู้ควบคุมงาน หรือบริษัทที่ปรึกษา ทำให้ผู้รับจ้างพ้น ความรับผิดชอบ ตามสัญญาข้อหนึ่งข้อใดไม่

### ข้อ 14. แบบรูปและรายการละเอียดตลาดเคลื่อน

ผู้รับจ้างจะต้องรับรองว่า ได้ตรวจสอบ และทำความเข้าใจ ในรูปแบบ รูปรายการละเอียด โดย ที่ถ้วนแล้ว หากปรากฏว่า แบบรูปและรายการละเอียดนั้น ผิดพลาดหรือตลาดเคลื่อน ไปจากหลักการ ทางวิศวกรรม หรือทางเทคนิค ผู้รับจ้างตกลงที่จะปฏิบัติตาม คำวินิจฉัยของกรรมการตรวจการจ้าง หรือผู้ควบคุมงานหรือ บริษัทที่ปรึกษา ที่ผู้ว่าจ้างแต่งตั้งเพื่อให้งานแล้วเสร็จบริบูรณ์ โดยจะคิดค่าใช้จ่ายใด ๆ เพิ่มขึ้น จากผู้ว่าจ้างไม่ได้

### ข้อ 15. การควบคุมงานโดยผู้ว่าจ้าง

ผู้รับจ้าง ตกลงว่า กรรมการตรวจการจ้าง ผู้ควบคุมงาน หรือบริษัทที่ปรึกษา ที่ผู้ว่าจ้างแต่งตั้ง มีอำนาจที่จะตรวจสอบ และควบคุมงาน เพื่อให้เป็นไปตามเอกสารสัญญา และมีอำนาจที่จะสั่งให้แก้ไขเปลี่ยนแปลง เพิ่มเติม หรือตัดทอนซึ่งงานตามสัญญานี้ หากผู้รับจ้างขัดขืน ไม่ปฏิบัติตาม กรรมการตรวจการจ้าง ผู้ควบคุมงาน หรือบริษัทที่ปรึกษา มีอำนาจที่จะสั่งให้หยุดกิจการนั้นชั่วคราวได้ ความล่าช้าในกรณีเช่นนี้ ผู้รับจ้างจะถือเป็นเหตุ ขอขยายวันทำการออกไปไม่ได้

### ข้อ 16. งานพิเศษและการแก้ไขงาน

ผู้ว่าจ้าง มีสิทธิที่จะสั่งให้ผู้รับจ้าง ทำงานพิเศษ ซึ่งไม่ได้แสดงไว้ หรือรวมอยู่ในเอกสารสัญญา หากงานพิเศษนั้น ๆ อยู่ในขอบข่ายทั่วไป แห่งวัตถุประสงค์ของสัญญานี้ นอกจากนี้ ผู้ว่าจ้างยังมีสิทธิสั่งให้ เปลี่ยนแปลงหรือแก้ไขแบบรูป และข้อกำหนดต่าง ๆ ในเอกสารสัญญานี้ด้วย โดยไม่ทำให้สัญญา เป็นโมฆะแต่อย่างใด อัตราค่าจ้าง หรือราคาที่กำหนดไว้ ในสัญญานี้ให้กำหนดไว้ สำหรับงานพิเศษ หรืองานที่เพิ่มเติมขึ้น หรือตัดทอนลงทั้งปวง ตามคำสั่งของผู้ว่าจ้าง หากในสัญญาไม่ได้กำหนดไว้ถึงอัตราค่าจ้าง หรือราคาใด ๆที่จะนำมาใช้ สำหรับงานพิเศษ หรืองานที่เพิ่มเติมดังกล่าว ผู้ว่าจ้าง และผู้รับจ้างจะ ได้ตกลงกัน ที่จะกำหนดอัตรา หรือราคา รวมทั้งการขยายระยะเวลา (ถ้ามี) กันใหม่ เพื่อความเหมาะสม ในกรณีที่ตกลงกันไม่ได้ ผู้ว่าจ้างจะ กำหนดอัตราจ้าง หรือราคาตายตัวตามแต่ผู้ว่าจ้าง จะเห็นว่าเหมาะสม และถูกต้อง ซึ่งผู้รับจ้าง จะต้องปฏิบัติตาม ตามคำสั่งของผู้ว่าจ้างแต่อาจสงวนสิทธิที่จะดำเนินการ ตามข้อ 21 ต่อไป

### ข้อ 17. ค่าปรับ

หากผู้รับจ้าง ไม่สามารถทำงานให้แล้วเสร็จ ตามเวลาที่กำหนดไว้ในสัญญา และผู้ว่าจ้าง ยังมิได้บอกเลิกสัญญา ผู้รับจ้าง จะต้องชำระค่าปรับ ให้แก่ผู้ว่าจ้าง เป็นจำนวนเงิน วันละ .....บาท และจะต้องชำระค่าใช้จ่าย ในการควบคุมงาน ในเมื่อผู้ว่าจ้างต้องควบคุมงานอีกต่อหนึ่งเป็นจำนวนเงิน วันละ.....บาท นับถัดจาก วันที่กำหนดแล้วเสร็จตามสัญญา หรือวันที่ผู้ว่าจ้างได้ขยายให้ จนถึงวันที่ ทำงานแล้วเสร็จจริง นอกจากนี้ ผู้รับจ้างยอมให้ผู้ว่าจ้าง เรียกค่าเสียหาย อันเกิดขึ้น จากการ ที่ผู้รับจ้างทำงานล่าช้าเฉพาะส่วนที่เกินกว่าจำนวนค่าปรับและค่าใช้จ่ายดังกล่าวได้อีกด้วย ในระหว่างที่ผู้ว่าจ้างยังมีได้บอกเลิกสัญญานั้น หากผู้ว่าจ้างเห็นว่าผู้รับจ้างจะไม่สามารถ ปฏิบัติตามสัญญาต่อไปได้ ผู้ว่าจ้างจะใช้สิทธิบอกเลิกสัญญาและใช้สิทธิตามข้อ 18 ก็ได้ และถ้าผู้ว่าจ้างได้ แจ้งข้อเรียกร้องไปยังผู้รับจ้างเมื่อครบกำหนดแล้วเสร็จของงานขอให้ชำระค่าปรับแล้ว ผู้ว่าจ้างมีสิทธิที่จะปรับ ผู้รับจ้างจนถึงวันบอกเลิกสัญญาได้อีกด้วย

### ข้อ 18. สิทธิของผู้ว่าจ้างภายหลังบอกเลิกสัญญา

ในกรณีที่ผู้ว่าจ้างบอกเลิกสัญญา ผู้ว่าจ้างอาจทำงานนั้นเองหรือว่าจ้างผู้อื่นให้ทำงานนั้นต่อ จนแล้วเสร็จได้ ผู้ว่าจ้างหรือผู้รับจ้างทำงานนั้นต่อมีสิทธิใช้เครื่องใช้การก่อสร้างสิ่งที่สร้างขึ้นชั่วคราว สำหรับงานก่อสร้างและวัสดุต่าง ๆ ซึ่งเห็นว่า จะต้องสงวนเอาไว้เพื่อการปฏิบัติงานตามสัญญาตามที่เห็นสมควร ในกรณีดังกล่าวผู้ว่าจ้างมีสิทธิริบหลักประกันการปฏิบัติตามสัญญาทั้งหมดหรือบางส่วน ตามแต่จะเห็นสมควร นอกจากนั้นผู้รับจ้างจะต้องรับผิดชอบในค่าเสียหาย ซึ่งเป็นจำนวนเกินกว่าหลักประกัน การปฏิบัติงาน และค่าเสียหายต่าง ๆ ที่เกิดขึ้น รวมทั้งค่าใช้จ่ายที่เพิ่มขึ้นในการทำงานนั้นต่อให้แล้วเสร็จตามสัญญา และค่าใช้จ่ายในการควบคุมงานเพิ่ม (ถ้ามี) ซึ่งผู้ว่าจ้างจะหักออกจากเงินประกันผลงานหรือจำนวนเงิน ใด ๆ ที่จ่ายให้แก่ผู้รับจ้างก็ได้

### ข้อ 19. การกำหนดค่าเสียหาย

ค่าปรับหรือค่าเสียหายซึ่งเกิดขึ้นจากผู้รับจ้างตามสัญญานี้ ผู้ว่าจ้างมีสิทธิที่จะหักออกจากจำนวน เงินค่าจ้างที่ค้างจ่าย หรือจากเงินประกันผลงานของผู้รับจ้าง หรือบังคับจากหลักประกันการปฏิบัติตามสัญญาก็ได้ หากมีเงินค่าจ้างตามสัญญาที่หักไว้จ่ายเป็นค่าปรับ และค่าเสียหายแล้วยังเหลืออยู่อีกเท่าใด ผู้ว่าจ้างจะคืนให้แก่ผู้รับจ้างทั้งหมด

### ข้อ 20. การทำบริเวณก่อสร้างให้เรียบร้อย

ผู้รับจ้าง จะต้องรักษาบริเวณ สถานที่ปฏิบัติงานตามสัญญานี้ รวมทั้งโรงงานหรือสิ่งอำนวยความสะดวกใน การทำงานของผู้รับจ้าง ลูกจ้าง ตัวแทน หรือของผู้รับจ้างช่วงให้อยู่ในความสะดวก ปลอดภัย และมีประสิทธิภาพ ในการใช้งาน ตลอด ระยะเวลาการจ้างและเมื่อทำงานเสร็จสิ้นแล้ว จะต้องขนย้ายบรรดาเครื่องใช้ ในการทำงานจ้างรวมทั้งวัสดุ ขยะมูลฝอย และสิ่งก่อสร้างชั่วคราวต่าง ๆ (ถ้ามี) ทั้งจะต้องกลบเกลี่ยพื้นดินให้ เรียบร้อย เพื่อให้บริเวณทั้งหมดอยู่ในสภาพที่สะอาด และใช้การได้ทันที

### \*ข้อ 21. กรณีพิพาทและอนุญาโตตุลาการ

21.1 ในกรณีที่มี ข้อโต้แย้งเกิดขึ้น ระหว่างคู่สัญญา เกี่ยวกับข้อกำหนด แห่งสัญญานี้หรือเกี่ยวกับการปฏิบัติตามสัญญานี้ และคู่สัญญาไม่สามารถตกลงกันได้ ให้เสนอข้อโต้แย้งหรือข้อพิพาทนั้นต่ออนุญาโตตุลาการเพื่อพิจารณาชี้ขาด

21.2 เว้นแต่คู่สัญญาทั้งสองฝ่าย จะเห็นพ้องกันให้อนุญาโตตุลาการคนเดียว เป็นผู้ชี้ขาดการระงับข้อพิพาท ให้กระทำโดยอนุญาโตตุลาการ 2 คน โดยคู่สัญญาฝ่ายหนึ่งจะทำหนังสือ แสดงเจตนาจะมีอนุญาโตตุลาการ ระงับข้อพิพาทและระบุชื่ออนุญาโตตุลาการคนที่ตนแต่งตั้ง ส่งไปยังคู่สัญญาอีกฝ่ายหนึ่งจากนั้น ภายในระยะเวลา 30 วัน นับถัดจากวันที่ได้รับแจ้งดังกล่าว คู่สัญญาฝ่ายที่ได้รับแจ้งจะต้องแต่งตั้งอนุญาโตตุลาการคนที่สอง ถ้าอนุญาโตตุลาการทั้งสองคน ดังกล่าวไม่สามารถ ประนีประนอมระงับข้อพิพาทนั้น ได้ให้อนุญาโตตุลาการทั้งสองคนร่วมกันแต่งตั้ง อนุญาโตตุลาการผู้ชี้ขาด ภายในกำหนดเวลา 30 วัน นับจากวันที่ไม่สามารถตกลงกัน ผู้ชี้ขาดดังกล่าว จะพิจารณาระงับข้อพิพาทต่อไป กระบวนพิจารณาของอนุญาโตตุลาการ ให้ถือตามข้อบังคับอนุญาโตตุลาการของสถาบันอนุญาโตตุลาการอนุญาโตตุลาการกระทรวงยุติธรรมโดย

อนุโลม หรือตามข้อบังคับอื่นที่คู่สัญญาทั้งสองฝ่ายเห็นชอบ และให้กระทำในกรุงเทพมหานคร โดยใช้ภาษาไทยหรือภาษาอังกฤษ เป็นภาษาในการดำเนินกระบวนการพิจารณา

21.3 ในกรณีที่คู่สัญญา ฝ่ายใดฝ่ายหนึ่งไม่แต่งตั้งอนุญาโตตุลาการฝ่ายตนหรือในกรณีที่อนุญาโตตุลาการทั้งสองคน ไม่สามารถตกลงกันแต่งตั้งอนุญาโตตุลาการผู้ชี้ขาดได้ คู่สัญญา แต่ละฝ่ายต่างมีสิทธิร้อง ขอต่อศาลแพ่งเพื่อแต่งตั้งอนุญาโตตุลาการผู้ชี้ขาดได้แล้วแต่กรณี

21.4 คำชี้ขาดของอนุญาโตตุลาการ หรือของอนุญาโตตุลาการผู้ชี้ขาดแล้วแต่กรณี ให้ถือเป็นเด็ดขาดและถึงที่สุดผูกพัน คู่สัญญา

21.5 คู่สัญญา แต่ละฝ่ายเป็น ผู้รับภาระค่าธรรมเนียมอนุญาโตตุลาการฝ่ายตนและออกค่าใช้จ่ายอื่น ๆ ในการดำเนินกระบวนการพิจารณาฝ่ายละครั้ง ในกรณีที่มีการแต่งตั้งอนุญาโตตุลาการคนเดียวหรือ มีการแต่งตั้งอนุญาโตตุลาการผู้ชี้ขาด ให้ อนุญาโตตุลาการหรืออนุญาโตตุลาการผู้ชี้ขาด เป็นผู้กำหนดภาระค่าธรรมเนียมอนุญาโตตุลาการคนเดียวหรือภาระ ค่าธรรมเนียมอนุญาโตตุลาการคนเดียวหรือภาระค่าธรรมเนียมอนุญาโตตุลาการผู้ชี้ขาดคนเดียว แล้วแต่กรณี

## ข้อ 22. การขยายเวลาปฏิบัติงานตามสัญญา

ในกรณีที่ มี เหตุสุดวิสัย หรือเหตุใด ๆ อันเนื่องมาจากความผิด หรือความบกพร่องของฝ่ายผู้ว่าจ้าง หรือพฤติกรรมอันหนึ่งอันใดที่ผู้รับจ้าง ไม่ต้องรับผิดชอบตามกฎหมาย ทำให้ผู้รับจ้างไม่สามารถทำงานให้แล้วเสร็จ ตามเงื่อนไขและกำหนดเวลาแห่งสัญญานี้ได้ ผู้รับจ้างจะต้องแจ้งเหตุหรือพฤติกรรมดังกล่าว พร้อมหลักฐานเป็นหนังสือ ให้ผู้ว่าจ้างทราบ เพื่อขอขยายเวลาทำงานออกไปภายใน 15 วัน นับถัดจากวันที่เหตุนั้นสิ้นสุดลง ถ้าผู้รับจ้าง ไม่ปฏิบัติตามให้เป็นไปตาม ความในวรรคหนึ่ง ให้ถือว่าผู้รับจ้างได้สละสิทธิเรียกร้องในการที่จะขอขยายเวลาทำงานออกไปไม่มีเงื่อนไขใด ๆ ทั้งสิ้น เว้นแต่กรณีเหตุเกิดจากความผิดหรือความบกพร่องของฝ่ายผู้ว่าจ้าง ซึ่งมีหลักฐานชัดเจน หรือผู้ว่าจ้างทราบที่อยู่แล้วตั้งแต่ต้นการขยายกำหนด เวลาทำงานตามวรรคหนึ่งอยู่ในดุลพินิจ ของผู้ว่าจ้างที่จะพิจารณาตามที่เห็นสมควร

## \*ข้อ 23 การใช้เรือไทย

ในการปฏิบัติตามสัญญานี้ หากผู้รับจ้าง จะต้องส่งหรือนำของเข้ามาจากต่างประเทศรวมทั้งเครื่องมือและอุปกรณ์ ที่ต้องนำเข้ามาเพื่อปฏิบัติงานตามสัญญา ไม่ว่าผู้รับจ้างจะเป็นผู้นำ ของเข้ามาเองหรือนำเข้ามา โดยผ่านตัวแทนหรือบุคคลอื่นใด ถ้าสิ่งของนั้นต้องนำเข้ามา โดยทางเรือในเส้นทางเดินเรือที่มีเรือไทยเดินอยู่ และสามารถให้บริการรับขนได้ตามที่ รัฐมนตรีว่าการกระทรวงคมนาคมประกาศกำหนด ผู้รับจ้างต้องจัดการให้สิ่งของดังกล่าวบรรทุกโดยเรือไทยหรือเรือที่มีสิทธิ เช่นเดียวกับเรือไทยจากต่างประเทศมายังประเทศไทยแล้วจะได้รับอนุญาตจาก สำนักงานคณะกรรมการส่งเสริมการพาณิชย์นาวีก่อน บรรทุกของนั้นลงเรืออื่นที่มีเรือไทย หรือ เป็นของที่รัฐมนตรีว่าการกระทรวงคมนาคมประกาศยกเว้นให้บรรทุกโดยเรืออื่นได้ ทั้งนี้ไม่ว่าการส่ง หรือ ส่งซื้อสิ่งของดังกล่าวจากต่างประเทศจะเป็นแบบ เอฟไอบี, ซีเอฟอาร์, ซีไอเอฟ หรือแบบอื่นใด ในการส่งมอบงาน ตามสัญญาให้แก่ผู้ว่าจ้าง ถ้างานนั้นมีสิ่งของตามวรรคแรก ผู้รับจ้างจะต้องส่งมอบใบตราส่ง (Bill of Lading) หรือสำเนาใบตรา ส่งสำหรับของนั้น ซึ่งแสดงว่าได้บรรทุกมา โดยเรือไทยหรือเรือที่มีสิทธิ เช่นเดียวกับเรือไทยให้แก่ผู้ว่าจ้าง พร้อมกับการส่งมอบงานด้วย

ในกรณีที่ สิ่งของดังกล่าว ไม่ได้บรรทุก จากต่างประเทศ มายังประเทศไทย โดยเรือไทยหรือเรือที่มีสิทธิ เช่นเดียวกับเรือไทย ผู้รับจ้าง ต้องส่งมอบหลักฐาน ซึ่งแสดงว่าได้รับอนุญาตจาก สำนักงานคณะกรรมการส่งเสริมการพาณิชย์นาวี ให้บรรทุกของโดยเรืออื่นได้หรือหลักฐาน ซึ่งแสดงว่าได้ชำระค่าธรรมเนียมพิเศษ เนื่องจากการไม่บรรทุกของโดยเรือไทยตามกฎหมาย ว่าด้วยการส่งเสริมการพาณิชย์นาวีแล้วอย่างใดอย่างหนึ่งแก่ผู้ว่าจ้างด้วย

ในกรณีที่ผู้รับจ้าง ไม่ส่งมอบหลักฐาน อย่างใดอย่างหนึ่งดังกล่าว ในสองวรรคข้างต้นให้แก่ ผู้ว่าจ้าง แต่จะขอส่งมอบงานดังกล่าว ให้ผู้ว่าจ้างก่อน โดยไม่รับชำระเงินค่าจ้าง ผู้ว่าจ้างมีสิทธิ รับงานดังกล่าวไว้ก่อน และชำระเงินค่าจ้างเมื่อผู้รับจ้าง ได้ปฏิบัติถูกต้องครบถ้วนดังกล่าวแล้วได้

---

หมายเหตุ \* ตัดออกหรือใส่ไว้ตามความเหมาะสม



**ข้อ 24. มาตรฐานฝีมือช่าง**

ผู้รับจ้าง ตกลงเป็นเงื่อนไขสำคัญว่า ผู้ว่าจ้างจะต้องมีและใช้ผู้ผ่านการทดสอบมาตรฐานฝีมือช่าง จากหรือผู้มีวุฒิบัตรระดับ ปวช. ปวส. และปวท. หรือเทียบเท่าจากสถาบันการศึกษาที่ ก.พ.รับรองให้ให้เข้ารับราชการได้ในอัตราไม่ต่ำกว่าร้อยละ.....ของแต่ละสาขาช่าง แต่จะต้องมีช่างจำนวนอย่างน้อย 1 คน ในแต่ละสาขาช่างดังต่อไปนี้

24.1 .....

24.2 .....

.....ฯลฯ.....

ผู้รับจ้าง จะต้องจัดทำบัญชี แสดงจำนวนช่างทั้งหมด โดยจำแนกตามแต่ละสาขาช่างและ ระดับช่าง พร้อมกับระบุรายชื่อช่าง ผู้ที่ผ่านการทดสอบมาตรฐานฝีมือช่างหรือผู้มีวุฒิปดดังกล่าว ในวรรคแรก นำมาแสดงพร้อมหลักฐานต่าง ๆ ต่อคณะกรรมการการตรวจการจ้างหรือผู้ควบคุมงาน ก่อนเริ่มลงมือทำงาน และพร้อมที่จะให้ผู้ว่าจ้าง หรือเจ้าหน้าที่ของผู้ว่าจ้าง ตรวจสอบดูได้ตลอดเวลาทำงาน ตามสัญญาของผู้รับจ้าง

สัญญานี้ทำขึ้นเป็นสองฉบับ มีข้อความถูกต้องตรงกัน คู่สัญญาได้อ่านและเข้าใจข้อความ โดยละเอียดตลอดแล้ว จึงได้ลงลายมือชื่อ พร้อมทั้งประทับตรา (ถ้ามี) ไว้เป็นสำคัญต่อหน้าพยาน และคู่สัญญาต่างยึดถือไว้ฝ่ายละหนึ่งฉบับ

(ลงชื่อ).....ผู้ว่าจ้าง  
(.....)

(ลงชื่อ).....ผู้รับจ้าง  
(.....)

(ลงชื่อ).....พยาน  
(.....)

(ลงชื่อ).....พยาน  
(.....)

## แบบหนังสือค้ำประกัน

(หลักประกันสัญญาจ้าง)

เลขที่.....

วันที่.....

ข้าพเจ้า.....(ชื่อธนาการ).....สำนักงานตั้งอยู่เลขที่.....ถนน.....ตำบล/แขวง.....  
อำเภอ/เขต.....จังหวัด.....โดย.....ผู้มีอำนาจลงนามผูกพันธนาการ  
ขอทำหนังสือค้ำประกันฉบับนี้ไว้ต่อ.....(ชื่อส่วนราชการผู้ว่าจ้าง).....ซึ่งต่อไปนี้เรียกว่า “ผู้ว่าจ้าง”  
ดังมีข้อความต่อไปนี้

๑. ตามที่.....(ชื่อผู้รับจ้าง).....ซึ่งต่อไปนี้เรียกว่า “ผู้รับจ้าง” ได้ทำสัญญาจ้าง.....กับผู้ว่าจ้าง  
ตามสัญญาเลขที่.....ลงวันที่.....ซึ่งผู้รับจ้างต้องวางหลักประกันการปฏิบัติตามสัญญา  
ต่อผู้ว่าจ้าง เป็นจำนวนเงิน.....บาท (.....) ซึ่งเท่ากับร้อยละ..... (.....) ของมูลค่าทั้งหมดของสัญญา

ข้าพเจ้ายินยอมผูกพันตนโดยไม่มีเงื่อนไขที่จะค้ำประกันการชำระเงินให้ตามสิทธิเรียกร้อง  
ของผู้ว่าจ้าง จำนวนไม่เกิน.....บาท (.....) ในฐานะเป็นลูกหนี้ร่วม  
ในกรณีที่ผู้รับจ้างก่อให้เกิดความเสียหายใดๆ หรือต้องชำระค่าปรับ หรือค่าใช้จ่ายใดๆ หรือผู้รับจ้างมิได้ปฏิบัติ  
ตามภาระหน้าที่ใดๆ ที่กำหนดในสัญญาดังกล่าวข้างต้น ทั้งนี้ โดยผู้ว่าจ้างไม่จำเป็นต้องเรียกร้องให้ผู้รับจ้าง  
ชำระหนี้ก่อน

๒. หนังสือค้ำประกันนี้มีผลใช้บังคับตั้งแต่วันทำสัญญาดังกล่าวข้างต้นจนถึงวันที่.....  
เดือน..... พ.ศ. .... (ระบุวันที่ครบกำหนดสัญญารวมกับระยะเวลาการรับประกันความชำรุด  
บกพร่อง) และข้าพเจ้าจะไม่เพิกถอนการค้ำประกันภายในระยะเวลาที่กำหนดไว้

๓. หากผู้ว่าจ้างได้ขยายระยะเวลาให้แก่ผู้รับจ้าง ให้ถือว่าข้าพเจ้ายินยอมในกรณีนั้นๆ ด้วย โดยให้ขยาย  
ระยะเวลาค้ำประกันนี้ออกไปตลอดระยะเวลาที่ผู้ซื้อได้ขยายระยะเวลาให้แก่ผู้ขายดังกล่าวข้างต้น

ข้าพเจ้าได้ลงนามและประทับตราไว้ต่อหน้าพยานเป็นสำคัญ

ลงชื่อ.....ผู้ค้ำประกัน

(.....)

ตำแหน่ง.....

ลงชื่อ.....พยาน

(.....)

ลงชื่อ.....พยาน

(.....)

## บทนิยาม

“ผู้เสนอราคาที่มีผลประโยชน์ร่วมกัน” หมายความว่า บุคคลธรรมดาหรือนิติบุคคลที่เข้าเสนอราคาขายในการประกวดราคาซื้อของกรม เป็นผู้มีส่วนได้เสียไม่ว่าโดยทางตรงหรือทางอ้อมในกิจการของบุคคลธรรมดาหรือนิติบุคคลอื่นที่เข้าเสนอราคาขายในการประกวดราคาซื้อของกรมในคราวเดียวกัน

การมีส่วนได้เสียไม่ว่าโดยทางตรงหรือทางอ้อมของบุคคลธรรมดาหรือนิติบุคคลดังกล่าวข้างต้น ได้แก่การที่บุคคลธรรมดาหรือนิติบุคคลดังกล่าวมีความสัมพันธ์กันในลักษณะดังต่อไปนี้

(๑) มีความสัมพันธ์กันในเชิงบริหาร โดยผู้จัดการ หุ่นส่วนผู้จัดการ กรรมการผู้จัดการ ผู้บริหาร หรือผู้มีอำนาจในการดำเนินงานในกิจการของบุคคลธรรมดาหรือของนิติบุคคลรายหนึ่ง มีอำนาจหรือสามารถใช้อำนาจในการบริหารจัดการกิจการของบุคคลธรรมดาหรือของนิติบุคคลอีกรายหนึ่งหรือหลายราย มีอำนาจหรือสามารถใช้อำนาจในการบริหารจัดการกิจการของบุคคลธรรมดาหรือของนิติบุคคลอีกรายหนึ่งหรือหลายราย ที่เสนอราคาให้แก่กรมในการประกวดราคาซื้อครั้งนี้

(๒) มีความสัมพันธ์กันในเชิงทุน โดยผู้เป็นหุ้นส่วนในห้างหุ้นส่วนสามัญ หรือผู้เป็นหุ้นส่วนไม่จำกัดความรับผิดชอบในห้างหุ้นส่วนจำกัด หรือผู้ถือหุ้นรายใหญ่ในบริษัทจำกัดหรือบริษัทมหาชนจำกัด เป็นหุ้นส่วนในห้างหุ้นส่วนสามัญหรือห้างหุ้นส่วนจำกัด หรือเป็นผู้ถือหุ้นรายใหญ่ในบริษัทจำกัดหรือบริษัทมหาชนจำกัด อีกรายหนึ่งหรือหลายรายที่เสนอราคาให้แก่กรมในการประกวดราคาซื้อครั้งนี้

คำว่า “ผู้ถือหุ้นรายใหญ่” หมายความว่า ผู้ถือหุ้นซึ่งถือหุ้นเกินกว่าร้อยละสิบห้าในกิจการนั้น หรือในอัตราอื่นตามที่คณะกรรมการว่าด้วยการพัสดุเห็นสมควรประกาศกำหนดสำหรับกิจการบางประเภทหรือบางขนาด

(๓) มีความสัมพันธ์กันในลักษณะไขว้กันระหว่าง (๑) และ (๒) โดยผู้จัดการ หุ่นส่วนผู้จัดการ กรรมการผู้จัดการ ผู้บริหาร หรือผู้มีอำนาจในการดำเนินงานในกิจการของบุคคลธรรมดาหรือของนิติบุคคลรายหนึ่ง เป็นหุ้นส่วนในห้างหุ้นส่วนสามัญหรือห้างหุ้นส่วนจำกัด หรือเป็นผู้ถือหุ้นรายใหญ่ในบริษัทจำกัดหรือบริษัทมหาชนจำกัด อีกรายหนึ่งหรือหลายรายที่เข้าเสนอราคาให้แก่กรมในการประกวดราคาซื้อครั้งนี้ หรือในนัยกลับกัน

การดำรงตำแหน่ง การเป็นหุ้นส่วน หรือเข้าถือหุ้นดังกล่าวข้างต้นของคู่สมรส หรือบุตรที่ยังไม่บรรลุนิติภาวะของบุคคลใน (๑) (๒) หรือ (๓) ให้ถือว่าเป็นการดำรงตำแหน่ง การเป็นหุ้นส่วน หรือการถือหุ้นของบุคคลดังกล่าว

ในกรณีบุคคลใดใช้ชื่อบุคคลอื่นเป็นผู้จัดการ หุ่นส่วนผู้จัดการ กรรมการผู้จัดการ ผู้บริหาร ผู้เป็นหุ้นส่วนหรือผู้ถือหุ้นโดยที่ตนเองเป็นผู้ใช้อำนาจในการบริหารที่แท้จริง หรือเป็นผู้ถือหุ้นหรือผู้ถือหุ้นที่แท้จริงของห้างหุ้นส่วน หรือบริษัทจำกัด หรือบริษัทมหาชนจำกัด แล้วแต่กรณี และห้างหุ้นส่วน หรือบริษัทจำกัดหรือบริษัทมหาชนจำกัดที่เกี่ยวข้อง ได้เสนอราคาให้แก่กรมในการประกวดราคาซื้อคราวเดียวกัน ให้ถือว่าผู้เสนอราคาหรือผู้เสนองานนั้นมีความสัมพันธ์กันตาม (๑) (๒) หรือ (๓) แล้วแต่กรณี

## บทนิยาม

**“การขัดขวางการแข่งขันราคาอย่างเป็นธรรม”** หมายความว่า การที่ผู้เสนอราคา รายหนึ่งหรือหลายรายกระทำการอย่างใด ๆ อันเป็นการขัดขวาง หรือเป็นอุปสรรค หรือไม่เปิดโอกาส ให้มีการแข่งขันราคาอย่างเป็นธรรมในการเสนอราคาต่อกรม ไม่ว่าจะกระทำโดยการสมยอมกัน หรือ โดยการให้ ขอให้หรือรับว่าจะให้ เรียก รับ หรือยอมจะรับเงินหรือทรัพย์สิน หรือประโยชน์อื่นใด หรือใช้กำลังประทุษร้าย หรือข่มขู่ว่าจะใช้กำลังประทุษร้าย หรือแสดงเอกสารอันเป็นเท็จ หรือกระทำ การใดโดยทุจริต ทั้งนี้ โดยมีวัตถุประสงค์ที่จะแสวงหาประโยชน์ในระหว่างผู้เสนอราคาด้วยกัน หรือ เพื่อให้ประโยชน์แก่ผู้เสนอคารายหนึ่งรายใดเป็นผู้มีสิทธิทำสัญญากับกรม หรือเพื่อหลีกเลี่ยงการแข่งขัน ราคาอย่างเป็นธรรม หรือเพื่อให้เกิดความได้เปรียบกรมโดยมิใช่เป็นไปในทางประกอบธุรกิจปกติ

-----

บัญชีเอกสารส่วนที่ ๑

๑. ในกรณีผู้ยื่นข้อเสนอเป็นนิติบุคคล
- (ก) ห้างหุ้นส่วนสามัญหรือห้างหุ้นส่วนจำกัด
    - สำเนาหนังสือรับรองการจดทะเบียนนิติบุคคล  
ไฟล์ข้อมูล.....ขนาดไฟล์..... จำนวน .....แผ่น
    - บัญชีรายชื่อหุ้นส่วนผู้จัดการ  
ไฟล์ข้อมูล.....ขนาดไฟล์..... จำนวน .....แผ่น
    - ผู้มีอำนาจควบคุม (ถ้ามี)
      - ไม่มีผู้มีอำนาจควบคุม
      - มีผู้มีอำนาจควบคุม  
ไฟล์ข้อมูล.....ขนาดไฟล์..... จำนวน .....แผ่น
  - (ข) บริษัทจำกัดหรือบริษัทมหาชนจำกัด
    - สำเนาหนังสือรับรองการจดทะเบียนนิติบุคคล  
ไฟล์ข้อมูล.....ขนาดไฟล์..... จำนวน .....แผ่น
    - สำเนาหนังสือบริคณห์สนธิ  
ไฟล์ข้อมูล.....ขนาดไฟล์..... จำนวน .....แผ่น
    - บัญชีรายชื่อกรรมการผู้จัดการ  
ไฟล์ข้อมูล.....ขนาดไฟล์..... จำนวน .....แผ่น
    - บัญชีผู้ถือหุ้นรายใหญ่ (ถ้ามี)
      - ไม่มีผู้ถือหุ้นรายใหญ่
      - มีผู้ถือหุ้นรายใหญ่  
ไฟล์ข้อมูล.....ขนาดไฟล์..... จำนวน .....แผ่น
    - ผู้มีอำนาจควบคุม (ถ้ามี)
      - ไม่มีผู้มีอำนาจควบคุม
      - มีผู้มีอำนาจควบคุม  
ไฟล์ข้อมูล.....ขนาดไฟล์..... จำนวน .....แผ่น
๒. ในกรณีผู้ยื่นข้อเสนอไม่เป็นนิติบุคคล
- (ก) บุคคลธรรมดา
    - สำเนาบัตรประจำตัวประชาชนของผู้ยื่น  
ไฟล์ข้อมูล.....ขนาดไฟล์..... จำนวน .....แผ่น
  - (ข) คณะบุคคล
    - สำเนาข้อตกลงที่แสดงถึงการเข้าเป็นหุ้นส่วน  
ไฟล์ข้อมูล.....ขนาดไฟล์..... จำนวน .....แผ่น
    - สำเนาบัตรประจำตัวประชาชนของผู้เป็นหุ้นส่วน  
ไฟล์ข้อมูล.....ขนาดไฟล์..... จำนวน .....แผ่น

๓. ในกรณีผู้ยื่นข้อเสนอเป็นผู้ยื่นข้อเสนอร่วมกันในฐานะเป็นผู้ร่วมค้า
- สำเนาสัญญาของการเข้าร่วมค้า  
ไฟล์ข้อมูล.....ขนาดไฟล์..... จำนวน .....แผ่น
  - (ก) ในกรณีผู้ร่วมค้าเป็นบุคคลธรรมดา
    - บุคคลสัญชาติไทย  
สำเนาบัตรประจำตัวประชาชน  
ไฟล์ข้อมูล.....ขนาดไฟล์..... จำนวน .....แผ่น
    - บุคคลที่มีเชื้อสัญชาติไทย  
สำเนาหนังสือเดินทาง  
ไฟล์ข้อมูล.....ขนาดไฟล์..... จำนวน .....แผ่น
  - (ข) ในกรณีผู้ร่วมค้าเป็นนิติบุคคล
    - ห้างหุ้นส่วนสามัญหรือห้างหุ้นส่วนจำกัด  
สำเนาหนังสือรับรองการจดทะเบียนนิติบุคคล  
ไฟล์ข้อมูล.....ขนาดไฟล์..... จำนวน .....แผ่น
    - บัญชีรายชื่อหุ้นส่วนผู้จัดการ  
ไฟล์ข้อมูล.....ขนาดไฟล์..... จำนวน .....แผ่น
    - ผู้มีอำนาจควบคุม (ถ้ามี)
      - ไม่มีผู้ควบคุม
      - มีผู้ควบคุม  
ไฟล์ข้อมูล.....ขนาดไฟล์..... จำนวน .....แผ่น
    - บริษัทจำกัดหรือบริษัทมหาชนจำกัด  
สำเนาหนังสือรับรองการจดทะเบียนนิติบุคคล  
ไฟล์ข้อมูล.....ขนาดไฟล์.....จำนวน .....แผ่น
    - สำนักงานสอบบัญชี  
ไฟล์ข้อมูล.....ขนาดไฟล์.....จำนวน .....แผ่น
    - บัญชีรายชื่อกรรมการผู้จัดการ  
ไฟล์ข้อมูล.....ขนาดไฟล์.....จำนวน .....แผ่น
    - บัญชีผู้ถือหุ้นรายใหญ่ (ถ้ามี)
      - ไม่มีผู้ถือหุ้นรายใหญ่
      - มีผู้ถือหุ้นรายใหญ่  
ไฟล์ข้อมูล.....ขนาดไฟล์.....จำนวน .....แผ่น
    - ผู้มีอำนาจควบคุม (ถ้ามี)
      - ไม่มีผู้มีอำนาจควบคุม
      - มีผู้มีอำนาจควบคุม  
ไฟล์ข้อมูล.....ขนาดไฟล์..... จำนวน .....แผ่น

๔. อื่น ๆ (ถ้ามี)

ไฟล์ข้อมูล.....ขนาดไฟล์..... จำนวน .....แผ่น

ไฟล์ข้อมูล.....ขนาดไฟล์..... จำนวน .....แผ่น

ไฟล์ข้อมูล.....ขนาดไฟล์..... จำนวน .....แผ่น

ข้าพเจ้าขอรับรองว่า เอกสารหลักฐานที่ข้าพเจ้ายื่นพร้อมการเสนอราคาทางระบบจัดซื้อจัดจ้างภาครัฐด้วยอิเล็กทรอนิกส์ในการประกวดราคาอิเล็กทรอนิกส์ครั้งนี้ถูกต้องและเป็นความจริงทุกประการ

ลงชื่อ.....ผู้ยื่นข้อเสนอ  
(.....)

บัญชีเอกสารส่วนที่ ๒

- ๑. แคตตาล็อกและหรือแบบรูปรายละเอียดคุณลักษณะเฉพาะ  
ไฟล์ข้อมูล.....ขนาดไฟล์..... จำนวน .....แผ่น
- ๒. หนังสือมอบอำนาจซึ่งปิดอากรแสตมป์ตามกฎหมายในกรณีที่ผู้ยื่นข้อเสนอมอบอำนาจให้บุคคลอื่นลงนามในใบเสนอราคาแทน  
ไฟล์ข้อมูล.....ขนาดไฟล์..... จำนวน .....แผ่น
- ๓. หลักประกันการเสนอราคา  
ไฟล์ข้อมูล.....ขนาดไฟล์..... จำนวน .....แผ่น
- ๔. สรุปรายละเอียดประกอบการอธิบายเอกสารตามที่หน่วยงานของรัฐกำหนดให้จัดส่งภายหลังจากวันเสนอราคาเพื่อใช้ในประกอบการพิจารณา (ถ้ามี) ดังนี้
  - ๔.๑ .....  
ไฟล์ข้อมูล.....ขนาดไฟล์..... จำนวน .....แผ่น
  - ๔.๒ .....  
ไฟล์ข้อมูล.....ขนาดไฟล์..... จำนวน .....แผ่น
- ๕. อื่นๆ (ถ้ามี)
  - ๕.๑.....  
ไฟล์ข้อมูล.....ขนาดไฟล์..... จำนวน .....แผ่น
  - ๕.๒.....  
ไฟล์ข้อมูล.....ขนาดไฟล์..... จำนวน .....แผ่น
  - ๕.๓.....  
ไฟล์ข้อมูล.....ขนาดไฟล์..... จำนวน .....แผ่น

ข้าพเจ้าขอรับรองว่าเอกสารหลักฐานที่ข้าพเจ้าได้ยื่นมาพร้อมการเสนอราคาทางระบบจัดซื้อจัดจ้างภาครัฐด้วยอิเล็กทรอนิกส์ในการประกวดราคาอิเล็กทรอนิกส์ครั้งนี้ถูกต้องและเป็นความจริงทุกประการ

ลงชื่อ.....ผู้ยื่นข้อเสนอ  
(.....)