



การรถไฟฟ้าขนส่งมวลชนแห่งประเทศไทย

MASS RAPID TRANSIT AUTHORITY OF THAILAND

ร่างขอบเขตของงานและร่างเอกสารประกวดราคา
งานจ้างให้บริการซ่อมบำรุงรักษาอาคารจอดรถ ลานจอดรถ
ศูนย์ล็อกคนเดิมข้าม อาคารอเนกประสงค์
รวมถึงพื้นที่โดยรอบอาคาร และสิ่งปลูกสร้างต่างๆ
ตามแนวสายทางโครงการรถไฟฟ้ามหานคร สายเฉลิมรัชมังคล
ประจำปีงบประมาณ 2558

(ฉบับแรก)

ผู้สนใจสามารถแนะนำ วิจารณ์ หรือส่งความเห็นมาได้ที่ procure@mrt.co.th
ภายในวันที่ 23 มิถุนายน 2557

การรถไฟฟ้าขนส่งมวลชนแห่งประเทศไทย

18 มิถุนายน 2557

ร่างขอบเขตงานการจ้างให้บริการซ่อมบำรุงรักษาอาคารจอดรถ ลานจอดรถ สะพานลอยคนเดินข้าม
อาคารอเนกประสงค์รวมถึงพื้นที่โดยรอบอาคาร และสิ่งปลูกสร้างต่างๆ
ตามแนวสายทางโครงการรถไฟฟ้ามหานคร สายเฉลิมรัชมงคล ประจำปีงบประมาณ 2558

1. ความเป็นมา

การรถไฟฟ้าขนส่งมวลชนแห่งประเทศไทย (รฟม.) ได้จัดให้มีอาคารจอดรถ ลานจอดรถ สะพานลอยคนเดินข้าม อาคารอเนกประสงค์รวมถึงพื้นที่โดยรอบอาคาร และสิ่งปลูกสร้างต่างๆ ตามแนวสายทางโครงการรถไฟฟ้ามหานคร สายเฉลิมรัชมงคล เพื่อส่งเสริมให้มีการใช้ระบบขนส่งมวลชน และอำนวยความสะดวกในการเดินทางแก่ประชาชนด้วยรถไฟฟ้าไปยังจุดหมายปลายทาง ทำให้ รฟม. มีภาระหน้าที่ในการซ่อมบำรุงรักษาอาคารจอดรถ ลานจอดรถ สะพานลอยคนเดินข้ามและสิ่งปลูกสร้างต่างๆ ดังนี้

- 1.1 อาคารจอดรถ 9 ชั้น อาคารอเนกประสงค์ สถานีรถไฟฟ้าลาดพร้าว และพื้นที่โดยรอบ
- 1.2 อาคารจอดรถ 3 ชั้น สถานีรถไฟฟ้าศูนย์วัฒนธรรมแห่งประเทศไทย และพื้นที่โดยรอบ
- 1.3 อาคาร แหงค้า สถานีรถไฟฟ้ากำแพงเพชร และพื้นที่โดยรอบ
- 1.4 อาคารอเนกประสงค์ ลานจอดรถ สถานีรถไฟฟ้ารัชดาภิเษก และพื้นที่โดยรอบ
- 1.5 อาคารเขื่อมต่อผู้โดยสาร ลานจอดรถ สถานีรถไฟฟ้าสุขุมวิท และพื้นที่โดยรอบ
- 1.6 ลานจอดรถ สถานีรถไฟฟ้าหัวขวยขาว และพื้นที่โดยรอบ
- 1.7 ลานจอดรถ สถานีรถไฟฟ้าศูนย์วัฒนธรรมแห่งประเทศไทย และพื้นที่โดยรอบ
- 1.8 ลานจอดรถ สถานีรถไฟฟ้าศูนย์วัฒนธรรมแห่งประเทศไทย
(รัชดาภิเษกซอย 6) และพื้นที่โดยรอบ
- 1.9 ลานจอดรถ สถานีรถไฟฟ้าพระรามเก้า (รัชดาภิเษกซอย 2) และพื้นที่โดยรอบ
- 1.10 ลานจอดรถ สถานีรถไฟฟ้าเพชรบุรี และพื้นที่โดยรอบ
- 1.11 ลานจอดรถ สถานีรถไฟฟ้าศูนย์ประชุมแห่งชาติสิริกิติ์ และพื้นที่โดยรอบ
- 1.12 ลานจอดรถ ฝั่งตรงข้ามศูนย์ประชุมแห่งชาติสิริกิติ์ สถานีรถไฟฟ้าศูนย์ประชุมแห่งชาติสิริกิติ์ และพื้นที่โดยรอบ
- 1.13 ลานจอดรถ สถานีรถไฟฟ้าสามย่าน และพื้นที่โดยรอบ
- 1.14 สะพานลอยคนข้าม สถานีรถไฟฟ้าพหลโยธิน
- 1.15 สะพานลอยคนข้าม และทางเดินเขื่อมต่อຍกระดับ สถานีรถไฟฟ้าสีลม
- 1.16 สิ่งปลูกสร้าง รฟม. ตามแนวสายทางโครงการรถไฟฟ้ามหานคร สายเฉลิมรัชมงคล ในส่วนที่อยู่นอกเหนือจากที่ส่งมอบให้ผู้รับสัมปทานสัญญาโครงการระบบรถไฟฟ้ามหานคร สายเฉลิมรัชมงคล

2. วัตถุประสงค์

รฟม. มีความประสงค์จะจัดจ้างเอกชนเพื่อทำหน้าที่ในการให้บริการซ่อมบำรุงรักษาอาคารจอดรถ ลานจอดรถ สะพานลอยคนเดินข้าม อาคารอเนกประสงค์รวมถึงพื้นที่โดยรอบอาคาร สิ่งปลูกสร้างต่างๆ และดูแลบำรุงรักษาตกแต่งสวนหย่อม ตามแนวสายทางโครงการรถไฟฟ้ามหานคร สายเฉลิมรัชมงคล ประจำปีงบประมาณ 2558 ตามข้อ 1.1 – 1.16 โดย รฟม. เป็นผู้จัดหาวัสดุอะไหล่ วัสดุสิ้นเปลือง เครื่องจักร/เครื่องมือพิเศษในการซ่อมบำรุงรักษา และผู้รับจ้างเป็นผู้ดูแลเครื่องมือพื้นฐานในการปฏิบัติงาน การจัดการที่เหมาะสม เพื่อดำเนินการตามพันธหน้าที่เป็นไปอย่างมีประสิทธิภาพ

3. คุณสมบัติของผู้เสนอราคา

3.1 ผู้เสนอราคาต้องเป็นผู้มีอาชีพรับจ้างงานที่ประกวดราคาจ้างด้วยวิธีการทางอิเล็กทรอนิกส์

3.2 ผู้เสนอราคาต้องไม่เป็นผู้ที่ถูกระบุชื่อไว้ในบัญชีรายชื่อผู้ที่งานของทางราชการ และได้แจ้งเวียนชื่อแล้ว หรือไม่เป็นผู้ที่ได้รับผลของการสั่งให้นิติบุคคลหรือบุคคลอื่นเป็นผู้ที่งานตามระเบียบของทางราชการ

3.3 ผู้เสนอราคาต้องไม่เป็นผู้มีผลประโยชน์ร่วมกันกับผู้ประยศจะเสนอราครายอื่น และ/หรือต้องไม่เป็นผู้มีผลประโยชน์ร่วมกันกับผู้ให้บริการตลาดกลางอิเล็กทรอนิกส์ ณ วันประกาศประกวดราคาจ้างด้วยวิธีการทางอิเล็กทรอนิกส์ หรือไม่เป็นผู้กระทำการอันเป็นการขัดขวางการแข่งขันราคาย่างเป็นธรรมตามบทนิยาม

3.4 ผู้ประยศจะเสนอราคาต้องไม่เป็นผู้ได้รับเอกสารซึ่หรือความคุ้มกัน ซึ่งอาจปฏิเสธไม่ยอมขึ้นศาลไทยเว้นแต่รัฐบาลของผู้ประยศจะเสนอราคาได้มีคำสั่งให้สละสิทธิ์และความคุ้มกันเช่นว่านี้

3.5 ผู้เสนอราคาต้องมีประสบการณ์ในการให้บริการซ่อมบำรุงรักษาอาคาร ไม่น้อยกว่า 3 ปี โดยผู้เสนอราคาต้องแสดงหนังสือรับรองการทำงานหรือหลักฐานที่แสดงว่าเป็นผู้มีประสบการณ์ในด้านการซ่อมบำรุงอาคารจากส่วนงานราชการ หน่วยงานตามกฎหมายว่าด้วยระเบียบการบริหารราชการส่วนท้องถิ่นหน่วยงานอื่น ซึ่งกฎหมายบัญญัติให้มีฐานะเป็นราชการบริหารส่วนท้องถิ่นหรือรัฐวิสาหกิจหรือเอกชนที่ รฟม. เชื่อถือมาประกอบการพิจารณาด้วย ซึ่งเป็นผลงานในระยะเวลาไม่เกิน 5 ปี นับย้อนหลังจากวันยื่นของเสนอราคา

3.6 ผู้ประยศจะเสนอราคาต้องเป็นนิติบุคคลและมีผลงานการให้บริการซ่อมบำรุงอาคารประเภทเดียวกันกับงานที่ประกวดราคาจ้างด้วยวิธีการทางอิเล็กทรอนิกส์ในวงเงินไม่น้อยกว่า 1,000,000 บาท และเป็นผลงานที่เป็นคู่สัญญาโดยตรงกับส่วนราชการ หน่วยงานตามกฎหมายว่าด้วยระเบียบบริหารราชการส่วนท้องถิ่น รัฐวิสาหกิจ หรือหน่วยงานเอกชนที่ รฟม. เชื่อถือ

3.7 ผู้ประยศจะเสนอราคาต้องปฏิบัติตามประกาศคณะกรรมการป้องกันและปราบปรามการทุจริตแห่งชาติ เรื่องหลักเกณฑ์และวิธีการจัดทำและแสดงบัญชีรายการรับจำ่ายของโครงการที่บุคคลหรือนิติบุคคลเป็นคู่สัญญากับหน่วยงานของรัฐ พ.ศ. 2554 (ศึกษารายละเอียดเกี่ยวกับประกาศดังกล่าวได้ที่ www.nacc.go.th)

4. ขอบเขตงานและหน้าที่ ความรับผิดชอบของผู้รับจ้าง

ผู้เสนอราคาที่ได้รับการคัดเลือกให้เป็นผู้รับจ้างให้บริการซ่อมบำรุงรักษาอาคารจอดรถ ลานจอดรถ สะพานลอยคนเดินข้าม อาคารอเนกประสงค์รวมถึงพื้นที่โดยรอบอาคารและสิ่งปลูกสร้างต่างๆ ตามแนวสายทางโครงการรถไฟฟ้ามahanak สายเฉลิมรัชมนก ของ รฟม. มีขอบเขตงานและหน้าที่ความรับผิดชอบดังต่อไปนี้

4.1 ผู้รับจ้างตกลงจัดหาเครื่องจักร/เครื่องมือพื้นฐานในการซ่อมบำรุงรักษาให้เพียงพอต่อการใช้งานเพื่อดำเนินการตามพันธะหน้าที่รวมถึงให้มีการพัฒนาการดำเนินการตามพันธะหน้าที่อย่างต่อเนื่อง ซึ่งในการสนับสนุนงานซ่อมบำรุงเพื่อให้เป็นไปอย่างมีประสิทธิภาพทาง โดย รฟม. จะจัดหาพื้นที่ที่เหมาะสมในการจัดเก็บและมีความสะอาดในการบริหารวัสดุอุปกรณ์และวัสดุสิ้นเปลือง

4.2 ผู้รับจ้างตกลงจัดทำแผนซ่อมบำรุง (Maintenance Service Plan) ในการกำหนดแนวทางการปฏิบัติงานให้แก่ทีมงานซ่อมบำรุง เพื่อให้การดำเนินการบำรุงรักษามีแบบแผนที่ชัดเจน มีคุณภาพและประสิทธิภาพสูงสุด ซึ่งในการบริหารงานซ่อมบำรุงที่ต้องการคุณภาพทาง รฟม. จะจัดเตรียมพื้นที่สำหรับสำนักงานให้แก่ผู้รับจ้าง เพื่อรองรับการบริหารจัดการงานซ่อมบำรุงและสนับสนุนทีมงานซ่อมบำรุงที่เกี่ยวข้องให้สามารถปฏิบัติงานได้อย่างมีประสิทธิภาพ

4.3 ผู้รับจ้างตกลงเป็นผู้รับผิดชอบต่อค่าไฟฟ้าของเครื่องปรับอากาศรวมภาษีมูลค่าเพิ่มของพื้นที่สำนักงานบริเวณอาคารจอดรถ 9 ชั้น สถานีลาดพร้าวและอาคารจอดรถ 3 ชั้น สถานีรถไฟฟ้าศูนย์วัฒนธรรมแห่งประเทศไทย ตามจำนวนหน่วยที่ใช้จริง ในอัตราหน่วยละ 5.00 บาท หรือตามอัตราที่ รฟม. กำหนด ทั้งนี้ ผู้รับจ้างต้องชำระค่าไฟฟ้าดังกล่าว ภายใน 15 วันนับจากวันที่ได้รับแจ้งเป็นลายลักษณ์อักษรจาก รฟม.

4.4 ผู้รับจ้างตกลงจัดทำทะเบียนเครื่องจักรเพื่อบันทึกข้อมูลด้านงานซ่อมบำรุง และจัดทำรายการมาตรฐานบำรุงรักษาเครื่องจักร เพื่อบริหารงานซ่อมบำรุงให้ได้มาตรฐาน

4.5 ผู้รับจ้างตกลงจัดทำแผนการจัดเตรียมวัสดุอะไหล่และวัสดุสิ้นเปลือง รวมถึงให้มีการบริหารควบคุมและการจัดทำทะเบียนวัสดุอะไหล่และวัสดุสิ้นเปลือง เพื่อให้การดำเนินการบำรุงรักษามีประสิทธิภาพ

4.6 ผู้รับจ้างจะพัฒนาระบบบริหารจัดการให้สอดคล้องกับมาตรฐานระบบบริหารคุณภาพ ISO 9001:2008 มาตรฐานระบบการจัดการความปลอดภัยและอาชีวอนามัย OHSAS 18001:2007 และ มาตรฐานระบบการจัดการด้านสิ่งแวดล้อม ISO 14001:2004 เพื่อรักษาคุณภาพ ควบคุมด้านความปลอดภัย อาชีวอนามัยและสภาพแวดล้อมในการทำงาน และสิ่งแวดล้อม

4.7 ผู้รับจ้างตกลงให้ความร่วมมือและสนับสนุนการทำงานของ รฟม. หรือผู้ที่ รฟม. มอบหมายสำหรับงานที่มีส่วนเกี่ยวข้องกับงานที่ผู้รับจ้างรับผิดชอบ เพื่อให้การดำเนินงานของ รฟม. เป็นไปอย่างมีประสิทธิภาพ

4.8 ผู้รับจ้างตกลงรับผิดชอบกำจัดขยะและวัสดุไม่ใช้งานที่เกิดจากกิจกรรมของผู้รับจ้าง

4.9 ผู้รับจ้างตกลงสนับสนุนและอำนวยความสะดวกแก่ รฟม. ในการเข้าถึงข้อมูลและพื้นที่ที่เกี่ยวข้องกับงานตามสัญญา

4.10 ต้องจัดหาบุคลากรมาปฏิบัติงานในตำแหน่งต่าง ๆ ดังนี้

4.10.1 หัวหน้าช่างเทคนิค จำนวน 1 คน
คุณวุฒิขั้นต่ำ ปริญญาตรีประสบการณ์ที่เกี่ยวข้องไม่ต่ำกว่า 5 ปี

4.10.2 ช่างเทคนิค จำนวน 7 คน
คุณวุฒิขั้นต่ำ ประกาศนียบัตรวิชาชีพชั้นสูงหรือเทียบเท่า ประสบการณ์ที่เกี่ยวข้องไม่ต่ำกว่า 3 ปี

4.10.3 พนักงานธุรการ จำนวน 1 คน
คุณวุฒิขั้นต่ำ ประกาศนียบัตรวิชาชีพ

4.10.4 คนงาน จำนวน 3 คน

รวม 12 คน

4.11 จำนวนพนักงานตามข้อ 4.10 ต้องปฏิบัติงานในแต่ละพื้นที่ดังนี้

4.11.1 อาคารจอดรถ 9 ชั้น สถานีรถไฟฟ้าลาดพร้าว

- 1.) หัวหน้าช่างเทคนิค จำนวน 1 คน
- 2.) พนักงานธุรการ จำนวน 1 คน
- 3.) คนงาน จำนวน 3 คน
- 4.) ช่างเทคนิค จำนวน 4 คน

รวม 9 คน

ตำแหน่งที่ 1-3 ปฏิบัติงานวันจันทร์ – วันเสาร์ และตำแหน่งที่ 4 ปฏิบัติงานเป็นผลัด (ผลัดเข้า 2 คน ผลัดบ่าย 1 คน)

4.11.2 อาคารจอดรถ 3 ชั้น สถานีรถไฟฟ้าศูนย์วัฒนธรรมแห่งประเทศไทย

1.) ช่างเทคนิค ปฏิบัติงานเป็นผลดีๆ ละ 1 คน จำนวน 3 คน

4.12 ผู้รับจ้างต้องจัดหาพาหนะให้บุคลากรเดินทางไปปฏิบัติหน้าที่ในพื้นที่รับผิดชอบดังนี้

4.12.1 รถยนต์ระบบบรรทุก 1 คัน เพื่อใช้ในการดูแลบำรุงรักษาตกแต่งสวนหย่อม

4.12.2 รถตู้ 1 คัน เพื่อใช้ในการซ่อมบำรุงรักษาอาคาร ลานจอดรถ

4.13 ผู้รับจ้างมีหน้าที่ในการซ่อมบำรุงรักษาอาคารจอดรถ ลานจอดรถ สะพานลอย คันเดินข้าม อาคารอเนกประสงค์รวมถึงพื้นที่โดยรอบอาคาร และสิ่งปลูกสร้างต่างๆ รวมไปถึงอุปกรณ์ส่วนควบคุมต่างๆ ที่อยู่ในพื้นที่รับผิดชอบตามข้อ 1.1 – 1.16 ให้มีประสิทธิภาพสูงสุดในการใช้งานภายใต้การกำกับดูแลของฝ่ายปฏิบัติการ รฟม. โดยผู้รับจ้างต้องมีหน้าที่ในการปฏิบัติงานตามข้อกำหนดหรือระเบียบปฏิบัติซึ่งกำหนดโดยฝ่ายปฏิบัติการ และผู้รับจ้างต้องมีหน้าที่ในการปฏิบัติงาน ดังนี้

4.13.1 ตรวจสอบ ควบคุม และซ่อมบำรุงรักษาระบบสาธารณูปโภคของอาคาร ให้อยู่ในสภาพปกติและใช้งานได้อย่างมีประสิทธิภาพ ปลอดภัยและถูกต้องตามมาตรฐานวิศวกรรม

4.13.2 ตรวจสอบ ควบคุม และซ่อมบำรุงรักษาระบบปรับอากาศและระบบไฟฟ้า ให้อยู่ในสภาพปกติและใช้งานได้อย่างมีประสิทธิภาพ ปลอดภัยและถูกต้องตามมาตรฐานวิศวกรรม

4.13.3 ตรวจสอบ และซ่อมบำรุงรักษาเครื่องปรับอากาศประจำห้องพนักงานรักษาความปลอดภัยภายในสถานีรถไฟฟ้าโครงการรถไฟฟ้ามหานครสายเฉลิมรัชมังคล

4.13.4 ตรวจสอบ ควบคุม และซ่อมบำรุงรักษาระบบสุขาภิบาลให้อยู่ในสภาพใช้งานได้อย่างมีประสิทธิภาพ

4.13.5 ตรวจสอบ ควบคุม และซ่อมบำรุงรักษาระบบไฟฟ้าสำรองฉุกเฉิน ระบบแหล่งจ่ายไฟฟ้าต่อเนื่อง ระบบป้องกันอัคคีภัย ระบบดับเพลิง และระบบป้องกันต่างๆ ให้อยู่ในสภาพปกติ และใช้งานได้ทันทีที่เกิดกรณีฉุกเฉินตามมาตรฐานวิศวกรรม

4.13.6 ตรวจสอบ ควบคุม และซ่อมบำรุงรักษาระบบลิฟต์และบันไดเลื่อนเบื้องต้น ระบบโทรศัพท์ศูนย์จราจรปิด และระบบเครื่องกระจายเสียงให้อยู่ในสภาพปกติและใช้งานได้อย่างมีประสิทธิภาพ สูงสุด

4.13.7 ทำการทดสอบการทำงานของระบบและอุปกรณ์ต่างๆ อย่างสม่ำเสมอเพื่อให้อยู่ในสภาพที่พร้อมจะใช้งานได้ตลอดเวลา

4.13.8 กำกับดูแล และประสานงานซ่อมบำรุงจากบริษัทอื่น ๆ ที่ปฏิบัติงานในพื้นที่รับผิดชอบ

4.13.9 งานอื่น ๆ ตามที่ รฟม. มอบหมาย

4.14 ผู้รับจ้างมีหน้าที่ในการดูแลบำรุงรักษาตกแต่งสวนหย่อมในพื้นที่รับผิดชอบตามข้อ 1.1–1.16 ให้อยู่ในสภาพเรียบร้อย ดังนี้

4.14.1 รดน้ำทั่วทุกพื้นที่และช่วงเวลาที่กำหนด ให้มีสภาพชุ่มชื้นเป็นประจำทุกวัน โดยใช้อุปกรณ์การดูแลที่ผู้รับจ้างเป็นผู้จัดหา (รฟม. เป็นผู้รับผิดชอบค่าน้ำประปา)

4.14.2 ตัดแต่งต้นไม้ ตัดหญ้า ใส่ปุ๋ยบำรุงต้นไม้ ให้มีความสวยงาม สะอาดตาเป็นประจำสม่ำเสมอ ด้วยอุปกรณ์ที่ผู้รับจ้างเป็นผู้จัดหา

4.14.3 งานอื่น ๆ ตามที่ รฟม. มอบหมาย

4.15 จัดทำรายงานการปฏิบัติการประจำเดือน ตามรูปแบบที่ฝ่ายปฏิบัติการ รฟม. กำหนด

4.16 จัดทำรายงานการส่งมอบงานคืน รฟม. เมื่อสิ้นสุดระยะเวลาดำเนินการ

5. ระยะเวลาดำเนินการ

ผู้รับจ้างต้องทำหน้าที่ในการให้บริการซ่อมบำรุงรักษาอาคารจอดรถ ลานจอดรถ สะพานลอย คนเดินข้าม อาคารอเนกประสงค์รวมถึงพื้นที่โดยรอบอาคาร และสิ่งปลูกสร้างต่างๆ ตามแนวสายทางโครงการ รถไฟฟ้ามหานคร สายเฉลิมรัชมงคล ตั้งแต่วันที่ 1 ตุลาคม 2557 – วันที่ 30 กันยายน 2558

6. วงเงินในการจัดหา

วงเงินงบประมาณสำหรับการจัดจ้างผู้รับจ้างฯ ประจำปีงบประมาณ 2558 เป็นเงินจำนวน 4,347,222 บาท (สี่ล้านสามแสนสี่หมื่นเจ็ดพันสองร้อยยี่สิบสองบาทถ้วน)

7. ค่าจ้างและการจ่ายเงิน

7.1 รฟม. ตกลงจ่ายค่าจ้างตามที่ผู้รับจ้างได้จัดเจ้าหน้าที่มาปฏิบัติงานจริงเป็นประจำทุกเดือน โดยชำระให้เมื่อผู้รับจ้างได้ดำเนินการยืนขอรับค่าจ้าง และ รฟม. ตกลงจะจ่ายค่าจ้างให้ภายใน 30 วัน นับถัดจากวันที่ รฟม. ได้ตรวจสอบงานเรียบร้อยแล้ว

7.2 ในกรณีที่ รฟม. มีการหักค่าจ้างอันเนื่องมาจากมีผู้ปฏิบัติงานไม่ครบ หรือการหักอันเนื่องมาจากเจ้าหน้าที่ของผู้รับจ้างปฏิบัติผิดข้อกำหนด รฟม. จะหักจากค่าจ้างในเดือนนั้น ๆ ก่อนจ่ายให้กับผู้รับจ้าง

7.3 ถ้าผู้รับจ้างไม่จ่ายเงินค่าจ้างให้แก่เจ้าหน้าที่ของผู้รับจ้าง ผู้รับจ้างยอมให้ รฟม. จ่ายเงินให้เจ้าหน้าที่ของผู้รับจ้างเองได้ และให้ถือว่าเงินจำนวนที่จ่ายไปนั้นเป็นเงินค่าจ้างที่ผู้รับจ้างได้รับจาก รฟม. ไปแล้วและการที่ผู้รับจ้างไม่จ่ายเงินดังกล่าวให้แก่เจ้าหน้าที่ผู้รับจ้าง นอกจากยอมให้ รฟม. จ่ายเงินค่าจ้างให้แก่เจ้าหน้าที่ของผู้รับจ้างแล้วยังให้ถือว่าผู้รับจ้างผิดสัญญาด้วย และ รฟม. มีสิทธิ์บอกเลิกสัญญาได้

7.4 รฟม. สงวนสิทธิ์ที่จะบอกเลิกสัญญาก่อนที่จะครบกำหนดในเวลาใดก็ได้ รวมทั้งการเปลี่ยนแปลงสถานที่ จำนวนเจ้าหน้าที่ และเวลาที่จะปฏิบัติงานตามความเหมาะสมและความจำเป็น ทั้งนี้จะมีการลดหรือเพิ่มค่าจ้างตามสัดส่วนของเจ้าหน้าที่ โดยจะแจ้งให้ผู้รับจ้างทราบเป็นหนังสือล่วงหน้าไม่น้อยกว่า 7 วันก่อนวันบอกเลิกหรือเปลี่ยนแปลงสัญญา

8. อัตราค่าปรับ

ผู้รับจ้างต้องจัดให้มีพนักงานมาปฏิบัติงานตามข้อ 4 ในกรณีที่พนักงานไม่มาปฏิบัติงานและผู้รับจ้างไม่สามารถจัดหาพนักงานมาปฏิบัติหน้าที่แทนในวันนั้น ผู้รับจ้างจะต้องถูกปรับครั้งละ 2 เท่าของอัตราค่าจ้างต่อวันต่อคน (คิดเฉลี่ย 30 วันต่อเดือน)

9. การทำสัญญาจ้าง

รฟม. จะลงนามสัญญาก่อหนี้ผูกพันกับผู้รับจ้าง เมื่อ รฟม. ได้รับอนุมัติเงินงบประมาณจากส่วนงานที่เกี่ยวข้องแล้ว

ร่างเอกสารประกวดราคาจ้างด้วยวิธีการทางอิเล็กทรอนิกส์ เลขที่/2558

การจ้างให้บริการซ่อมบำรุงรักษาอาคารจอดรถ ลานจอดรถ สะพานลอยคนเดินข้าม

อาคารอเนกประสงค์รวมถึงพื้นที่โดยรอบอาคาร และสิ่งปลูกสร้างต่างๆ







1.2 แบบใบยื่นข้อเสนอการประกวดราคาจ้างด้วยวิธีการทางอิเล็กทรอนิกส์

1.3 หนังสือแสดงเงื่อนไขการซื้อและการจ้างด้วยวิธีการทางอิเล็กทรอนิกส์

1.4 แบบสัญญาจ้าง

1.5 แบบหนังสือค้ำประกัน

(1) หลักประกันของ

(2) หลักประกันสัญญา

1.6 บันทึก

(1) ผู้ประสงค์จะเสนอราคาหรือผู้มีสิทธิเสนอราคาที่มีผลประโยชน์ร่วมกัน

(2) การขัดขวางการแข่งขันราคาย่างเป็นธรรม

1.7 แบบบัญชีเอกสาร

(1) บัญชีเอกสารส่วนที่ 1

(2) บัญชีเอกสารส่วนที่ 2


2. คุณสมบัติของผู้ประสงค์จะเสนอราคา

2.1 ผู้ประสงค์จะเสนอราคาต้องเป็นนิติบุคคลผู้มีอาชีพรับจ้างงานที่ประกวดราคาจ้างด้วยวิธีการทางอิเล็กทรอนิกส์

2.2 ผู้ประสงค์จะเสนอราคาต้องไม่เป็นผู้ที่ถูกระบุชื่อไว้ในบัญชีรายชื่อผู้ที่้งงานของทางราชการ และได้แจ้งเวียนชื่อแล้ว หรือไม่เป็นผู้ที่ได้รับผลของการสั่งให้นิติบุคคลหรือบุคคลอื่นเป็นผู้ที่้งงานตามระเบียบของทางราชการ

/2.3 ผู้ประสงค์...

2.3 ผู้ประසงค์จะเสนอราคาต้องไม่เป็นผู้มีผลประโยชน์ร่วมกันกับผู้ประสงค์จะเสนอราคารายอื่น และ/หรือต้องไม่เป็นผู้มีผลประโยชน์ร่วมกันกับผู้ให้บริการตลาดกลางอิเล็กทรอนิกส์ ณ วันประกาศประกวดราคาจ้างด้วยวิธีการทางอิเล็กทรอนิกส์ หรือไม่เป็นผู้กระทำการอันเป็นการขัดขวางการแข่งขันราคาย่างเป็นธรรมตามข้อ 1.6

2.4 ผู้ประสงค์จะเสนอราคาต้องไม่เป็นผู้ได้รับเอกสารซึ่งหรือความคุ้มกัน ซึ่งอาจปฏิเสธไม่ยอมเข้าสู่ศาลไทย เว้นแต่รัฐบาลของผู้ประสงค์จะเสนอราคาได้มีคำสั่งให้สละสิทธิ์และความคุ้มกันเข่นว่า่นั้น

2.5 ผู้ประสงค์จะเสนอราคาต้องมีประสบการณ์ในการให้บริการซ่อมบำรุงรักษาอาคารไม่น้อยกว่า 3 ปี โดยผู้ประสงค์จะเสนอราคาต้องแสดงหนังสือรับรองผลงานหรือสัญญาจ้างที่แสดงว่าเป็นผู้มีประสบการณ์ ในด้านการซ่อมบำรุงอาคารจากส่วนงานราชการ หน่วยงานตามกฎหมายว่าด้วยระเบียบบริหารราชการส่วนท้องถิ่น หน่วยงานอื่น ซึ่งกฎหมายบัญญัติให้มีฐานะเป็นราชการบริหารส่วนท้องถิ่นหรือรัฐวิสาหกิจ หรือเอกชนที่ รพม. เชื่อถือมาประกอบการพิจารณาด้วย ซึ่งเป็นผลงานในระยะเวลาไม่เกิน 5 ปี นับย้อนหลัง จากวันยื่นของเสนอราคา

2.6 ผู้ประสงค์จะเสนอราคาต้องเป็นนิติบุคคลและผลงานการให้บริการซ่อมบำรุงอาคารประเภทเดียวกัน กับงานที่ประกวดราคาจ้างด้วยวิธีการทางอิเล็กทรอนิกส์ในวงเงินไม่น้อยกว่า 1,000,000 บาท และเป็นผลงานที่เป็นคู่สัญญาโดยตรงกับส่วนราชการ หน่วยงานตามกฎหมายว่าด้วยระเบียบบริหารราชการส่วนท้องถิ่น รัฐวิสาหกิจ หรือหน่วยงานเอกชนที่การรถไฟฟ้าขนส่งมวลชนแห่งประเทศไทย เชื่อถือ

2.7 นิติบุคคลที่จะเข้าเป็นคู่สัญญากับหน่วยงานภาครัฐซึ่งได้ดำเนินการจัดซื้อจัดจ้างด้วยระบบ อิเล็กทรอนิกส์ (e-Government Procurement : e-GP) ต้องลงทะเบียนในระบบอิเล็กทรอนิกส์ ของ กรมบัญชีกลางที่เว็บไซต์ศูนย์ข้อมูลจัดซื้อจัดจ้างภาครัฐ

2.8 นิติบุคคลที่จะเข้าเป็นคู่สัญญาต้องไม่อยู่ในฐานเป็นผู้ไม่แสดงบัญชีรายรับรายจ่าย หรือแสดงบัญชีรายรับรายจ่ายไม่ถูกต้องครบถ้วนในสาระสำคัญ

3. หลักฐานการเสนอราคา

ผู้ประสงค์จะเสนอราคาต้องเสนอเอกสารหลักฐาน แยกเป็น 2 ส่วน คือ

3.1 ส่วนที่ 1 อย่างน้อยต้องมีเอกสารดังต่อไปนี้

(1) ใบกรณีผู้ประสงค์จะเสนอราคาเป็นนิติบุคคล

(ก) ห้างหุ้นส่วนสามัญหรือห้างหุ้นส่วนจำกัด ให้ยื่นสำเนาหนังสือรับรองการจดทะเบียน นิติบุคคล บัญชีรายชื่อหุ้นส่วนผู้จัดการ ผู้มีอำนาจควบคุม พร้อมรับรองสำเนาถูกต้อง

(ข) บริษัทจำกัดหรือบริษัทมหาชนจำกัด ให้ยื่นสำเนาหนังสือรับรองการจดทะเบียนนิติบุคคล หนังสือบริคณฑ์สนธิ บัญชีรายชื่อกรรมการผู้จัดการ ผู้มีอำนาจควบคุม และบัญชีผู้ถือหุ้นรายใหญ่ พร้อมรับรอง สำเนาถูกต้อง

(2) ใบกรณีผู้ประสงค์จะเสนอราคาเป็นผู้ประสงค์จะเสนอราคาร่วมกันในฐานเป็นผู้ร่วมค้า ให้ยื่น สำเนาสัญญาของการเข้าร่วมค้า สำเนาบัตรประจำตัวประชาชนของผู้ร่วมค้า และใบกรณีที่ผู้เข้าร่วมค้า ฝ่ายใดเป็นบุคคลธรรมชาติที่มิใช่สัญชาติไทย ก็ให้ยื่นสำเนาหนังสือเดินทาง หรือผู้ร่วมค้าฝ่ายใดเป็นนิติบุคคลให้ ยื่นเอกสารตามที่ระบุไว้ใน (1)

(3) สำเนารายละเอียด...

(3) สำเนารายละเอียดวัตถุประสงค์ของนิติบุคคล ซึ่งกรมพัฒนาธุรกิจการค้า กระทรวงพาณิชย์ออกให้ไม่เกิน 60 วัน นับแต่วันออกถึงวันยื่นของประกวดราคา และสำเนาใบทะเบียนภาษีมูลค่าเพิ่ม (ถ้ามี) พร้อมทั้งรับรองสำเนาถูกต้อง

(4) บัญชีเอกสารส่วนที่ 1 ทั้งหมดที่ได้ยื่นตามแบบในข้อ 1.7 (1)

3.2 ส่วนที่ 2 อย่างน้อยต้องมีเอกสารดังต่อไปนี้

(1) หนังสือมอบอำนาจซึ่งปิดอาการแสดงป์ตามกฎหมายในการนี้ที่ผู้ประสงค์จะเสนอราคาอบอำนาจให้บุคคลอื่นทำการแทน

(2) แบบใบยื่นข้อเสนอการประกวดราคาจ้างด้วยวิธีการทางอิเล็กทรอนิกส์ ตามข้อ 1.2

(3) หนังสือแสดงเงื่อนไขการซื้อและการจ้างด้วยวิธีการทางอิเล็กทรอนิกส์ ตามข้อ 1.3

(4) หลักประกันของ ตามข้อ 1.5 (1)

(5) สำเนาหนังสือรับรองผลงานตามข้อ 2.5 พร้อมทั้งรับรองสำเนาถูกต้อง

(6) หลักฐานแสดงการชำระภาษี ประจำปีภาษี 2556

(7) งบการเงินปีล่าสุดที่มีผู้สอบบัญชีให้การรับรอง

(8) บัญชีเอกสารส่วนที่ 2 ทั้งหมดที่ได้ยื่นตามแบบในข้อ 1.7 (2)

4. การเสนอราคา

4.1 ผู้ประสงค์จะเสนอราคាត้องยื่นข้อเสนอตามแบบที่กำหนดไว้ในเอกสารประกวดราคาจ้างด้วยวิธีการทางอิเล็กทรอนิกส์ และหนังสือแสดงเงื่อนไขการซื้อและการจ้างด้วยวิธีการทางอิเล็กทรอนิกส์นี้ โดยไม่มีเงื่อนไขใด ๆ ทั้งสิ้น และจะต้องกรอกข้อความให้ถูกต้องครบถ้วนรวมทั้งลงลายมือชื่อของผู้ประสงค์จะเสนอราคาให้ชัดเจน

4.2 ผู้ประสงค์จะเสนอราคاجะต้องกำหนดยื่นราคาไม่น้อยกว่า 120 วัน นับแต่วันยื่นยันราคาสุดท้ายโดยภายในกำหนดยื่นราคา ผู้ประสงค์จะเสนอราคากหรือผู้มีสิทธิเสนอราคاجะต้องรับผิดชอบราคาก็ต้นเสนอไว้ และจะถอนการเสนอราคามิได้

4.3 ก่อนยื่นเอกสารประกวดราคาจ้างด้วยวิธีการทางอิเล็กทรอนิกส์ ผู้ประสงค์จะเสนอราคาวรุโจรดูร่างสัญญา แบบรูป และรายละเอียด ฯลฯ ให้ถี่ถ้วนและเข้าใจเอกสารประกวดราคาทั้งหมดเสียก่อนที่จะตกลงยื่นข้อเสนอตามเงื่อนไขในเอกสารประกวดราคาจ้างด้วยวิธีการทางอิเล็กทรอนิกส์

4.4 ผู้ประสงค์จะเสนอราคاجะต้องยื่นเอกสารประกวดราคาจ้างด้วยวิธีการทางอิเล็กทรอนิกส์จำนวนหนึ่งถึงประชานคณะกรรมการประกวดราคางานโครงการ โดยระบุไว้ที่หน้าของว่า “เอกสารประกวดราคางาน เอกสารประกวดราคาจ้างด้วยวิธีการทางอิเล็กทรอนิกส์ เลขที่” ยื่นต่อคณะกรรมการประกวดราคางานโครงการ ในวันที่..... ตั้งแต่เวลา.....น. ถึง.....น. ณ.....

เมื่อพ้นกำหนดเวลา y น. เอกสารประกวดราคาจ้างด้วยวิธีการทางอิเล็กทรอนิกส์แล้ว จะไม่รับเอกสารเพิ่มเติมโดยเด็ดขาด

/คณะกรรมการ...

คณะกรรมการประกวดราคา จะดำเนินการตรวจสอบคุณสมบัติของผู้ประยงค์จะเสนอราคาแต่ละรายว่าเป็นผู้ประยงค์จะเสนอราคาที่มีผลประโยชน์ร่วมกันกับผู้ประยงค์จะเสนอราคารายอื่น หรือเป็นผู้มีผลประโยชน์ร่วมกันระหว่างผู้ประยงค์จะเสนอราคากับผู้ให้บริการตลาดกลางอิเล็กทรอนิกส์ ตามข้อ 1.6 (1) ณ วันประกวดราคาจ้างด้วยวิธีการทางอิเล็กทรอนิกส์หรือไม่ พร้อมทั้งตรวจสอบคุณสมบัติตามข้อ 3.2 และแจ้งผู้ประยงค์จะเสนอราคแต่ละรายทราบผลการพิจารณาเฉพาะของตนเองทั้งไปรษณีย์ลงทะเบียนตอบรับ หรือวิธีอื่นใดที่มีหลักฐานว่าผู้ประยงค์จะเสนอราครับทราบแล้ว

หากปรากฏต่อคณะกรรมการประกวดราคา ก่อนหรือในขณะที่มีการเสนอราคานั้นวิธีการทางอิเล็กทรอนิกส์ว่า มีผู้ประยงค์จะเสนอราคาก่อนหรือผู้มีสิทธิเสนอราคากล่าวทำการอันเป็นการขัดขวางการแข่งขันราคาย่างเป็นธรรมตามข้อ 1.6 (2) คณะกรรมการฯ จะตัดรายชื่อผู้ประยงค์จะเสนอราคาก่อน ผู้มีสิทธิเสนอราครายนั้นออกจากเป็นผู้มีสิทธิเสนอราคากล่าว และ รฟม. จะพิจารณาลงโทษผู้ประยงค์จะเสนอราคาก่อนหรือผู้มีสิทธิเสนอราคานั้นวิธีการแข่งขันราคาย่างเป็นธรรม

ผู้ประยงค์จะเสนอราคาก่อนที่ไม่ผ่านการคัดเลือกเบื้องต้น เพราะเหตุเป็นผู้ประยงค์จะเสนอราคาก่อนที่มีผลประโยชน์ร่วมกันกับผู้ประยงค์จะเสนอราครายอื่น หรือเป็นผู้มีผลประโยชน์ร่วมกันระหว่างผู้ประยงค์จะเสนอราคากับผู้ให้บริการตลาดกลางอิเล็กทรอนิกส์ ณ วันประกวดราคาจ้างด้วยวิธีการทางอิเล็กทรอนิกส์ หรือเป็นผู้ประยงค์จะเสนอราคาก่อนที่กระทำการอันเป็นการขัดขวางการแข่งขันราคาย่างเป็นธรรม หรือเป็นผู้ประยงค์จะเสนอราคาก่อนที่ไม่ผ่านคุณสมบัติทางด้านเทคนิคอาจอุทธรณ์คำสั่งดังกล่าว ต่อหัวหน้าหน่วยงานที่จัดทำสุดภัยใน 3 วัน นับแต่วันที่ได้รับแจ้งจากคณะกรรมการประกวดราคากล่าววินิจฉัยอุทธรณ์ของหัวหน้าหน่วยงานที่จัดทำให้ถือเป็นที่สุด

หากปรากฏต่อคณะกรรมการประกวดราคาว่ากระบวนการเสนอราคานั้นจ้างด้วยวิธีการทางอิเล็กทรอนิกส์ ประสบข้อขัดข้อง จนไม่อาจดำเนินการต่อไปได้แล้วเสร็จภายในเวลาที่กำหนดไว้ คณะกรรมการประกวดราคาจะสั่งพักกระบวนการเสนอราคากล่าว โดยมิให้ผู้แทนผู้มีสิทธิเสนอราคากับประมูลอื่นและเมื่อแก้ไขข้อขัดข้องแล้ว จะให้ดำเนินกระบวนการเสนอราคากล่าว ต่อไป จนขั้นตอนที่ค้างอยู่ภายใต้กฎหมายนี้ที่จัดทำสุดภัยในเวลาของการเสนอราคาก่อนจะสั่งพักกระบวนการเสนอราคากล่าว แต่ต้องสิ้นสุดกระบวนการเสนอราคากล่าวในวันเดียวกัน เว้นแต่คณะกรรมการประกวดราคากล่าวว่ากระบวนการเสนอราคากล่าวจะไม่แล้วเสร็จได้โดยง่ายหรือข้อขัดข้องไม่อาจแก้ไขได้ ประธานคณะกรรมการประกวดราคากล่าวจะสั่งยกเลิกกระบวนการเสนอราคากล่าวและกำหนดวัน เวลาและสถานที่ เพื่อเริ่มต้นกระบวนการเสนอราคากล่าวใหม่ โดยจะแจ้งให้ผู้มีสิทธิเสนอราคากล่าวทุรายที่อยู่ในสถานที่นั้นทราบ

คณะกรรมการประกวดราคางานส่วนสิทธิในการตัดสินใจดำเนินการใดๆ ระหว่างการประกวดราคากล่าวให้การประกวดราคากล่าว เกิดประโยชน์สูงสุดต่อ รฟม.

4.5 ผู้ประยงค์จะเสนอราคาก่อนที่มีสิทธิได้รับการคัดเลือกให้เป็นผู้มีสิทธิเสนอราคากล่าวต้องปฏิบัติตามดังนี้

(1) ปฏิบัติตามเงื่อนไขที่ระบุไว้ในหนังสือแสดงเงื่อนไขการจ้างด้วยวิธีการทางอิเล็กทรอนิกส์ที่ได้ยื่นมาพร้อมกับของข้อเสนอทางด้านเทคนิค

(2) ราคางานส่วนสูงสุดของการประกวดราคากล่าวด้วยวิธีการทางอิเล็กทรอนิกส์จะต้องเริ่มต้นที่ 4,347,222 บาท (สี่ล้านสามแสนสี่หมื่นเจ็ดพันสองร้อยยี่สิบสองบาทถ้วน)

(3) ราคากล่าวจะต้องเป็นราคากล่าวรวมภาษีมูลค่าเพิ่มและภาษีอื่นๆ (ถ้ามี) รวมค่าใช้จ่ายทั้งปวงไว้ ด้วยแล้ว

/(4) ผู้มีสิทธิ...

(4) ผู้มีสิทธิเสนอราคาหรือผู้แทน จะต้องมาลงทะเบียนเพื่อเข้าสู่กระบวนการเสนอราคาตามวัน เวลา และสถานที่ที่กำหนด

(5) ผู้มีสิทธิเสนอราคาหรือผู้แทนที่มาลงทะเบียนแล้ว ต้อง LOG IN เข้าสู่ระบบ

(6) ผู้มีสิทธิเสนอราคาหรือผู้แทน ที่ LOG IN แล้ว จะต้องดำเนินการเสนอราคา โดยราคาที่เสนอใน การประกวดราคาจ้างด้วยวิธีการทางอิเล็กทรอนิกส์ จะต้องต่ำกว่าราคากลางสูงสุดในการประกวดราคาฯ และ จะต้องเสนอราคาขั้นต่ำ (Minimum Bid) ไม่น้อยกว่าครึ่งละ 8,000 บาท จากราคากลางสูงสุดของการประกวดราคาฯ และการเสนอลดราคารั้งถัดๆ ไป ต้องเสนอลดราคารั้งละไม่น้อยกว่า 8,000 บาท จากราคารั้งสุดท้ายที่เสนอลดแล้ว

(7) ห้ามผู้มีสิทธิเสนอราคาถอนการเสนอราคา และเมื่อการประกวดราคาฯ เสร็จสิ้นแล้วจะต้อง ยืนยันราคาต่อผู้ให้บริการตลาดกลางอิเล็กทรอนิกส์ ราคายืนยันจะต้องตรงกับราคานี้ที่เสนอหลังสุด

(8) ผู้มีสิทธิเสนอราคาที่ได้รับคัดเลือกให้เป็นผู้ชนะราคา ต้องรับผิดชอบค่าใช้จ่ายในการให้บริการ เสนอราคากาหนดอิเล็กทรอนิกส์ และค่าใช้จ่ายในการเดินทางของผู้ให้บริการตลาดกลางอิเล็กทรอนิกส์ ทั้งนี้ จะแจ้งให้ทราบในวันเสนอราคา

(9) ผู้มีสิทธิเสนอราคาจะต้องมาเสนอราคา ในวันที่.....ตั้งแต่เวลา.....น. เป็นต้นไป ทั้งนี้ จะแจ้งนัดหมายตามแบบแจ้งวัน เวลา และสถานที่เสนอราคา (บก.005) ให้ทราบต่อไป

(10) ผู้มีสิทธิเสนอราคามารยาทดศึกษาและทำความเข้าใจในระบบและวิธีการเสนอราคาของ ผู้ให้บริการตลาดกลางอิเล็กทรอนิกส์ ที่แสดงไว้ในเว็บไซต์ www.gprocurement.go.th และผู้มีสิทธิเสนอราคาต้องทำการทดลองวิธีการเสนอราคาก่อนถึงกำหนดวันเสนอราคาที่เว็บไซต์ของผู้ให้บริการตลาดกลาง อิเล็กทรอนิกส์ตั้งแต่วันที่ 1 ตุลาคม 2555 เป็นต้นไป

5. หลักประกันของ

ผู้ประسังค์จะเสนอราคาต้องวางแผนหลักประกันของพร้อมกับการยื่นของข้อเสนอด้านเทคนิค จำนวน 217,316 บาท (สองแสนหนึ่งหมื่นเจ็ดพันสามร้อยสิบบาทถ้วน) โดยหลักประกันจะต้องมี ระยะเวลาการค้ำประกันตั้งแต่วันยื่นของข้อเสนอทางด้านเทคนิคครอบคลุมไปจนถึงวันสิ้นสุดการ ยืนยันราคา โดยหลักประกันให้ใช้ อย่างหนึ่งอย่างใด ดังต่อไปนี้

5.1 เงินสด

5.2 เช็คที่ธนาคารสั่งจ่ายให้แก่ รฟม. โดยเป็นเช็คลงวันที่ที่ยื่นของข้อเสนอด้านเทคนิคหรือก่อนหน้านั้น ไม่เกิน 3 วันทำการของทางราชการ

5.3 หนังสือค้ำประกันของธนาคารในประเทศตามแบบหนังสือค้ำประกันดังระบุในข้อ 1.5 (1)

5.4 หนังสือค้ำประกันของบริษัทเงินทุน หรือบริษัทเงินทุนหลักทรัพย์ ที่ได้รับอนุญาตให้ประกอบกิจการ เงินทุนเพื่อการพาณิชย์และประกอบธุรกิจค้ำประกันตามประกาศของธนาคารแห่งประเทศไทย ซึ่งได้แจ้งไว้ข้อ ให้ส่วนราชการต่าง ๆ ทราบแล้ว โดยอนุญาตให้ใช้ตามแบบหนังสือค้ำประกันดังระบุในข้อ 1.5 (1)

5.5 พันธบัตรรัฐบาลไทย

หลักประกันของตามข้อนี้ รฟม. จะคืนให้ผู้ประสังค์จะเสนอราคาหรือผู้ค้ำประกันภายใน 15 วัน นับถัดจากวันที่ได้พิจารณาในเบื้องต้นเรียบร้อยแล้ว เว้นแต่ผู้มีสิทธิเสนอราคารายที่คัดเลือกไว้ซึ่งเสนอราคา ต่ำสุดจะคืนให้ต่อเมื่อได้ทำสัญญาหรือข้อตกลง หรือเมื่อผู้มีสิทธิเสนอราคากลับพันจากข้อผูกพันแล้ว

การคืนหลักประกันของ ไม่ว่าในกรณีใด ๆ จะคืนให้โดยไม่มีดอกเบี้ย

6. หลักเกณฑ์และสิทธิในการพิจารณาราคา

6.1 ในการประมวลราคาจ้างด้วยวิธีการทางอิเล็กทรอนิกส์นี้ รฟม. จะพิจารณาตัดสินด้วยราคารวม

6.2 หากผู้ประසงค์จะเสนอราคารายได้มีคุณสมบัติไม่ถูกต้องตามข้อ 2 หรือยื่นหลักฐานการเสนอราคานี้ไม่ถูกต้อง หรือไม่ครบถ้วนตามข้อ 3 หรือยื่นเอกสารประมวลราคาจ้างด้วยวิธีการทางอิเล็กทรอนิกส์ไม่ถูกต้องตามข้อ 4 แล้ว คณะกรรมการประมวลราคาจะไม่รับพิจารณาข้อเสนอของผู้ประสงค์จะเสนอราคารายนี้ เว้นแต่เป็นข้อผิดพลาดหรือผิดหลงเพียงเล็กน้อย หรือผิดพลาดไปจากเงื่อนไขของเอกสารประมวลราคาจ้างด้วยวิธีการทางอิเล็กทรอนิกส์ในส่วนที่มิใช่สาระสำคัญ ทั้งนี้ เนพะในกรณีที่พิจารณาเห็นว่าจะเป็นประโยชน์ต่อ รฟม. เท่านั้น

6.3 รฟม. สงวนสิทธิไม่พิจารณาของผู้ประสงค์จะเสนอราคากโดยไม่มีการผ่อนผันในกรณีดังต่อไปนี้

(1) ไม่ปรากฏชื่อผู้ประสงค์จะเสนอราคารายนี้ ในบัญชีผู้รับเอกสารประมวลราคาจ้างด้วยวิธีการทางอิเล็กทรอนิกส์ หรือในหลักฐานการรับเอกสารประมวลราคาจ้างด้วยวิธีการทางอิเล็กทรอนิกส์ของ รฟม.

(2) เสนอรายละเอียดแตกต่างไปจากเงื่อนไข ที่กำหนดในเอกสารประมวลราคาจ้างด้วยวิธีการทางอิเล็กทรอนิกส์ที่เป็นสาระสำคัญ หรือมีผลทำให้เกิดการได้เปรียบเสียเปรียบระหว่างผู้ประสงค์จะเสนอราคารายอื่น

6.4 ในการตัดสินการประมวลราคาจ้างด้วยวิธีการทางอิเล็กทรอนิกส์หรือในการทำสัญญาคณะกรรมการประมวลราคา หรือ รฟม. มีสิทธิให้ผู้ประสงค์จะเสนอราคาก็แจ้งข้อเท็จจริงสภาพฐานะ หรือข้อเท็จจริงอื่นใดที่เกี่ยวข้องกับผู้ประสงค์จะเสนอราคайдี รฟม. มีสิทธิที่จะไม่รับราคากหรือไม่ทำสัญญาหากหลักฐานดังกล่าวไม่มีความเหมาะสมหรือไม่ถูกต้อง

6.5 รฟม. ทรงไว้วางสิทธิที่จะไม่รับราค่าต่ำสุดหรือราคานึงราคากด หรือราคากที่เสนอหั้งหนดก็ได้ และอาจพิจารณาเลือกจ้างในจำนวนหรือขนาด หรือเฉพาะรายการหนึ่งรายการใด หรืออาจจะยกเลิกการประมวลราคาจ้างด้วยวิธีการทางอิเล็กทรอนิกส์โดยไม่พิจารณาจัดจ้างเลยก็ได้ สุดแต่จะพิจารณาทั้งนี้ เพื่อประโยชน์ของ รฟม. เป็นสำคัญและให้ถือว่าการตัดสินของ รฟม. เป็นเด็ดขาด ผู้ประสงค์จะเสนอราคากหรือผู้มีสิทธิเสนอราคากจะเรียกร้องค่าเสียหายใดๆ มิได้ รวมทั้ง รฟม. จะพิจารณายกเลิกการประมวลราคาจ้างด้วยวิธีการทางอิเล็กทรอนิกส์ และลงโทษผู้เสนอราคากเป็นผู้ทั้งงานไม่ว่าจะเป็นผู้มีสิทธิเสนอราคากที่ได้รับการคัดเลือกหรือไม่ก็ตาม หากมีเหตุที่เชื่อได้ว่าการเสนอราคากกระทำการโดยไม่สุจริต เช่น การเสนอเอกสารอันเป็นเท็จหรือใช้ชื่อบุคคลธรรมดาก หรือนิติบุคคลอื่นมาเสนอราคากแทน เป็นต้น

ในกรณีที่ผู้มีสิทธิเสนอราคารายที่เสนอราคากต่ำสุด เสนอราคากต่ำจนคาดหมายได้ว่าไม่อาจดำเนินงานตามสัญญาได้ คณะกรรมการประมวลราคาหรือ รฟม. จะให้ผู้มีสิทธิเสนอราคานั้นก็แจ้งและแสดงหลักฐานที่ทำให้เชื่อได้ว่าผู้มีสิทธิเสนอราคากสามารถดำเนินงานตามการประมวลราคาจ้างด้วยวิธีการทางอิเล็กทรอนิกส์ให้เสร็จสมบูรณ์ หากคำนี้แจ้งไม่เป็นที่รับฟังได้ รฟม. มีสิทธิที่จะไม่รับราคากของผู้มีสิทธิเสนอราคารายนั้น

6.6 ในกรณีที่ปรากฏข้อเท็จจริงภายหลังจากการประมวลราคาจ้างด้วยวิธีการทางอิเล็กทรอนิกส์ว่า ผู้ประสงค์จะเสนอราคากที่ได้รับคัดเลือกเป็นผู้มีสิทธิเสนอราคากที่มีผลประโยชน์ร่วมกันกับผู้มีสิทธิเสนอราคารายอื่น หรือเป็นผู้มีผลประโยชน์ร่วมกันระหว่างผู้มีสิทธิเสนอราคากับผู้ให้บริการตลาดกลางอิเล็กทรอนิกส์ ณ วันประกาศประมวลราคาจ้างด้วยวิธีการอิเล็กทรอนิกส์ หรือเป็นผู้มีสิทธิเสนอราคากที่กระทำการอันเป็น

การขัดขวางการแข่งขันราคาย่างเป็นธรรมตามข้อ 1.6 รฟม. มีอำนาจที่จะตัดรายชื่อผู้มีสิทธิเสนอราคาดังกล่าว และ รฟม. จะพิจารณาลงโทษผู้มีสิทธิเสนอราคารายนั้นเป็นผู้ทิ้งงาน

7. การทำสัญญาจ้าง

ผู้ชนะการประกวดราคาด้วยวิธีการทางอิเล็กทรอนิกส์ (ผู้รับจ้าง) จะต้องทำสัญญาจ้างตามแบบสัญญาดังระบุในข้อ 1.4 กับ รฟม. ภายใน 7 วัน นับถัดจากวันที่ได้รับแจ้ง และจะต้องวางหลักประกันสัญญาเป็นจำนวนเงินเท่ากับร้อยละ 5 ของราคาค่าจ้างที่ประกวดราคาจ้างด้วยวิธีการทางอิเล็กทรอนิกส์ได้ให้ รฟม. ยึดถือไว้ในขณะทำสัญญา โดยใช้หลักประกันอย่างหนึ่งอย่างใดดังต่อไปนี้

7.1 เงินสด

7.2 เช็คที่ธนาคารสั่งจ่ายให้แก่ รฟม. โดยเป็นเช็คลงวันที่ที่ทำสัญญาหรือก่อนหน้านั้นไม่เกิน 3 วันทำการของทางราชการ

7.3 หนังสือค้ำประกันของธนาคารภายใต้กฎหมายไทย ตามแบบหนังสือค้ำประกัน ดังระบุในข้อ 1.5 (2)

7.4 หนังสือค้ำประกันของบริษัทเงินทุน หรือบริษัทเงินทุนหลักทรัพย์ที่ได้รับอนุญาตให้ประกอบกิจการเงินทุนเพื่อการพาณิชย์และประกอบธุรกิจค้ำประกัน ตามประกาศของธนาคารแห่งประเทศไทย ซึ่งได้แจ้งชื่อเวียนให้ส่วนราชการต่างๆ ทราบแล้ว โดยอนุโลมให้ใช้ตามแบบหนังสือค้ำประกัน ดังระบุในข้อ 1.5 (2)

7.5 พันธบตรรัฐบาลไทย

หลักประกันนี้จะคืนให้ โดยไม่มีดอกเบี้ยภายใน 15 วัน นับถัดจากวันที่คู่สัญญาพ้นจากข้อผูกพันตามสัญญาจ้างแล้ว

8. ค่าจ้างและการจ่ายเงิน

หลักเกณฑ์และเงื่อนไขในการจ่ายเงินค่าจ้างให้เป็นไปตามข้อกำหนดและขอบเขตงานการจ้างให้บริการซ่อมบำรุงรักษาอาคารจอดรถ ลานจอดรถ สะพานลอยคนเดินข้าม อาคารอเนกประสงค์รวมถึงพื้นที่โดยรอบอาคาร และสิ่งปลูกสร้างต่างๆ ตามแนวสายทางโครงการรถไฟฟ้ามหานคร สายเฉลิมรัชมงคล ปีงบประมาณ 2558

9. อัตราค่าปรับ

หลักเกณฑ์และเงื่อนไขในการปรับให้เป็นไปตามข้อกำหนดและขอบเขตงานการจ้างให้บริการซ่อมบำรุงรักษาอาคารจอดรถ ลานจอดรถ สะพานลอยคนเดินข้าม อาคารอเนกประสงค์รวมถึงพื้นที่โดยรอบอาคาร และสิ่งปลูกสร้างต่างๆ ตามแนวสายทางโครงการรถไฟฟ้ามหานคร สายเฉลิมรัชมงคล ปีงบประมาณ 2558

10. เงื่อนไขและข้อกำหนด

ผู้รับจ้างยินยอมที่จะปฏิบัติตามกฎหมาย ข้อกำหนด กฎเกณฑ์ ระเบียบการปฏิบัติงานของ รฟม. ที่มีอยู่ หรือที่จะมีขึ้นในอนาคตอันใกล้กับการให้บริการตามสัญญา

11. ข้อส่วนสิทธิในการเสนอราคาและอื่น ๆ

11.1 รฟม. จะลงนามสัญญาก่อนหนึ่งผูกพันกับผู้รับจ้าง เมื่อ รฟม. ได้รับอนุมัติเงินงบประมาณจากส่วนงานที่เกี่ยวข้องแล้ว

11.2 ผู้ประسังค์จะเสนอราคาซึ่งได้ยื่นเอกสารประกวดราคาด้วยวิธีการทางอิเล็กทรอนิกส์ต่อ รฟม. แล้วจะถอนตัวออกจากกระบวนการประกวดราคา ไม่ได้ และเมื่อได้รับการคัดเลือกให้เป็นผู้มีสิทธิเสนอราคาแล้วต้องเข้าร่วม

เสนอราคาด้วยวิธีการทางอิเล็กทรอนิกส์ตามเงื่อนไขที่กำหนดใน ข้อ 4.5 มิฉะนั้น รฟม. จะรับหลักประกันของจำนวนร้อยละ 2.5 ของวงเงินจัดหาทันที และอาจพิจารณาเรียกร้องให้ชดใช้ความเสียหายอื่น (ถ้ามี) รวมทั้งอาจพิจารณาให้เป็นผู้ทั้งงานได้หากมีพฤติกรรมเป็นการขัดขวางการแข่งขันราคาย่างเป็นธรรม

11.3 ผู้มีสิทธิเสนอราคาก็ รฟม. ได้คัดเลือกแล้วไม่ไปทำสัญญาหรือข้อตกลงภายใต้ รฟม. กำหนดดังระบุไว้ในข้อ 7 รฟม. จะรับหลักประกันของ หรือเรียกร้องจากผู้อุทกนั้งสืบค้าประกันของทันที และอาจพิจารณาเรียกร้องให้ชดใช้ความเสียหายอื่น (ถ้ามี) รวมทั้งจะพิจารณาให้เป็นผู้ทั้งงานตามระเบียบของทางราชการ

11.4 รฟม. สงวนสิทธิที่จะแก้ไขเพิ่มเติมเงื่อนไข หรือข้อกำหนดในแบบสัญญาให้เป็นไปตามความเห็นของสำนักงานอัยการสูงสุด (ถ้ามี) และตามที่ รฟม. จะเห็นสมควร

การรถไฟฟ้าขนส่งมวลชนแห่งประเทศไทย

วันที่.....

แบบใบยื่นข้อเสนอการประกรหาราคาจ้างด้วยวิธีการทางอิเล็กทรอนิกส์

เรียน ประธานคณะกรรมการประกรหาราคา

๑. ข้าพเจ้า..... (ระบุชื่อบริษัท ห้าง ร้าน)..... อปุ่เลขที่.....
ถนน..... ตำบล/แขวง..... อำเภอ/เขต.....
จังหวัด..... โทรศัพท์..... โดย.....
ผู้ลงนามข้างท้ายนี้ ได้พิจารณาเงื่อนไขต่าง ๆ ในเอกสารประกรหาราคาจ้างด้วยวิธีการทางอิเล็กทรอนิกส์ และ
เอกสารเพิ่มเติม (ถ้ามี) เลขที่ โดยตลอดและยอมรับข้อกำหนดและเงื่อนไขข้างนี้แล้ว
รวมทั้งรับรองว่าข้าพเจ้าเป็นผู้มีคุณสมบัติครบถ้วนตามที่กำหนดและไม่เป็นผู้ทึ้งงานของทางราชการ

๒. ข้าพเจ้าขอเสนอที่จะทำงาน.....

ตามข้อกำหนดเงื่อนไข แบบรูปแบบการลงทะเบียนแห่งเอกสารประกรหาราคาจ้างด้วยวิธีการทางอิเล็กทรอนิกส์

๓. คำเสนอฉันจะยื่นอปุ่เป็นระยะเวลา 120 วัน นับแต่วันยื่นยันราคากลุ่มที่ ๑ ให้ถ้วนที่จะทราบผลไฟฟ้าชนส่ง
มวลชนแห่งประเทศไทย อาจรับคำเสนอฉัน ณ เวลาใดก็ได้ก่อนที่จะครบกำหนดระยะเวลาดังกล่าวหรือ
ระยะเวลาที่ได้ยื่ดออกไปตามเหตุผลอันสมควรที่การรถไฟฟ้าชนส่งมวลชนแห่งประเทศไทย ร้องขอ

๔. ในกรณีที่ข้าพเจ้าได้รับการพิจารณาให้เป็นผู้ชนะการประกรหาราคาจ้างด้วยวิธีการทาง
อิเล็กทรอนิกส์ ข้าพเจ้ารับรองที่จะ

๔.1 ทำสัญญาตามแบบสัญญาจ้างแบบท้ายเอกสารการประกรหาราคาจ้างด้วยวิธีการทาง
อิเล็กทรอนิกส์กับการรถไฟฟ้าชนส่งมวลชนแห่งประเทศไทย ภายใน 7 วัน นับถัดจากวันที่ได้รับหนังสือให้ไปทำ
สัญญา

๔.2 มอบหลักประกันการปฏิบัติตามสัญญาตามที่ระบุไว้ในข้อ 7 ของเอกสารการประกรหาราคาจ้างด้วยวิธีการทาง
อิเล็กทรอนิกส์ให้แก่การรถไฟฟ้าชนส่งมวลชนแห่งประเทศไทยก่อนหรือขณะที่
ได้ลงนามในสัญญาเป็นจำนวนร้อยละ 5 ของราคากลุ่มที่ระบุไว้ในใบเสนอราคาฯ เพื่อเป็นหลักประกัน
การปฏิบัติตามสัญญาโดยถูกต้องและครบถ้วน

หากข้าพเจ้าไม่ปฏิบัติให้ครบถ้วนตามที่ระบุไว้ข้างต้นนี้ ข้าพเจ้ายอมให้การรถไฟฟ้าชนส่งมวลชน
แห่งประเทศไทย ริบหลักประกันของหรือเรียกร้องจากผู้อุทกหังสือค้ำประกันรวมทั้งยินดีขาดใช้ค่าเสียหายได้
ที่อาจมีแก่การรถไฟฟ้าชนส่งมวลชนแห่งประเทศไทย และการรถไฟฟ้าชนส่งมวลชนแห่งประเทศไทย
มีสิทธิจะยกเลิกการประกรหาราคาจ้างด้วยวิธีการทางอิเล็กทรอนิกส์ได้

๕. ข้าพเจ้ายอมรับว่าการรถไฟฟ้าชนส่งมวลชนแห่งประเทศไทย ไม่มีความผูกพันที่จะรับคำเสนอฉัน
รวมทั้งไม่ต้องรับผิดชอบในค่าใช้จ่ายใด ๆ อันอาจเกิดขึ้นในการที่ข้าพเจ้าได้เข้าเสนอราคา

/6. บรรดาหลักฐาน....

6. บรรดาหลักฐานประกอบการพิจารณา เช่น ตัวอย่าง (Sample) แคตตาล็อก แบบรูปรายการ ละเอียดคุณลักษณะเฉพาะ (Specifications) ซึ่งข้าพเจ้าได้ส่งให้แก่การรถไฟฟ้าขนส่งมวลชนแห่งประเทศไทย

ข้าพเจ้ายินยอมมอบให้การรถไฟฟ้าขนส่งมวลชนแห่งประเทศไทย ไว้เป็นเอกสารและทรัพย์สินของทางราชการ

7. เพื่อเป็นหลักประกันในการปฏิบัติโดยถูกต้องตามที่ได้ทำความสะอาดเข้าใจและตามความผูกพันแห่งคำเสนอ
นี้ ข้าพเจ้าขอมอบ.....เพื่อเป็นหลักประกันของ

เป็นจำนวนเงิน.....บาท มาพร้อมกันนี้

และขอแจ้งชื่อผู้ประสานงานคือ

(นาย/นาง/นางสาว).....

เบอร์โทรศัพท์มือถือ.....

จดหมายอิเล็กทรอนิกส์ (e-mail address) ซึ่งใช้รับการแจ้งผลการพิจารณา

8. ข้าพเจ้าได้ตรวจสอบเอกสารต่างๆ ที่ได้ยื่นในการประกรราคาจ้างด้วยวิธีการทางอิเล็กทรอนิกส์นี้ โดยละเอียดแล้วและเข้าใจดีว่าการรถไฟฟ้าขนส่งมวลชนแห่งประเทศไทยไม่ต้องรับผิดชอบใดๆ ในความผิดพลาดหรือตกหล่น

9. การประกรราคาจ้างด้วยวิธีการทางอิเล็กทรอนิกส์นี้ได้ยื่นเสนอโดยบริษัทฯ ยุติธรรม และปราศจากกลั่นอ้อฉล หรือการสมรู้ร่วมคิดกันโดยไม่ชอบด้วยกฎหมายกับบุคคลใดบุคคลหนึ่ง หรือห่วยบุคคลหรือกับห้างหุ้นส่วน บริษัทฯ ที่ได้ยื่นเสนอราคาในคราวเดียวกัน

เสนอมา ณ วันที่ เดือน..... พ.ศ.

ลงชื่อ

(.....)

ตำแหน่ง.....

ประทับตรา (ถ้ามี)

หนังสือแสดงเงื่อนไขการซื้อและการจ้าง ด้วยวิธีการทางอิเล็กทรอนิกส์

หนังสือแสดงเงื่อนไขนี้ เป็นหนังสือที่จัดทำขึ้นเป็น 3 ฝ่าย ระหว่าง การรถไฟฟ้าขนส่งมวลชนแห่งประเทศไทย โดย..... ในฐานะประธานคณะกรรมการประกวดราคา ซึ่งต่อไปนี้เรียกว่า “ผู้รับบริการ” โดย.....
.....ซึ่งต่อไปนี้เรียกว่า “ผู้ให้บริการตลาดกลางอิเล็กทรอนิกส์” ฝ่ายหนึ่ง และบริษัท..... โดย..... ซึ่งต่อไปนี้เรียกว่า “ผู้มีสิทธิเสนอราคา” อีกฝ่ายหนึ่ง
ทั้ง 3 ฝ่าย ตกลงยินยอมรับเงื่อนไข และวิธีปฏิบัติในการเข้าร่วมประมูลด้วยระบบอิเล็กทรอนิกส์ ดังนี้

1. วัตถุประสงค์และขอบเขต

ผู้รับบริการ ประสงค์จะเปิดทำการประกวดราคาจ้างด้วยวิธีการทางอิเล็กทรอนิกส์ ตามรายละเอียดข้อกำหนดหรือประกาศของการรถไฟฟ้าขนส่งมวลชนแห่งประเทศไทย เลขที่..... เรื่องการประกวดราคาจ้างให้บริการซ่อมบำรุงรักษาอาคารจอดรถ ลานจอดรถ สะพานลอยคนเดินข้าม อาคารอเนกประสงค์รวมถึงพื้นที่โดยรอบอาคารและสิ่งปลูกสร้างต่างๆ ตามแนวสายทางโครงการ รถไฟฟ้ามหานคร สายเฉลิมรัชมงคล ประจำปีงบประมาณ 2558 ลงวันที่..... และ ผู้ให้บริการ ตลาดกลางอิเล็กทรอนิกส์ มีความประสงค์จะให้บริการระบบประกวดราคาจ้างด้วยวิธีการทางอิเล็กทรอนิกส์โดยตกลงดำเนินการตามรายละเอียดกฎหมายที่ในการให้บริการตามระเบียบสำนักนายกรัฐมนตรีว่าด้วยการพัสดุด้วยวิธีการทางอิเล็กทรอนิกส์ พ.ศ. 2549 และผู้ที่ได้รับแจ้งให้เป็นผู้มีสิทธิเสนอราคามาตามประกาศของการรถไฟฟ้าขนส่งมวลชนแห่งประเทศไทย เรื่อง การประกวดราคาจ้างให้บริการซ่อมบำรุงรักษาอาคารจอดรถ ลานจอดรถ สะพานลอยคนเดินข้าม อาคารอเนกประสงค์ รวมถึงพื้นที่โดยรอบอาคาร และสิ่งปลูกสร้างต่างๆ ตามแนวสายทางโครงการรถไฟฟ้ามหานคร สายเฉลิมรัชมงคล ประจำปีงบประมาณ 2558 ลงวันที่ จะต้องไปเสนอราคามาวัน เวลา และสถานที่ที่กำหนด และยินยอมปฏิบัติตามระเบียบฯ ข้างต้น

2. ข้อกำหนดอื่น

2.1 หน้าที่ของผู้มีสิทธิเสนอราคา

2.1.1 ผู้มีสิทธิเสนอราคากำหนดโดยต้องส่งผู้แทนเข้าเสนอราคาไม่เกิน 3 คน และไม่สามารถเปลี่ยนหรือเพิ่มผู้แทนได้ แต่สามารถถอนผู้แทนบางคนด้วยเหตุผลใดเหตุหนึ่งได้

2.1.2 เมื่อมีการเสนอราคากำหนดโดยต้องส่งผู้แทนเข้าเสนอราคามาไม่เกิน 3 คน และไม่สามารถเปลี่ยนหรือเพิ่มผู้แทนได้ แต่สามารถถอนผู้แทนบางคนด้วยเหตุผลใดเหตุหนึ่งได้ ยืนยันการเสนอราคามาแบบ บก.008 ที่กรรมการประกวดราคานำมอบให้ ณ ห้องเสนอราคาที่ผู้มีสิทธิเสนอราคาระจำนวน จึงจะสามารถถอนออกจากห้องเสนอราคากได้

/ (3) ผู้มีสิทธิ....

2.1.3 ผู้มีสิทธิเสนอราคาต้องทำการศึกษาประกาศการประกวดราคาของผู้รับบริการและต้องปฏิบัติตามอย่างเคร่งครัด รวมทั้งต้องศึกษาทำความเข้าใจในระบบและวิธีการเสนอราคาของผู้ให้บริการตลาดกลางอิเล็กทรอนิกส์ที่แสดงไว้ในเว็บไซต์ www.gprocurement.go.th และผู้มีสิทธิเสนอราคาต้องทำการทดลองวิธีการเสนอราคาก่อนถึงกำหนดวันเสนอราคาที่เว็บไซต์ของผู้ให้บริการตลาดกลางอิเล็กทรอนิกส์ในครั้งนี้

2.2 การรับหลักประกันของผู้มีสิทธิเสนอราคา

ให้ผู้รับบริการรับหลักประกันของผู้มีสิทธิเสนอราคา ในอัตราร้อยละ 2.5 ของวงเงินที่จัดหา ในกรณีที่ผู้มีสิทธิเสนอราคาระทำผิดเงื่อนไข ดังนี้

2.2.1 ผู้มีสิทธิเสนอราคาไม่ส่งผู้แทนมาลงทะเบียนเพื่อเข้าสู่กระบวนการเสนอราคา ตามวัน เวลา และสถานที่ที่กำหนด

2.2.2 ผู้มีสิทธิเสนอราคาที่มาลงทะเบียนแล้ว ไม่ LOG IN เข้าสู่ระบบ

2.2.3 ผู้มีสิทธิเสนอราคา LOG IN แล้ว แต่ไม่มีการเสนอราคา หรือเสนอราคากลางที่ กวพ.อ. กำหนด โดยการเสนอราคางreater than หรือเท่ากับราคากลางที่สุดในการประกวดราคาฯ หรือเสนอลดราคาขั้นต่ำ (Minimum Bid) แต่ละครั้งที่เสนอลดราคาน้อยกว่า 8,000 บาท

2.2.4 ผู้มีสิทธิเสนอราคาไม่ลงลายมือชื่อในแบบ บก.008 แบบยืนยันราคาสุดท้ายในการเสนอราคา

2.3 ค่าธรรมเนียมการประมูลฯ

ผู้มีสิทธิเสนอราคาที่ได้รับการคัดเลือกจากผู้รับบริการให้เป็นผู้ชนะการเสนอราคา ต้องจ่ายชำระค่าใช้จ่ายในการประมูลฯ ให้กับผู้ให้บริการตลาดกลางอิเล็กทรอนิกส์ เป็นจำนวนเงิน บาท (.....) (รวมภาษีมูลค่าเพิ่มแล้ว) โดยจ่ายชำระงวดเดียวภายใน 30 วัน นับแต่ได้รับใบแจ้งหนี้จากผู้ให้บริการ

2.4 การอุทธรณ์การเสนอราคา

กรณีที่ผู้มีสิทธิเสนอราคาที่เข้าสู่กระบวนการเสนอราคาไม่เห็นด้วยกับผลการพิจารณาของหัวหน้าหน่วยงาน ให้อุทธรณ์ต่อคณะกรรมการว่าด้วยการพัสดุด้วยวิธีการทางอิเล็กทรอนิกส์ (กพ.อ.) ภายใน 3 วัน นับแต่วันที่ได้รับแจ้ง และ กพ.อ. จะพิจารณาให้แล้วเสร็จภายใน 30 วัน ซึ่งในระหว่างนี้จะดำเนินการตามขั้นตอนต่อไปนี้ได้

ทั้งนี้ หากผู้มีสิทธิเสนอราคาได้อุทธรณ์ในส่วนที่เกี่ยวข้องกับระบบหรือข้อมูลการเสนอราคาประมูลของผู้ให้บริการตลาดกลางอิเล็กทรอนิกส์ ผู้ให้บริการตลาดกลางอิเล็กทรอนิกส์ จะนำส่งข้อมูลจากฐานข้อมูลกลางของเครื่องแม่ข่าย (Log file) และรายงานสรุปผลประมูลต่อ

/ผู้รับบริการ...

ผู้รับบริการเท่านั้นและรายงานสรุปผลประมูลต่อผู้รับบริการเท่านั้น

2.5 การส่วนสิทธิของผู้ให้บริการตลาดอิเล็กทรอนิกส์

2.5.1 ผู้มีสิทธิเสนอราคาที่ต้องการเสนอราคาในช่วงสุดท้ายของการประมูลควรทำการเสนอราคา ก่อนสิ้นเวลาสิ้นสุดการประมูลอย่างน้อย 1 นาที ทั้งนี้ เพื่อเป็นการเพื่อไว้สำหรับการเดินทางของข้อมูลที่เข้าสู่ระบบ Server

2.5.2 จะถือเอาผลการเสนอราคาและเวลาที่แสดงในระบบฐานข้อมูลกลางจากเครื่องแม่ข่าย (Log file) เป็นหลักฐานแสดงการเสนอราคาเท่านั้น

ทั้ง 3 ฝ่าย ได้รับทราบและยินยอมปฏิบัติตามข้อเสนอและเงื่อนไขทุกประการตามหนังสือฉบับนี้ รวมถึงเอกสารที่เกี่ยวข้องทั้งหมด เช่น เอกสารประกวดราคา เป็นต้น จึงได้ลงนามพร้อมทั้งประทับตราบริษัท (ถ้ามี) ไว้เป็นหลักฐานในเอกสารฉบับนี้ และขอตอบรับการเข้าร่วมการประกวดราคาฯ ในวันและเวลาดังกล่าว

ข้อ.....
ผู้รับบริการ
(.....)
ตำแหน่ง ประธานคณะกรรมการประกวดราคา

ข้อ.....
ผู้ให้บริการตลาดอิเล็กทรอนิกส์
(.....)
ตำแหน่ง.....

ข้อ.....
ผู้มีสิทธิเสนอราคา
(.....)
ตำแหน่ง.....

แบบสัญญาจ้างให้บริการซ่อมบำรุงรักษาอาคารจอดรถ ลานจอดรถ สะพานลอยคนเดินข้าม
อาคารอนุรักษ์รวมถึงพื้นที่โดยรอบอาคาร และสิ่งปลูกสร้างต่างๆ ตามแนวสายทาง
โครงการรถไฟฟ้ามหานคร สายเฉลิมรัชมกุล ปีงบประมาณ 2558

สัญญาเลขที่

สัญญาฉบับนี้ทำขึ้น ณ การรถไฟฟ้าขนส่งมวลชนแห่งประเทศไทย สำนักงานตั้งอยู่เลขที่ 175 ถนนพระราม 9 แขวงห้วยขวาง เขตห้วยขวาง กรุงเทพมหานคร เมื่อวันที่ พ.ศ. 2557
ระหว่างการรถไฟฟ้าขนส่งมวลชนแห่งประเทศไทย โดย ตำแหน่ง
..... ซึ่งต่อไปในสัญญานี้เรียกว่า “รฟม.” ฝ่ายหนึ่งกับ บริษัท ซึ่งจดทะเบียนเป็นนิติบุคคล และดำเนินการภายใต้กฎหมายแห่งประเทศไทย ณ สำนักงานทะเบียนหุ้นส่วนบริษัท กรรมพัฒนาธุรกิจการค้า กระทรวงพาณิชย์ สำนักงานใหญ่ตั้งอยู่เลขที่
โดย ผู้มีอำนาจลงนามผูกพันนิติบุคคล ปรากฏตามสำเนา
หนังสือรับรองของสำนักงานทะเบียนหุ้นส่วนบริษัท กรรมพัฒนาธุรกิจการค้า
กระทรวงพาณิชย์ ที่ ลงวันที่ และหนังสือมอบอำนาจ ลงวันที่
(ถ้ามี) ในหมวด 1 แบบท้ายสัญญานี้ ซึ่งต่อไปในสัญญานี้เรียกว่า “ผู้รับจ้าง” อีกฝ่ายหนึ่ง
คู่สัญญาทั้งสองฝ่ายได้ตกลงกัน มีข้อความดังต่อไปนี้

ข้อ 1 รฟม. ตกลงจ้างและผู้รับจ้างตกลงรับจ้างให้บริการซ่อมบำรุงรักษาอาคารจอดรถ ลานจอดรถ สะพานลอยคนเดินข้าม อาคารอนุรักษ์รวมถึงพื้นที่โดยรอบอาคาร และสิ่งปลูกสร้างต่างๆ ตามแนวสายทางโครงการรถไฟฟ้ามหานคร สายเฉลิมรัชมกุล ให้มีประสิทธิภาพและเกิดประโยชน์สูงสุดแก่ รฟม. ตามข้อกำหนดและเงื่อนไขแห่งสัญญานี้ รวมทั้งเอกสารแนบท้ายสัญญา

ผู้รับจ้างตกลงที่จะจัดหาแรงงานและวัสดุ เครื่องมือเครื่องใช้ตลอดจนอุปกรณ์ต่างๆ ชนิดดี เพื่อใช้ในงานจ้างตามสัญญานี้

ข้อ 2 รฟม. และผู้รับจ้างตกลงให้เอกสารแนบท้ายสัญญาดังต่อไปนี้เป็นส่วนหนึ่งของสัญญานี้

2.1 หมวด 1 ขอบเขตงานการจ้างให้บริการซ่อมบำรุงรักษา จำนวน 5 แผ่น

อาคารจอดรถ ลานจอดรถ สะพานลอยคนเดินข้าม อาคารอนุรักษ์รวมถึงพื้นที่โดยรอบอาคาร และสิ่งปลูกสร้างต่างๆ ตามแนวสายทางโครงการรถไฟฟ้ามหานคร สายเฉลิมรัชมกุล ปีงบประมาณ 2558

2.2 หมวด 2 แบบใบยื่นข้อเสนอราคาราคาจ้าง จำนวน แผ่น

ด้วยวิธีการทางอิเล็กทรอนิกส์

ลงวันที่

หนังสือยืนยันราคา ที่

ลงวันที่, ของ

2.3 ผนวก 3 เอกสารเกี่ยวกับนิติบุคคลของผู้รับจ้าง จำนวน แผ่น
หลักประกันสัญญา และเอกสารอื่น ๆ ที่เกี่ยวข้อง

ในกรณีที่ความได้ในเอกสารแนบท้ายสัญญาขัดแย้งกับข้อความในสัญญานี้ ให้ใช้ข้อความในสัญญานี้บังคับ และในกรณีที่เอกสารแนบท้ายสัญญาขัดแย้งกันเอง ผู้รับจ้างจะต้องปฏิบัติตามคำวินิจฉัยของรฟม.

ถ้าสิ่งใดหรือการอันหนึ่งอันใดที่มิได้ระบุไว้ในสัญญานี้ แต่เป็นการอันจำเป็นต้องทำเพื่อให้งานแล้วเสร็จสมบูรณ์ถูกต้องตามวัตถุประสงค์แห่งสัญญานี้ ผู้รับจ้างต้องจัดทำการนั้น ๆ ให้โดยไม่คิดເเอกสาราตอบแทนเพิ่มเติมอีกแต่อย่างใด

ข้อ 3 สัญญานี้มีกำหนดเวลาจ้าง 1 ปี ตั้งแต่วันที่ 1 ตุลาคม 2557 ถึงวันที่ 30 กันยายน 2558

ข้อ 4 รฟม. ตกลงจ่ายค่าจ้าง และผู้รับจ้างตกลงรับเงินค่าจ้างเป็นเงินจำนวน บาท
(.....) ซึ่งเป็นราคาน้ำที่รวมภาษีมูลค่าเพิ่มและภาษีอื่นๆ ตลอดจนค่าใช้จ่ายทั้งปวงด้วยแล้ว โดยมีกำหนดการชำระค่าจ้างเป็นรายเดือน เดือนละ บาท (.....)

ข้อ 5 ในการทำสัญญานี้ ผู้รับจ้างได้นำหลักประกันเป็น.....ของ..... ลงวันที่.....
จำนวนเงิน บาท (.....) มามอบให้แก่ รฟม. เพื่อเป็นหลักประกันการปฏิบัติตามสัญญา ในกรณีที่ รฟม. ใช้สิทธิเรียกร้องใดๆ ภายใต้หลักประกันการปฏิบัติงานตามสัญญา ผู้รับจ้างตกลงที่จะดำเนินการให้จำนวนเงินภายใต้หลักประกันดังกล่าว ซึ่งลดลงจากการใช้สิทธิเรียกร้องของ รฟม. กลับเป็นเท่าเดิมเต็มจำนวนภายใน วัน นับแต่วันที่มีการใช้สิทธิเรียกร้องอันมีผลทำให้วางเงินการประกันดังกล่าวต้องลดจำนวนลง

ข้อ 6 ผู้รับจ้างตกลงปฏิบัติหน้าที่ให้บริการซ่อมบำรุงรักษาอาคารจอดรถ ลานจอดรถ สะพานลอยคนเดินข้าม อาคารอเนกประสงค์รวมถึงพื้นที่โดยรอบอาคาร และสิ่งปลูกสร้างต่างๆ ตามแนวสายทางโครงการรถไฟฟ้ามหานคร สายเฉลิมรัชมงคล ปีงบประมาณ 2558 ตามขอบเขตของงานจ้างในภาคผนวก 1

ข้อ 7 ผู้รับจ้างตกลงจัดหาบุคลากรที่มีคุณสมบัติและจำนวนที่ถูกต้องครบถ้วนมาปฏิบัติงานตลอดเวลาตามสัญญานี้

ในกรณีที่ผู้รับจ้างไม่สามารถจัดหาบุคลากรมาปฏิบัติงานครบจำนวนตามที่สัญญากำหนดหรือกรณีที่พนักงานไม่มาปฏิบัติงานและผู้รับจ้างตกลงให้สิทธิแก่ รฟม. ในการปรับผู้รับจ้างสำหรับบุคลากรที่ขาดจำนวนในอัตราครึ่งละ 2 เท่า ของอัตราค่าจ้างต่อวันต่อคน (คิดเฉลี่ยจากค่าจ้าง 30 วันต่อเดือน)

ข้อ 8 ผู้รับจ้างจะต้องจ่ายเงินแก่บุคลากรที่ผู้รับจ้างได้จ้างมาในอัตราและตามกำหนดเวลาที่ผู้รับจ้างได้ตกลงหรือทำสัญญาไว้ หากผู้รับจ้างไม่จ่ายเงินค่าจ้างหรือค่าตอบแทนอื่นใดแก่ลูกจ้างดังกล่าว รฟม. มีสิทธิที่จะเอาเงินค่าจ้างที่จะต้องจ่ายแก่ผู้รับจ้างมาจ่ายให้แก่บุคลากรดังกล่าว และให้ถือว่า รฟม. ได้จ่ายเงินจำนวนนั้นเป็นค่าจ้างให้แก่ผู้รับจ้างตามสัญญาแล้ว

ข้อ 9 ในกรณีที่ผู้รับจ้างได้พบหรือทราบเหตุผิดปกติหรืออันควรสงสัยว่าผิดปกติ ซึ่งอาจก่อให้เกิดความเสียหายหรือผลกระทบต่อ รฟม. หรือทรัพย์สินของ รฟม. หรือทรัพย์สินของบุคคลอื่น ซึ่งอยู่ในการดูแลรักษาหรือครอบครองของ รฟม. ผู้รับจ้างมีหน้าที่ป้องกันมิให้มีความเสียหายเกิดขึ้น และจะต้องแจ้งรายงานและประสานงานให้ รฟม. ทราบเหตุดังกล่าวในโอกาสแรกที่กระทำได้ทันที

ข้อ 10 เมื่อสัญญาสิ้นสุดลงไม่ว่าด้วยเหตุใดๆ ผู้รับจ้างจะต้องส่งมอบทรัพย์สินของ รฟม. ซึ่งได้ใช้ในการปฏิบัติงานตามสัญญาคืนให้แก่ รฟม. ในสภาพเรียบร้อยดังเดิม โดยปราศจากความชำรุดบกพร่องใดๆ ทั้งสิ้น พร้อมทั้งทำการขยายน้ำยาที่ทรัพย์สินของตนและบริวารที่มีอยู่ออกไปภายในวันที่ครบกำหนดตามสัญญา หรือวันที่ รฟม. กำหนดในกรณีที่มีการบอกเลิกสัญญา มิฉะนั้นแล้ว ผู้รับจ้างตกลงยินยอมให้ รฟม. ผู้แทนหรือผู้ที่ได้รับมอบหมายจาก รฟม. ทำการขยายน้ำยาที่ทรัพย์สินออกໄไปได้ โดยผู้รับจ้างจะไม่เรียกร้องค่าตอบแทนหรือค่าเสียหายใดๆ ทั้งสิ้น นอกจากนี้ยังยินยอมรับผิดชอบใช้ค่าเสียหาย ตลอดจนค่าใช้จ่ายในการขยายน้ำยาดังกล่าว ทั้งสิ้น

ข้อ 11 ผู้รับจ้างสัญญาว่าจะไม่โอนสิทธิเรียกร้องของผู้รับจ้างที่มีอยู่กับ รฟม. ตามสัญญานี้ไปให้กับบุคคลอื่นเป็นอันขาด หากผู้รับจ้างฝ่าฝืนนอกจากจะเป็นการผิดสัญญานี้แล้ว ผลของการกระทำดังกล่าวຍ่อมไม่ผูกพันรฟม.

ข้อ 12 ในกรณีที่ผู้รับจ้างบกพร่องหรือไม่ปฏิบัติตามสัญญาข้อใดข้อหนึ่ง รวมถึงข้อกำหนดการจ้างให้บริการซ่อมบำรุงรักษาอาคารจอดรถ ลานจอดรถ สะพานลอยคนเดินข้าม อาคารอเนกประสงค์รวมถึงพื้นที่โดยรอบอาคาร และสิ่งปลูกสร้างต่างๆ ตามแนวสายทางโครงการรถไฟฟ้ามหานคร สายเฉลิมรัชมงคล ปีงบประมาณ 2558 ไม่ว่าส่วนใดส่วนหนึ่ง นอกจาก รฟม. มีสิทธิบังคับเข้ากับหลักประกันตามข้อ 5 แล้ว รฟม. ยังมีสิทธิปรับ ริบ หรือหักเงินค่าจ้างเพื่อชำระค่าปรับหรือค่าเสียหาย ตลอดจนมีสิทธิระงับการจ่ายค่าจ้างบางส่วนหรือทั้งหมดได้จนกว่าผู้รับจ้างได้แก้ไขข้อบกพร่องดังกล่าว และ/หรือปฏิบัติตามสัญญานี้โดยครบถ้วนแล้ว

ข้อ 13 ในกรณีที่ผู้รับจ้างไม่ปฏิบัติตามสัญญาข้อใดข้อหนึ่งนอกจาก รฟม. จะมีสิทธิตามข้อ 12 แล้ว รฟม. ยังมีสิทธิบอกเลิกสัญญาได้ทันที โดยผู้รับจ้างตกลงยินยอมให้ รฟม. บังคับกับหลักประกันที่ผู้รับจ้างนำมาไว้ตามข้อ 5 ได้ทั้งหมด ตลอดจนยินยอมให้ รฟม. บังคับหรือใช้สิทธิเรียกร้องตามสัญญานี้ทุกประการ

ข้อ 14 การแก้ไขเปลี่ยนแปลงเพิ่มเติมข้อความใดๆ ในสัญญานี้ จะต้องทำเป็นหนังสือและลงนามโดยตัวแทนผู้มีอำนาจของแต่ละฝ่าย และข้อความที่มีการแก้ไขเปลี่ยนแปลงเพิ่มเติมดังกล่าวให้แนบไว้ท้ายสัญญานี้และให้เป็นส่วนหนึ่งของสัญญานี้

ข้อ 15 ในกรณีที่มีปัญหาเกี่ยวกับการตีความสัญญาณี้ หรือเกี่ยวด้วยเรื่องใดๆที่เกิดขึ้นตามสัญญาณี้ หรือเกี่ยวพันกับสัญญาณี้ไม่ว่าปัญหานั้นจะเกิดขึ้นในระหว่างดำเนินงาน หรือภายหลังจากที่ระยะเวลาการจ้างสิ้นสุดลง หรือภายหลังจากที่ผู้รับจ้างทิ้งงานก็ได้ ผู้รับจ้างยินยอมให้ถือเอกสารคำวินิจฉัยของ รฟม. เป็นเด็ดขาด และผู้รับจ้างยอมผูกพันตนตามผลแห่งคำวินิจฉัยนั้นทุกประการ โดยจะไม่ใช้สิทธิ์ต่อแย้งในการวินิจฉัยดังกล่าว แต่ประการใด

ข้อ 16 สัญญาฉบับนี้มีผลบังคับตั้งแต่วันที่ 1 ตุลาคม 2557 เป็นต้นไป

สัญญานี้ทำขึ้นสองฉบับ มีข้อความเป็นอย่างเดียวกัน คู่สัญญาได้อ่านและเข้าใจข้อความโดยตลอดแล้วจึงได้ลงลายมือชื่อพร้อมทั้งประทับตรา (ถ้ามี) ไว้เป็นสำคัญต่อหน้าพยาน และต่างเก็บรักษาไว้ฝ่ายละฉบับ

ลงชื่อ.....
(.....)
.....

ลงชื่อ.....
(.....)
.....

ลงชื่อ.....
(.....)
.....

ลงชื่อ.....
(.....)
.....

แบบหนังสือค้ำประกัน
(หลักประกันของงานจ้างด้วยวิธีการทางอิเล็กทรอนิกส์)

เลขที่.....

วันที่.....

ข้าพเจ้า.....(ชื่อรนาคร)..... สำนักงานตั้งอยู่เลขที่.....
ถนน..... ตำบล/แขวง..... อำเภอ/เขต.....
จังหวัด..... โดย..... ผู้มีอำนาจลงนาม
ผูกพันธนาคาร ขอทำหนังสือค้ำประกันฉบับนี้ให้ไว้ต่อ การรถไฟฟ้าขนส่งมวลชนแห่งประเทศไทย ดังนี้
ข้อความต่อไปนี้

1. ตามที่.....(ชื่อผู้ประสงค์จะเสนอราคา).....ได้ยื่นของเสนอราคามาหารับ
การจัดซื้อ.....ตามเอกสารประกวดราคาจ้างด้วยวิธีการ
ทางอิเล็กทรอนิกส์ เลขที่...../..... ซึ่งต้องวางหลักประกันของตามเงื่อนไขการการประมูลด้วยระบบ
อิเล็กทรอนิกส์ต่อการรถไฟฟ้าขนส่งมวลชนแห่งประเทศไทยเป็นจำนวนเงิน.....บาท
(.....) นั้น

ข้าพเจ้ายอมผูกพันโดยไม่มีเงื่อนไขที่จะค้ำประกันชนิดเพิกถอนไม่ได้เข่นเดียวกับลูกหนี้ชั้นต้น
ในการชำระเงินตามสิทธิเรียกร้องของ รฟม. จำนวนไม่เกิน.....บาท (.....)
ในกรณี.....(ชื่อผู้ประสงค์จะเสนอราคา).....ไม่ปฏิบัติตามเงื่อนไขในการประกวดราคา
จ้างด้วยวิธีการทางอิเล็กทรอนิกส์อันเป็นเหตุให้การรถไฟฟ้าขนส่งมวลชนแห่งประเทศไทยมีสิทธิริบ
หลักประกันของหรือให้ขาดใช้ค่าเสียหายใดๆ รวมทั้งกรณีที่.....(ชื่อผู้ประสงค์จะเสนอราคา).....ได้
ถอนใบเสนอราคาของตนภายในระยะเวลาที่เสนอราคา ยังมีผลอยู่ หรือมิได้ไปลงนามในสัญญาเมื่อได้รับแจ้ง^{ไปทำสัญญา} หรือมิได้ วางหลักประกันสัญญากลายในระยะเวลาที่กำหนดในเอกสารการประมูลด้วยระบบ
อิเล็กทรอนิกส์ โดยข้าพเจ้าจะไม่อ้างสิทธิใด ๆ เพื่อโต้แย้งและการรถไฟฟ้าขนส่งมวลชนแห่งประเทศไทยไม่
จำเป็นต้องเรียกร้องให้.....(ชื่อผู้ประสงค์จะเสนอราคา).....ชำระหนี้นั้นก่อน

2. หนังสือค้ำประกันนี้มีผลใช้บังคับตั้งแต่วันยื่นของข้อเสนอด้านเทคนิค ครอบคลุมไปจนถึงวัน
สิ้นสุดการยืนยันราคานะ และข้าพเจ้าจะไม่เพิกถอนการค้ำประกันนี้ภายใต้ระยะเวลาที่กำหนดไว้

3. ถ้า.....(ชื่อผู้ประสงค์จะเสนอราคา).....ขยายกำหนดเวลาภัยน์ราคางานเสนอ
ราคากลับไป ข้าพเจ้ายินยอมที่จะขยายกำหนดระยะเวลาการค้ำประกันนี้ออกไปตลอดระยะเวลาภัยน์ราคานะ
ที่ได้ขยายออกไปดังกล่าว

ข้าพเจ้าได้ลงนามและประทับตราไว้ต่อหน้าพยานเป็นสำคัญ

ลงชื่อ..... ผู้ค้ำประกัน^{.....}
(.....)
ตำแหน่ง.....

ลงชื่อ..... พยาน^{.....}
(.....)

ลงชื่อ..... พยาน^{.....}
(.....)

แบบหนังสือค้ำประกัน

(หลักประกันสัญญา)

วันที่.....

เลขที่.....

ข้าพเจ้า.....(ชื่อธนาคาร).....สำนักงานตั้งอยู่เลขที่.....

ถนน.....ตำบล/แขวง.....อำเภอ/เขต.....

จังหวัด.....โดย.....ผู้มีอำนาจลงนามผูกพันธนาคาร ขอทำหนังสือ

ค้ำประกันฉบับนี้ให้ไว้ต่อการรถไฟฟ้านحنส่งมวลชนแห่งประเทศไทย ซึ่งต่อไปนี้เรียกว่า “ผู้ว่าจ้าง” ดังมีข้อความต่อไปนี้

1. ตามที่.....(ผู้รับจ้าง).....ซึ่งต่อไปนี้เรียกว่า “ผู้รับจ้าง” ได้ทำสัญญาจ้าง.....กับผู้ว่าจ้างตามสัญญาเลขที่.....ลงวันที่.....ซึ่งผู้รับจ้างต้องวางแผนหลักประกันการปฏิบัติตามสัญญาต่อผู้ว่าจ้างเป็นจำนวนเงิน.....บาท(..) ซึ่งเท่ากับร้อยละ 5 (5%) ของมูลค่าห้างหมอดของสัญญา

ข้าพเจ้ายอมผูกพันโดยไม่มีเงื่อนไขที่จะค้ำประกันชนิดเพิกถอนไม่ได้เข่นเดียวกับลูกหนี้ชั้นต้น ในการชำระเงินให้ตามสิทธิเรียกร้องของผู้ว่าจ้าง จำนวนไม่เกิน.....บาท(..) ในกรณีที่ผู้รับจ้างก่อให้เกิดความเสียหายใดๆ หรือต้องชำระค่าปรับ หรือค่าใช้จ่ายใดๆ หรือผู้รับจ้างมิได้ปฏิบัติตามภาระหน้าที่ใดๆ ที่กำหนดในสัญญาดังกล่าวข้างต้น ทั้งนี้โดยข้าพเจ้าจะไม่อ้างสิทธิใดๆ เพื่อโถ้แย้ง และผู้ว่าจ้างไม่จำเป็นต้องเรียกร้องให้ผู้รับจ้างชำระหนี้นั้นก่อน

2. หากผู้ว่าจ้างได้ขยายระยะเวลาให้แก่ผู้รับจ้างหรือยินยอมให้ผู้รับจ้างปฏิบัติผิดแผกไปจากเงื่อนไขใดๆ ในสัญญา ให้ถือว่าข้าพเจ้าได้ยินยอมในกรณีนั้นๆ ด้วย

3. หนังสือค้ำประกันนี้มีผลใช้บังคับตั้งแต่วันทำสัญญาจ้างดังกล่าวข้างต้นจนถึงวันที่ภาระหน้าที่ทั้งหมดของผู้รับจ้างจะได้ปฏิบัติให้สำเร็จลุล่วงไป และข้าพเจ้าจะไม่เพิกถอนการค้ำประกัน ไม่ว่ากรณีใดๆ ตราบเท่าที่ผู้รับจ้างยังต้องรับผิดชอบต่อผู้ว่าจ้างตามสัญญาจ้างอยู่

ข้าพเจ้าได้ลงนามและประทับตราไว้ต่อหน้าพยานเป็นสำคัญ

(ลงชื่อ).....ผู้ค้ำประกัน

(.....)

ตำแหน่ง.....

(ลงชื่อ).....พยาน

(.....)

(ลงชื่อ).....พยาน

(.....)

บทนิยาม

1. “ผู้ประสงค์จะเสนอราคาที่มีผลประโยชน์ร่วมกัน” หมายความว่า บุคคลธรรมด้าหรือนิติบุคคลที่เข้าเสนอราคาจ้างในการประกวดราคาจ้างด้วยวิธีการทางอิเล็กทรอนิกส์ของ รฟม. เป็นผู้มีส่วนได้เสียไม่ว่าโดยทางตรงหรือทางอ้อมในกิจการของบุคคลธรรมด้าหรือนิติบุคคลอื่นที่เข้าเสนอราคาในการประกวดราคาจ้างด้วยวิธีการทางอิเล็กทรอนิกส์ของ รฟม. ในคราวเดียวกัน

การมีส่วนได้เสียไม่ว่าโดยทางตรงหรือทางอ้อมของบุคคลธรรมด้า หรือนิติบุคคลดังกล่าวข้างต้น ได้แก่ การที่บุคคลธรรมด้าหรือนิติบุคคลดังกล่าวมีความสัมพันธ์กันในลักษณะดังต่อไปนี้

(1) มีความสัมพันธ์กันในเชิงการบริหาร โดยผู้จัดการ หุ้นส่วนผู้จัดการ กรรมการผู้จัดการ ผู้บริหาร หรือผู้มีอำนาจในการดำเนินงานในกิจการของบุคคลธรรมด้าหรือของนิติบุคคลรายหนึ่งมีอำนาจหรือสามารถใช้อำนาจในการบริหารจัดการกิจการของบุคคลธรรมด้าหรือนิติบุคคลอีกหนึ่งรายหรือหลายรายที่เสนอราคาให้แก่ รฟม. ในการประกวดราคาจ้างด้วยวิธีการทางอิเล็กทรอนิกส์ครั้งนี้

(2) มีความสัมพันธ์กันในเชิงทุน โดยผู้เป็นหุ้นส่วนในห้างหุ้นส่วนสามัญ หรือผู้เป็นหุ้นส่วนไม่จำกัด ความรับผิดในห้างหุ้นส่วนจำกัด หรือผู้ถือหุ้นรายใหญ่ในบริษัทจำกัด หรือบริษัทมหาชน์จำกัดเป็นหุ้นส่วนในห้างหุ้นส่วนสามัญ หรือห้างหุ้นส่วนจำกัด หรือเป็นผู้ถือหุ้นรายใหญ่ในบริษัทจำกัด หรือบริษัทมหาชน์จำกัด อีกรายหนึ่งหรือหลายรายที่เสนอราคาให้แก่ รฟม. ในการประกวดราคาจ้างด้วยวิธีการทางอิเล็กทรอนิกส์ครั้งนี้

คำว่า “ผู้ถือหุ้นรายใหญ่” ให้ความหมายว่า ผู้ถือหุ้นที่ถือหุ้นเกินกว่าร้อยละยี่สิบห้าในกิจการนั้น หรือในอัตราอื่นตามที่กรรมการว่าด้วยการพัสดุเห็นสมควรประกาศกำหนดสำหรับกิจการบางประเภทหรือบางขนาด

(3) มีความสัมพันธ์กันในลักษณะไขว้กันระหว่าง (1) และ (2) โดยผู้จัดการ หุ้นส่วนผู้จัดการ กรรมการผู้จัดการ ผู้บริหาร หรือผู้มีอำนาจในการดำเนินงานในกิจการของบุคคลธรรมด้า หรือนิติบุคคลรายหนึ่ง เป็นหุ้นส่วนในห้างหุ้นส่วนสามัญหรือห้างหุ้นส่วนจำกัด หรือผู้ถือหุ้นรายใหญ่ในบริษัทจำกัดหรือบริษัทมหาชน์จำกัด อีกรายหนึ่งหรือหลายรายที่เข้าเสนอราคาให้แก่ รฟม. ในการประกวดราคาจ้างด้วยวิธีการทางอิเล็กทรอนิกส์ครั้งนี้ หรือในนัยกลับกัน

การดำรงตำแหน่ง การเป็นหุ้นส่วน หรือการเข้าถือหุ้นดังกล่าวข้างต้นของคู่สมรส หรือบุตรที่ยังไม่บรรลุนิติภาวะของบุคคลใน (1) (2) หรือ (3) ให้ถือว่าเป็นการดำรงตำแหน่งการเป็นหุ้นส่วน หรือการถือหุ้นของบุคคลดังกล่าว

ในกรณีที่บุคคลได้ใช้ชื่อบุคคลอื่นเป็นผู้จัดการ หุ้นส่วนผู้จัดการ กรรมการผู้จัดการ ผู้บริหาร ผู้เป็นหุ้นส่วนหรือผู้ถือหุ้นโดยที่ตนเองเป็นผู้ใช้อำนาจในการบริหารที่แท้จริง หรือเป็นหุ้นส่วนหรือผู้ถือหุ้นที่แท้จริงของห้างหุ้นส่วน หรือบริษัทจำกัด หรือบริษัทมหาชน์จำกัด และแต่กรณีและห้างหุ้นส่วน หรือบริษัทจำกัดหรือบริษัทมหาชน์จำกัด ที่เกี่ยวข้อง ได้เสนอราคาให้แก่ รฟม. ในการประกวดราคาจ้างด้วยวิธีการทางอิเล็กทรอนิกส์ ในคราวเดียวกัน ให้ถือว่า ผู้เสนอราคาหรือผู้เสนองานนั้น มีความสัมพันธ์กันตาม (1) (2) หรือ (3) แล้วแต่กรณี

/2. “การขัดขวาง...

2. “การขัดขวางการแข่งขันราคาย่างเป็นธรรม” หมายความว่า การที่ผู้ประسังค์จะเสนอราคารายหนึ่ง หรือหลายรายการทำการอย่างใดๆ อันเป็นการขัดขวาง หรือเป็นอุปสรรคหรือไม่เปิดโอกาสให้มีการแข่งขันราคาย่างเป็นธรรมในการเสนอราคาต่อ รฟม. ไม่ว่าจะกระทำโดยการสมยอมกัน หรือโดยการให้ ขอให้หรือรับว่า จะให้เรียกรับ หรือยอมจะรับเงินหรือทรัพย์สิน หรือประโยชน์อื่นใด หรือใช้กำลังประทุษร้าย หรือข่มชู่ว่าจะใช้กำลังประทุษร้าย หรือแสดงเอกสารอันเป็นเท็จ หรือกระทำการใดโดยทุจริต ทั้งนี้ โดยมีวัตถุประสงค์ที่จะแสวงหาประโยชน์ในระหว่าง ผู้ประสังค์จะเสนอราคากันหรือเพื่อประโยชน์แก่ผู้ประสังค์จะเสนอราคารายหนึ่งรายได้เป็นผู้มีสิทธิทำสัญญา กับ รฟม. หรือเพื่อหลีกเลี่ยงการแข่งขันราคาย่างเป็นธรรม หรือเพื่อให้เกิดความได้เปรียบ รฟม. โดยมิใช่เป็นไปในทางประกอบธุรกิจปกติ

บัญชีเอกสารส่วนที่ 1

1. ในกรณีผู้ประสงค์จะเสนอราคาเป็นนิติบุคคล

(ก) ห้างหุ้นส่วนสามัญหรือห้างหุ้นส่วนจำกัด ให้ยื่นสำเนาหนังสือรับรองการจดทะเบียนนิติบุคคล บัญชีรายขอหุ้นส่วนผู้จัดการ ผู้มีอำนาจควบคุม (ถ้ามี) พร้อมรับรองสำเนาถูกต้อง จำนวน.....แผ่น

(ข) บริษัทจำกัดหรือบริษัทมหาชนจำกัด ให้ยื่นสำเนาหนังสือรับรอง การจดทะเบียนนิติบุคคล หนังสือบริคณฑ์สนธิ บัญชีรายขอกรรมการผู้จัดการ ผู้มีอำนาจควบคุม (ถ้ามี) และบัญชีผู้ถือหุ้นรายใหญ่ พร้อมรับรองสำเนาถูกต้อง จำนวน.....แผ่น

2. ในกรณีผู้ประสงค์จะเสนอราคาเป็นผู้ประสงค์จะเสนอราคาร่วมกันในฐานะเป็นผู้ร่วมค้า ให้ยื่นสำเนา สัญญาของการเข้าร่วมค้า สำเนาบตรประจำตัวประชาชนของผู้ร่วมค้า และในกรณีที่ผู้เข้าร่วมค้าฝ่ายใด เป็นบุคคลธรรมชาติที่มิใช่สัญชาติไทย ก็ให้ยื่นสำเนาหนังสือเดินทางหรือผู้ร่วมค้าฝ่ายใดเป็นนิติบุคคล ให้ยื่น เอกสารตามที่ระบุไว้ในข้อ 1 จำนวน.....แผ่น

3. สำเนารายละเอียดวัตถุประสงค์ของนิติบุคคล ซึ่งกรมพัฒนาธุรกิจการค้า กระทรวงพาณิชย์ออกให้ ไม่เกิน 60 วัน นับแต่วันออกถึงวันยื่นของประกวดราคา และสำเนาใบทะเบียนภาษีมูลค่าเพิ่ม (ถ้ามี) พร้อมทั้งรับรองสำเนาถูกต้อง จำนวน.....แผ่น

4. อื่นๆ (ถ้ามี)

.....
.....
.....
.....
.....
.....
.....

ข้าพเจ้าขอรับรองว่า เอกสารที่ข้าพเจ้ายื่นในการประกวดราคาจ้างด้วยวิธีการทางอิเล็กทรอนิกส์ถูกต้องและ เป็นจริงทุกประการ

ลงชื่อ.....
ผู้มีสิทธิเสนอราคา
(.....)

บัญชีเอกสารส่วนที่ 2

1. หนังสือมอบอำนาจซึ่งปิดอาการแสตมป์ตามกฎหมายในกรณีที่ผู้ประสงค์จะเสนอราคากล่าวว่าให้บุคคลอื่นทำการแทน จำนวน.....แผ่น
 2. แบบใบยื่นข้อเสนอการประกวดราคาจ้างด้วยวิธีการทางอิเล็กทรอนิกส์
 3. หนังสือแสดงเงื่อนไขการซื้อและการจ้างด้วยวิธีการทางอิเล็กทรอนิกส์
 4. หลักประกันของ
 5. สำเนาหนังสือรับรองผลงานพร้อมรับรองสำเนาถูกต้อง จำนวน.....แผ่น
 6. หลักฐานแสดงการชำระภาษี ประจำปีภาษี 2556 จำนวน.....แผ่น
 7. งบการเงินปีล่าสุดที่มีผู้สอบบัญชีให้การรับรอง จำนวน.....แผ่น
 8. อื่นๆ (ถ้ามี)
-
.....
.....
.....
.....
.....
.....
.....

ข้าพเจ้าขอรับรองว่า เอกสารที่ข้าพเจ้ายื่นในการประกวดราคาจ้างด้วยวิธีการทางอิเล็กทรอนิกส์ถูกต้องและเป็นจริงทุกประการ

ลงชื่อ..... ผู้มีสิทธิเสนอราคา
(.....)










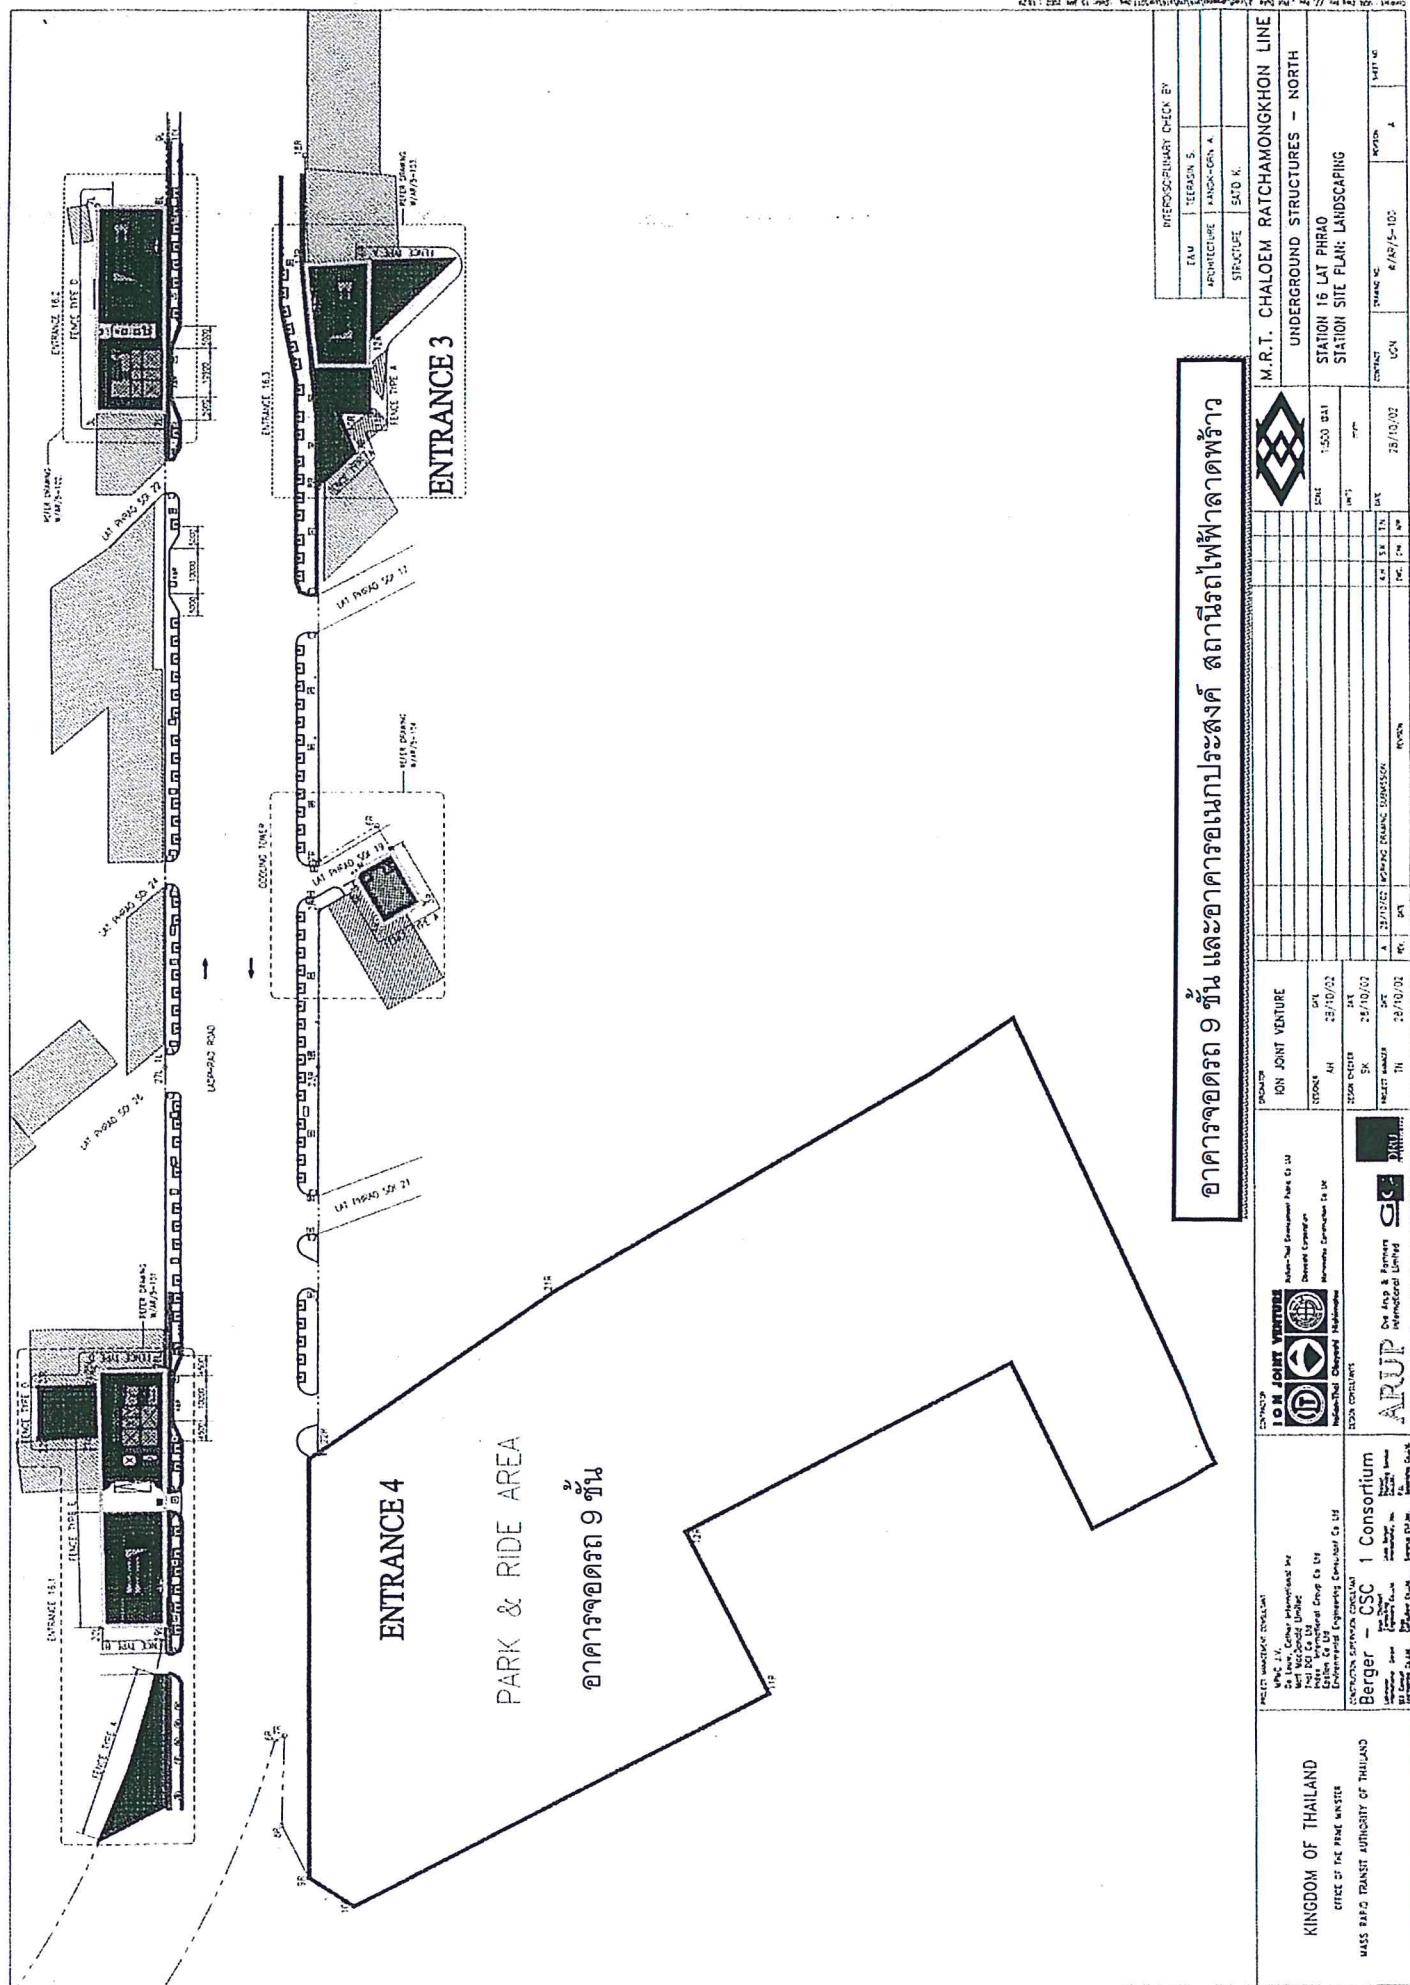


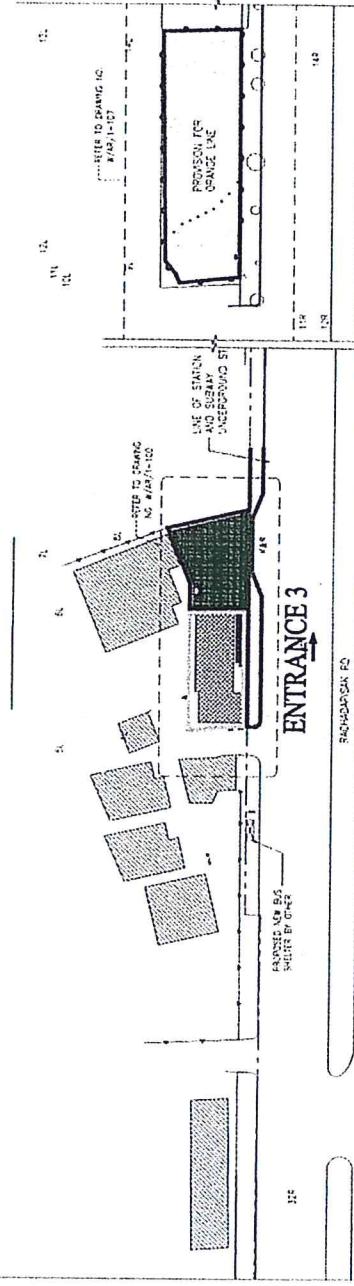


ENTRANCE 3

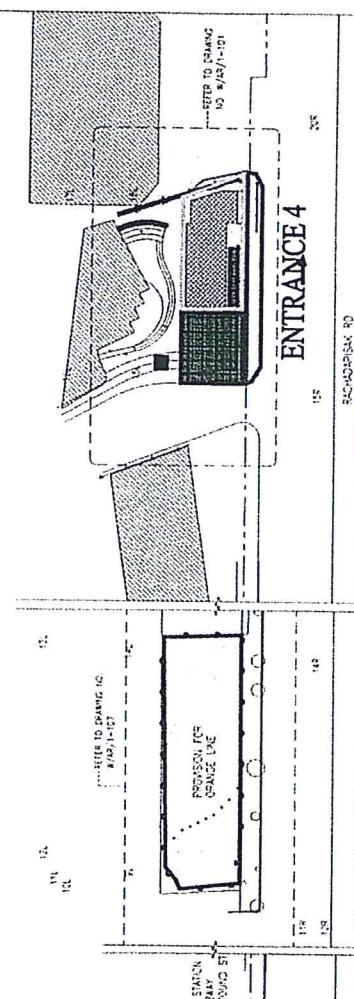

ENTRANCE 4

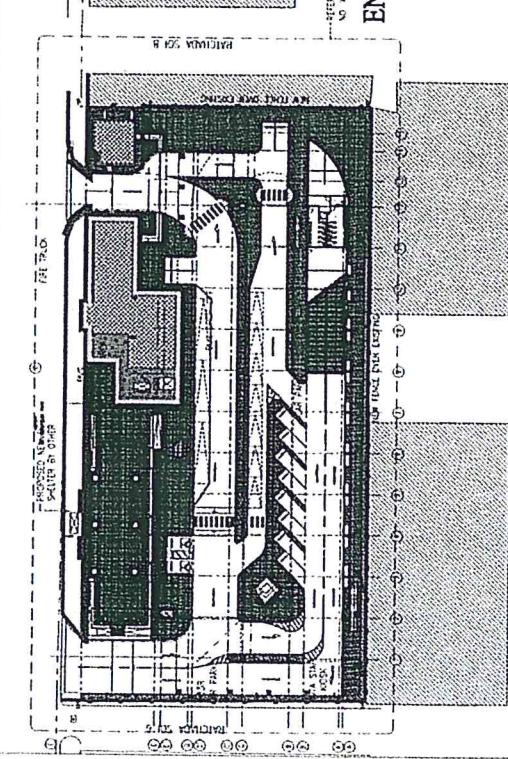

ENTRANCE 2

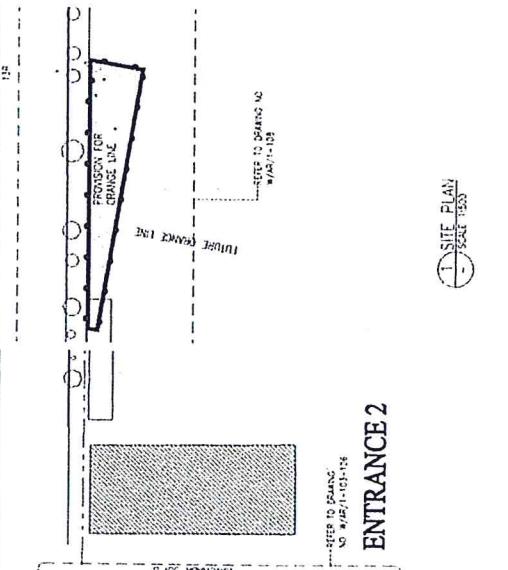

ENTRANCE 1

AS CONSTRUCTED


PROJECT NUMBER			PROJECT NAME		
JOINT VENTURE	CONSULTANT	DESIGNER	JOINT VENTURE	CONSULTANT	DESIGNER
			M.R.I. CHALOEN RATCHAMONGKHON LINE		
			UNDERGROUND STRUCTURES – NORTH		
			STATION 12 THIAMI RUAN MIT		
			STATION LANDSCAPE SITE PLAN		
			12/102/1-111	12/102/1-111	12/102/1-111
			REV 01	REV 01	REV 01
			B	B	B

PROJECT NUMBER		PROJECT NAME	

KINGDOM OF THAILAND
OFFICE OF THE PM'S ADVISER
WSS E&Q TRANSIT AUTHORITY OF THAILAND


M.R.I. CHALOEN RATCHAMONGKHON LINE
UNDERGROUND STRUCTURES – NORTH
STATION 12 THIAMI RUAN MIT
STATION LANDSCAPE SITE PLAN

ENTRANCE 3

DR 9 R/W 10
DR 6 R/W 10

REFER DRAWING
C/AE/B-014


REFER S2D ABOVE GROUND MODIFICATION DRAWINGS

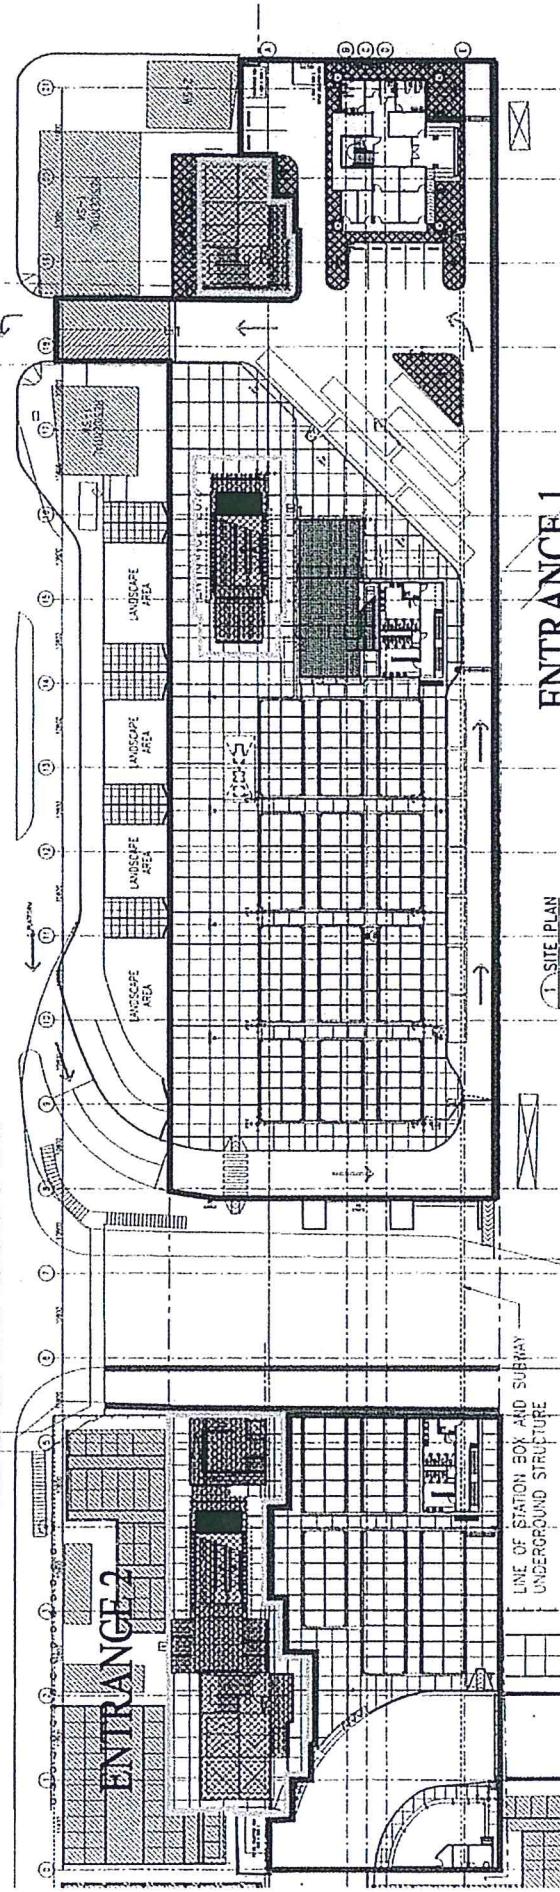



ENTRANCE 1

สถานีน้ำมันไฟฟ้ากำแพงเพชร (รวมแม่น้ำ)

M.R.T. CHALOEM RATCHAMONGKHON LINE	
UNDERGROUND STRUCTURES - NORTH	STATION 20 KANPAHEUNG PHET
STATION 20 KANPAHEUNG PHET	STATION LANDSCAPE PLAN - FUTURE
STATION LANDSCAPE PLAN - FUTURE	

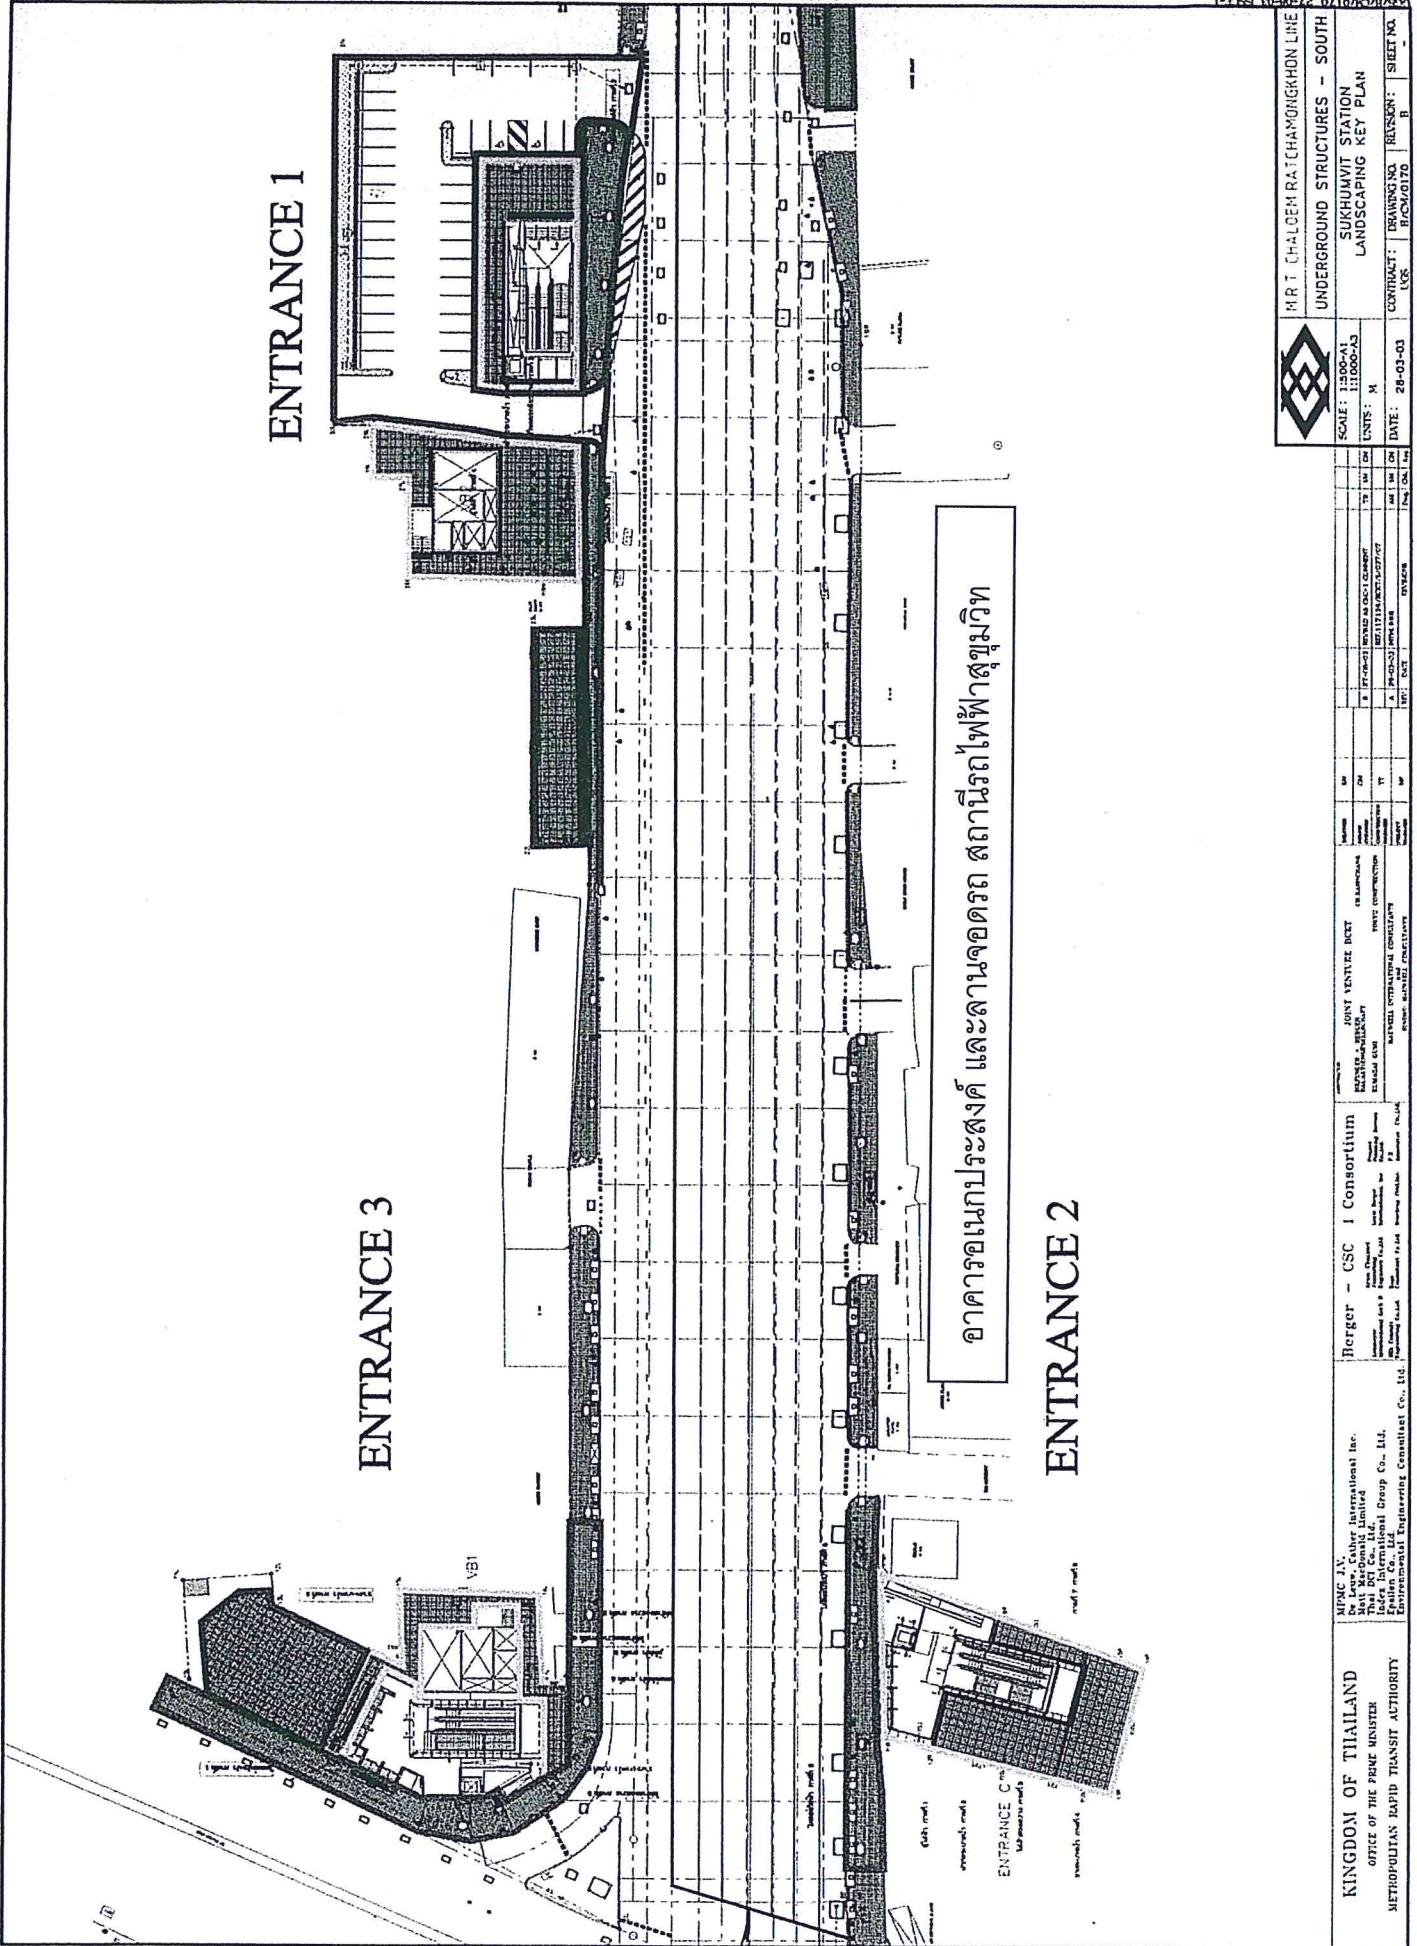


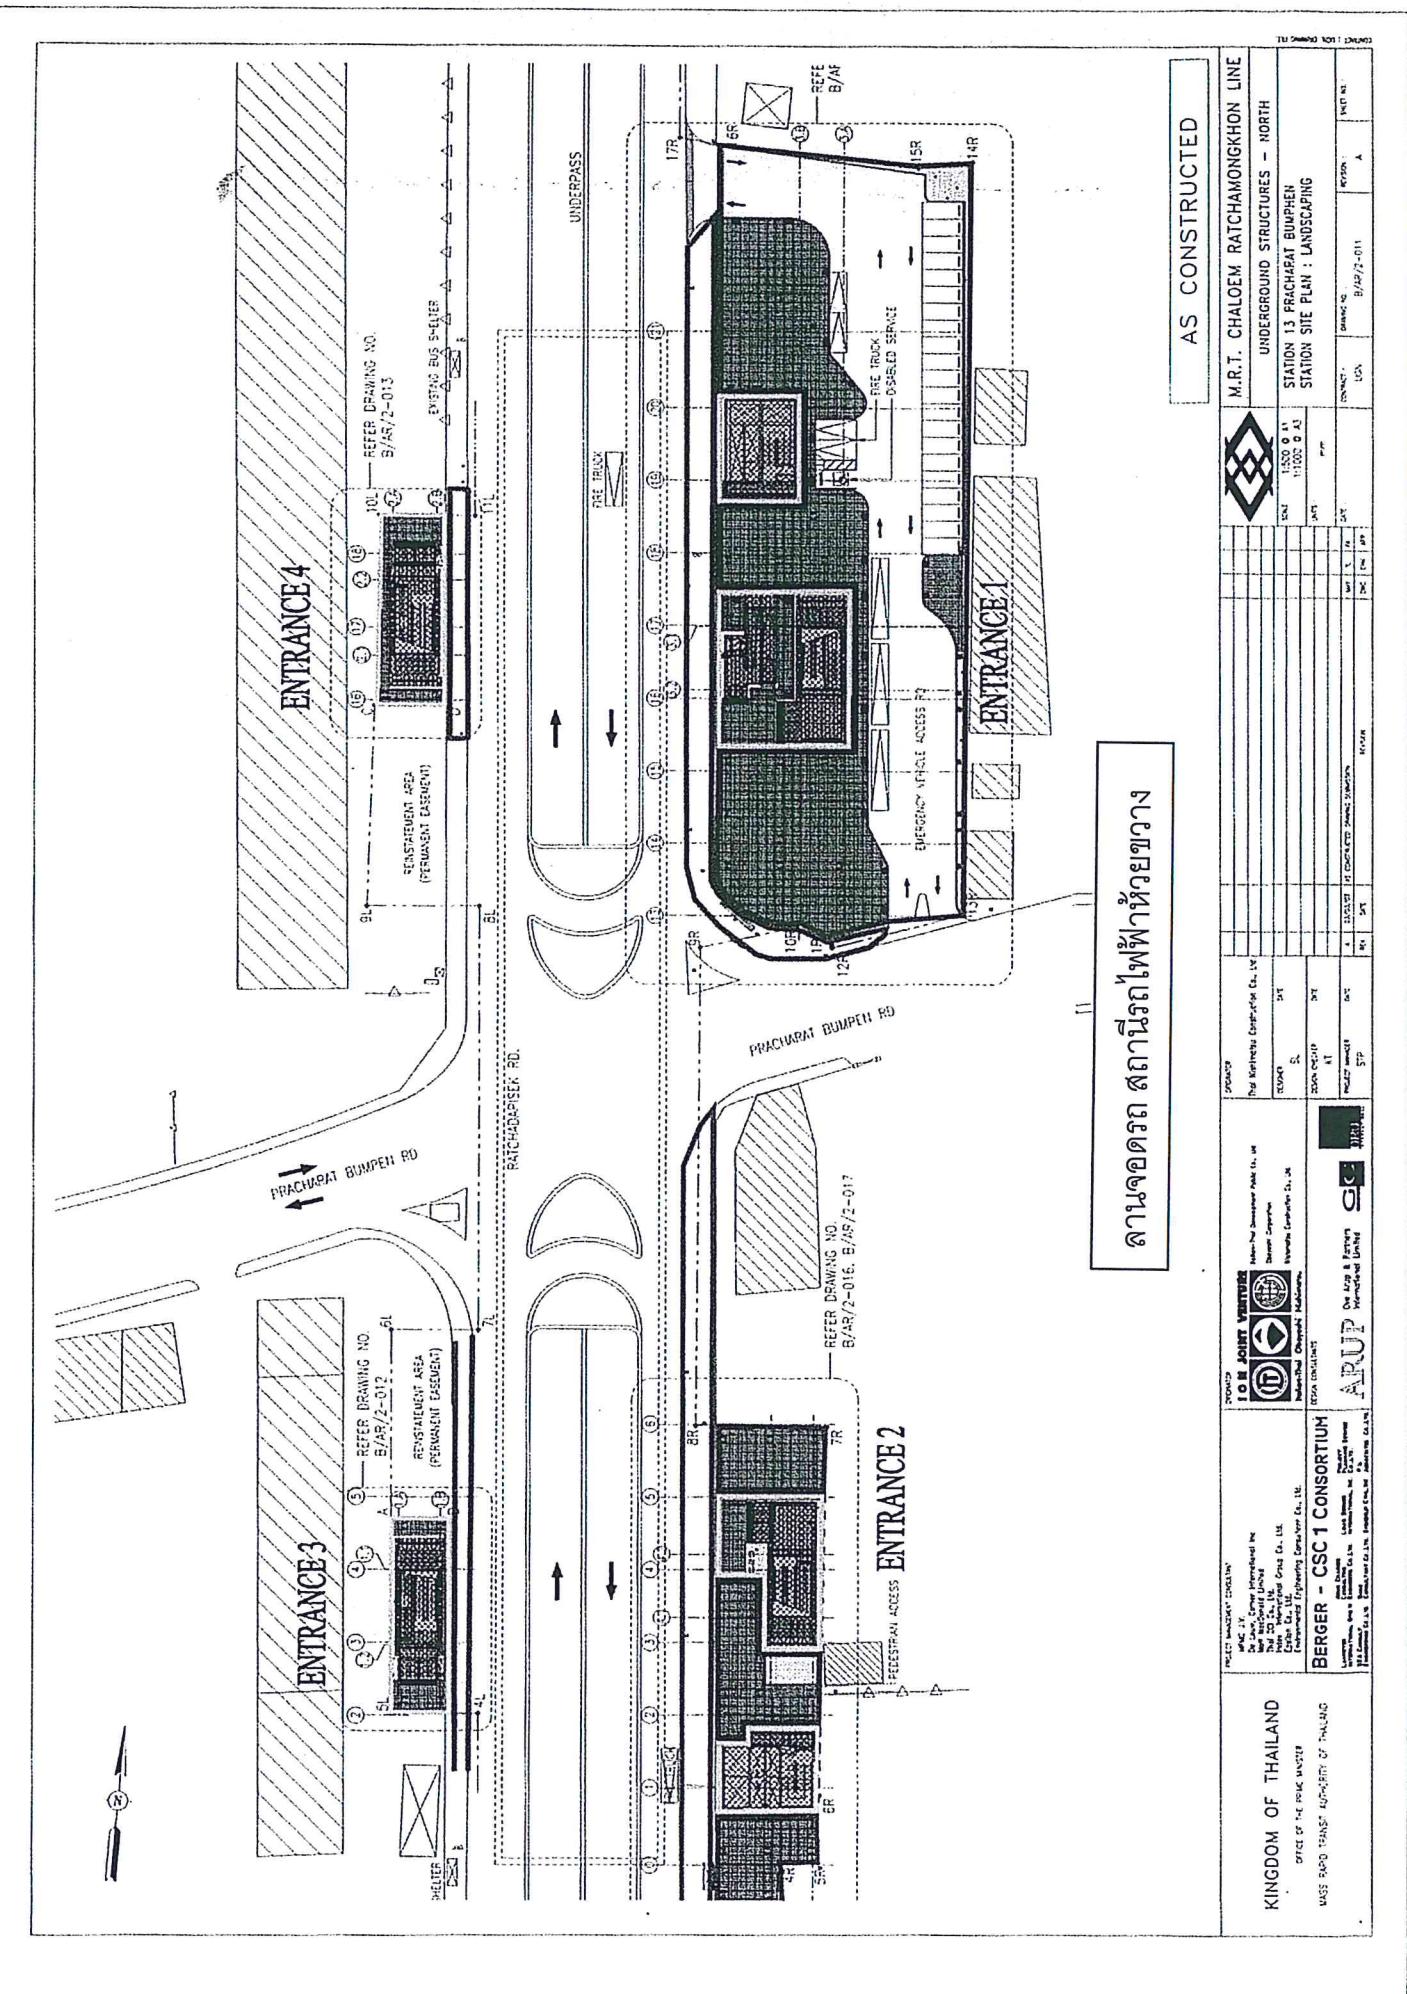

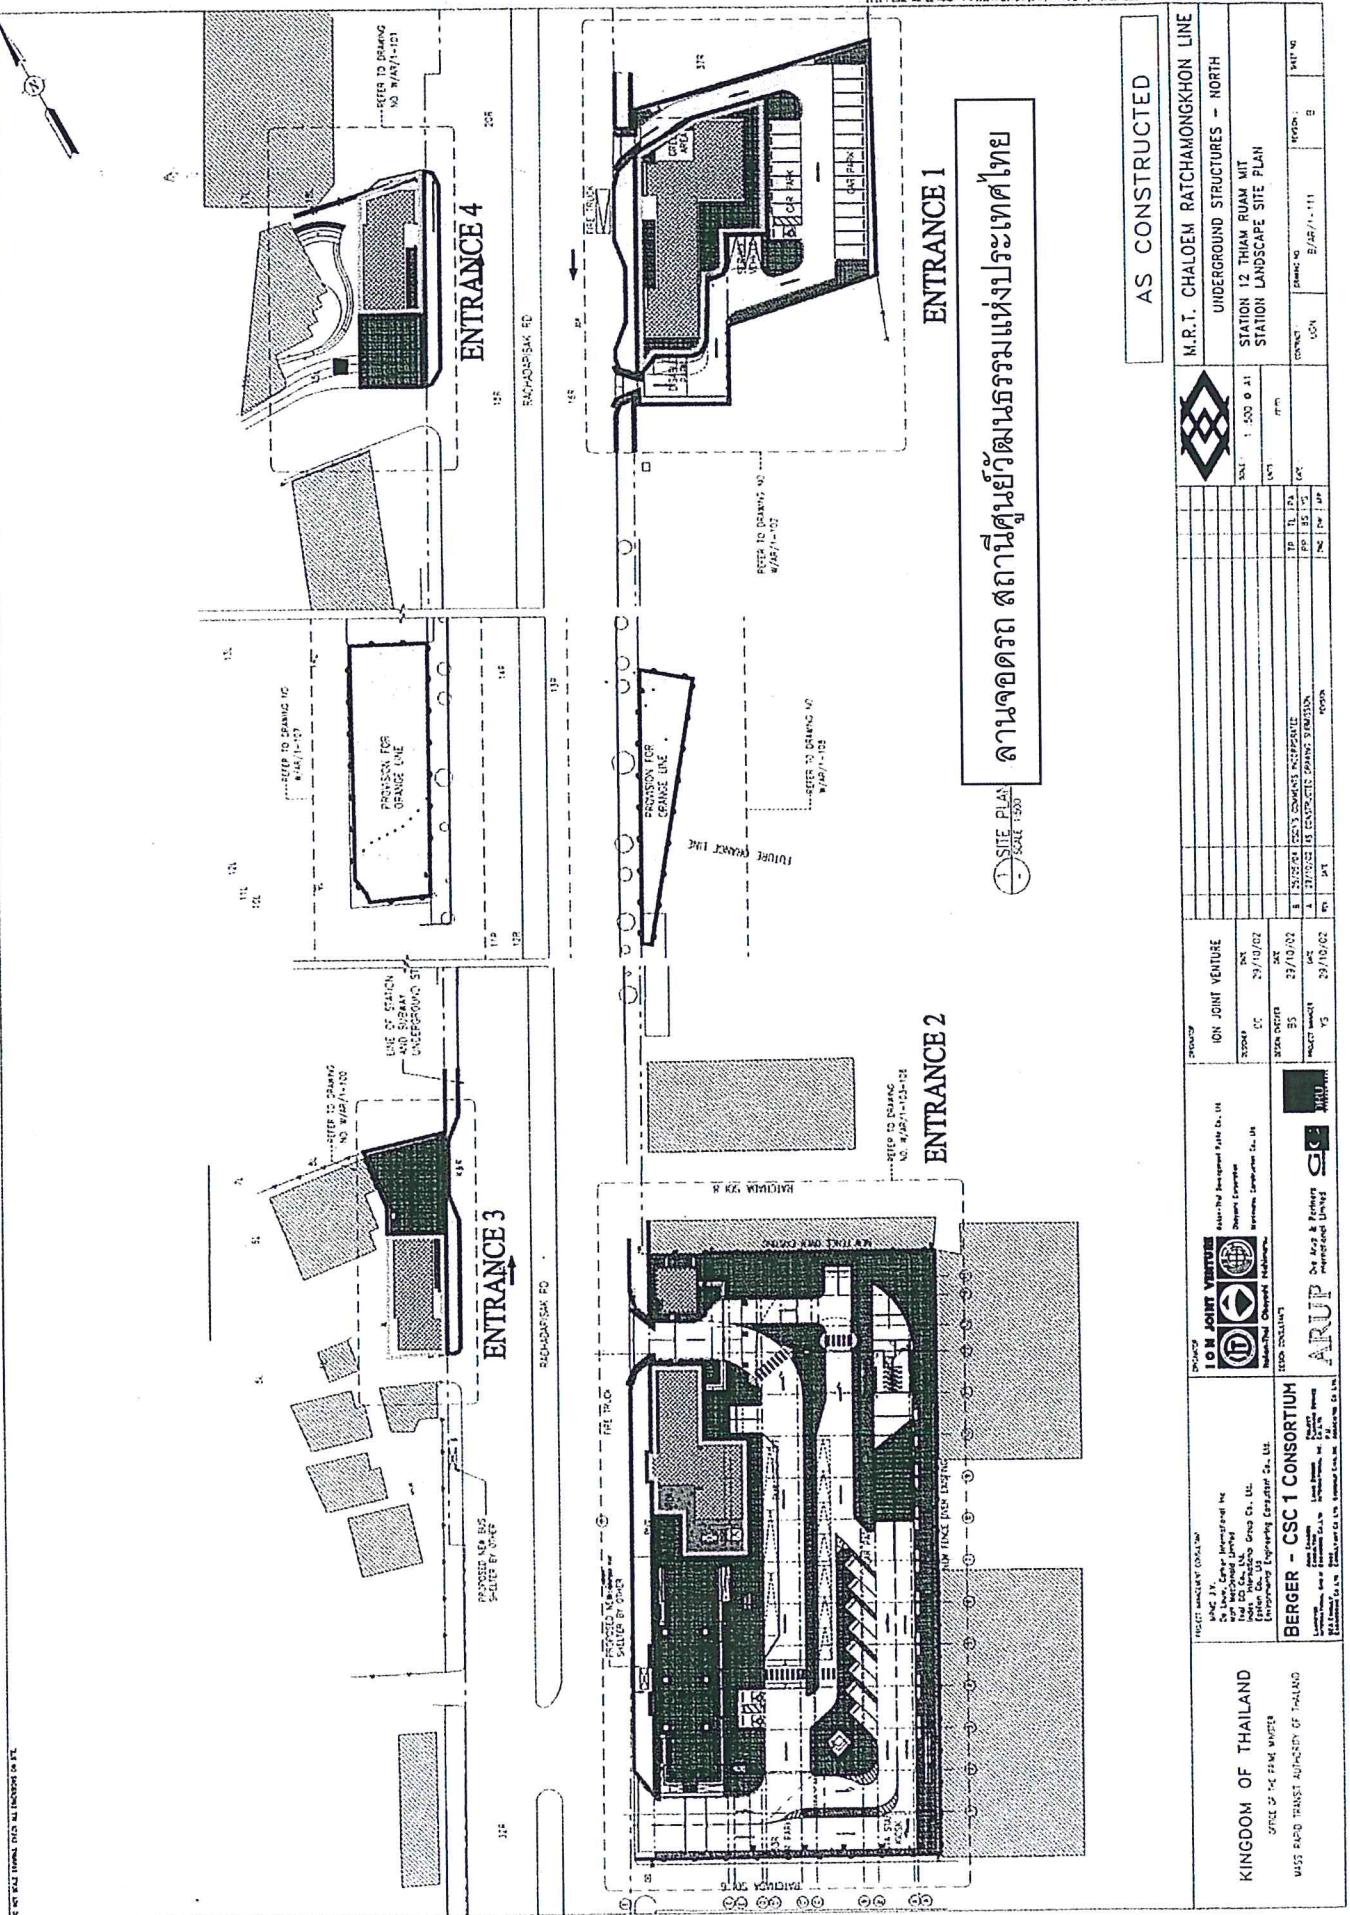



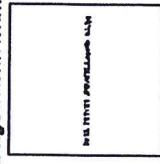























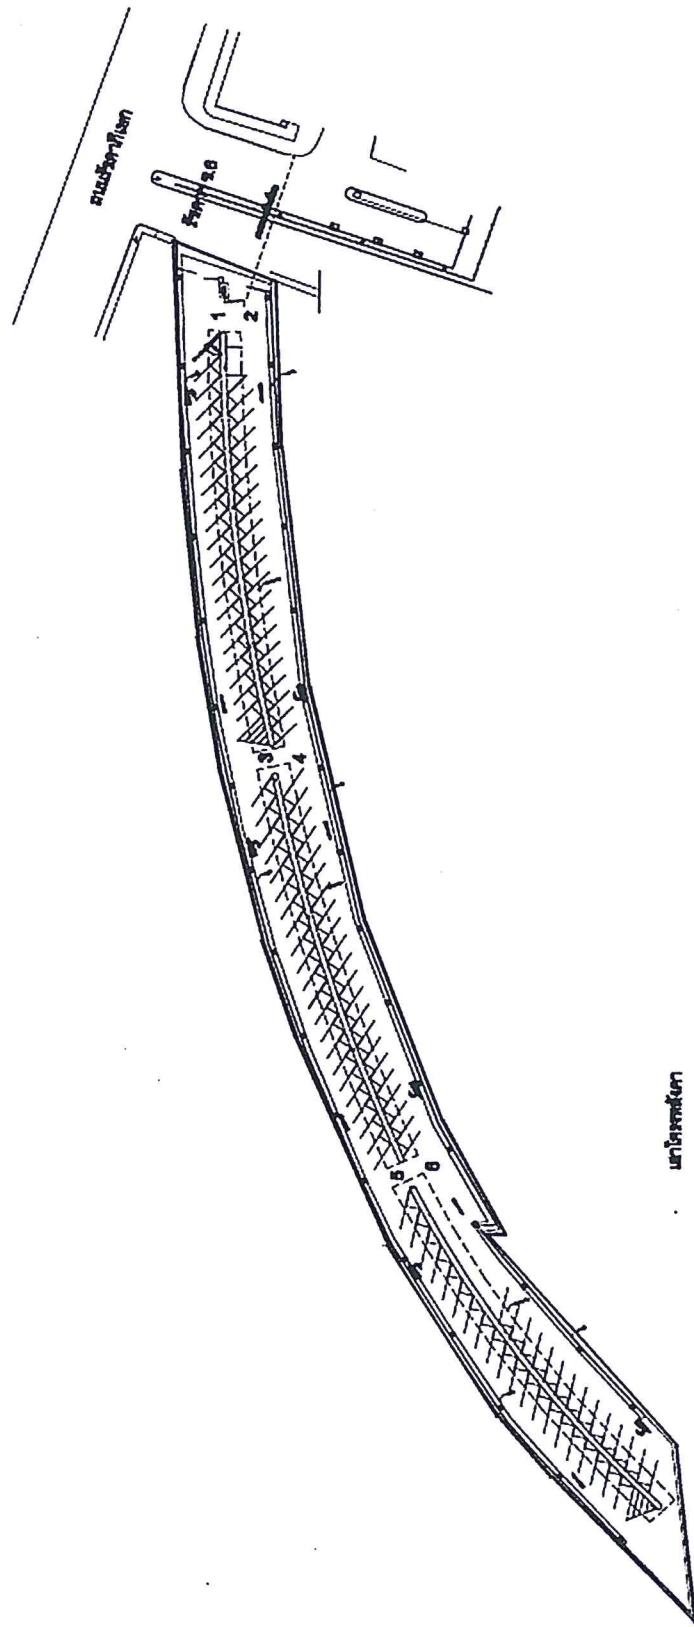













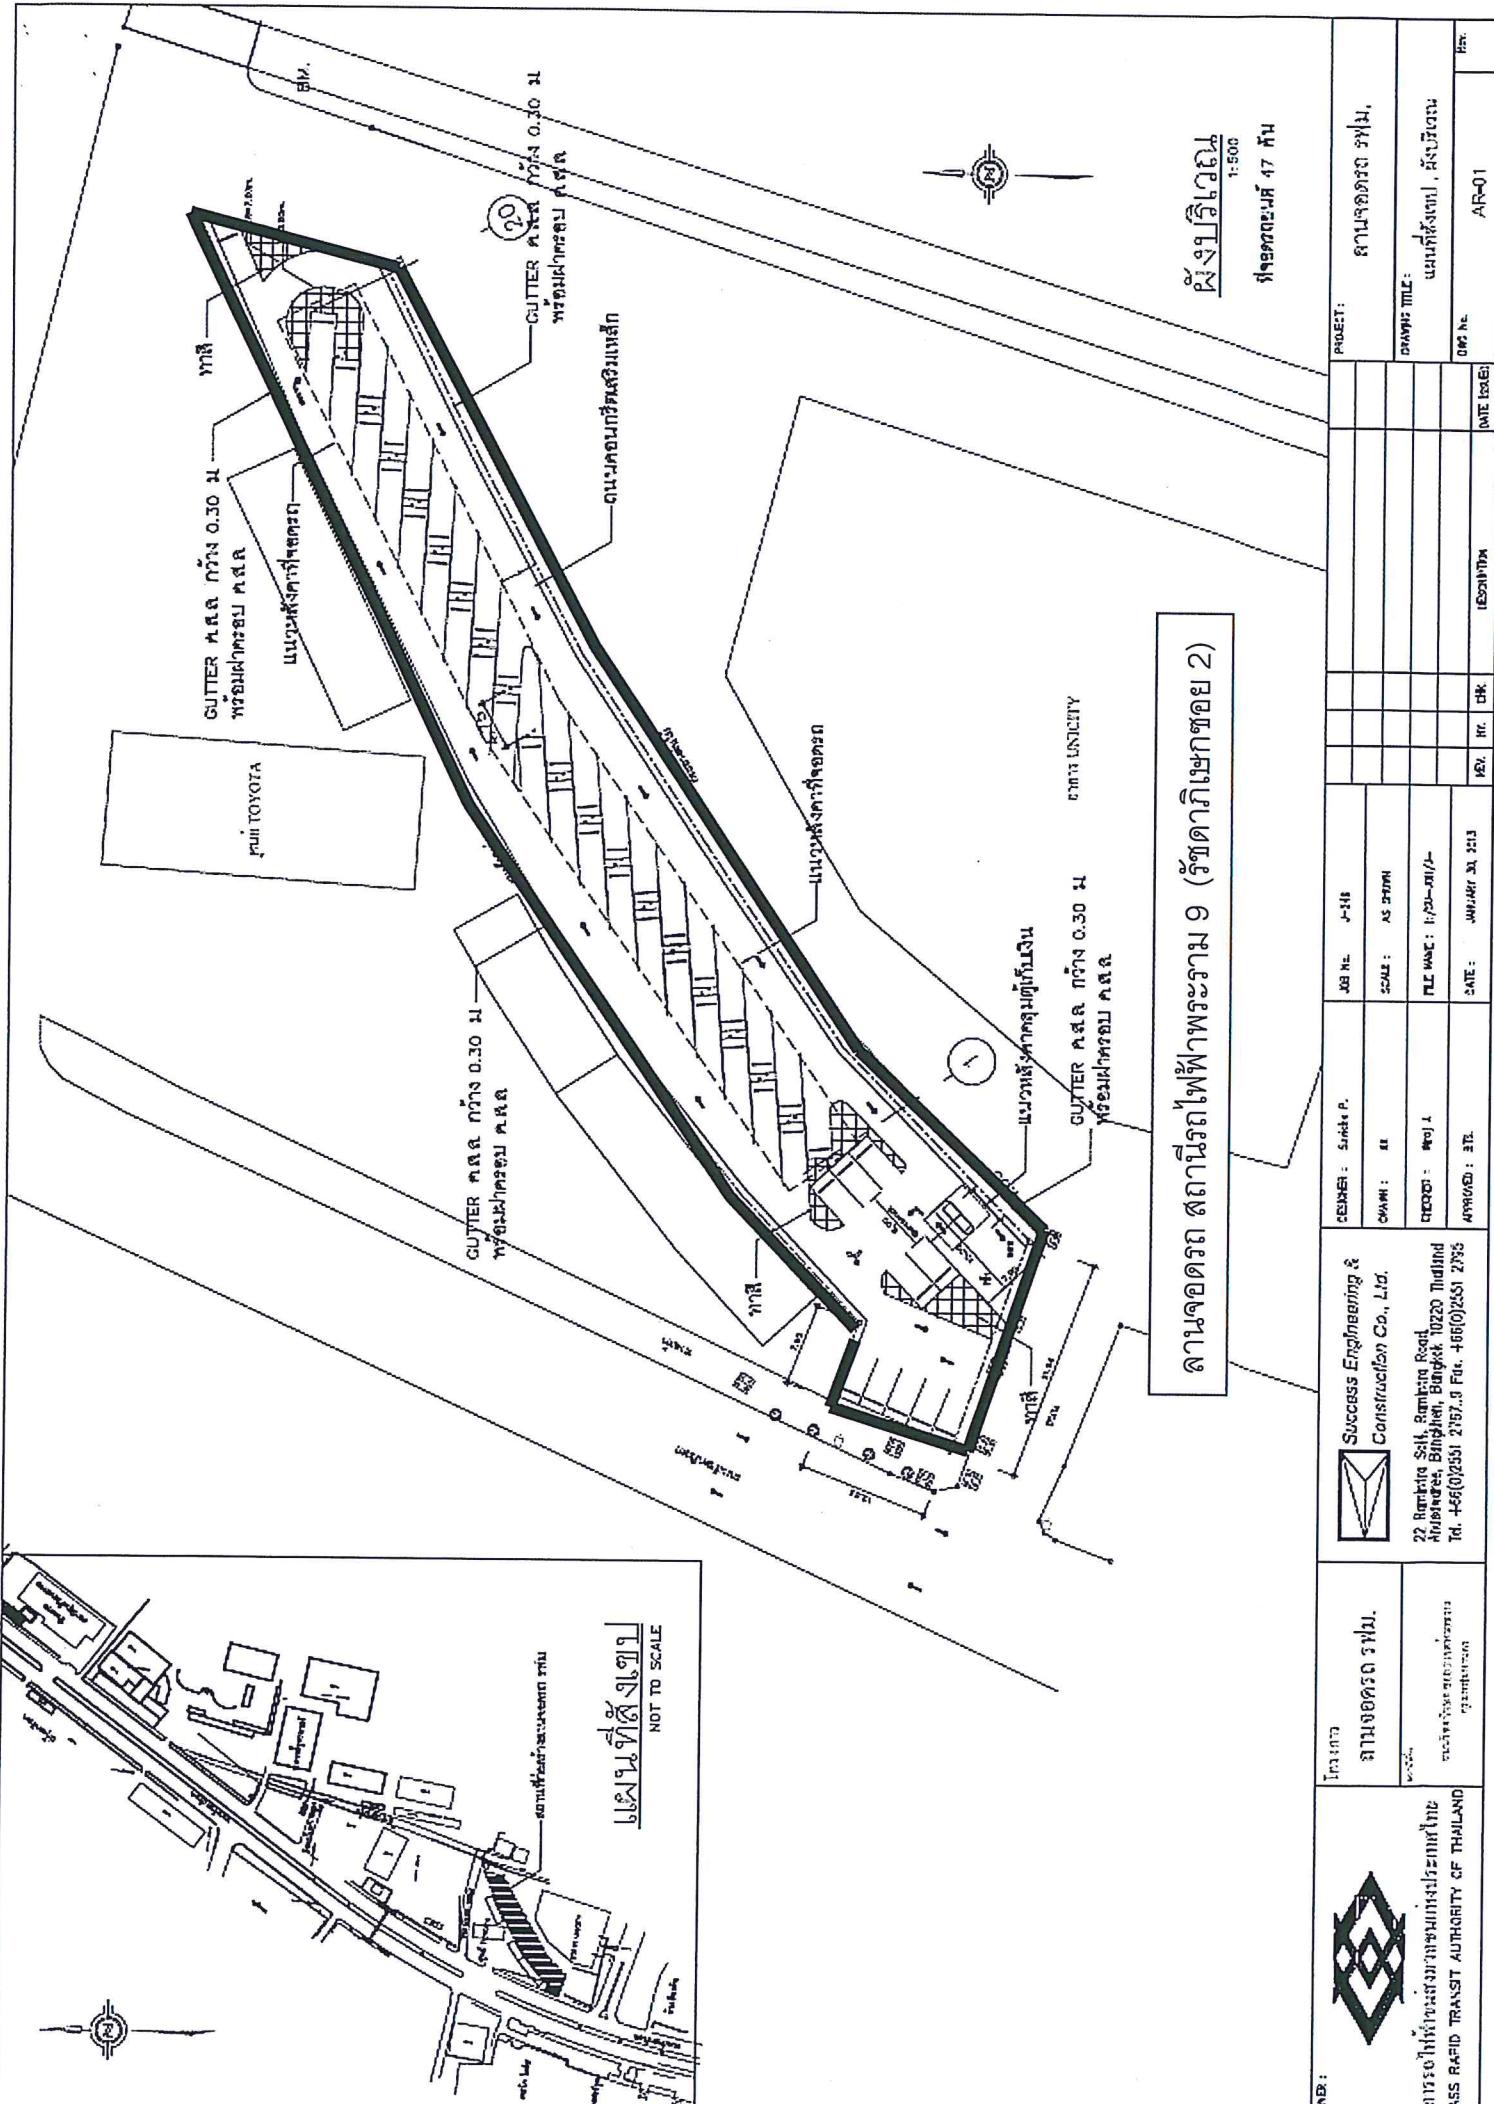

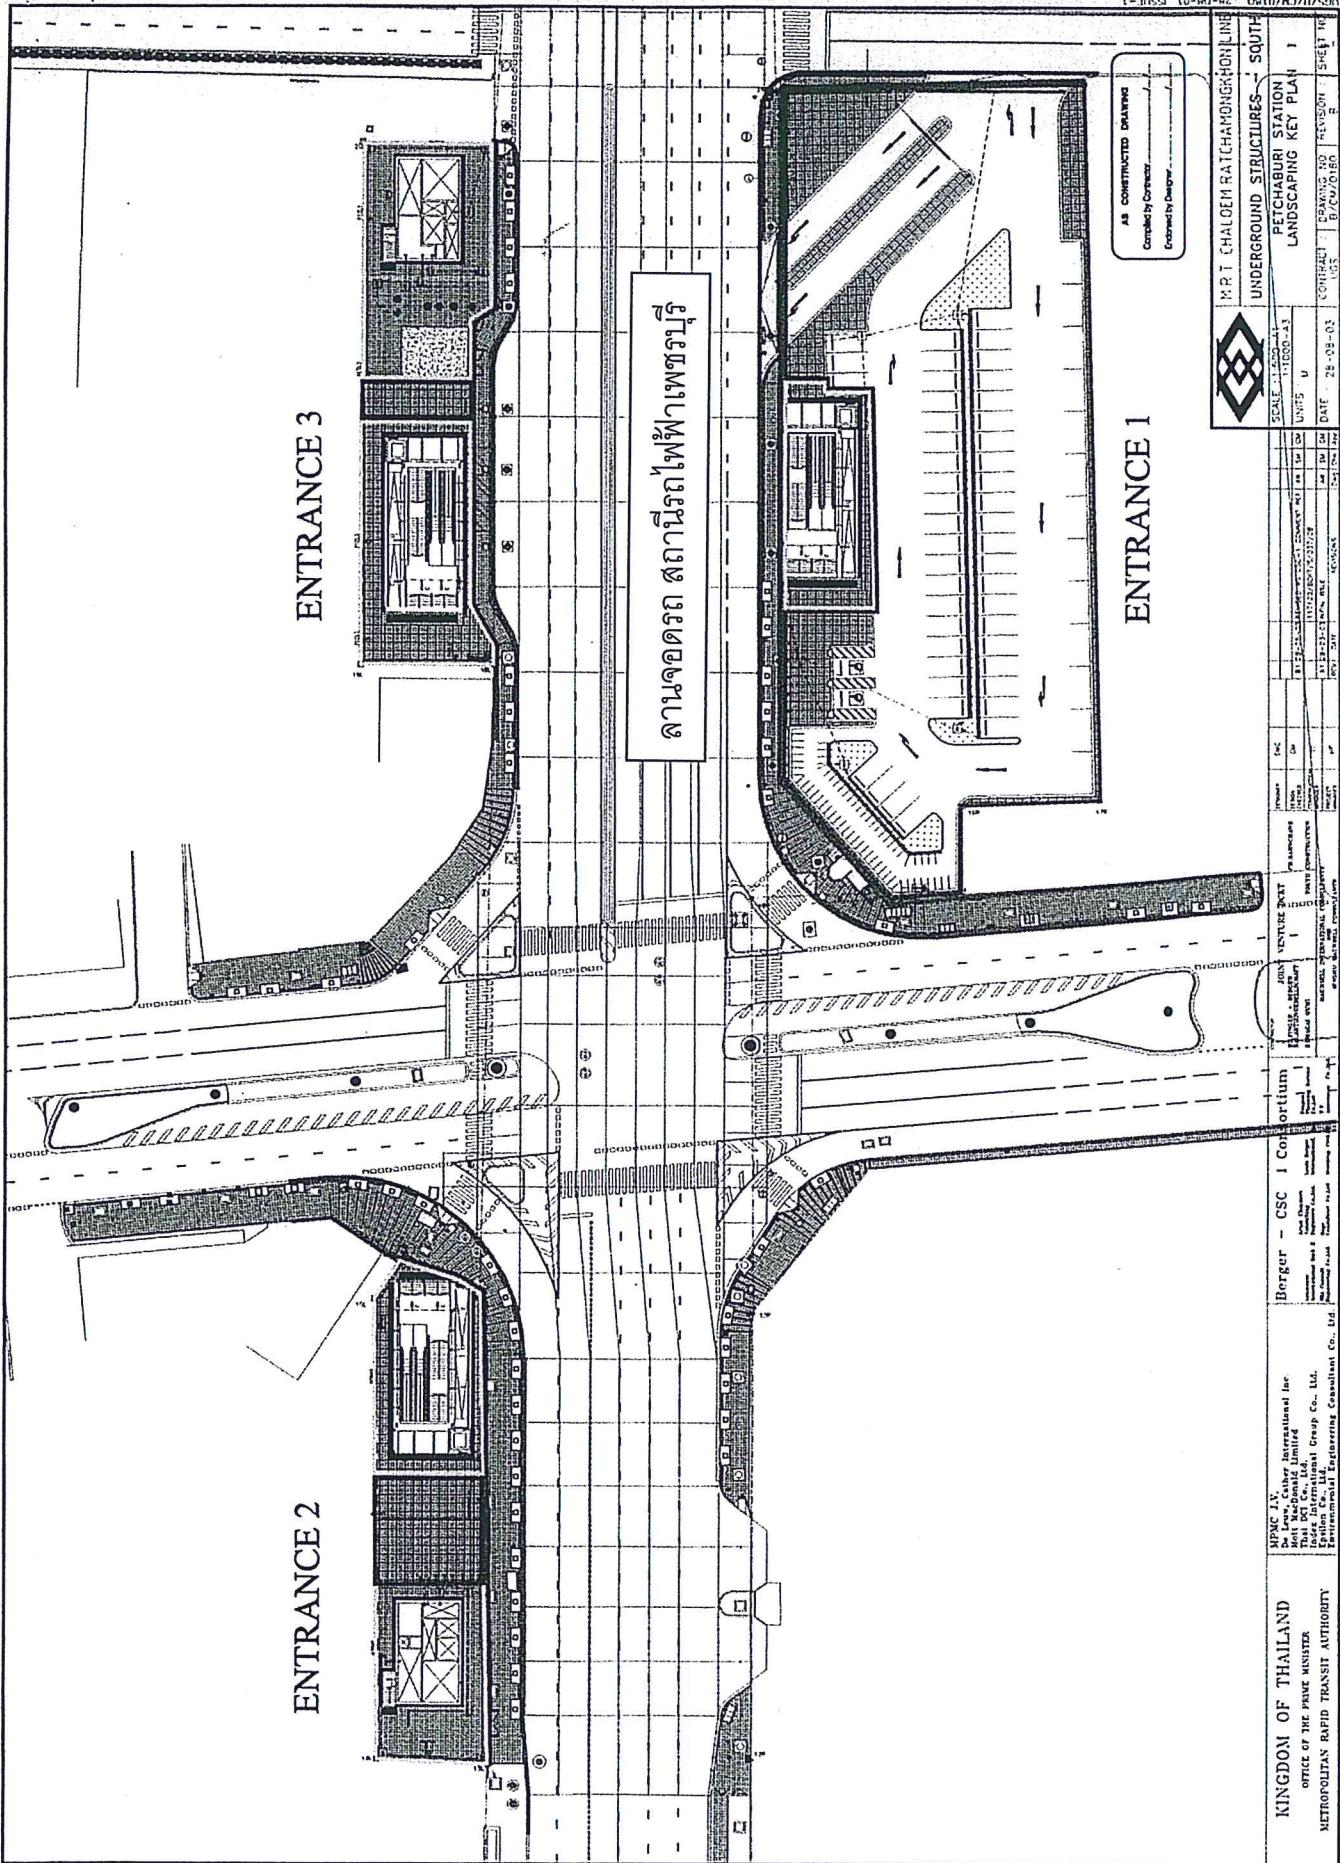

A3 CONSTRUCTED DRAWING


UNDERGROUND STRUCTURES - SOUTH
PETCHABURI STATION LANDSCAPING KEY PLAN
1

MPMC 11
De Leuw Cather International Inc
Epsilon Co., Ltd.

UV BCKT

MASTER PLAN CAR PARK

Sirikit Convention Center MRT Station

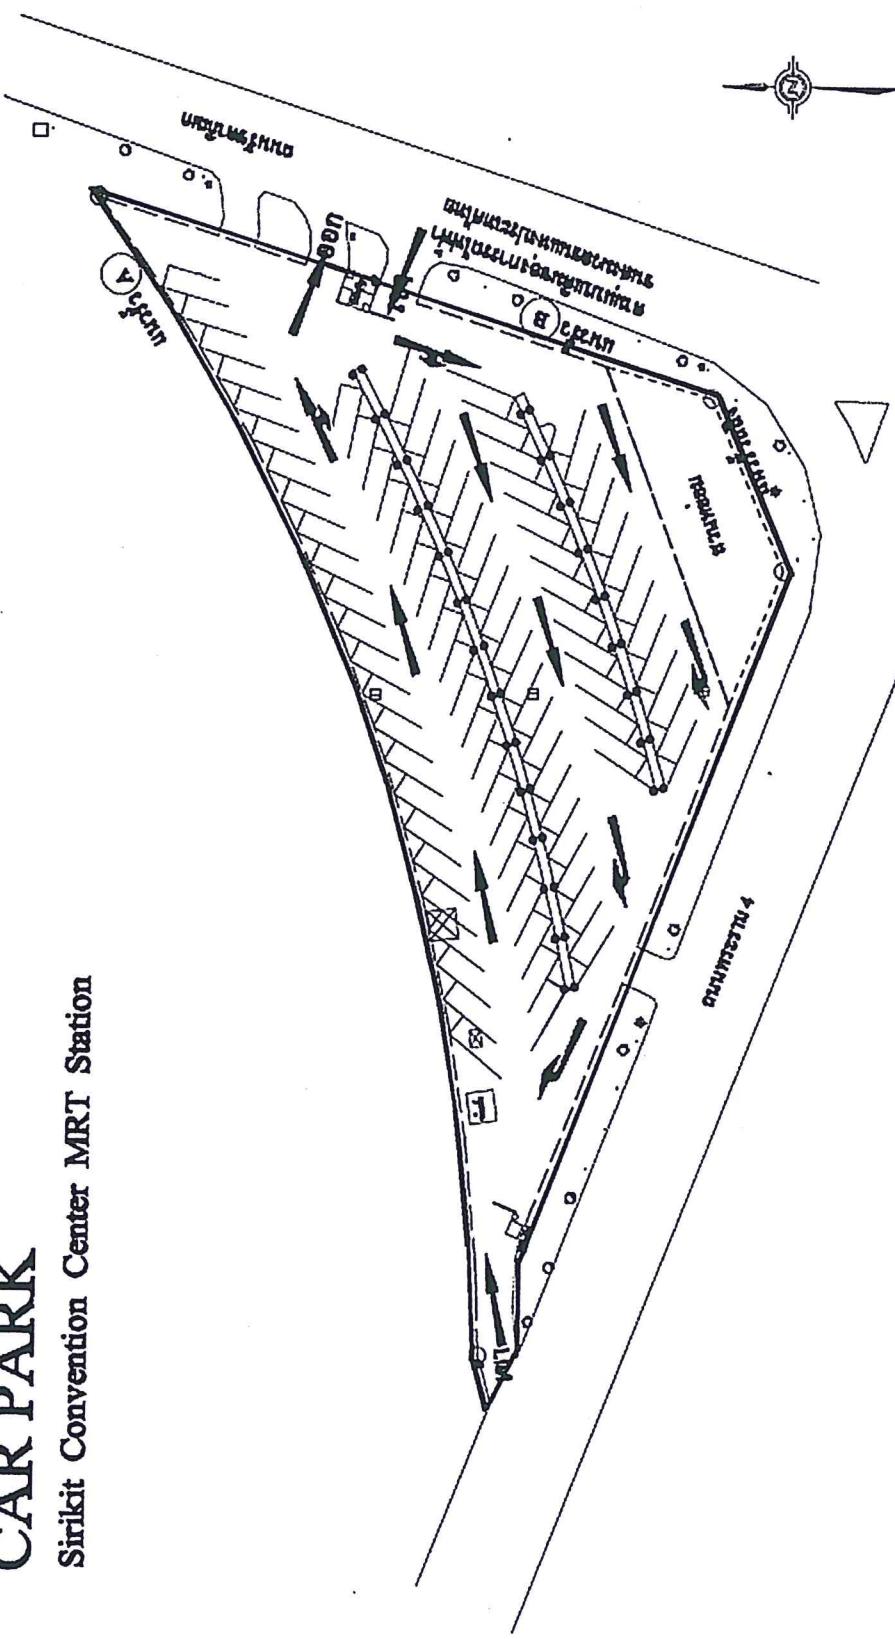


















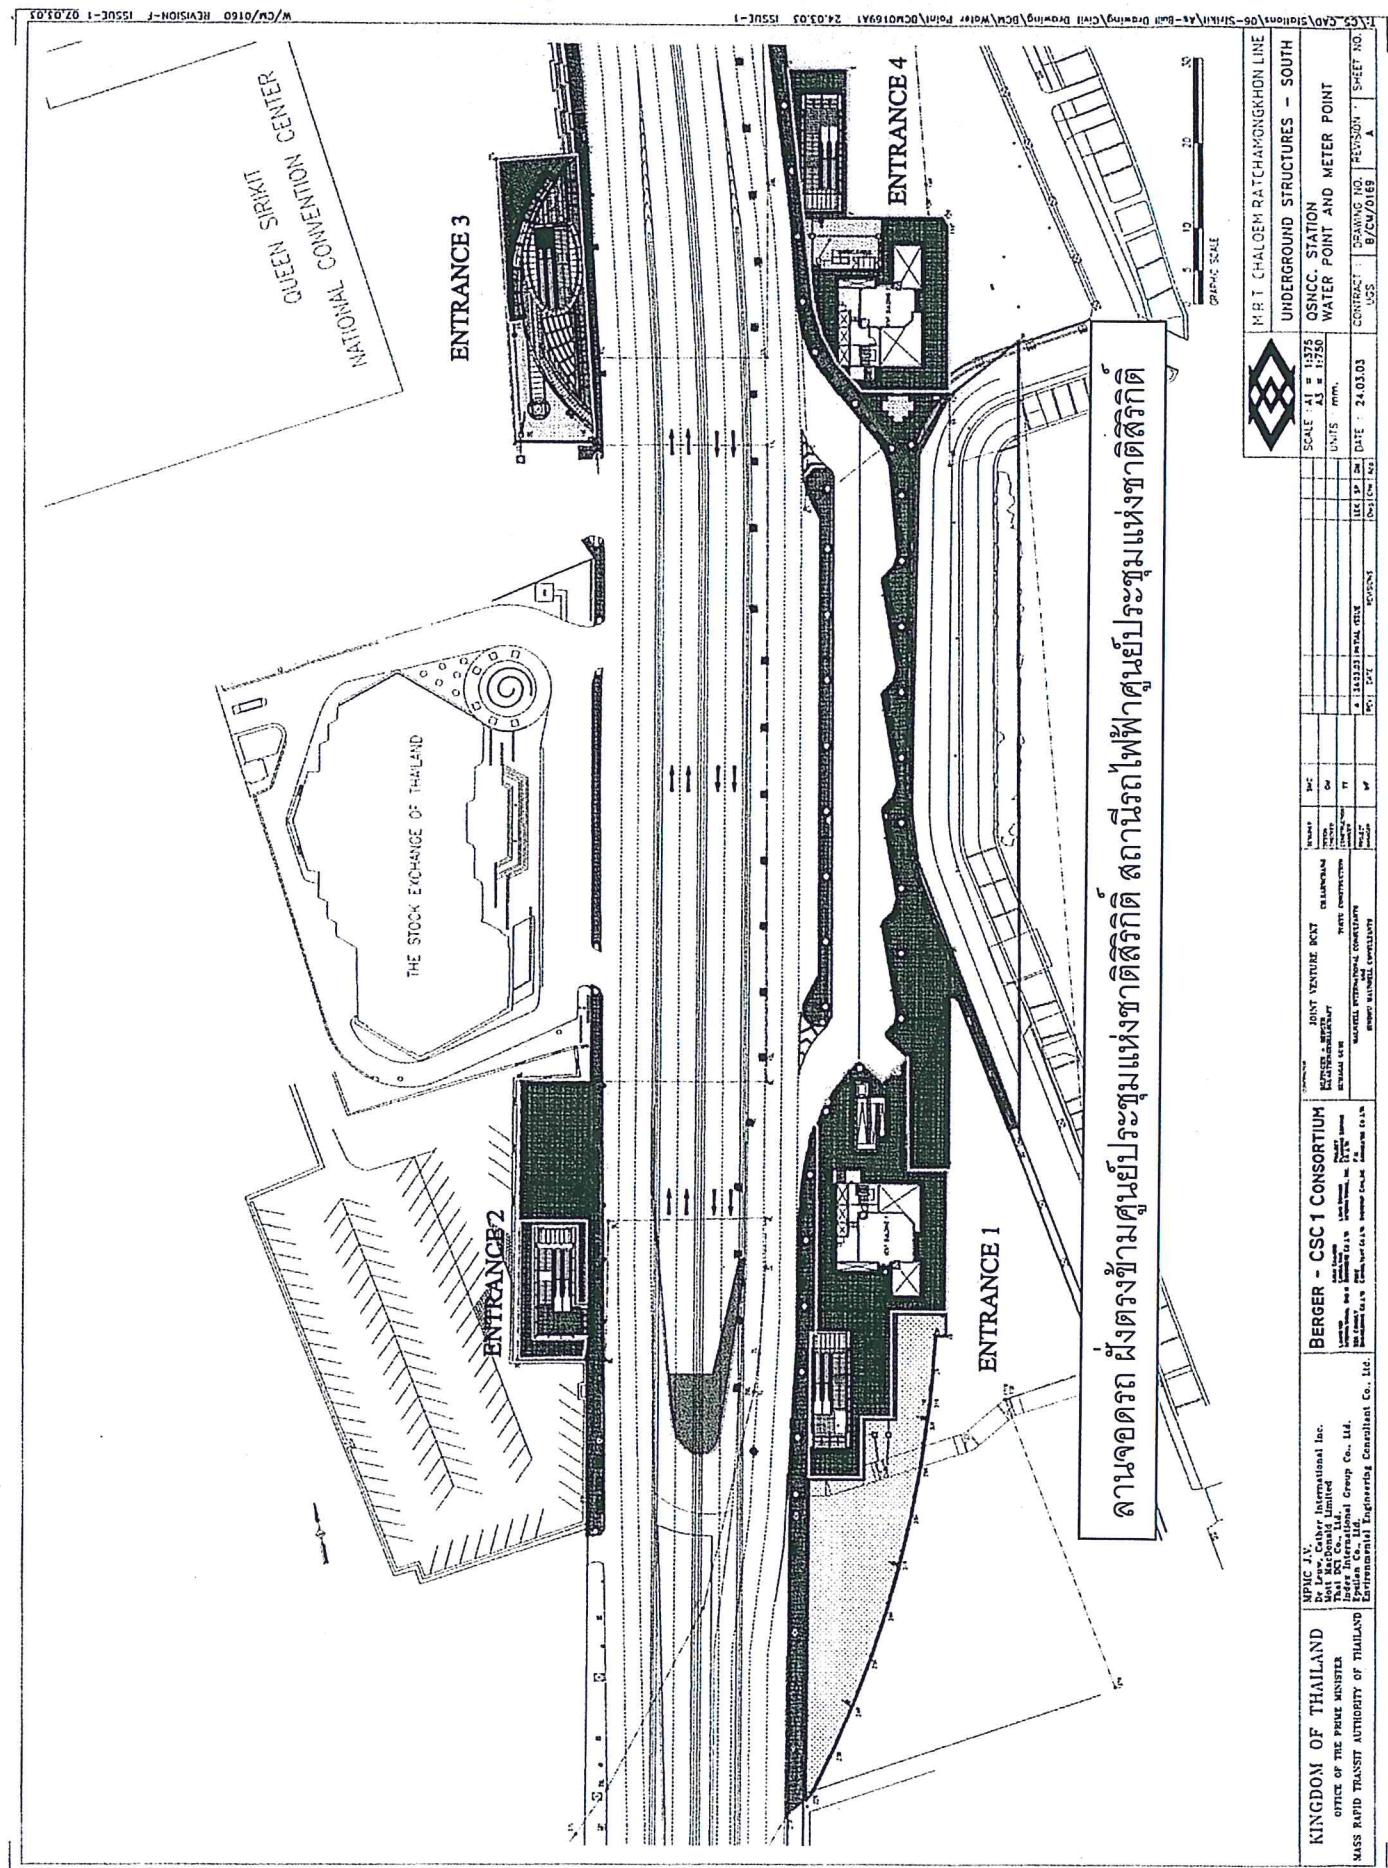



NOTES:
1. FOR LEGEND, REFER DWG No CM/0120

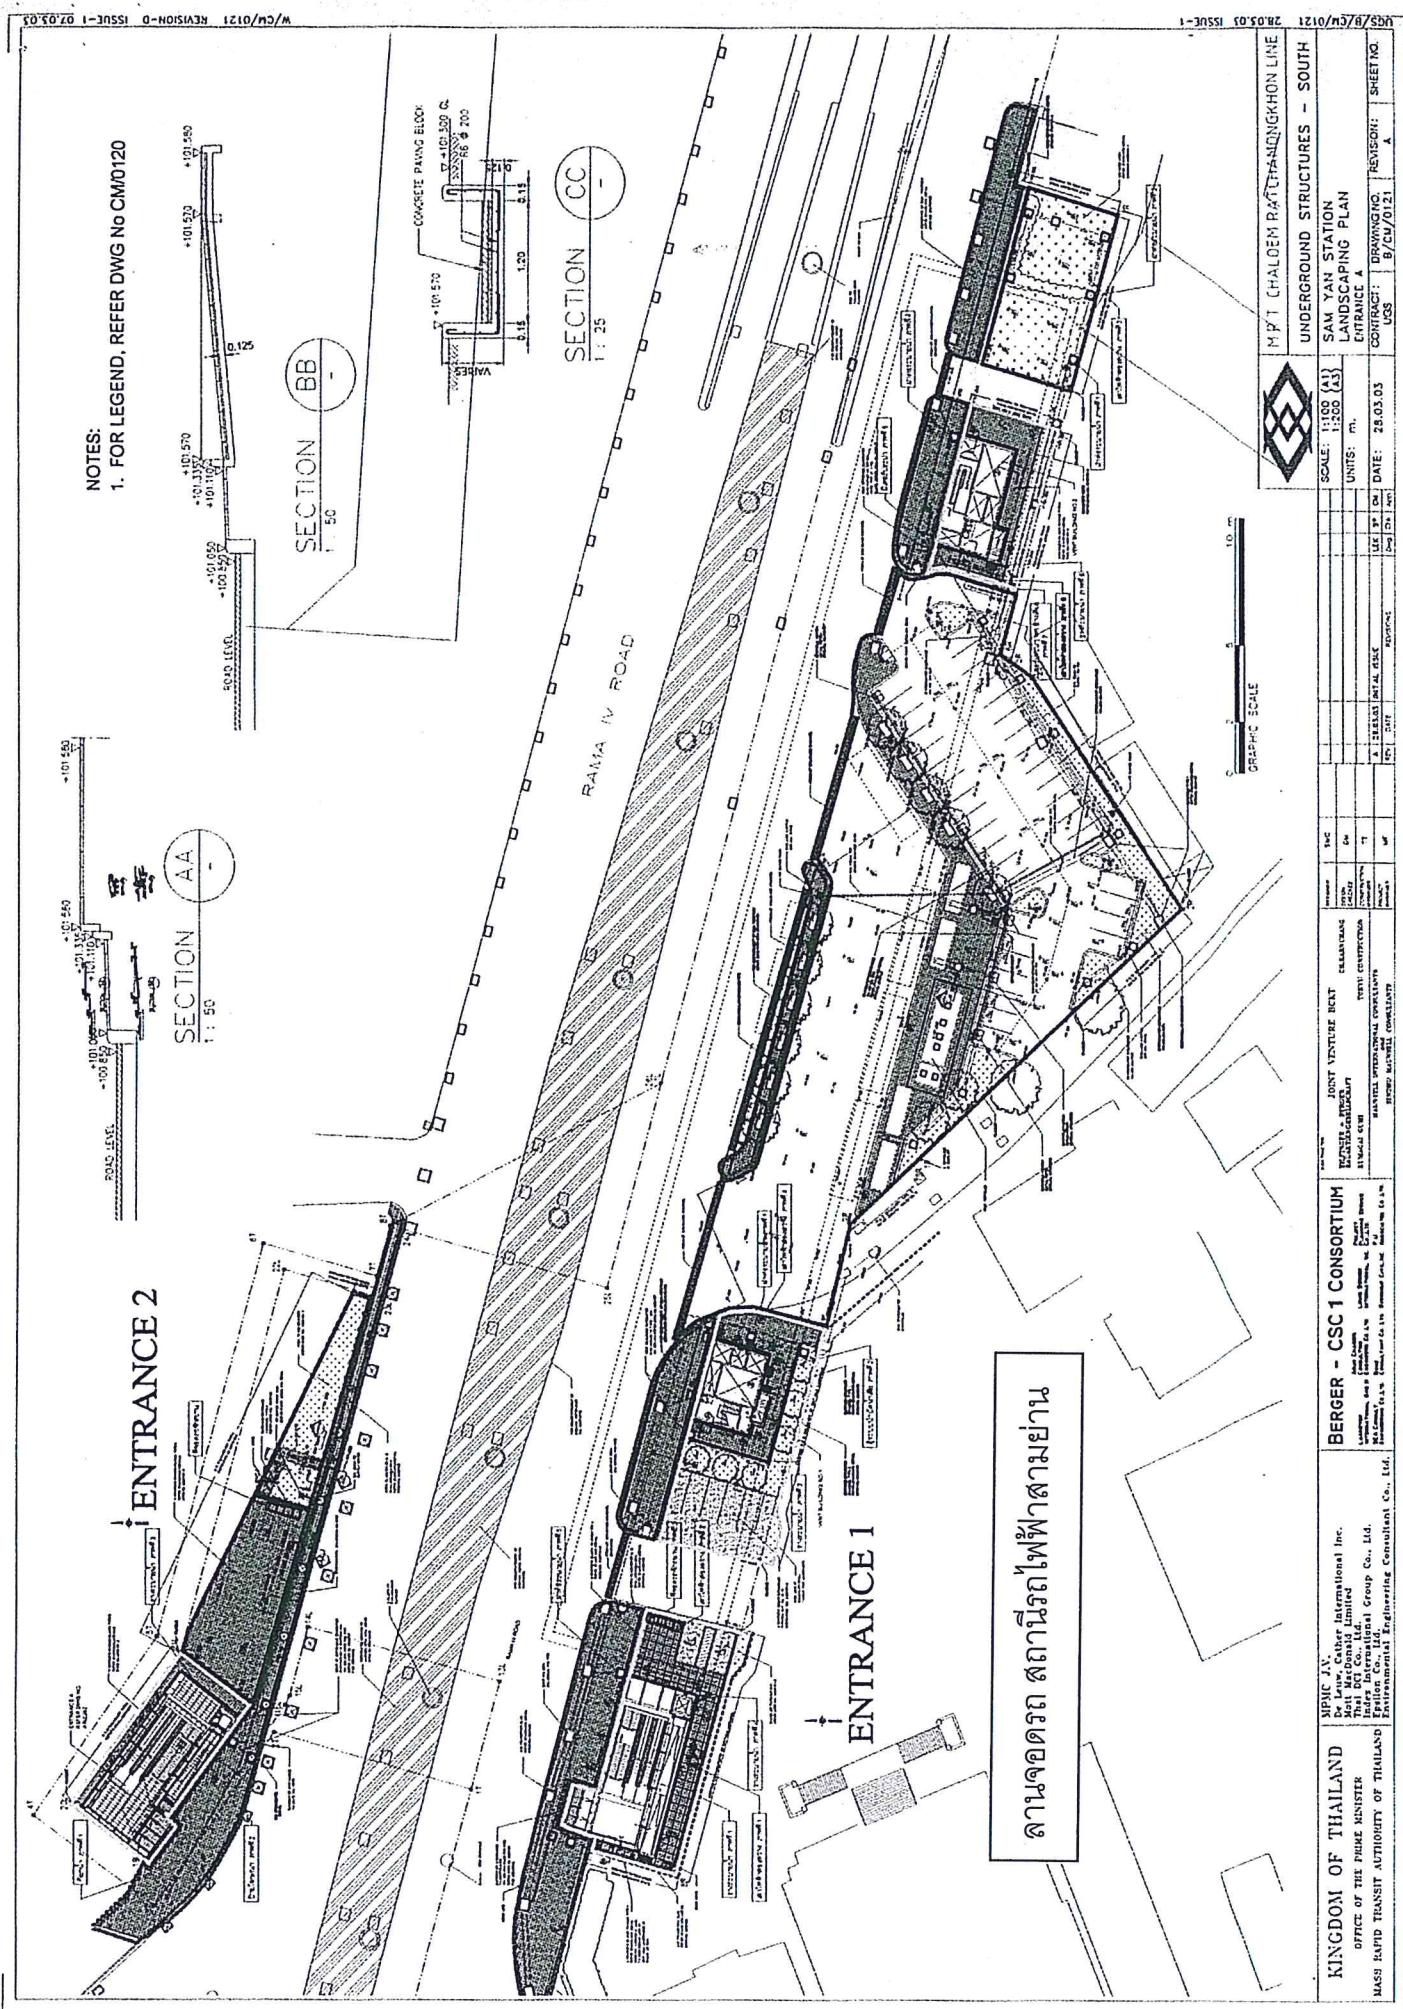

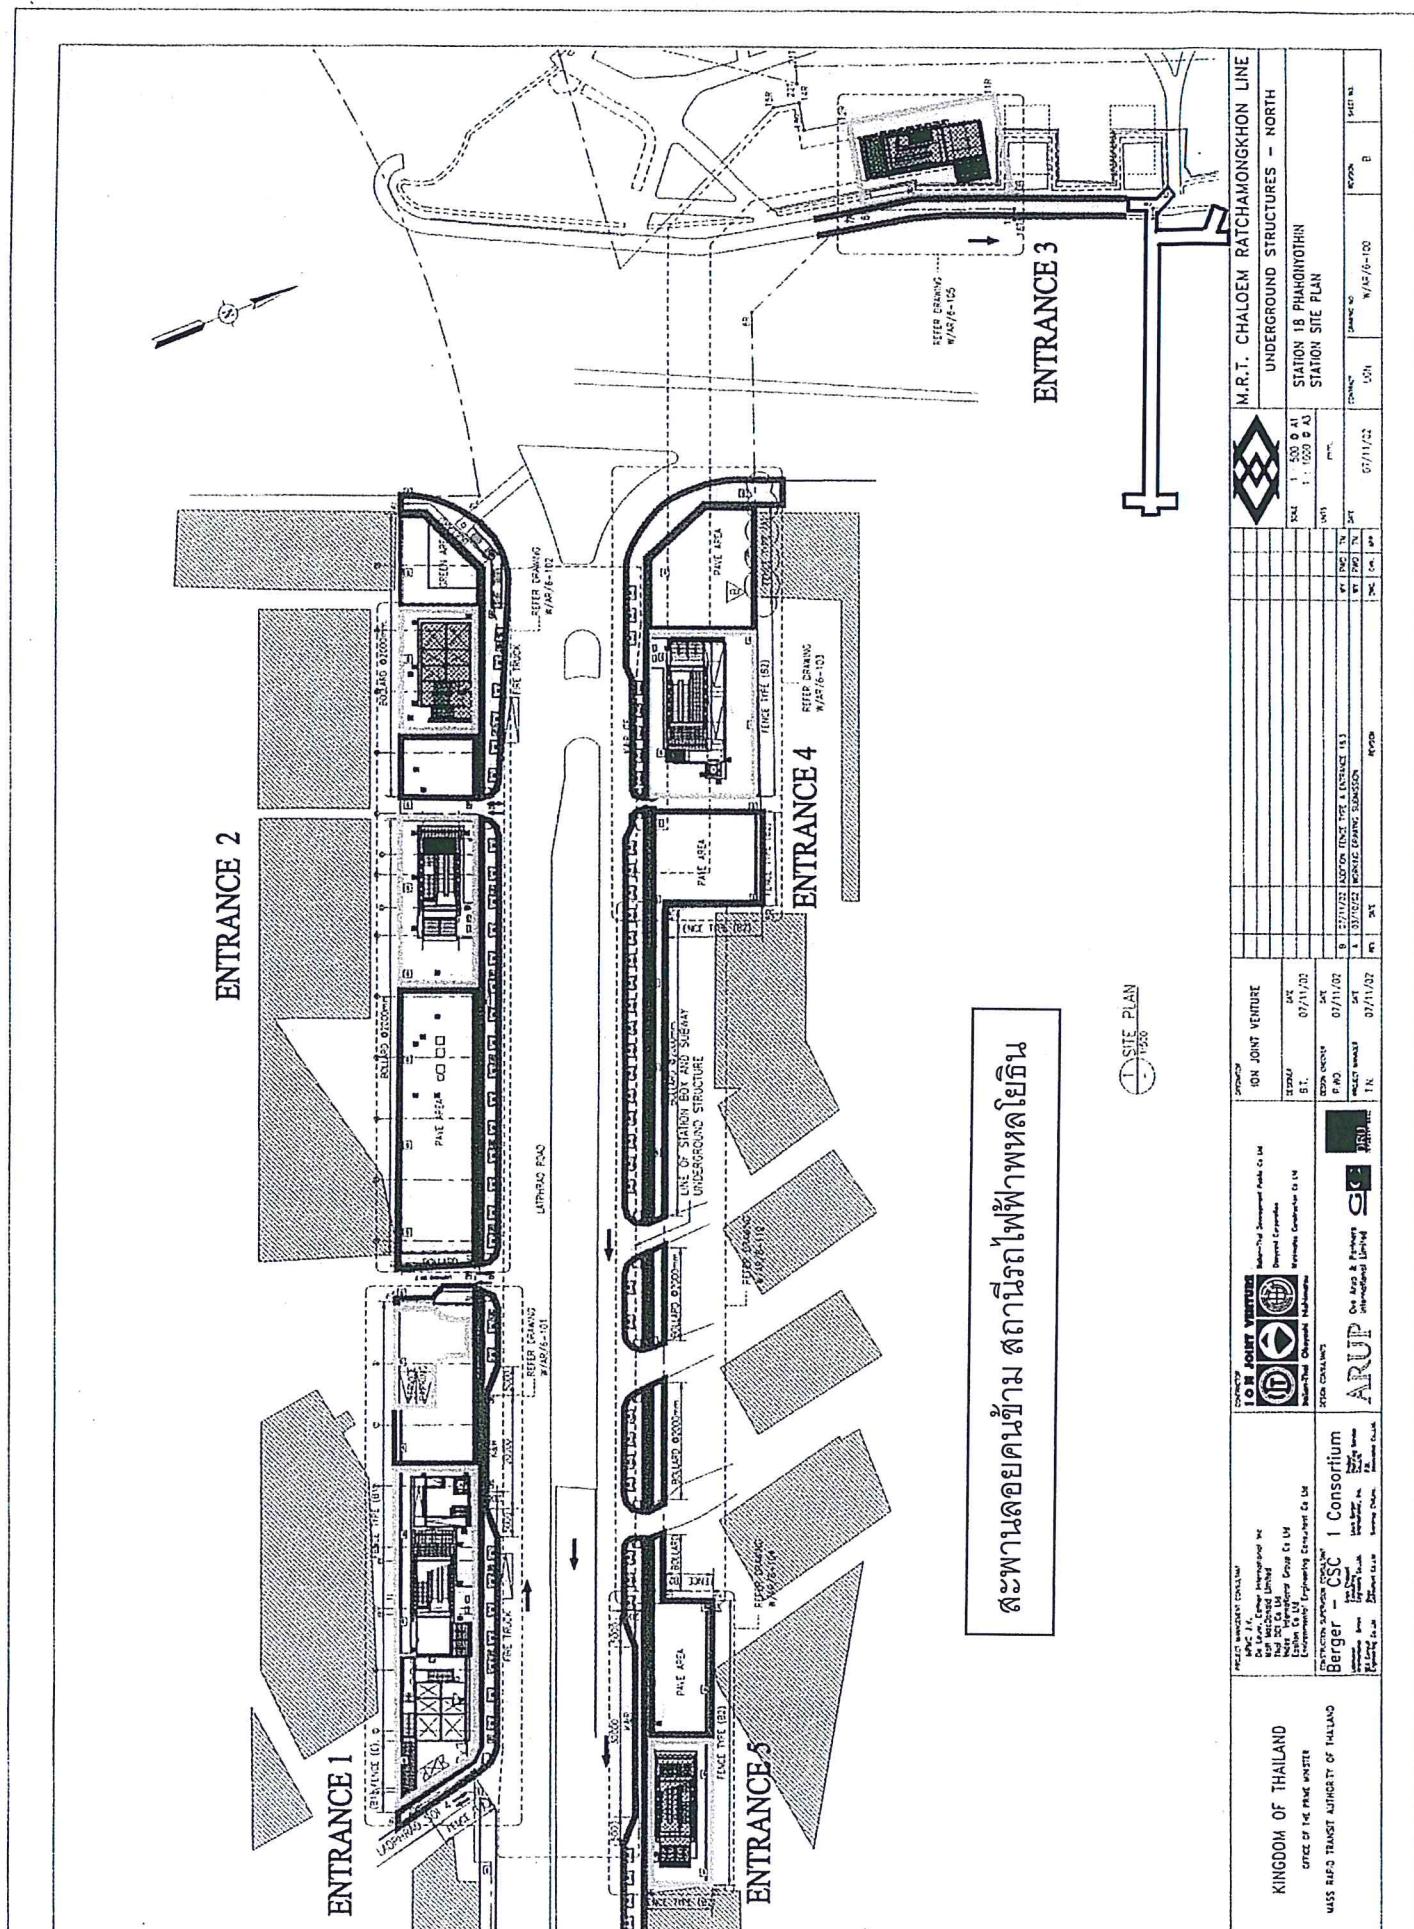

ENTRANCE 1



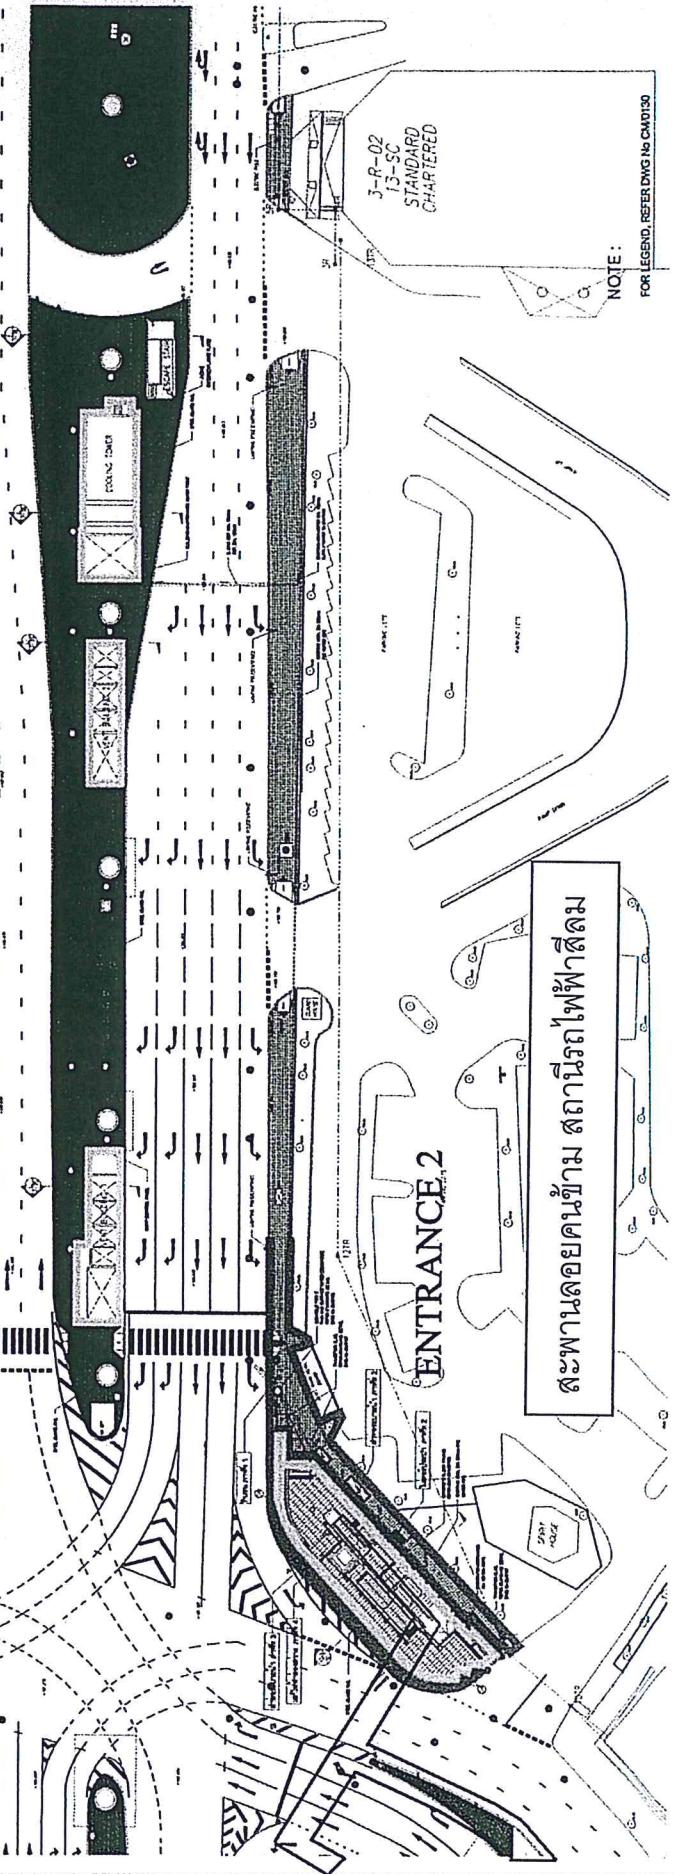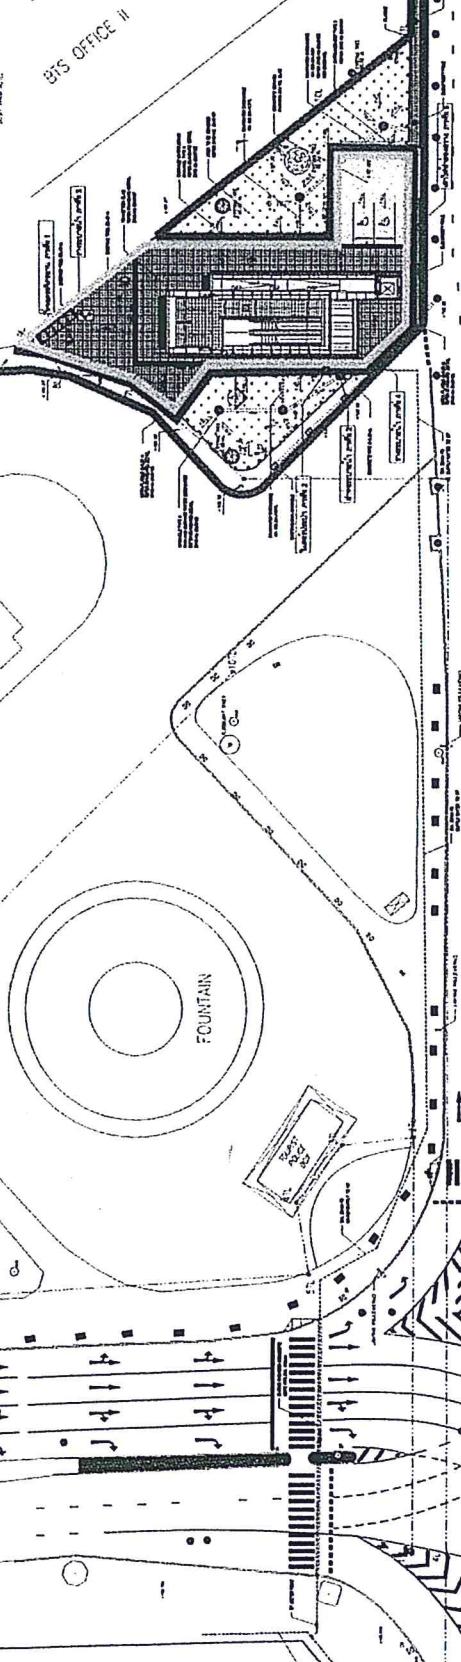




KINGDOM OF THAILAND	MPMC J.V.	BERGER - CSC 1 CONSORTIUM

UNDERGROUND STRUCTURES - SOUTH	
Scale:	N = 1:100
A3 =	1:200
Units:	mm.
VENT BUILDING 2	
STRUCTURE	
DATE:	28.03.03
DRAWING NO.:	B/CW/0134
REV.:	A

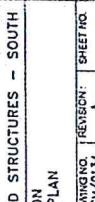


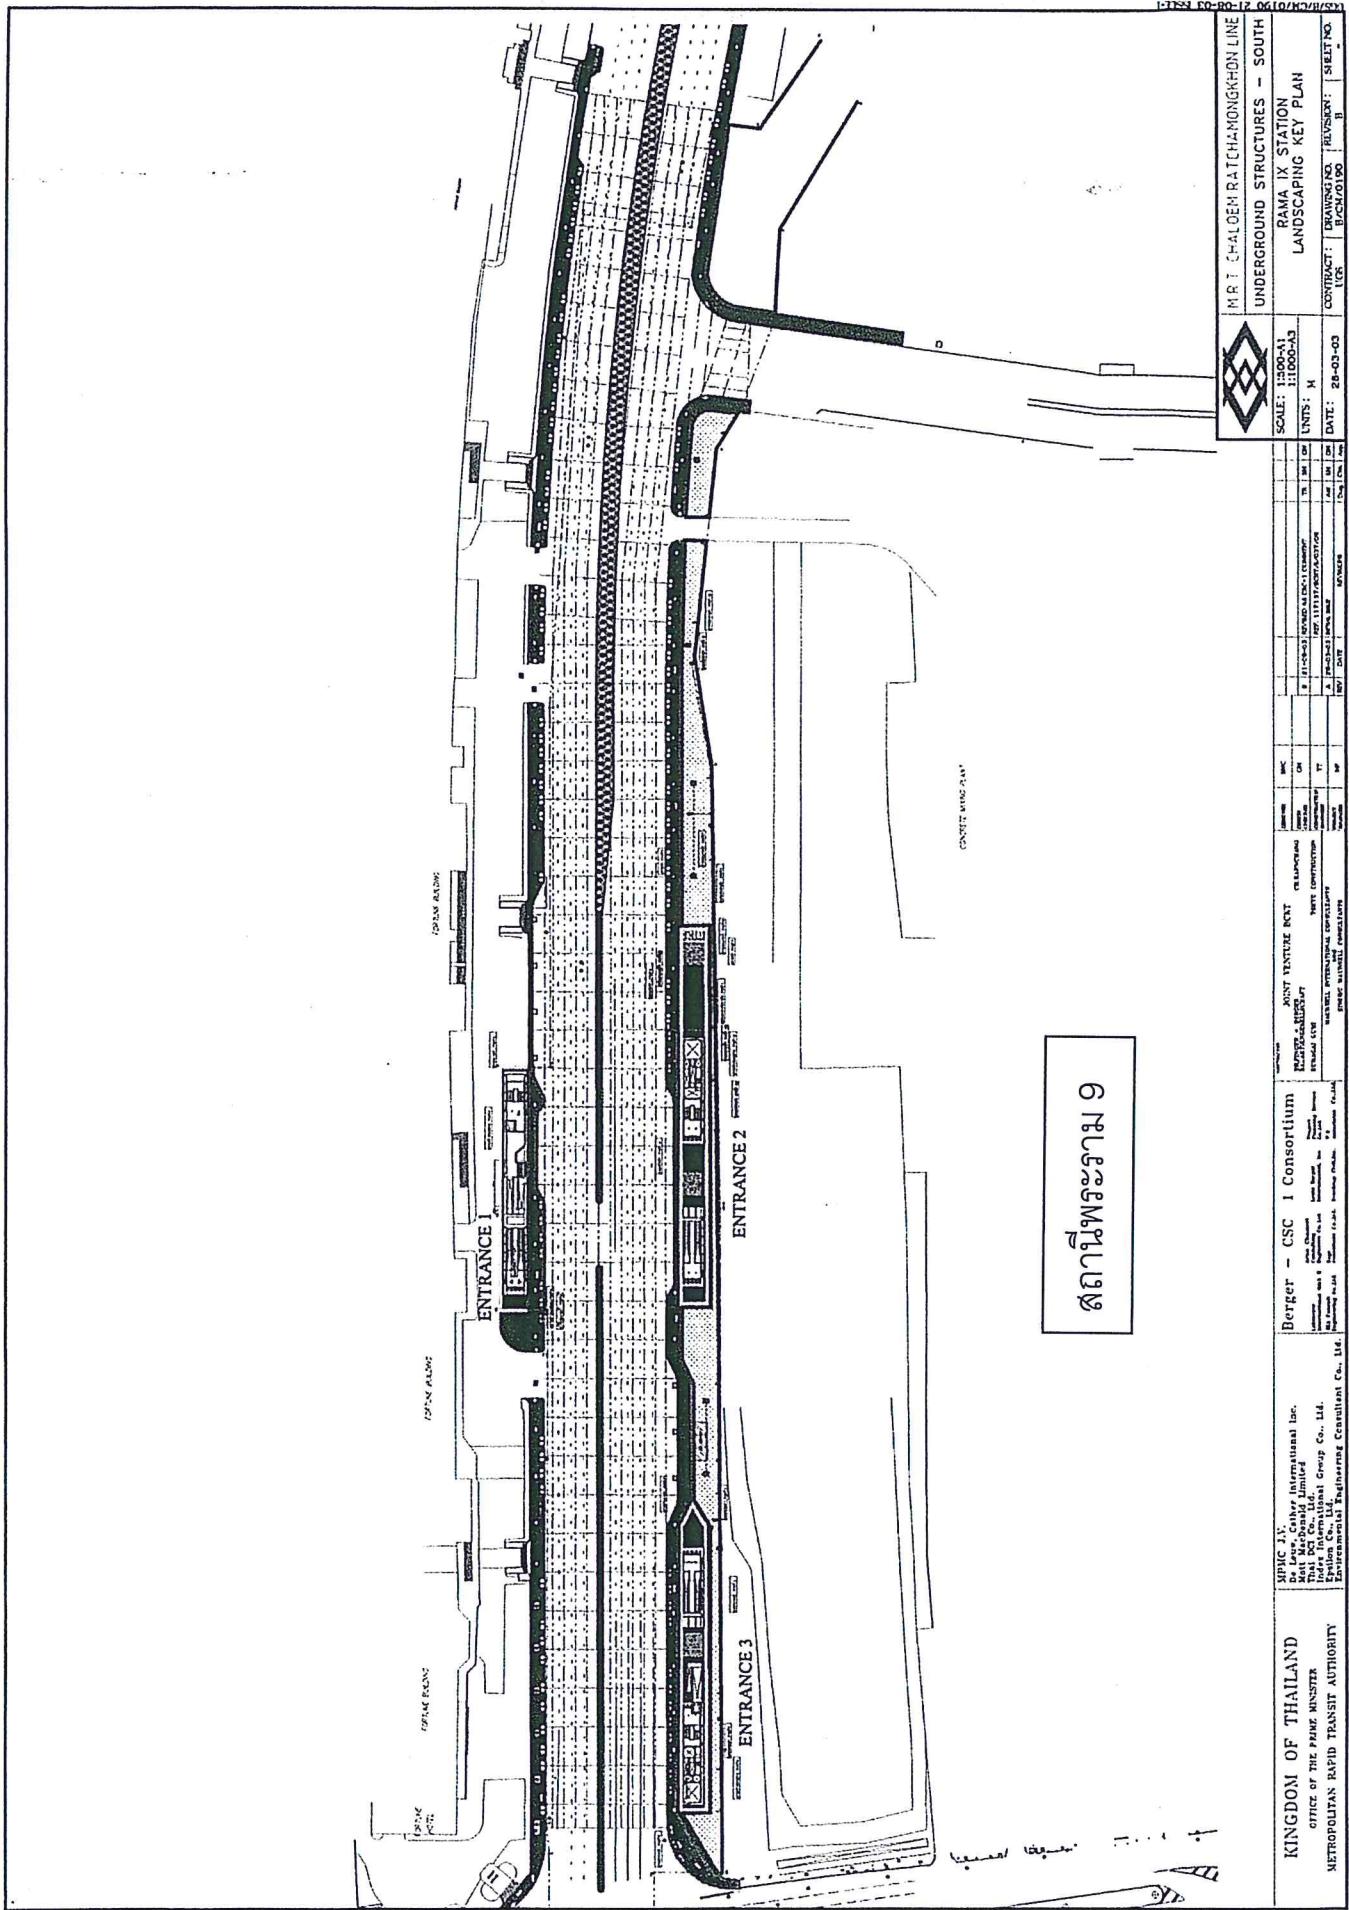

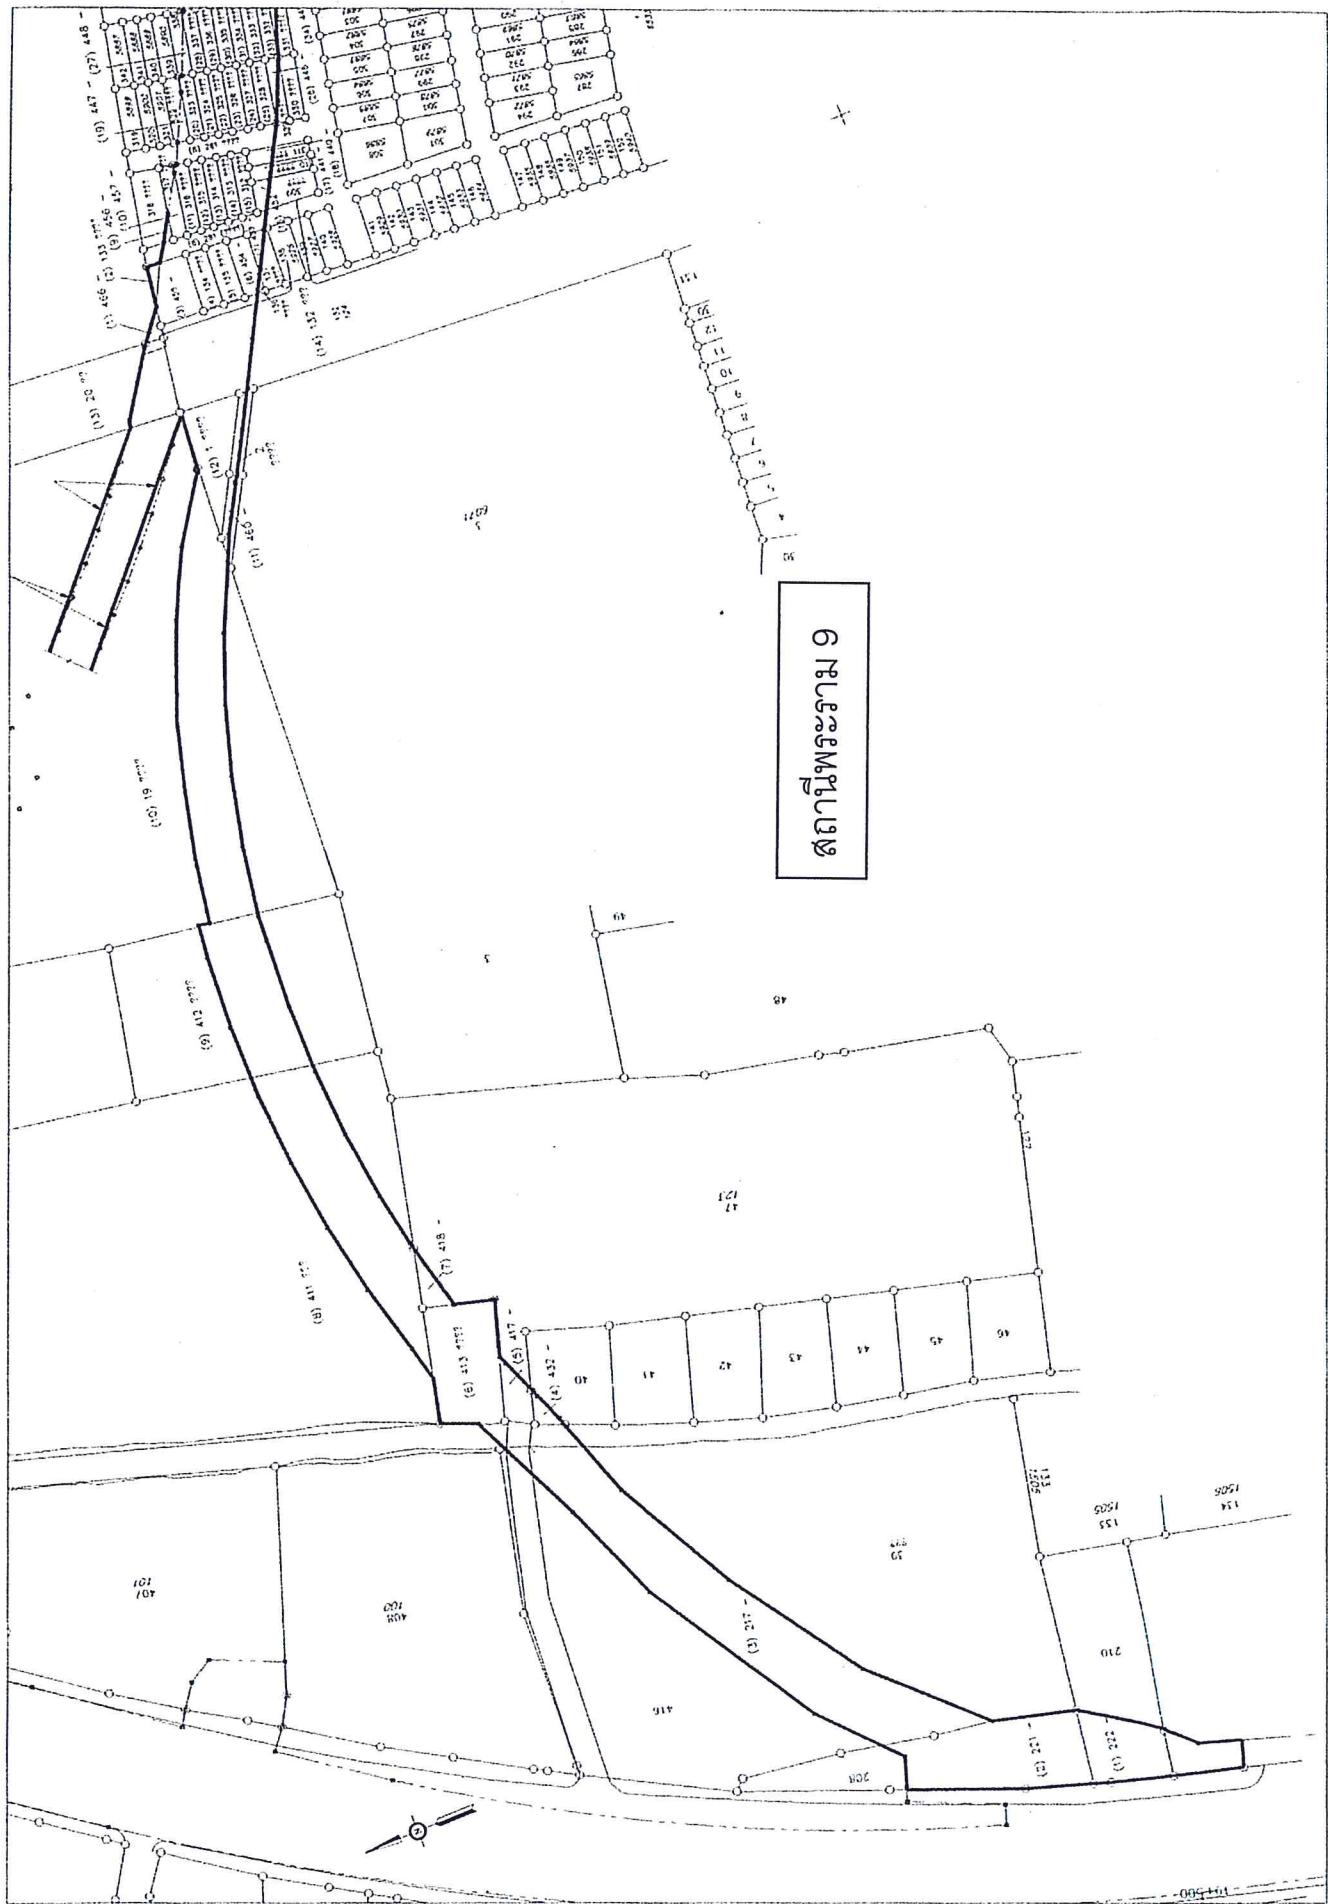





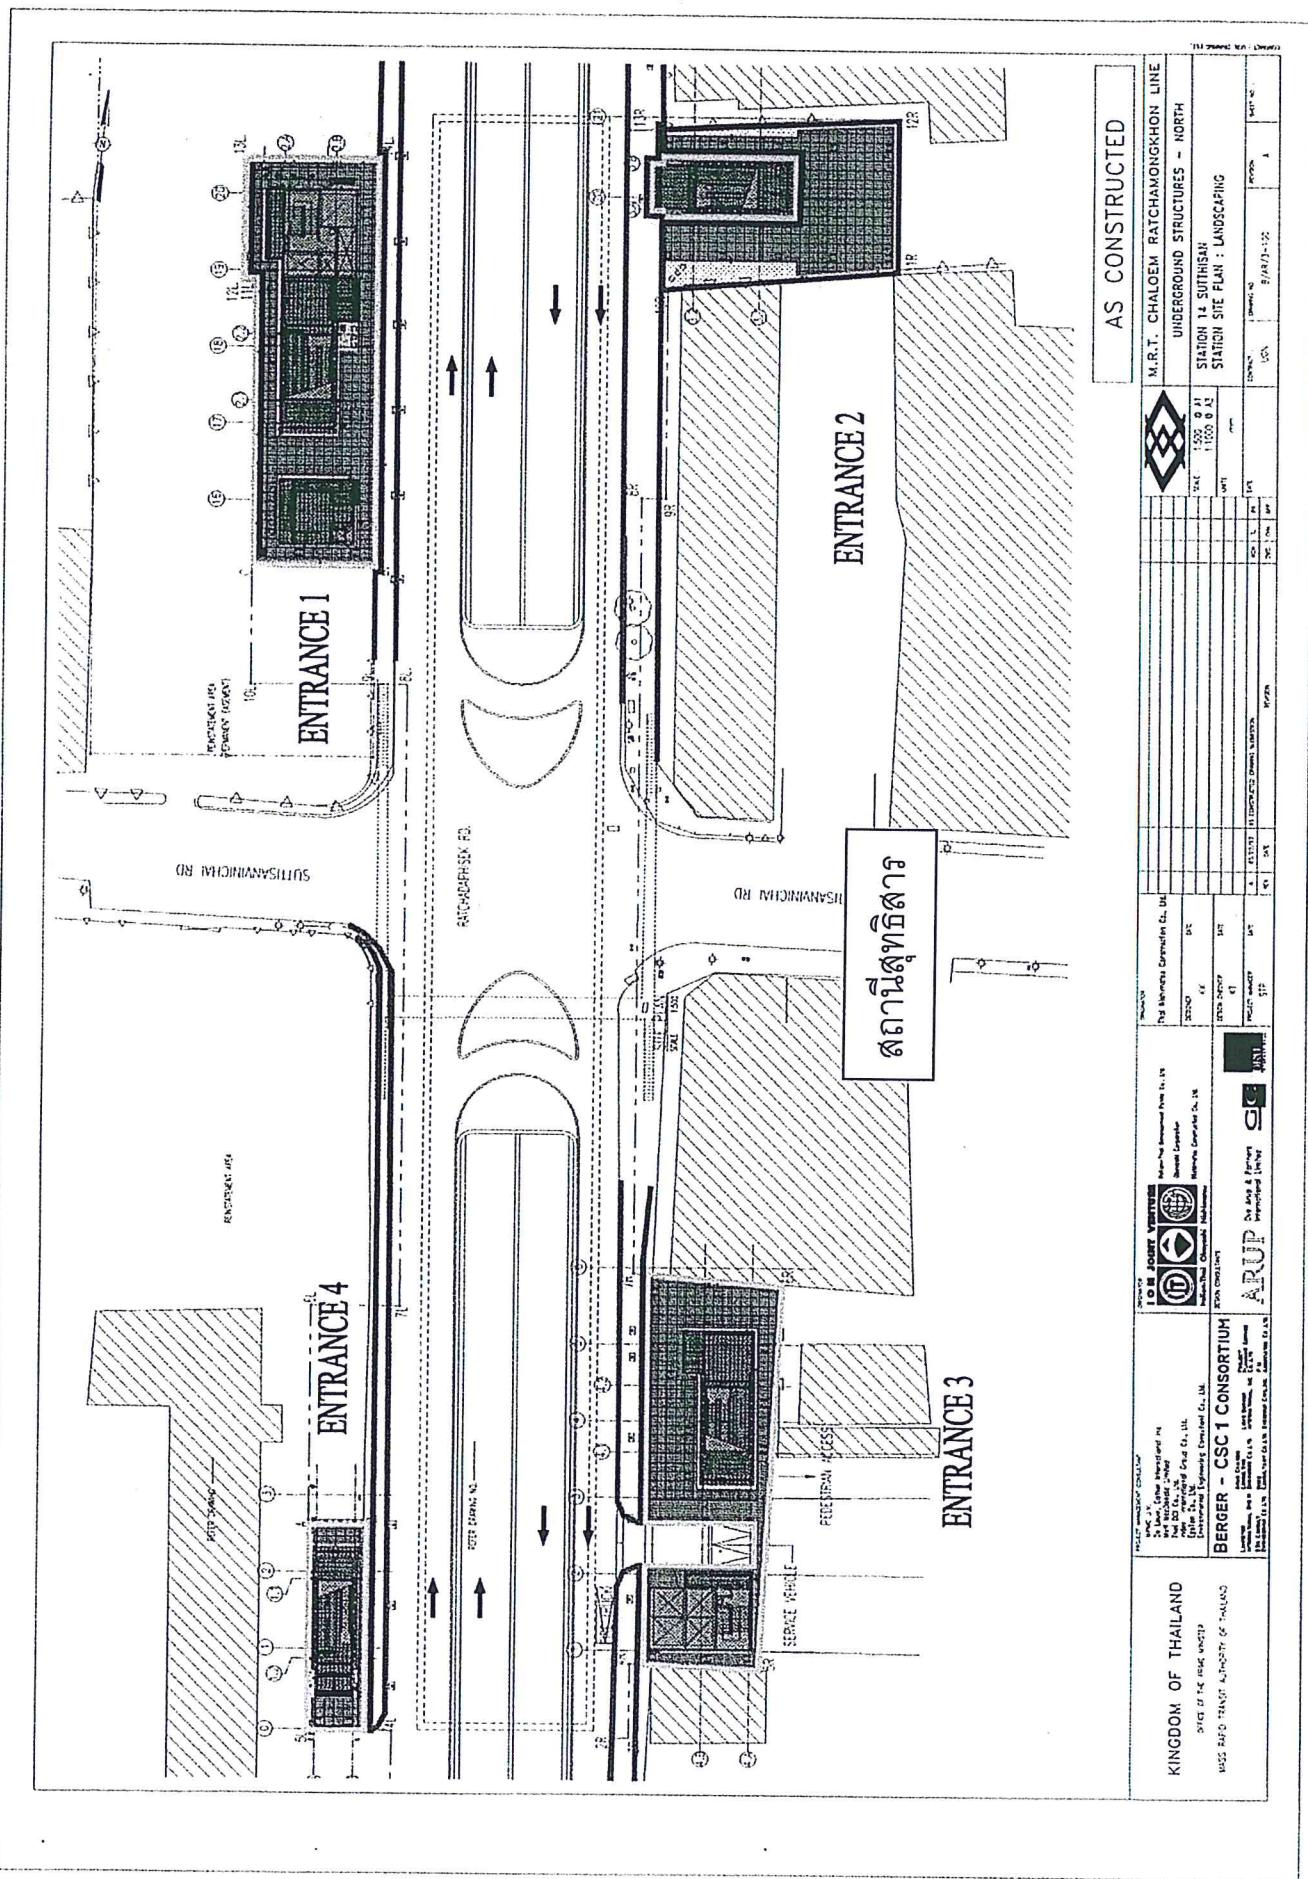

ENTRANCE 3

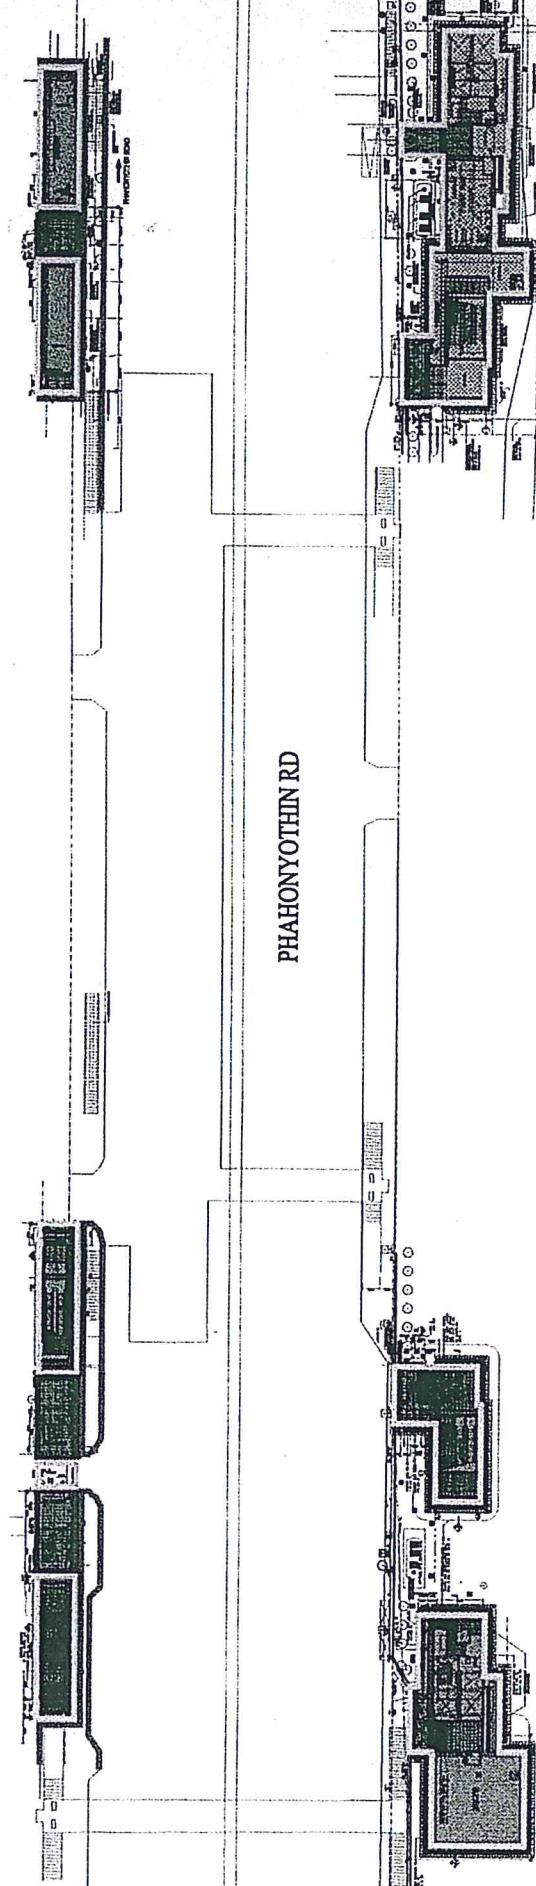

ENTRANCE 2


ENTRANCE 1

ENTRANCE 4

M.R.T. CHALOEM RATCHAMONGKHON LINE UNDERGROUND STRUCTURES - NORTH	
CONTRACTOR:	BERGER - CSC 1 CONSORTIUM

AGREED BY
M.R.T.
B.N.C.L.