



การรถไฟฟ้าขนส่งมวลชนแห่งประเทศไทย

MASS RAPID TRANSIT AUTHORITY OF THAILAND

ขอบเขตของงาน, ประกาศ และเอกสารประกวดราคาจ้าง
จ้างปรับปรุงระบบกล้องโทรทัศน์วงจรปิด (CCTV) บริเวณทางเข้า-ออกสถานีรถไฟฟ้า
สถานจอดรถ และบริเวณปล่อยระบายอากาศ โครงการรถไฟฟ้ามหานคร สายเฉลิมรัชมงคล
(ช่วงหัวลำโพง - บางซื่อ) โดยวิธีประกวดราคาอิเล็กทรอนิกส์ (e-bidding)

(ฉบับแรก)

ผู้สนใจสามารถแนะนำ วิจารณ์ หรือส่งความเห็นมาได้ที่

procure@mrta.co.th

ภายในวันที่ 30 กันยายน 2562

การรถไฟฟ้าขนส่งมวลชนแห่งประเทศไทย

25 กันยายน 2562



ประกาศการรถไฟฟ้าขนส่งมวลชนแห่งประเทศไทย

เรื่อง ประกวดราคาจ้างปรับปรุงระบบกล้องโทรทัศน์วงจรปิด (CCTV) บริเวณทางเข้า-ออกสถานีรถไฟฟ้า สถานีจตุจักร และบริเวณปล่อยระบายอากาศ โครงการรถไฟฟ้าฟ้ามหานคร สายเฉลิมรัชมงคล (ช่วงหัวลำโพง-บางซื่อ) ด้วยวิธีประกวดราคาอิเล็กทรอนิกส์ (e-bidding)

การรถไฟฟ้าขนส่งมวลชนแห่งประเทศไทย มีความประสงค์จะ ประกวดราคาจ้างปรับปรุงระบบกล้องโทรทัศน์วงจรปิด (CCTV) บริเวณทางเข้า-ออกสถานีรถไฟฟ้า สถานีจตุจักร และบริเวณปล่อยระบายอากาศ โครงการรถไฟฟ้าฟ้ามหานคร สายเฉลิมรัชมงคล (ช่วงหัวลำโพง-บางซื่อ) ด้วยวิธีประกวดราคาอิเล็กทรอนิกส์ (e-bidding) ราคาากลางของงานจ้างในการประกวดราคาครั้งนี้เป็นเงินทั้งสิ้น ๑๘,๗๓๒,๖๕๒.๐๒ บาท (สิบแปดล้านเจ็ดแสนสามหมื่นสองพันหกร้อยห้าสิบบาทสองสตางค์)

ผู้ยื่นข้อเสนอจะต้องมีคุณสมบัติ ดังต่อไปนี้

๑. มีความสามารถตามกฎหมาย

๒. ไม่เป็นบุคคลล้มละลาย

๓. ไม่อยู่ระหว่างเลิกกิจการ

๔. ไม่เป็นบุคคลซึ่งอยู่ระหว่างถูกระงับการยื่นข้อเสนอหรือทำสัญญากับหน่วยงานของรัฐไว้ชั่วคราว

เนื่องจากเป็นผู้ที่ไม่ผ่านเกณฑ์การประเมินผลการปฏิบัติงานของผู้ประกอบการตามระเบียบที่รัฐมนตรีว่าการกระทรวงการคลังกำหนดตามที่ประกาศเผยแพร่ในระบบเครือข่ายสารสนเทศของกรมบัญชีกลาง

๕. ไม่เป็นบุคคลซึ่งถูกระงับชื่อไว้ในบัญชีรายชื่อผู้ทำงานและได้แจ้งเวียนชื่อให้เป็นผู้ทำงานของหน่วยงานของรัฐในระบบเครือข่ายสารสนเทศของกรมบัญชีกลาง ซึ่งรวมถึงนิติบุคคลที่ผู้ทำงานเป็นหุ้นส่วนผู้จัดการ กรรมการผู้จัดการ ผู้บริหาร ผู้มีอำนาจในการดำเนินงานในกิจการของนิติบุคคลนั้นด้วย

๖. มีคุณสมบัติและไม่มีลักษณะต้องห้ามตามที่คณะกรรมการนโยบายการจัดซื้อจัดจ้างและการบริหารพัสดุภาครัฐกำหนดในราชกิจจานุเบกษา

๗. เป็นนิติบุคคลผู้มีอาชีพรับจ้างงานที่ประกวดราคาอิเล็กทรอนิกส์ดังกล่าว

๘. ไม่เป็นผู้มีผลประโยชน์ร่วมกันกับผู้ยื่นเสนอรายอื่นที่เข้ายื่นข้อเสนอให้แก่การรถไฟฟ้าขนส่งมวลชนแห่งประเทศไทย ณ วันประกาศประกวดราคาอิเล็กทรอนิกส์ หรือไม่เป็นผู้กระทำการอันเป็นการขัดขวางการแข่งขันราคาอย่างเป็นธรรม ในการประกวดราคาอิเล็กทรอนิกส์ครั้งนี้

๙. ไม่เป็นผู้ได้รับเอกสิทธิ์หรือความคุ้มกัน ซึ่งอาจปฏิเสธไม่ยอมขึ้นศาลไทย เว้นแต่ รัฐบาลของผู้ยื่นข้อเสนอได้มีคำสั่งให้สละเอกสิทธิ์และความคุ้มกันเช่นนั้น

๑๐. ผู้ยื่นข้อเสนอต้องลงทะเบียนในระบบจัดซื้อจัดจ้างภาครัฐด้วยอิเล็กทรอนิกส์ (Electronic Government Procurement : e - GP) ของกรมบัญชีกลาง

๑๑. ผู้ยื่นข้อเสนอต้องมีประสบการณ์ในงานติดตั้งระบบกล้องโทรทัศน์วงจรปิด (CCTV) ที่เกี่ยวข้องกับการงานของระบบรถไฟฟ้า อย่างน้อยจำนวน ๑ สัญญา โดยมีมูลค่าของสัญญา สัญญาละไม่น้อยกว่า ๑๐,๐๐๐,๐๐๐ บาท (สิบล้านบาทถ้วน) ซึ่งเป็นผลงานในระยะเวลาไม่เกิน ๑๐ ปี นับถึงวันยื่นข้อเสนอ จากส่วนราชการ หน่วยงานตาม

กฎหมายว่าด้วยระเบียบการบริหารราชการส่วนท้องถิ่น หรือรับวิสาหกิจ หรือเอกชนที่ รพม. เชื่อถือ โดยแนบสำเนา สัญญาจ้างและสำเนาใบรับรองผลงานที่แสดงว่าเป็นผู้มีประสบการณ์ในงานติดตั้งระบบกล้องโทรทัศน์วงจรปิด (CCTV) ที่เกี่ยวข้องกับระบบรถไฟฟ้ามารประกอบพิจารณา

๑๒. ผู้ยื่นข้อเสนอในรูปแบบของ “กิจการร่วมค้า” ต้องมีคุณสมบัติดังนี้

๑) กรณีที่กิจการร่วมค้าได้จดทะเบียนเป็นนิติบุคคลใหม่ กิจการร่วมค้าต้องมีคุณสมบัติครบถ้วน ตามเงื่อนไขที่กำหนดไว้ในหนังสือเชิญชวน และการเสนอราคาให้เสนอราคาในนาม “กิจการร่วมค้า” ส่วนคุณสมบัติ ด้านผลงานผู้ยื่นข้อเสนอ กิจการร่วมค้าดังกล่าวสามารถนำผลงานของผู้ยื่นข้อเสนอของผู้ร่วมค้ามาใช้แสดงเป็นผลงาน ของกิจการร่วมค้าที่เข้าเสนอราคาได้

๒) กรณีที่กิจการร่วมค้าไม่ได้จดทะเบียนเป็นนิติบุคคลใหม่ นิติบุคคลแต่ละบุคคลที่เข้าร่วมค้าทุกรายจะต้องมีคุณสมบัติครบถ้วนตามเงื่อนไขที่กำหนดไว้ในหนังสือเชิญชวน เว้นแต่ในกรณีที่กิจการร่วมค้าได้มีข้อตกลง ระหว่างผู้เข้าร่วมค้าเป็นลายลักษณ์อักษรกำหนดให้ผู้เข้าร่วมค้ารายใดรายหนึ่งเป็นผู้รับผิดชอบหลักในการเข้าเสนอ ราคากับหน่วยงานรัฐ และแสดงหลักฐานดังกล่าวมาพร้อมการยื่นข้อเสนอราคา กิจการร่วมค่านั้นสามารถใช้ผลงาน ของผู้ยื่นข้อเสนอของผู้ร่วมค้าหลักรายเดียวเป็นผลงานของกิจการร่วมค้าที่ยื่นข้อเสนอราคาได้

ทั้งนี้ “กิจการร่วมค้าที่จดทะเบียนเป็นนิติบุคคลใหม่” หมายความว่า กิจการร่วมค้าที่จดทะเบียนเป็นนิติบุคคลต่อกรมพัฒนาธุรกิจการค้า กระทรวงพาณิชย์

ผู้ยื่นข้อเสนอต้องยื่นข้อเสนอและเสนอราคาทางระบบจัดซื้อจัดจ้างภาครัฐด้วยอิเล็กทรอนิกส์ ในวันที่ ระหว่างเวลา น. ถึง น.

ผู้สนใจสามารถขอรับเอกสารประกวดราคาอิเล็กทรอนิกส์ โดยดาวน์โหลดเอกสารผ่านทางระบบจัดซื้อ จัดจ้างภาครัฐด้วยอิเล็กทรอนิกส์ตั้งแต่วันที่ประกาศจนถึงก่อนวันเสนอราคา

ผู้สนใจสามารถดูรายละเอียดได้ที่เว็บไซต์ www.mrta.co.th หรือ www.gprocurement.go.th หรือ สอบถามทางโทรศัพท์หมายเลข ๐๒-๗๑๖๔๐๐๐ ต่อ ๑๔๕๕ ในวันและเวลาราชการ

ประกาศ ณ วันที่ ๒๕ กันยายน พ.ศ. ๒๕๖๒

(นายฤทธิกา สุภรัตน์)

รองผู้ว่าการการรถไฟฟ้าขนส่งมวลชนแห่งประเทศไทย
(บริหาร)

ปฏิบัติราชการแทน ผู้ว่าการการรถไฟฟ้าขนส่งมวลชนแห่ง
ประเทศไทย

หมายเหตุ ผู้ประกอบการสามารถจัดเตรียมเอกสารประกอบการเสนอราคา (เอกสารส่วนที่ ๑ และเอกสารส่วนที่ ๒) ในระบบ e-GP ได้ตั้งแต่วันที่ขอรับเอกสารจนถึงวันเสนอราคา



เอกสารประกวดราคาจ้างด้วยวิธีประกวดราคาอิเล็กทรอนิกส์ (e-bidding)

เลขที่

การจ้างปรับปรุงระบบกล้องโทรทัศน์วงจรปิด (CCTV) บริเวณทางเข้า-ออกสถานีรถไฟฟ้ามหานคร และบริเวณปล่อยระบายอากาศ โครงการรถไฟฟ้ามหานคร สายเฉลิมรัชมงคล (ช่วงหัวลำโพง-บางซื่อ)

ตามประกาศ การรถไฟฟ้าขนส่งมวลชนแห่งประเทศไทย

ลงวันที่ กันยายน ๒๕๖๒

การรถไฟฟ้าขนส่งมวลชนแห่งประเทศไทย ซึ่งต่อไปเรียกว่า "รฟม." มีความประสงค์จะ ประกวดราคาจ้างปรับปรุงระบบกล้องโทรทัศน์วงจรปิด (CCTV) บริเวณทางเข้า-ออกสถานีรถไฟฟ้ามหานคร และบริเวณปล่อยระบายอากาศ โครงการรถไฟฟ้ามหานคร สายเฉลิมรัชมงคล (ช่วงหัวลำโพง-บางซื่อ) ด้วยวิธีประกวดราคาอิเล็กทรอนิกส์ (e-bidding) ณ โดยมีข้อแนะนำและข้อกำหนดดังต่อไปนี้

๑. เอกสารแนบท้ายเอกสารประกวดราคาอิเล็กทรอนิกส์

- ๑.๑ รายละเอียดและขอบเขตของงาน
- ๑.๒ แบบใบเสนอราคาที่กำหนดไว้ในระบบจัดซื้อจัดจ้างภาครัฐด้วยอิเล็กทรอนิกส์
- ๑.๓ สัญญาจ้างทั่วไป
- ๑.๔ แบบหนังสือค้ำประกัน
 - (๑) หลักประกันการเสนอราคา
 - (๒) หลักประกันสัญญา
- ๑.๕ บทนิยาม
 - (๑) ผู้ที่มีผลประโยชน์ร่วมกัน
 - (๒) การขัดขวางการแข่งขันอย่างเป็นธรรม
- ๑.๖ แบบบัญชีเอกสารที่กำหนดไว้ในระบบจัดซื้อจัดจ้างภาครัฐด้วยอิเล็กทรอนิกส์
 - (๑) บัญชีเอกสารส่วนที่ ๑
 - (๒) บัญชีเอกสารส่วนที่ ๒

๒. คุณสมบัติของผู้ยื่นข้อเสนอ

- ๒.๑ มีความสามารถตามกฎหมาย
- ๒.๒ ไม่เป็นบุคคลล้มละลาย
- ๒.๓ ไม่อยู่ระหว่างเลิกกิจการ
- ๒.๔ ไม่เป็นบุคคลซึ่งอยู่ระหว่างถูกระงับการยื่นข้อเสนอหรือทำสัญญากับหน่วยงานของรัฐไว้ชั่วคราว เนื่องจากเป็นผู้ที่ไม่ผ่านเกณฑ์การประเมินผลการปฏิบัติงานของผู้ประกอบการตามระเบียบที่รัฐมนตรีว่าการกระทรวงการคลังกำหนดตามที่ประกาศเผยแพร่ในระบบเครือข่ายสารสนเทศของกรมบัญชีกลาง
- ๒.๕ ไม่เป็นบุคคลซึ่งถูกระงับชื่อไว้ในบัญชีรายชื่อผู้ทำงานและได้แจ้งเวียนชื่อให้เป็นผู้ทำงาน

ของหน่วยงานของรัฐในระบบเครือข่ายสารสนเทศของกรมบัญชีกลาง ซึ่งรวมถึงนิติบุคคลที่ผู้ทำงานเป็นหุ้นส่วนผู้จัดการ กรรมการผู้จัดการ ผู้บริหาร ผู้มีอำนาจในการดำเนินงานในกิจการของนิติบุคคลนั้นด้วย

๒.๖ มีคุณสมบัติและไม่มีลักษณะต้องห้ามตามที่คณะกรรมการนโยบายการจัดซื้อจัดจ้างและการบริหารพัสดุภาครัฐกำหนดในราชกิจจานุเบกษา

๒.๗ เป็นนิติบุคคลผู้มีอาชีพรับจ้างงานที่ประกวดราคาอิเล็กทรอนิกส์ดังกล่าว

๒.๘ ไม่เป็นผู้มีผลประโยชน์ร่วมกันกับผู้ยื่นข้อเสนอรายอื่นที่เข้ายื่นข้อเสนอให้แก่ รฟม. ณ วันประกาศประกวดราคาอิเล็กทรอนิกส์ หรือไม่เป็นผู้กระทำการอันเป็นการขัดขวางการแข่งขันอย่างเป็นธรรมในการประกวดราคาอิเล็กทรอนิกส์ครั้งนี้

๒.๙ ไม่เป็นผู้ได้รับเอกสิทธิ์หรือความคุ้มกัน ซึ่งอาจปฏิเสธไม่ยอมขึ้นศาลไทยเว้นแต่รัฐบาลของผู้ยื่นข้อเสนอได้มีคำสั่งให้สละเอกสิทธิ์และความคุ้มกันเช่นนั้น

๒.๑๐ ผู้ยื่นข้อเสนอต้องลงทะเบียนในระบบจัดซื้อจัดจ้างภาครัฐด้วยอิเล็กทรอนิกส์ (Electronic Government Procurement: e - GP) ของกรมบัญชีกลาง

๒.๑๑ ผู้ยื่นข้อเสนอต้องมีประสบการณ์ในงานติดตั้งระบบกล้องโทรทัศน์วงจรปิด (CCTV) ที่เกี่ยวข้องกับงานของระบบรถไฟฟ้ามอเตอร์เวย์ จำนวน ๑ สัญญา โดยมีมูลค่าของสัญญา สัญญาละไม่น้อยกว่า ๑๐,๐๐๐,๐๐๐ บาท (สิบล้านบาทถ้วน) ซึ่งเป็นผลงานในระยะเวลาไม่เกิน ๑๐ ปี นับถึงวันยื่นข้อเสนอ จากส่วนราชการ หน่วยงานตามกฎหมายว่าด้วยระเบียบการบริหารราชการส่วนท้องถิ่น หรือรับวิสาหกิจ หรือเอกชนที่ รฟม. เชื้อถือ โดยแนบสำเนาสัญญาจ้างและสำเนาใบรับรองผลงานที่แสดงว่าเป็นผู้มีประสบการณ์ในงานติดตั้งระบบกล้องโทรทัศน์วงจรปิด (CCTV) ที่เกี่ยวข้องกับระบบรถไฟฟ้ามอเตอร์เวย์มาประกอบการพิจารณา

๒.๑๒ ผู้ยื่นข้อเสนอในรูปแบบของ “กิจการร่วมค้า” ต้องมีคุณสมบัติดังนี้

๑) กรณีที่กิจการร่วมค้าได้จดทะเบียนเป็นนิติบุคคลใหม่ กิจการร่วมค้าต้องมีคุณสมบัติครบถ้วนตามเงื่อนไขที่กำหนดไว้ในหนังสือเชิญชวน และการเสนอราคาให้เสนอราคาในนาม “กิจการร่วมค้า” ส่วนคุณสมบัติด้านผลงานผู้ยื่นข้อเสนอ กิจการร่วมค้าดังกล่าวสามารถนำผลงานของผู้ยื่นข้อเสนอของผู้ร่วมค้ามาใช้แสดงเป็นผลงานของกิจการร่วมค้าที่เข้าเสนอราคาได้

๒) กรณีที่กิจการร่วมค้าไม่ได้จดทะเบียนเป็นนิติบุคคลใหม่ นิติบุคคลแต่ละบุคคลที่เข้าร่วมค้าทุกรายจะต้องมีคุณสมบัติครบถ้วนตามเงื่อนไขที่กำหนดไว้ในหนังสือเชิญชวน เว้นแต่ในกรณีที่กิจการร่วมค้าได้มีข้อตกลงระหว่างผู้เข้าร่วมค้าเป็นลายลักษณ์อักษรกำหนดให้ผู้เข้าร่วมค้ารายใดรายหนึ่งเป็นผู้รับผิดชอบหลักในการเข้าเสนอราคากับหน่วยงานรัฐ และแสดงหลักฐานดังกล่าวมาพร้อมการยื่นข้อเสนอราคา กิจการร่วมค้านั้นสามารถใช้ผลงานของผู้ยื่นข้อเสนอของผู้ร่วมค้าหลักรายเดียวเป็นผลงานของกิจการร่วมค้าที่ยื่นข้อเสนอราคาได้

ทั้งนี้ “กิจการร่วมค้าที่จดทะเบียนเป็นนิติบุคคลใหม่” หมายความว่า กิจการร่วมค้าที่จดทะเบียนเป็นนิติบุคคลต่อกรมพัฒนาธุรกิจการค้า กระทรวงพาณิชย์

๓. หลักฐานการยื่นข้อเสนอ

ผู้ยื่นข้อเสนอจะต้องเสนอเอกสารหลักฐานยื่นมาพร้อมกับการเสนอราคาทางระบบจัดซื้อจัดจ้างภาครัฐด้วยอิเล็กทรอนิกส์ โดยแยกเป็น ๒ ส่วน คือ

๓.๑ ส่วนที่ ๑ อย่างน้อยต้องมีเอกสารดังต่อไปนี้

(๑) ในกรณีผู้ยื่นข้อเสนอเป็นนิติบุคคล

(ก) ห้างหุ้นส่วนสามัญหรือห้างหุ้นส่วนจำกัด ให้ยื่นสำเนาหนังสือรับรองการจดทะเบียนนิติบุคคล บัญชีรายชื่อหุ้นส่วนผู้จัดการ ผู้มีอำนาจควบคุม (ถ้ามี) พร้อมทั้งรับรองสำเนาถูกต้อง

(ข) บริษัทจำกัดหรือบริษัทมหาชนจำกัด ให้ยื่นสำเนาหนังสือรับรองการจดทะเบียนนิติบุคคล หนังสือบริคณห์สนธิ บัญชีรายชื่อกรรมการผู้จัดการ ผู้มีอำนาจควบคุม (ถ้ามี) และบัญชีผู้ถือหุ้นรายใหญ่ (ถ้ามี) พร้อมทั้งรับรองสำเนาถูกต้อง

(๒) ในกรณีผู้ยื่นข้อเสนอเป็นบุคคลธรรมดาหรือคณะบุคคลที่มีโชตินิติบุคคล ให้ยื่นสำเนาบัตรประจำตัวประชาชนของผู้ยื่น ข้อเสนอข้อตกลงที่แสดงถึงการเข้าเป็นหุ้นส่วน (ถ้ามี) สำเนาบัตรประจำตัวประชาชนของผู้เป็นหุ้นส่วน หรือสำเนาหนังสือเดินทางของผู้เป็นหุ้นส่วนที่ได้ถือสัญชาติไทย พร้อมทั้งรับรองสำเนาถูกต้อง

(๓) ในกรณีผู้ยื่นข้อเสนอเป็นผู้ยื่นข้อเสนอร่วมกันในฐานะเป็นผู้ร่วมค้า ให้ยื่นสำเนา สัญญาของการเข้าร่วมค้า และเอกสารตามที่ระบุไว้ใน (๑) หรือ (๒) ของผู้ร่วมค้า แล้วแต่กรณี

(๔) เอกสารเพิ่มเติมอื่นๆ

(๔.๑) หนังสือรับรองบริษัท (ถ้ามี)

(๕) บัญชีเอกสารส่วนที่ ๑ ทั้งหมดที่ได้ยื่นพร้อมกับการเสนอราคาทางระบบจัดซื้อจัดจ้างภาครัฐด้วยอิเล็กทรอนิกส์ ตามแบบในข้อ ๑.๖ (๑) โดยไม่ต้องแนบในรูปแบบ PDF File (Portable Document Format)

ทั้งนี้ เมื่อผู้ยื่นข้อเสนอดำเนินการแนบไฟล์เอกสารตามบัญชีเอกสารส่วนที่ ๑ ครบถ้วน ถูกต้องแล้ว ระบบจัดซื้อจัดจ้างภาครัฐด้วยอิเล็กทรอนิกส์จะสร้างบัญชีเอกสารส่วนที่ ๑ ตามแบบในข้อ ๑.๖ (๑) ให้โดยผู้ยื่นข้อเสนอไม่ต้องแนบบัญชีเอกสารส่วนที่ ๑ ดังกล่าวในรูปแบบ PDF File (Portable Document Format)

๓.๒ ส่วนที่ ๒ อย่างน้อยต้องมีเอกสารดังต่อไปนี้

(๑) ในกรณีที่ผู้ยื่นข้อเสนอมอบอำนาจให้บุคคลอื่นกระทำการแทนให้แนบหนังสือมอบอำนาจซึ่งติดอากรแสตมป์ตามกฎหมาย โดยมีหลักฐานแสดงตัวตนของผู้มอบอำนาจและผู้รับมอบอำนาจ ทั้งนี้ หากผู้รับมอบอำนาจเป็นบุคคลธรรมดาต้องเป็นผู้ที่บรรลุนิติภาวะตามกฎหมายแล้วเท่านั้น

(๒) หลักประกันการเสนอราคา ตามข้อ ๕

(๓) เอกสารเพิ่มเติมอื่นๆ

(๓.๑) สำเนาสัญญาจ้างและสำเนาใบรับรองผลงาน

(๔) บัญชีเอกสารส่วนที่ ๒ ทั้งหมดที่ได้ยื่นพร้อมกับการเสนอราคาทางระบบจัดซื้อจัดจ้างภาครัฐด้วยอิเล็กทรอนิกส์ ตามแบบในข้อ ๑.๖ (๒) โดยไม่ต้องแนบในรูปแบบ PDF File (Portable Document Format)

ทั้งนี้ เมื่อผู้ยื่นข้อเสนอดำเนินการแนบไฟล์เอกสารตามบัญชีเอกสารส่วนที่ ๒ ครบถ้วน ถูกต้องแล้ว ระบบจัดซื้อจัดจ้างภาครัฐด้วยอิเล็กทรอนิกส์จะสร้างบัญชีเอกสารส่วนที่ ๒ ตามแบบในข้อ ๑.๖ (๒) ให้โดยผู้ยื่นข้อเสนอไม่ต้องแนบบัญชีเอกสารส่วนที่ ๒ ดังกล่าวในรูปแบบ PDF File (Portable Document Format)

๔. การเสนอราคา

๔.๑ ผู้ยื่นข้อเสนอต้องยื่นข้อเสนอและเสนอราคาทางระบบจัดซื้อจัดจ้างภาครัฐด้วยอิเล็กทรอนิกส์ตามที่กำหนดไว้ในเอกสารประกวดราคาอิเล็กทรอนิกส์นี้ โดยไม่มีเงื่อนไขใดๆ ทั้งสิ้น และจะต้องกรอก

ข้อความให้ถูกต้องครบถ้วน พร้อมทั้งหลักฐานแสดงตัวตนและทำการยืนยันตัวตนของผู้ยื่นข้อเสนอโดยไม่ต้องแนบใบเสนอราคาในรูปแบบ PDF File (Portable Document Format)

๔.๒ ในการเสนอราคาให้เสนอราคาเป็นเงินบาทและเสนอราคาได้เพียงครั้งเดียวและราคาเดียวโดยเสนอราคารวม และหรือราคาต่อหน่วย และหรือต่อรายการ ตามเงื่อนไขที่ระบุไว้ท้ายใบเสนอราคาให้ถูกต้อง ทั้งนี้ ราคารวมที่เสนอจะต้องตรงกันทั้งตัวเลขและตัวหนังสือ ถ้าตัวเลขและตัวหนังสือไม่ตรงกัน ให้ถือตัวหนังสือเป็นสำคัญ โดยคิดราคารวมทั้งสิ้นซึ่งรวมค่าภาษีมูลค่าเพิ่ม ภาษีอากรอื่น และค่าใช้จ่ายอื่นๆ ทั้งปวงไว้แล้ว

ราคาที่เสนอจะต้องเสนอกำหนดยื่นราคาไม่น้อยกว่า ๑๒๐ วัน ตั้งแต่วันเสนอราคาโดยภายในกำหนดยื่นราคา ผู้ยื่นข้อเสนอต้องรับผิดชอบราคาที่ตนได้เสนอไว้และจะถอนการเสนอราคามีได้

๔.๓ ผู้ยื่นข้อเสนอจะต้องเสนอกำหนดเวลาดำเนินการแล้วเสร็จไม่เกิน ๒๗๐ วัน นับถัดจากวันลงนามในสัญญาจ้าง

๔.๔ ก่อนเสนอราคา ผู้ยื่นข้อเสนอควรตรวจสอบร่างสัญญา แบบรูป และรายละเอียด ฯลฯ ให้ถี่ถ้วนและเข้าใจเอกสารประกวดราคาจ้างอิเล็กทรอนิกส์ทั้งหมดเสียก่อนที่จะตกลงยื่นเสนอราคาตามเงื่อนไข ในเอกสารประกวดราคาจ้างอิเล็กทรอนิกส์

๔.๕ ผู้ยื่นข้อเสนอจะต้องยื่นข้อเสนอและเสนอราคาทางระบบจัดซื้อจัดจ้างภาครัฐด้วยอิเล็กทรอนิกส์ ในวันที่ ระหว่างเวลา น. ถึง น. และเวลาในการเสนอราคาให้ถือตามเวลาของระบบจัดซื้อจัดจ้างภาครัฐด้วยอิเล็กทรอนิกส์เป็นเกณฑ์

เมื่อพ้นกำหนดเวลายื่นข้อเสนอและเสนอราคาแล้ว จะไม่รับเอกสารการยื่นข้อเสนอและเสนอราคาใดๆ โดยเด็ดขาด

๔.๖ ผู้ยื่นข้อเสนอต้องจัดทำเอกสารสำหรับใช้ในการเสนอราคาในรูปแบบไฟล์เอกสารประเภท PDF File (Portable Document Format) โดยผู้ยื่นข้อเสนอต้องเป็นผู้รับผิดชอบตรวจสอบความครบถ้วนถูกต้อง และชัดเจนของเอกสาร PDF File ก่อนที่จะยืนยันการเสนอราคา แล้วจึงส่งข้อมูล (Upload) เพื่อเป็นการเสนอราคาให้แก่รฟม.ผ่านทางระบบจัดซื้อจัดจ้างภาครัฐด้วยอิเล็กทรอนิกส์

๔.๗ คณะกรรมการพิจารณาผลการประกวดราคาอิเล็กทรอนิกส์จะดำเนินการตรวจสอบคุณสมบัติของผู้ยื่นข้อเสนอแต่ละรายว่า เป็นผู้ยื่นข้อเสนอที่มีผลประโยชน์ร่วมกันกับผู้ยื่นเสนอรายอื่นตามข้อ ๑.๕ (๑) หรือไม่ หากปรากฏว่าผู้ยื่นข้อเสนอรายใดเป็นผู้ยื่นข้อเสนอที่มีผลประโยชน์ร่วมกันกับผู้ยื่นเสนอรายอื่น คณะกรรมการฯ จะตัดรายชื่อผู้ยื่นข้อเสนอที่มีผลประโยชน์ร่วมกันนั้นออกจากการเป็นผู้ยื่นข้อเสนอ

หากปรากฏต่อคณะกรรมการพิจารณาผลการประกวดราคาอิเล็กทรอนิกส์ว่า ก่อนหรือในขณะที่มีการพิจารณาข้อเสนอ มีผู้ยื่นข้อเสนอรายใดกระทำการอันเป็นการขัดขวางการแข่งขันอย่างเป็นธรรมตามข้อ ๑.๕ (๒) และคณะกรรมการฯ เชื่อว่ามีการกระทำอันเป็นการขัดขวางการแข่งขันอย่างเป็นธรรม คณะกรรมการฯ จะตัดรายชื่อผู้ยื่นข้อเสนอรายนั้นออกจากการเป็นผู้ยื่นข้อเสนอ และรฟม.จะพิจารณาลงโทษผู้ยื่นเสนอดังกล่าวเป็นผู้ทำงาน เว้นแต่รฟม.จะพิจารณาเห็นว่าผู้ยื่นข้อเสนอรายนั้นมิใช่เป็นผู้ริเริ่มให้มีการกระทำดังกล่าวและได้ให้ความร่วมมือเป็นประโยชน์ต่อการพิจารณาของรฟม.

๔.๘ ผู้ยื่นข้อเสนอจะต้องปฏิบัติ ดังนี้

(๑) ปฏิบัติตามเงื่อนไขที่ระบุไว้ในเอกสารประกวดราคาอิเล็กทรอนิกส์

(๒) ราคาที่เสนอจะต้องเป็นราคาที่รวมภาษีมูลค่าเพิ่ม และภาษีอื่นๆ (ถ้ามี) รวมค่าใช้จ่าย

จ่ายทั้งปวงไว้ด้วยแล้ว

(๓) ผู้ยื่นข้อเสนอจะต้องลงทะเบียนเพื่อเข้าสู่กระบวนการเสนอราคา ตามวัน เวลา ที่กำหนด

(๔) ผู้ยื่นข้อเสนอจะถอนการเสนอราคาที่เสนอแล้วไม่ได้

(๕) ผู้ยื่นข้อเสนอต้องศึกษาและทำความเข้าใจในระบบและวิธีการเสนอราคาด้วยวิธี

ประกวดราคาอิเล็กทรอนิกส์ ของกรมบัญชีกลางที่แสดงไว้ในเว็บไซต์ www.gprocurement.go.th

๕. หลักประกันการเสนอราคา

ผู้ยื่นข้อเสนอต้องวางหลักประกันการเสนอราคาพร้อมกับการเสนอราคาทางระบบการจัดซื้อจัดจ้างภาครัฐด้วยอิเล็กทรอนิกส์ โดยใช้หลักประกันอย่างหนึ่งอย่างใดดังต่อไปนี้ จำนวน ๑,๑๖๙,๔๕๐.๐๐ บาท (หนึ่งล้านหนึ่งแสนหกหมื่นเก้าพันสี่ร้อยห้าสิบบาทถ้วน)

๕.๑ เช็ครีพอร์ตที่ธนาคารเซ็นส่งจ่าย ซึ่งเป็นเช็ครีพอร์ตลงวันที่ที่ใช้เช็ครีพอร์ตนั้นชำระต่อเจ้าหน้าที่ในวันที่ยื่นข้อเสนอ หรือก่อนวันนั้นไม่เกิน ๓ วันทำการ

๕.๒ หนังสือค้ำประกันอิเล็กทรอนิกส์ของธนาคารภายในประเทศตามแบบที่คณะกรรมการนโยบายกำหนด

๕.๓ พันธบัตรรัฐบาลไทย

๕.๔ หนังสือค้ำประกันของบริษัทเงินทุนหรือบริษัทเงินทุนหลักทรัพย์ที่ได้รับอนุญาตให้ประกอบกิจการเงินทุนเพื่อการพาณิชย์และประกอบธุรกิจค้ำประกันตามประกาศของธนาคารแห่งประเทศไทย ตามรายชื่อบริษัทเงินทุนที่ธนาคารแห่งประเทศไทยแจ้งเวียนให้ทราบ โดยอนุโลมให้ใช้ตามตัวอย่างหนังสือค้ำประกันของธนาคารที่คณะกรรมการนโยบายกำหนด

กรณีที่ผู้ยื่นข้อเสนอ นำเช็ครีพอร์ตที่ธนาคารส่งจ่ายหรือพันธบัตรรัฐบาลไทยหรือหนังสือค้ำประกันของบริษัทเงินทุนหรือบริษัทเงินทุนหลักทรัพย์ มาวางเป็นหลักประกันการเสนอราคาจะต้องส่งต้นฉบับเอกสารดังกล่าวมาให้รฟม.ตรวจสอบความถูกต้องในวันที่..... ระหว่างเวลา น. ถึง

กรณีที่ผู้ยื่นข้อเสนอที่ยื่นข้อเสนอในรูปแบบของ "กิจการร่วมค้า" ประสงค์จะใช้หนังสือค้ำประกันอิเล็กทรอนิกส์ของธนาคารในประเทศเป็นหลักประกันการเสนอราคา ให้ระบุชื่อผู้ยื่นข้อเสนอในหนังสือค้ำประกันอิเล็กทรอนิกส์ฯ ดังนี้

(๑) กรณีที่กิจการร่วมค้าได้จดทะเบียนเป็นนิติบุคคลใหม่ ให้ระบุชื่อกิจการร่วมค้าดังกล่าว เป็นผู้ยื่นข้อเสนอ

(๒) กรณีที่กิจการร่วมค้าไม่ได้จดทะเบียนเป็นนิติบุคคลใหม่ ให้ระบุชื่อผู้เข้าร่วมค้ารายที่สัญญาร่วมค้ากำหนดให้เป็นผู้เข้ายื่นข้อเสนอกับหน่วยงานของรัฐเป็นผู้ยื่นข้อเสนอ

ทั้งนี้ "กิจการร่วมค้าที่จดทะเบียนเป็นนิติบุคคลใหม่" หมายความว่า กิจการร่วมค้าที่จดทะเบียนเป็นนิติบุคคลต่อกรมพัฒนาธุรกิจการค้า กระทรวงพาณิชย์

หลักประกันการเสนอราคาตามข้อนี้ รฟม.จะคืนให้ผู้ยื่นข้อเสนอหรือผู้ค้ำประกันภายใน ๑๕ วัน นับถัดจากวันที่รฟม.ได้พิจารณาเห็นชอบรายงานผลคัดเลือกผู้ชนะการประกวดราคาเรียบร้อยแล้ว เว้นแต่ผู้ยื่นข้อเสนอรายที่คัดเลือกไว้ซึ่งเสนอราคาต่ำสุดหรือได้คะแนนรวมสูงสุดไม่เกิน ๓ ราย ให้คืนได้ต่อเมื่อได้ทำสัญญาหรือข้อ

ตกลง หรือผู้ยื่นข้อเสนอได้พ้นจากข้อผูกพันแล้ว

การคืนหลักประกันการเสนอราคา ไม่ว่าในกรณีใด ๆ จะคืนให้โดยไม่มีดอกเบี้ย

๖. หลักเกณฑ์และสิทธิในการพิจารณา

๖.๑ ในการพิจารณาผลการยื่นข้อเสนอประกวดราคาอิเล็กทรอนิกส์ครั้งนี้ รฟม. จะพิจารณาตัดสินโดยใช้หลักเกณฑ์ ราคา

๖.๒ การพิจารณาผู้ชนะการยื่นข้อเสนอ

กรณีใช้หลักเกณฑ์ราคาในการพิจารณาผู้ชนะการยื่นข้อเสนอ รฟม. จะพิจารณาจากราคารวม

๖.๓ หากผู้ยื่นข้อเสนอรายใดมีคุณสมบัติไม่ถูกต้องตามข้อ ๒ หรือยื่นหลักฐานการยื่นข้อเสนอไม่ถูกต้อง หรือไม่ครบถ้วนตามข้อ ๓ หรือยื่นข้อเสนอไม่ถูกต้องตามข้อ ๔ คณะกรรมการพิจารณาผลการประกวดราคาอิเล็กทรอนิกส์จะไม่รับพิจารณาข้อเสนอของผู้ยื่นข้อเสนอรายนั้น เว้นแต่ ผู้ยื่นข้อเสนอรายใดเสนอเอกสารทางเทคนิคหรือรายละเอียดคุณลักษณะเฉพาะของพัสดุที่จะจ้างไม่ครบถ้วน หรือเสนอรายละเอียดแตกต่างไปจากเงื่อนไขที่รฟม. กำหนดไว้ในประกาศและเอกสารประกวดราคาอิเล็กทรอนิกส์ ในส่วนที่มีสาระสำคัญและความแตกต่างนั้นไม่มีผลทำให้เกิดการได้เปรียบเสียเปรียบต่อผู้ยื่นข้อเสนอรายอื่น หรือเป็นการผิดพลาดเล็กน้อย คณะกรรมการฯ อาจพิจารณาผ่อนปรนการตัดสินสิทธิผู้ยื่นข้อเสนอรายนั้น

๖.๔ รฟม. สงวนสิทธิไม่พิจารณาข้อเสนอของผู้ยื่นข้อเสนอโดยไม่มีการผ่อนผัน ในกรณีดังต่อไปนี้

(๑) ไม่ปรากฏชื่อผู้ยื่นข้อเสนอรายนั้นในบัญชีผู้รับเอกสารประกวดราคาอิเล็กทรอนิกส์ทางระบบจัดซื้อจัดจ้างด้วยอิเล็กทรอนิกส์ หรือบัญชีรายชื่อผู้ซื้อเอกสารประกวดราคาอิเล็กทรอนิกส์ทางระบบการจัดซื้อจัดจ้างด้วยอิเล็กทรอนิกส์ของรฟม.

(๒) ไม่กรอกชื่อผู้ยื่นข้อเสนอในการเสนอราคาทางระบบจัดซื้อจัดจ้างด้วยอิเล็กทรอนิกส์

(๓) เสนอรายละเอียดแตกต่างไปจากเงื่อนไขที่กำหนดในเอกสารประกวดราคาอิเล็กทรอนิกส์ที่เป็นสาระสำคัญ หรือมีผลทำให้เกิดความได้เปรียบเสียเปรียบแก่ผู้ยื่นข้อเสนอรายอื่น

๖.๕ ในการตัดสินการประกวดราคาอิเล็กทรอนิกส์หรือในการทำสัญญา คณะกรรมการพิจารณาผลการประกวดราคาอิเล็กทรอนิกส์หรือรฟม. มีสิทธิให้ผู้ยื่นข้อเสนอชี้แจงข้อเท็จจริงเพิ่มเติมได้ รฟม. มีสิทธิที่จะไม่รับข้อเสนอ ไม่รับราคา หรือไม่ทำสัญญา หากข้อเท็จจริงดังกล่าวไม่มีความเหมาะสมหรือไม่ถูกต้อง

๖.๖ รฟม. ทรงไว้ซึ่งสิทธิที่จะไม่รับราคาต่ำสุด หรือราคาหนึ่งราคาใด หรือราคาที่เสนอทั้งหมดก็ได้ และอาจพิจารณาเลือกจ้างในจำนวน หรือขนาด หรือเฉพาะรายการหนึ่งรายการใด หรืออาจจะยกเลิกการประกวดราคาอิเล็กทรอนิกส์โดยไม่พิจารณาจัดจ้างเลยก็ได้ สุดแต่จะพิจารณา ทั้งนี้ เพื่อประโยชน์ของทางราชการเป็นสำคัญ และให้ถือว่าการตัดสินของรฟม. เป็นเด็ดขาด ผู้ยื่นข้อเสนอจะเรียกร้องค่าใช้จ่าย หรือค่าเสียหายใดๆ มิได้ รวมทั้งรฟม. จะพิจารณายกเลิกการประกวดราคาอิเล็กทรอนิกส์และลงโทษผู้ยื่นข้อเสนอเป็นผู้ทำงาน ไม่ว่าจะเป็นผู้ยื่นข้อเสนอที่ได้รับการคัดเลือกหรือไม่ก็ตาม หากมีเหตุที่เชื่อถือได้ว่าการยื่นข้อเสนอกระทำการโดยไม่สุจริต เช่น การเสนอเอกสารอันเป็นเท็จ หรือใช้ข้อมูลคลลธรรมดา หรือนิติบุคคลอื่นมายื่นข้อเสนอแทน เป็นต้น

ในกรณีที่ผู้ยื่นข้อเสนอรายที่เสนอราคาต่ำสุด เสนอราคาต่ำจนคาดหมายได้ว่าไม่อาจดำเนิน

งานตามเอกสารประกวดราคาอิเล็กทรอนิกส์ได้ คณะกรรมการพิจารณาผลการประกวดราคาอิเล็กทรอนิกส์หรือรฟม. จะให้ผู้ยื่นข้อเสนอที่ชนะและแสดงหลักฐานที่ทำให้เชื่อได้ว่า ผู้ยื่นข้อเสนอสามารถดำเนินงานตามเอกสารประกวดราคาอิเล็กทรอนิกส์ให้เสร็จสมบูรณ์ หากคำชี้แจงไม่เป็นที่รับฟังได้ รฟม. มีสิทธิที่จะไม่รับข้อเสนอหรือไม่รับราคาของผู้ยื่นข้อเสนอรายนั้น ทั้งนี้ ผู้ยื่นข้อเสนอดังกล่าวไม่มีสิทธิเรียกร้องค่าใช้จ่ายหรือค่าเสียหายใดๆ จากรฟม.

๖.๗ ก่อนลงนามในสัญญา รฟม. อาจประกาศยกเลิกการประกวดราคาอิเล็กทรอนิกส์ หากปรากฏว่ามีการกระทำที่เข้าลักษณะผู้ยื่นข้อเสนอที่ชนะการประกวดราคาหรือที่ได้รับการคัดเลือกมีผลประโยชน์ร่วมกัน หรือมีส่วนได้เสียกับผู้ยื่นข้อเสนอรายอื่น หรือขัดขวางการแข่งขันอย่างเป็นธรรม หรือสมยอมกันกับผู้ยื่นข้อเสนอรายอื่น หรือเจ้าหน้าที่ในการเสนอราคา หรือถือว่ากระทำการทุจริตอื่นใดในการเสนอราคา

๗. การทำสัญญาจ้าง

ผู้ชนะการประกวดราคาอิเล็กทรอนิกส์จะต้องทำสัญญาจ้างตามแบบสัญญา ดังระบุในข้อ ๑.๓ หรือทำข้อตกลงเป็นหนังสือกับรฟม. ภายใน ๗ วัน นับถัดจากวันที่ได้รับแจ้ง และจะต้องวางหลักประกันสัญญา เป็นจำนวนเงินเท่ากับร้อยละ ๕ ของราคาค่าจ้างที่ประกวดราคาอิเล็กทรอนิกส์ได้ ให้รฟม. ยึดถือไว้ในขณะทำสัญญา โดยใช้หลักประกันอย่างหนึ่งอย่างใดดังต่อไปนี้

๗.๑ เงินสด

๗.๒ เช็ครีพอร์ตที่ธนาคารส่งจ่ายให้แก่รฟม. โดยเป็นเช็คลงวันที่ที่ทำสัญญา หรือก่อนหน้านั้น ไม่เกิน ๓ วัน ทำการของทางราชการ

๗.๓ หนังสือค้ำประกันของธนาคารภายในประเทศ ตามแบบหนังสือค้ำประกัน ดังระบุในข้อ ๑.๔ (๒) หรือจะเป็นหนังสือค้ำประกันอิเล็กทรอนิกส์ตามวิธีการที่กรมบัญชีกลางกำหนด

๗.๔ หนังสือค้ำประกันของบริษัทเงินทุน หรือบริษัทเงินทุนหลักทรัพย์ที่ได้รับอนุญาตให้ประกอบกิจการเงินทุนเพื่อการพาณิชย์และประกอบธุรกิจค้ำประกัน ตามประกาศของธนาคารแห่งประเทศไทย ตามรายชื่อบริษัทเงินทุนที่ธนาคารแห่งประเทศไทยแจ้งเวียนให้ทราบ โดยอนุโลมให้ใช้ตามตัวอย่างหนังสือค้ำประกันของธนาคารที่คณะกรรมการนโยบายกำหนด ดังระบุในข้อ ๑.๔ (๒)

๗.๕ พันธบัตรรัฐบาลไทย

หลักประกันนี้จะคืนให้ โดยไม่มีดอกเบี้ยภายใน ๑๕ วันนับถัดจากวันที่ผู้ชนะการประกวดราคาอิเล็กทรอนิกส์ (ผู้รับจ้าง) พันจากข้อผูกพันตามสัญญาจ้างแล้ว

หลักประกันนี้จะคืนให้ โดยไม่มีดอกเบี้ย ตามอัตราส่วนของงานจ้างซึ่งรฟม. ได้รับมอบไว้แล้ว

๘. ค่าจ้างและการจ่ายเงิน

รายละเอียดตามขอบเขตงานจ้างปรับปรุงระบบกล้องโทรทัศน์วงจรปิด (CCTV) บริเวณทางเข้า-ออก สถานีรถไฟฟ้ามหานคร และบริเวณปล่อยระบายอากาศ โครงการรถไฟฟ้าฟ้ามหานคร สายเฉลิมรัชมงคล (ช่วงหัวลำโพง – บางซื่อ)

๙. อัตราค่าปรับ

รายละเอียดตามขอบเขตงานจ้างปรับปรุงระบบกล้องโทรทัศน์วงจรปิด (CCTV) บริเวณทางเข้า-ออก สถานีรถไฟฟ้ามหานคร และบริเวณปล่อยระบายอากาศ โครงการรถไฟฟ้าฟ้ามหานคร สายเฉลิมรัชมงคล (ช่วงหัวลำโพง – บางซื่อ)

๑๐. การรับประกันความชำรุดบกพร่อง

รายละเอียดตามขอบเขตงานจ้างปรับปรุงระบบกล้องโทรทัศน์วงจรปิด (CCTV) บริเวณทางเข้า-ออก สถานีรถไฟฟ้า ลานจอดรถ และบริเวณปล่อยระบายอากาศ โครงการรถไฟฟ้ามหานคร สายเฉลิมรัชมงคล (ช่วงหัวลำโพง – บางซื่อ)

๑๑. ข้อสงวนสิทธิในการยื่นข้อเสนอละเอียดอื่น ๆ

๑๑.๑ เงินค่าจ้างสำหรับงานจ้างครั้งนี้ ได้มาจากเงินงบประมาณประจำปี พ.ศ. ๒๕๖๒

การลงนามในสัญญาจะกระทำต่อเมื่อ รฟม.ได้รับอนุมัติเงินค่าจ้างจากเงินงบประมาณประจำปี พ.ศ. ๒๕๖๒ แล้วเท่านั้น

๑๑.๒ เมื่อรฟม.ได้คัดเลือกผู้ยื่นข้อเสนอรายใด ให้เป็นผู้รับจ้าง และได้ตกลงจ้างตามประกวดราคาอิเล็กทรอนิกส์แล้ว ถ้าผู้รับจ้างจะต้องส่งหรือนำสิ่งของมาเพื่องานจ้างดังกล่าวเข้ามาจากต่างประเทศ และของนั้นต้องนำเข้ามาโดยทางเรือในเส้นทางที่มีเรือไทยเดินอยู่ และสามารถให้บริการรับขนได้ตามที่รัฐมนตรีว่าการกระทรวงคมนาคมประกาศกำหนด ผู้ยื่นข้อเสนอละเอียดซึ่งเป็นผู้รับจ้างจะต้องปฏิบัติตามกฎหมายว่าด้วยการส่งเสริมการพาณิชย์ ดังนี้

(๑) แจกการส่งหรือนำสิ่งของดังกล่าวเข้ามาจากต่างประเทศ ต่อกรมเจ้าท่า ภายใน ๗ วัน นับตั้งแต่วันที่ผู้รับจ้างส่งหรือซื้อของจากต่างประเทศ เว้นแต่เป็นของที่รัฐมนตรีว่าการกระทรวงคมนาคมประกาศยกเว้นให้บรรทุกโดยเรืออื่นได้

(๒) จัดการให้สิ่งของดังกล่าวบรรทุกโดยเรือไทย หรือเรือที่มีสิทธิเช่นเดียวกับเรือไทย จากต่างประเทศมายังประเทศไทย เว้นแต่จะได้รับอนุญาตจากกรมเจ้าท่า ให้บรรทุกสิ่งของนั้น โดยเรืออื่นที่มีธงเรือไทย ซึ่งจะต้องได้รับอนุญาตเช่นนั้นก่อนบรรทุกของลงเรืออื่น หรือเป็นของที่รัฐมนตรีว่าการกระทรวงคมนาคมประกาศยกเว้นให้บรรทุกโดยเรืออื่น

(๓) ในกรณีที่มิปฏิบัติตาม (๑) หรือ (๒) ผู้รับจ้างจะต้องรับผิดชอบตามกฎหมายว่าด้วยการส่งเสริมการพาณิชย์

๑๑.๓ ผู้ยื่นข้อเสนอละเอียดซึ่งรฟม.ได้คัดเลือกแล้ว ไม่ไปทำสัญญา หรือข้อตกลงภายในเวลาที่ทางราชการกำหนดตั้งระบุไว้ในข้อ ๗ รฟม.จะริบหลักประกันการยื่นข้อเสนอ หรือเรียกธำจจากผู้ออกหนังสือค้ำประกันการยื่นข้อเสนอทันที และอาจพิจารณาเรียกธำจให้ชดใช้ความเสียหายอื่น (ถ้ามี) รวมทั้งจะพิจารณาให้เป็นผู้ทำงานตามระเบียบกระทรวงการคลังว่าด้วยการจัดซื้อจัดจ้างและการบริหารพัสดุภาครัฐ

๑๑.๔ รฟม.สงวนสิทธิที่จะแก้ไขเพิ่มเติมเงื่อนไข หรือข้อกำหนดในแบบสัญญาให้เป็นไปตามความเห็นของสำนักงานอัยการสูงสุด (ถ้ามี)

๑๑.๕ ในกรณีที่เอกสารแนบท้ายเอกสารประกวดราคาอิเล็กทรอนิกส์ มีความขัดหรือแย้งกัน ผู้ยื่นข้อเสนอละเอียดจะต้องปฏิบัติตามคำวินิจฉัยของรฟม. คำวินิจฉัยดังกล่าวให้ถือเป็นที่สุด และผู้ยื่นข้อเสนอละเอียดไม่มีสิทธิเรียกร้องค่าใช้จายใดๆ เพิ่มเติม

๑๑.๖ รฟม. อาจประกาศยกเลิกการจัดจ้างในกรณีต่อไปนี้ได้ โดยที่ผู้ยื่นข้อเสนอละเอียดจะเรียกร้องค่าเสียหายใดๆ จากรฟม.ไม่ได้

(๑) ไม่ได้รับการจัดสรรเงินที่จะใช้ในการจัดจ้างหรือได้รับจัดสรรแต่ไม่เพียงพอที่จะทำการจัดจ้างครั้งนี้ต่อไป

(๒) มีการกระทำที่เข้าลักษณะผู้ยื่นข้อเสนอที่ชนะการจัดจ้างหรือที่ได้รับการคัดเลือกมีผลประโยชน์ร่วมกัน หรือมีส่วนได้เสียกับผู้ยื่นข้อเสนอรายอื่น หรือขัดขวางการแข่งขันอย่างเป็นธรรม หรือสมยอมกันกับผู้ยื่นข้อเสนอรายอื่น หรือเจ้าหน้าที่ในการเสนอราคา หรือสื่อว่ากระทำการทุจริตอื่นใดในการเสนอราคา

(๓) การทำการจัดจ้างครั้งนี้ต่อไปอาจก่อให้เกิดความเสียหายแก่รฟม. หรือกระทบต่อประโยชน์สาธารณะ

(๔) กรณีอื่นในทำนองเดียวกับ (๑) (๒) หรือ (๓) ตามที่กำหนดในกฎกระทรวง ซึ่งออกตามความในกฎหมายว่าด้วยการจัดซื้อจัดจ้างและการบริหารพัสดุภาครัฐ

๑๒. การปฏิบัติตามกฎหมายและระเบียบ

ในระหว่างระยะเวลาการจ้าง ผู้ยื่นข้อเสนอที่ได้รับการคัดเลือกให้เป็นผู้รับจ้างต้องปฏิบัติตามหลักเกณฑ์ที่กฎหมายและระเบียบได้กำหนดไว้โดยเคร่งครัด

๑๓. การประเมินผลการปฏิบัติงานของผู้ประกอบการ

รฟม. สามารถนำผลการปฏิบัติงานแล้วเสร็จตามสัญญาของผู้ยื่นข้อเสนอที่ได้รับการคัดเลือกให้เป็นผู้รับจ้างเพื่อนำมาประเมินผลการปฏิบัติงานของผู้ประกอบการ

ทั้งนี้ หากผู้ยื่นข้อเสนอที่ได้รับการคัดเลือกไม่ผ่านเกณฑ์ที่กำหนดจะถูกระงับการยื่นข้อเสนอหรือทำสัญญากับรฟม. ไว้ชั่วคราว

การรถไฟฟ้าขนส่งมวลชนแห่งประเทศไทย

กันยายน ๒๕๖๒

ขอบเขตของงานจ้างปรับปรุงระบบกล้องโทรทัศน์วงจรปิด (CCTV) บริเวณทางเข้า - ออกสถานีรถไฟฟ้า ลานจอดรถ และบริเวณปล่อยระบายอากาศ โครงการรถไฟฟ้ามหานคร สายเฉลิมรัชมงคล (ช่วงหัวลำโพง - บางซื่อ)

1. เหตุผลและความจำเป็น

ด้วยกระทรวงคมนาคมได้มีนโยบายให้หน่วยงานในสังกัดกระทรวงคมนาคมเพิ่มความเข้มงวดในการรักษาความปลอดภัย นอกจากนี้ หน่วยงานความมั่นคงได้แจ้งให้กระทรวงคมนาคมแจ้งหน่วยงานในสังกัดให้จัดเตรียมมาตรการการรักษาความปลอดภัยและแนวทางปฏิบัติรองรับการเกิดสถานการณ์รุนแรงจากการก่อการร้าย รวมทั้งเตรียมความพร้อมในการรักษาความปลอดภัยในพื้นที่ที่รับผิดชอบ การรถไฟฟ้าขนส่งมวลชนแห่งประเทศไทย (รฟม.) จึงได้จัดทำและติดตั้งระบบกล้องโทรทัศน์วงจรปิด (CCTV) บริเวณทางเข้า - ออกของสถานีรถไฟฟ้า อาคารและลานจอดรถ บริเวณปล่อยระบายอากาศ พร้อมระบบควบคุมและบันทึกภาพเชื่อมต่อไปห้องปฏิบัติการศูนย์ควบคุมกลางของระบบกล้องโทรทัศน์วงจรปิด (CCTV) และระบบสื่อสารที่อาคารจอดรถลาดพร้าวเพื่อการเฝ้าระวังและการตรวจตราพื้นที่ โดยระบบกล้องโทรทัศน์วงจรปิด (CCTV) ดังกล่าว รฟม. ใช้เครือข่ายใยแก้วนำแสง (Fiber Optic) ของบริษัท ทางด่วนและรถไฟฟ้ากรุงเทพ จำกัด (มหาชน) ซึ่งติดตั้งภายในอุโมงค์ตลอดเส้นทางรถไฟฟ้าตั้งแต่สถานีรถไฟฟ้าหัวลำโพงถึงสถานีรถไฟฟ้าบางซื่อ ในการส่งสัญญาณภาพของแต่ละสถานีไปยังศูนย์ควบคุมกลางที่อาคารจอดรถลาดพร้าว ซึ่งปัจจุบันการใช้งานระบบกล้องโทรทัศน์วงจรปิด (CCTV) ประสบปัญหาเรื่องประสิทธิภาพในการรับส่งสัญญาณภาพ นอกจากนี้อุปกรณ์ของระบบกล้องโทรทัศน์วงจรปิด (CCTV) ได้เสื่อมสภาพอันเนื่องมาจากการใช้งานตั้งแต่ปี 2553 จึงมีความจำเป็นต้องปรับปรุงระบบกล้องโทรทัศน์วงจรปิด (CCTV) บริเวณทางเข้า - ออกสถานีรถไฟฟ้า ลานจอดรถ และบริเวณปล่อยระบายอากาศ โครงการรถไฟฟ้ามหานคร สายเฉลิมรัชมงคล (ช่วงหัวลำโพง - บางซื่อ)

2. วัตถุประสงค์

2.1 เพื่อปรับปรุงและใช้ระบบกล้องโทรทัศน์วงจรปิด (CCTV) บริเวณทางเข้า - ออกสถานีรถไฟฟ้า ลานจอดรถ และบริเวณปล่อยระบายอากาศ โครงการรถไฟฟ้ามหานคร สายเฉลิมรัชมงคล (ช่วงหัวลำโพง - บางซื่อ) ในการดูแลรักษาความปลอดภัยในพื้นที่บริเวณทางเข้า - ออกสถานีรถไฟฟ้า ลานจอดรถ และบริเวณปล่อยระบายอากาศ โครงการรถไฟฟ้ามหานคร สายเฉลิมรัชมงคล ให้มีประสิทธิภาพมากยิ่งขึ้น

2.2 เพื่อให้การรักษาความปลอดภัยพื้นที่ในความรับผิดชอบของ รฟม. เป็นไปอย่างมีประสิทธิภาพและเกิดประสิทธิผลสูงสุด

3. คุณสมบัติของผู้ยื่นข้อเสนอ

3.1 ผู้ยื่นข้อเสนอต้องมีความสามารถตามกฎหมาย

3.2 ผู้ยื่นข้อเสนอต้องไม่เป็นบุคคลล้มละลาย

3.3 ผู้ยื่นข้อเสนอต้องไม่อยู่ระหว่างเลิกกิจการ

3.4 ผู้ยื่นข้อเสนอต้องไม่เป็นบุคคลซึ่งอยู่ระหว่างถูกระงับการยื่นข้อเสนอหรือทำสัญญากับหน่วยงานของรัฐ

ไว้ชั่วคราวเนื่องจากเป็นผู้ที่ไม่ผ่านเกณฑ์การประเมินผลการปฏิบัติงานของผู้ประกอบการตามระเบียบที่รัฐมนตรีว่าการกระทรวงการคลังกำหนดตามที่ประกาศเผยแพร่ในระบบเครือข่ายสารสนเทศของกรมบัญชีกลาง

/3.5 ผู้ยื่นข้อเสนอ...



3.5 ผู้ยื่นข้อเสนอต้องมีประสบการณ์ในงานติดตั้งระบบกล้องโทรทัศน์วงจรปิด (CCTV) ที่เกี่ยวข้องกับงานของระบบรถไฟฟ้าน้อยกว่า 1 สัญญา โดยมีมูลค่าของสัญญา สัญญาละไม่น้อยกว่า 10,000,000.00 บาท (สิบล้านบาทถ้วน) ซึ่งเป็นผลงานในระยะเวลาไม่เกิน 10 ปี นับถึงวันยื่นข้อเสนอ จากส่วนราชการ หน่วยงานตามกฎหมายว่าด้วยระเบียบการบริหารราชการส่วนท้องถิ่น หรือรัฐวิสาหกิจ หรือเอกชนที่ รฟม. เชื่อถือ โดยแนบสำเนาสัญญาจ้างและสำเนาใบรับรองผลงานที่แสดงว่าเป็นผู้มีประสบการณ์ในงานติดตั้งระบบกล้องโทรทัศน์วงจรปิด (CCTV) ที่เกี่ยวข้องกับระบบรถไฟฟ้ามารประกอบพิจารณา

3.6 ผู้ยื่นข้อเสนอต้องไม่เป็นบุคคลซึ่งถูกระบุชื่อไว้ในบัญชีรายชื่อผู้ทำงานและได้แจ้งเวียนชื่อให้เป็นผู้ทำงานของหน่วยงานของรัฐในระบบเครือข่ายสารสนเทศของกรมบัญชีกลางซึ่งรวมถึงนิติบุคคลที่ผู้ทำงานเป็นหุ้นส่วน ผู้จัดการ กรรมการผู้จัดการ ผู้บริหาร ผู้มีอำนาจในการดำเนินงานในกิจการของนิติบุคคลนั้นด้วย

3.7 ผู้ยื่นข้อเสนอต้องมีคุณสมบัติและไม่มีลักษณะต้องห้ามตามที่คณะกรรมการนโยบายการจัดซื้อจัดจ้างและการบริหารพัสดุภาครัฐกำหนดในราชกิจจานุเบกษา

3.8 ผู้ยื่นข้อเสนอต้องเป็นนิติบุคคลผู้มีอาชีพเกี่ยวกับงานที่ รฟม. จะจัดซื้อจัดจ้างครั้งนี้

3.9 ผู้ยื่นข้อเสนอต้องไม่เป็นผู้มีผลประโยชน์ร่วมกันกับผู้ยื่นข้อเสนอรายอื่นที่เข้ายื่นข้อเสนอให้แก่การรถไฟฟ้ามหานครแห่งประเทศไทย ณ วันประกาศประกวดราคาอิเล็กทรอนิกส์หรือไม่เป็นผู้กระทำการอันเป็นการขัดขวางการแข่งขันอย่างเป็นธรรมในการประกวดราคาอิเล็กทรอนิกส์ครั้งนี้

3.10 ผู้ยื่นข้อเสนอต้องไม่เป็นผู้ได้รับเอกสิทธิ์หรือความคุ้มกันซึ่งอาจปฏิเสธไม่ยอมขึ้นศาลไทย เว้นแต่รัฐบาลของผู้ยื่นข้อเสนอได้มีคำสั่งให้สละเอกสิทธิ์และความคุ้มกันเช่นนั้น

3.11 ผู้ยื่นข้อเสนอต้องลงทะเบียนในระบบจัดซื้อจัดจ้างภาครัฐด้วยอิเล็กทรอนิกส์ (Electronic Government Procurement : e - GP) ของกรมบัญชีกลาง

3.12 ผู้ยื่นข้อเสนอในรูปแบบของ“กิจการร่วมค้า” ต้องมีคุณสมบัติดังนี้

1) กรณีที่กิจการร่วมค้าได้จดทะเบียนเป็นนิติบุคคลใหม่ กิจการร่วมค้าจะต้องมีคุณสมบัติครบถ้วนตามเงื่อนไขที่กำหนดไว้ในหนังสือเชิญชวน และการเสนอราคาให้เสนอราคาในนาม “กิจการร่วมค้า” ส่วนคุณสมบัติด้านผลงานผู้ยื่นข้อเสนอ กิจการร่วมค้าดังกล่าวสามารถนำผลงานของผู้ยื่นข้อเสนอของผู้ร่วมค้ามาใช้แสดงเป็นผลงานของกิจการร่วมค้าที่เข้าเสนอราคาได้

2) กรณีที่กิจการร่วมค้าไม่ได้จดทะเบียนเป็นนิติบุคคลใหม่ นิติบุคคลแต่ละบุคคลที่เข้าร่วมค้าทุกรายจะต้องมีคุณสมบัติครบถ้วนตามเงื่อนไขที่กำหนดไว้ในหนังสือเชิญชวน เว้นแต่ในกรณีที่กิจการร่วมค้าได้มีข้อตกลงระหว่างผู้เข้าร่วมค้าเป็นลายลักษณ์อักษรกำหนดให้ผู้เข้าร่วมค้ารายใดรายหนึ่งเป็นผู้รับผิดชอบหลักในการเข้าเสนอราคากับหน่วยงานรัฐ และแสดงหลักฐานดังกล่าวมาพร้อมการยื่นข้อเสนอราคา กิจการร่วมค่านั้นสามารถใช้ผลงานของผู้ยื่นข้อเสนอของผู้ร่วมค้าหลักรายเดียวเป็นผลงานของกิจการร่วมค้าที่ยื่นข้อเสนอราคาได้

ทั้งนี้ “กิจการร่วมค้าที่จดทะเบียนเป็นนิติบุคคลใหม่” หมายความว่า กิจการร่วมค้าที่จดทะเบียนเป็นนิติบุคคลต่อกรมพัฒนาธุรกิจการค้า กระทรวงพาณิชย์



4. ขอบเขตงาน

4.1 ผู้ยื่นข้อเสนอมีหน้าที่จัดหาและติดตั้งระบบกล้องโทรทัศน์วงจรปิด (CCTV) บริเวณทางเข้า - ออกสถานีรถไฟฟ้า ลานจอดรถ และบริเวณปล่อยระบายอากาศ โครงการรถไฟฟ้ามหานคร สายเฉลิมรัชมงคล (ช่วงหัวลำโพง - บางซื่อ) จำนวน 168 ตัว เพื่อดูแลรักษาความปลอดภัยในพื้นที่บริเวณทางขึ้น-ลง สถานีรถไฟฟ้า พื้นที่โดยรอบของสถานีทั้งหมด ปล่อยระบายอากาศของแต่ละสถานี อาคารอพยพผู้โดยสาร ห้องควบคุมระบบกล้องโทรทัศน์วงจรปิด (CCTV) ชั้น 3 อาคารจอดแล้วจร สถานีรถไฟฟ้าลาดพร้าว โครงการรถไฟฟ้ามหานคร สายเฉลิมรัชมงคล โดยมีตำแหน่งที่ติดตั้งตามเอกสารแนบท้าย ดังนี้

- 4.1.1 สถานีรถไฟฟ้าหัวลำโพง จำนวน 9 ตัว และปล่อยระบายอากาศ 1 ตัว
- 4.1.2 สถานีรถไฟฟ้าสามย่าน รวมพื้นที่ลานจอดรถ จำนวน 9 ตัว
- 4.1.3 สถานีรถไฟฟ้าสีลม จำนวน 7 ตัว
- 4.1.4 สถานีรถไฟฟ้าคูมพินี จำนวน 6 ตัว
- 4.1.5 สถานีรถไฟฟ้าคลองเตย จำนวน 4 ตัว
- 4.1.6 สถานีรถไฟฟ้าศูนย์การประชุมแห่งชาติสิริกิติ์ รวมพื้นที่ลานจอดรถ จำนวน 14 ตัว และปล่อยระบายอากาศ 1 ตัว
- 4.1.7 สถานีรถไฟฟ้าสุขุมวิท จำนวน 8 ตัว
- 4.1.8 สถานีรถไฟฟ้าเพชรบุรี รวมพื้นที่ลานจอดรถ จำนวน 11 ตัว และปล่อยระบายอากาศ 2 ตัว
- 4.1.9 สถานีรถไฟฟ้าพระราม 9 จำนวน 7 ตัว
- 4.1.10 สถานีรถไฟฟ้าศูนย์วัฒนธรรมแห่งประเทศไทย รวมพื้นที่ลานจอดรถ จำนวน 8 ตัว และปล่อยระบายอากาศ 1 ตัว
- 4.1.11 สถานีรถไฟฟ้าห้วยขวาง รวมพื้นที่ลานจอดรถ จำนวน 16 ตัว และปล่อยระบายอากาศ 1 ตัว
- 4.1.12 สถานีรถไฟฟ้าสุทธิสาร จำนวน 9 ตัว และปล่อยระบายอากาศ 1 ตัว
- 4.1.13 สถานีรถไฟฟ้ารัชดาภิเษก รวมพื้นที่ลานจอดรถ จำนวน 12 ตัว
- 4.1.14 สถานีรถไฟฟ้าลาดพร้าว จำนวน 7 ตัว
- 4.1.15 สถานีรถไฟฟ้าพหลโยธิน จำนวน 7 ตัว และปล่อยระบายอากาศ 1 ตัว
- 4.1.16 สถานีรถไฟฟ้าสวนจตุจักร จำนวน 7 ตัว
- 4.1.17 สถานีรถไฟฟ้ากำแพงเพชร รวมพื้นที่ลานจอดรถ จำนวน 10 ตัว
- 4.1.18 สถานีรถไฟฟ้าบางซื่อ จำนวน 4 ตัว
- 4.1.19 อาคารจอดรถลาดพร้าว จำนวน 4 ตัว
- 4.1.20 ห้องควบคุมระบบกล้องโทรทัศน์วงจรปิด (CCTV) ชั้น 3 อาคารจอดแล้วจร สถานีรถไฟฟ้าลาดพร้าวจำนวน 1 ตัว

4.2 ผู้ยื่นข้อเสนอมีหน้าที่จัดหาและติดตั้งกล้องโทรทัศน์วงจรปิด (CCTV) ตามข้อ 4.1 โดยมีตำแหน่งติดตั้งตามเอกสารแนบท้าย ซึ่งจะต้องมีคุณสมบัติด้านเทคนิค ดังนี้

- 4.2.1 มีความละเอียดของภาพสูงสุดไม่น้อยกว่า 1,920x1,080 pixel หรือไม่น้อยกว่า 2,073,600 pixel
- 4.2.2 มี frame rate ไม่น้อยกว่า 25 ภาพต่อวินาที (frame per second)

/4.2.3 ใช้เทคโนโลยี...



- 4.2.3 ใช้เทคโนโลยี IR-Cut filter หรือ Infrared Cut-off Removable (ICR) สำหรับการบันทึกภาพได้ทั้งกลางวันและกลางคืนโดยอัตโนมัติ
- 4.2.4 มีความไวแสงน้อยสุด ไม่มากกว่า 0.18 LUX สำหรับการแสดงภาพสี (Color) และไม่มากกว่า 0.05 LUX สำหรับการแสดงภาพขาวดำ (Black/White)
- 4.2.5 มีขนาดตัวรับภาพ (Image Sensor) ไม่น้อยกว่า 1/3 นิ้ว
- 4.2.6 มีผลต่างค่าความยาวโฟกัสต่ำสุดกับค่าความยาวโฟกัสสูงสุดไม่น้อยกว่า 4.5 มิลลิเมตร
- 4.2.7 สามารถตรวจจับความเคลื่อนไหวอัตโนมัติ (Motion Detection) ได้
- 4.2.8 สามารถแสดงรายละเอียดของภาพที่มีความแตกต่างของแสงมาก (Wide Dynamic Range หรือ Super Dynamic Range) ได้สามารถส่งสัญญาณภาพ (Streaming) ไปแสดงได้อย่างน้อย 2 แหล่ง
- 4.2.9 ได้รับมาตรฐาน Onvif (Open Network Video Interface Forum) – สามารถส่งสัญญาณภาพได้ตามมาตรฐาน H.264 เป็นอย่างน้อย
- 4.2.10 สามารถใช้งานตามมาตรฐาน IPv4 และ IPv6 ได้
- 4.2.11 มีช่องเชื่อมต่อระบบเครือข่าย (Network Interface) แบบ 10/100 Base-T หรือดีกว่า และสามารถทำงานได้ตามมาตรฐาน IEEE 802.3af หรือ IEEE 802.3at (Power over Ethernet) ในช่องเดียวกันได้
- 4.2.12 ตัวกล่องได้มาตรฐาน IP66 หรือติดตั้งอุปกรณ์เพิ่มเติมสำหรับหุ้มกล่อง (Housing) ที่ได้มาตรฐาน IP66 หรือดีกว่า
- 4.2.13 สามารถทำงานได้ที่อุณหภูมิ -10 °C ถึง 50 °C เป็นอย่างน้อย
- 4.2.14 สามารถใช้งานกับมาตรฐาน HTTP, HTTPS, “NTP หรือ SNTP”, SNMP, RTSP, IEEE802.1 ได้เป็นอย่างน้อย
- 4.2.15 มีช่องสำหรับบันทึกข้อมูลลงหน่วยความจำแบบ SD Card หรือ MicroSD Card
- 4.2.16 ต้องมี Software Development Kit (SDK) หรือ Application Programming Interface (API) ในรูปแบบแผ่น CD หรือ DVD ที่มีลิขสิทธิ์ถูกต้องหรือสามารถ Download จากเว็บไซต์ผู้ผลิต
- 4.2.17 ได้รับมาตรฐานด้านความปลอดภัยต่อผู้ใช้งาน
- 4.2.18 ผู้ผลิตต้องได้รับมาตรฐานด้านระบบการจัดการสิ่งแวดล้อม
- 4.2.19 ผู้ผลิตต้องได้รับมาตรฐานด้านการบริหารจัดการหรือบริหารงานที่มีคุณภาพ

4.3 ผู้ยื่นข้อเสนอมีหน้าที่จัดหา ติดตั้ง และตั้งค่าอุปกรณ์กระจายสัญญาณหลัก (Core Switch) จำนวน 4 ตัว โดยจะต้องติดตั้งที่ ห้องควบคุมระบบกล้องโทรทัศน์วงจรปิด (CCTV) ชั้น 3 อาคารจอดแล้วจรของสถานีรถไฟฟ้าลาดพร้าว สถานีรถไฟฟ้าศูนย์วัฒนธรรม ห้อง MMC ชั้น 5 อาคาร 1 รฟม. และส่งให้ รฟม. เก็บสำรองไว้ 1 ตัวซึ่งจะต้องมีคุณสมบัติด้านเทคนิค ดังนี้

- 4.3.1 เป็นอุปกรณ์ Layer 3 fixed Switch ที่มีขนาด Switching Capacity ไม่น้อยกว่า 128 Gbps และมีประสิทธิภาพในการส่งผ่านข้อมูล Forwarding Rate ไม่น้อยกว่า 90 Mpps
- 4.3.2 มีหน่วยความจำ RAM ขนาดไม่น้อยกว่า 8 GB และมีหน่วยความจำ Flash ขนาดไม่น้อยกว่า 16 GB

/4.3.3 รองรับ...



- 4.3.3 รองรับการทำให้ Stacking/Clustering โดยมี bandwidth ไม่น้อยกว่า 256 Gbps และสามารถ Stack ได้สูงสุดไม่น้อยกว่า 8 ชุด
- 4.3.4 มีพอร์ต Ethernet 10/100/100 ไม่น้อยกว่า 24 พอร์ต และแบบ 10 Gbps ชนิด SFP หรือ ดีกว่า จำนวนไม่น้อยกว่า 4 พอร์ต พร้อม Transceiver Module ชนิด 10 Gbps Single Mode มาด้วย 4 โมดูล โดยต้องติดตั้งมาให้แล้วเสร็จก่อนวันส่งมอบงาน
- 4.3.5 มีระบบจ่ายไฟ (Power Supply) จำนวน 2 ชุด ที่สามารถทำงานทดแทนกันได้ เมื่อชุดใดชุดหนึ่งเสีย และสามารถถอดเปลี่ยนได้โดยระบบต้องทำงานได้อย่างต่อเนื่อง
- 4.3.6 สนับสนุนจำนวน MAC Addresses ไม่น้อยกว่า 24,000 Addresses
- 4.3.7 สนับสนุนการทำงานร่วมกับ EEM, RESTConf ในการบริหารจัดการอุปกรณ์ได้ เทียบเท่าหรือดีกว่า
- 4.3.8 สนับสนุนการเข้ารหัส (Link-layer cryptography) ตามมาตรฐาน IEEE 802.1AE (MACsec) ได้
- 4.3.9 สนับสนุนการทำ VLANs ได้ไม่น้อยกว่า 1024 VLAN IDs
- 4.3.10 สนับสนุนการทำ Routing แบบ OSPF, IS-IS ได้เทียบเท่าหรือดีกว่า
- 4.3.11 สามารถป้องกันการโจมตีแบบผ่านระบบเครือข่ายได้ เช่น CoPP, FHS, PVLAN เทียบเท่าหรือดีกว่า
- 4.3.12 รองรับการวิเคราะห์การทำงานและข้อมูลพื้นฐานของระบบเครือข่ายได้เป็นอย่างดีน้อย เช่น การทำ Streaming Telemetry และ Netflow หรือ Jflow เทียบเท่าหรือดีกว่า
- 4.3.13 รองรับการส่งข้อมูลสำหรับการบริหารจัดการด้วยซอฟต์แวร์ได้ เช่น VXLAN, LISP, Netconf/Yang, PnP ได้ เทียบเท่าหรือดีกว่า
- 4.3.14 สามารถป้องกัน Network Loop ได้ด้วย PVRST+ (Per-VLAN Rapid Spanning Tree)
- 4.3.15 สามารถบริหารจัดการอุปกรณ์ผ่าน CLI, WebUI ได้
- 4.3.16 สามารถส่งข้อมูลพื้นฐานของอุปกรณ์ผ่าน RFID Tags ได้เป็นอย่างดีน้อย
- 4.3.17 ต้องสามารถใช้งานร่วมกับอุปกรณ์กระจายสัญญาณหลักที่ทางองค์กรใช้อยู่เดิมได้ เพื่อการทำงานร่วมกันได้อย่างมีประสิทธิภาพสูงสุดในการบริหารจัดการของผู้ดูแลระบบ หรือส่วนที่เกี่ยวข้องได้
- 4.3.18 ผ่านการรับรองตามมาตรฐาน EN, UL, FCC, VCCI เป็นอย่างน้อย
- 4.3.19 อุปกรณ์ต้องสามารถทำงานกับระบบไฟฟ้าในประเทศไทยแบบ 220-240 VAC, 50Hz และสามารถติดตั้งบนตู้ Rack ขนาด 19 นิ้ว ได้

4.4 ผู้ยื่นข้อเสนอมีหน้าที่จัดหา ติดตั้ง และตั้งค่าอุปกรณ์กระจายสัญญาณรอง (Distribution Switch) จำนวน 18 ตัว ภายในสถานีรถไฟฟ้ายเฉลิมรัชขมขลทั้งหมด(ไม่รวมส่วนต่อขยาย) ยกเว้นสถานีรถไฟฟ้ายศูนย์วัฒนธรรม และส่งให้ รฟม. เก็บสำรองไว้ 1 ตัว ซึ่งจะต้องมีคุณสมบัติด้านเทคนิค ดังนี้

- 4.4.1 เป็นอุปกรณ์ Layer 2 Switch ที่มีขนาด Switching bandwidth ไม่น้อยกว่า 128 Gbps และมีประสิทธิภาพในการส่งผ่านข้อมูล Forwarding Rate ไม่น้อยกว่า 90 Mpps หรือดีกว่า
- 4.4.2 มีหน่วยความจำ RAM ขนาดไม่น้อยกว่า 2 GB และมีหน่วยความจำ Flash ขนาดไม่น้อยกว่า 4 GB
- 4.4.3 มีพอร์ต Ethernet 10/100/100 ไม่น้อยกว่า 24 พอร์ต และแบบ 10 Gbps ชนิด SFP หรือ ดีกว่า จำนวนไม่น้อยกว่า 4 พอร์ต พร้อม Transceiver Module ชนิด 10 Gbps Single Mode มาด้วย 2 โมดูล โดยต้องติดตั้งมาให้แล้วเสร็จก่อนวันส่งมอบงาน

/4.4.4 สนับสนุน...



- 4.4.4 สนับสนุนจำนวน MAC Addresses ไม่น้อยกว่า 16,000 Addresses
 - 4.4.5 สนับสนุนการทำงานร่วมกับ EEM, RESTConf ในการบริหารจัดการอุปกรณ์ได้ เทียบเท่าหรือดีกว่า
 - 4.4.6 สนับสนุนการเข้ารหัส (Link-layer cryptography) ตามมาตรฐาน IEEE 802.1AE (MACsec) ได้
 - 4.4.7 สนับสนุนการทำ VLANs ได้ไม่น้อยกว่า 1024 VLAN IDs
 - 4.4.8 สนับสนุนการทำ Routing แบบ OSPF, IS-IS ได้เทียบเท่าหรือดีกว่า
 - 4.4.9 รองรับการวิเคราะห์การทำงานและข้อมูลพื้นฐานของระบบเครือข่ายได้เป็นอย่างดีน้อย เช่น การทำ Streaming Telemetry และ Netflow หรือ Jflow เทียบเท่าหรือดีกว่า
 - 4.4.10 รองรับการส่งข้อมูลสำหรับการบริหารจัดการด้วยซอฟต์แวร์ได้ เช่น VXLAN, LISP, Netconf/Yang, PnP ได้ เทียบเท่าหรือดีกว่า
 - 4.4.11 สามารถป้องกัน Network Loop ได้ด้วย PVRST+ (Per-VLAN Rapid Spanning Tree)
 - 4.4.12 สามารถบริหารจัดการอุปกรณ์ผ่าน CLI, WebUI ได้
 - 4.4.13 สามารถส่งข้อมูลพื้นฐานของอุปกรณ์ผ่าน RFID Tags ได้เป็นอย่างดีน้อย
 - 4.4.14 ต้องสามารถใช้งานร่วมกันกับอุปกรณ์กระจายสัญญาณหลักที่ทางองค์กรใช้อยู่เดิมได้ เพื่อการทำงานร่วมกันได้อย่างมีประสิทธิภาพสูงสุดในการบริหารจัดการของผู้ดูแลระบบ หรือส่วนที่เกี่ยวข้องได้
 - 4.4.15 ผ่านการรับรองตามมาตรฐาน EN, UL, FCC, VCCI เป็นอย่างน้อย
 - 4.4.16 อุปกรณ์ต้องสามารถทำงานกับระบบไฟฟ้าในประเทศไทยแบบ 220-240 VAC, 50Hz และสามารถติดตั้งบนตู้ Rack ขนาด 19 นิ้ว ได้
- 4.5 ผู้ยื่นข้อเสนอมีหน้าที่จัดหา ติดตั้ง และตั้งค่าอุปกรณ์กระจายสัญญาณ (POE Access Switch) จำนวน 72 ตัว สำหรับเชื่อมต่อกล้องโทรทัศน์วงจรปิด (CCTV) ซึ่งจะต้องมีคุณสมบัติด้านเทคนิค ดังนี้
- 4.5.1 อุปกรณ์กระจายสัญญาณเครือข่ายในระดับไม่น้อยกว่า Layer 2 ที่สามารถจ่ายไฟ Power Over Ethernet ได้ ที่มีขนาด Switching Capacity ไม่น้อยกว่า 20 Gbps
 - 4.5.2 มี Port 10/100/1000 BaseT จำนวนไม่น้อยกว่า 8 Port ตามมาตรฐาน 802.3at, 802.3af ได้ และจ่ายไฟรวมทุก Port ได้ไม่น้อยกว่า 60 Watts
 - 4.5.3 มีพอร์ต Uplink แบบ 1 Gigabit Ethernet ชนิด SFP หรือ RJ-45 ไม่น้อยกว่า 2 พอร์ต
 - 4.5.4 มี Forwarding Rate ไม่น้อยกว่า 14 Mpps
 - 4.5.5 สามารถป้องกันการโจมตีแบบ Denial of Service (DoS) ได้ โดยการทำให้ Port Security , IP Source Guard , Dynamic ARP Inspection และ DHCP snooping ได้ เทียบเท่าหรือดีกว่า
 - 4.5.6 สนับสนุนการใช้งาน Virtual LAN (VLANs) ตามมาตรฐาน IEEE 802.1Q ได้
 - 4.5.7 สามารถบริหารและควบคุมอุปกรณ์ผ่านทาง GUI, command line interface/Telnet, SSH
 - 4.5.8 ผ่านการรับรองมาตรฐานความปลอดภัย FCC และ UL
 - 4.5.9 สามารถทำงานที่อุณหภูมิแวดล้อมสูงถึง 50 องศาเซลเซียสได้ เทียบเท่าหรือดีกว่า
- 4.6 ผู้ยื่นข้อเสนอมีหน้าที่จัดหาและติดตั้งสายสัญญาณ UTP ชนิด Cat6 ที่ใช้ทำหน้าที่สื่อสารข้อมูลระหว่างอุปกรณ์กระจายสัญญาณหลัก อุปกรณ์กระจายสัญญาณรอง และอุปกรณ์กล้องโทรทัศน์วงจรปิด (CCTV) ให้เพียงพอต่อการใช้งาน โดยฉนวนจะต้องผลิตด้วยวัสดุชนิด Low Smoke Zero Halogen (LSZH)

/4.7 ผู้ยื่นข้อเสนอ...



4.7 ผู้ยื่นข้อเสนอมีหน้าที่จัดหาและติดตั้งสาย Fiber Optic ที่ต้องใช้งานร่วมกับอุปกรณ์กระจายสัญญาณตามข้อ 4.3 – 4.5 ระหว่างสถานีรถไฟฟ้ายุวธรรมหรืออาคารศูนย์ซ่อมบำรุงรถไฟฟ้าพระราม 9 อย่างใดอย่างหนึ่งตามที่ รฟม. กำหนด มายังห้อง MMC ชั้น 5 อาคาร 1 รฟม. อีกทั้งต้องดำเนินการเชื่อมต่อและตั้งค่าการทำงานของอุปกรณ์ให้สามารถทำงานได้ เพื่อใช้ทำหน้าที่สื่อสารและส่งข้อมูล โดยผู้รับจ้างจะต้องติดตั้งสาย Fiber Optic พร้อมจัดหา Patch Fiber รวมถึงสายสัญญาณที่เชื่อมต่อกับ SFP Module ของทุกสถานี ซึ่งจะต้องมีคุณสมบัติด้านเทคนิค ดังนี้

4.7.1 เป็นสาย Fiber Optic แบบ Single mode ที่ได้มาตรฐาน จำนวนไม่น้อยกว่า 48 Core

4.7.2 วัสดุฉนวนจะต้องผลิตด้วยวัสดุชนิด Low smoke Zero Halogen (LSZH) และจะต้องมีคุณสมบัติ Armored cable หากเป็นการติดตั้งสายภายนอกอุโมงค์และสถานีรถไฟฟ้ายุวธรรม

4.7.3 เป็นสายที่ออกแบบมาให้มีการสูญเสียในสายที่เกิดจากแรงดึงในสายน้อย (PBT Loose) รวมทั้งมีคุณสมบัติกันน้ำ 2 ชั้น

4.7.4 มีคุณสมบัติป้องกันรังสี UV ป้องกันการติดไฟ และไม่มีควันกรณีเกิดเพลิงไหม้

4.8 ผู้ยื่นข้อเสนอมีหน้าที่จัดหาและติดตั้งอุปกรณ์สำรองไฟฟ้า (UPS) ใช้สำหรับการสำรองไฟฟ้าและปรับปรุงคุณภาพไฟฟ้าก่อนจ่ายให้กับระบบกล้องโทรทัศน์วงจรปิด ซึ่งมีรายละเอียด ดังนี้

4.8.1 อุปกรณ์สำรองไฟฟ้าสำหรับห้องควบคุมระบบกล้องโทรทัศน์วงจรปิด (CCTV) ชั้น 3 อาคารจอดแล้วจร สถานีรถไฟฟ้ายุวธรรม จำนวน 1 ตัว ซึ่งจะต้องมีคุณสมบัติด้านเทคนิค ดังนี้

4.8.1.1 อุปกรณ์สำรองไฟฟ้า (True On line Double Conversion Design) ขนาด 6,000 VA หรือมากกว่า

4.8.1.2 แรงดันไฟฟ้าขาเข้า 220 Vac +/- ไม่เกิน 10% (Full load)

4.8.1.3 แรงดันไฟฟ้าขาออกของภาค Inverter เป็น Pure Sine Wave

4.8.1.4 มีหน้าจอแสดงบอกสถานะการทำงาน : UPS On, On-line, battery mode, bypass mode

4.8.1.5 สามารถเพิ่มระยะเวลาการสำรองไฟฟ้าด้วยการพ่วงแบตเตอรี่ได้ (Options)

4.8.1.6 มีวงจรป้องกันไฟกระชาก (Surge Protection)

4.8.1.7 ตู้บรรจุแบตเตอรี่พร้อมแบตเตอรี่ (Maintenance-free sealed lead-acid battery) ขนาด 12 Volt 7.2 A/Hr จำนวน 20 ลูก หรือมากกว่า

4.8.2 อุปกรณ์สำรองไฟฟ้าขนาด 1,500 VA จำนวน 18 ตัว ซึ่งจะต้องมีคุณสมบัติด้านเทคนิค ดังนี้

4.8.2.1 อุปกรณ์สำรองไฟฟ้า (True On line Double Conversion Design) ขนาด 1,500 VA หรือมากกว่า

4.8.2.2 แรงดันไฟฟ้าขาเข้า 220 Vac +/- ไม่เกิน 10% (Full load)

4.8.2.3 แรงดันไฟฟ้าขาออกของภาค Inverter เป็น Pure Sine Wave

4.8.2.4 มีหน้าจอแสดงบอกสถานะการทำงาน : UPS On, On-line, battery mode, bypass mode

4.8.2.5 มีวงจรป้องกันไฟกระชาก (Surge Protection)

4.8.2.6 พร้อมติดตั้งแบตเตอรี่ภายใน (Maintenance-free sealed lead-acid battery) ขนาด 12 Volt 7.2 A/Hr จำนวน 4 ลูก หรือมากกว่า

/4.9 ผู้ยื่นข้อเสนอ...



4.9 ผู้ยื่นข้อเสนอมีหน้าที่จัดหาและติดตั้ง Software ที่เกี่ยวข้องรวมถึงจัดหาสิทธิการใช้งาน (License) ครอบคลุมอุปกรณ์ทั้งหมด และตั้งค่าให้ห้องควบคุมระบบกล้องโทรทัศน์วงจรปิด (CCTV) ชั้น 3 อาคารจอดแล้วจร สถานีรถไฟฟ้าลาดพร้าว สามารถดูสัญญาณภาพและเข้าถึงการตั้งค่า Software ต่างๆ ของสถานีได้ ซึ่งรวมถึงการทำ Video Wall และตั้งค่าตามการใช้งานของผู้ใช้งานที่ปฏิบัติงานที่ห้องควบคุมระบบกล้องโทรทัศน์วงจรปิด (CCTV)

4.10 ผู้ยื่นข้อเสนอมีหน้าที่จัดหาและติดตั้งจอแสดงภาพแบบ LED TV จำนวน 2 ตัว รวมถึงทำการเชื่อมต่อเข้ากับระบบ Video Wall เพื่อให้สามารถดูภาพจากกล้องโทรทัศน์วงจรปิดตามที่คุณใช้งานที่ปฏิบัติงานที่ห้องควบคุมที่ต้องการ ซึ่งมีรายละเอียดดังนี้

4.9.1 มีหน้าจอ LED ขนาดไม่น้อยกว่า 54 นิ้ว

4.9.2 มีความละเอียดหน้าจอไม่น้อยกว่า Full HD TV

4.9.3 มีช่องเชื่อมต่อแบบ HDMI ไม่น้อยกว่า 2 ช่อง และ USB ไม่น้อยกว่า 2 ช่อง

4.9.4 มีอุปกรณ์สำหรับติดตั้งกับผนังและดำเนินการติดตั้งภายในห้องควบคุมระบบกล้องโทรทัศน์วงจรปิด (CCTV) ชั้น 3 อาคารจอดแล้วจร สถานีรถไฟฟ้าลาดพร้าว

4.11 ผู้ยื่นข้อเสนอมีหน้าที่ติดตั้งอุปกรณ์และเชื่อมต่อสายสัญญาณ ตามข้อ 4.1 ถึง 4.10 ตามจุดที่ รพม. กำหนด รวมถึงสายไฟฟ้า และ Software เพื่อให้กล้องโทรทัศน์วงจรปิด (CCTV) ที่ติดตั้งใหม่ใช้งานกับเครื่องบันทึกภาพเดิม (PC Unit) ของ รพม. ได้ หรือผู้รับจ้างจัดหาอุปกรณ์บันทึกมาเอง

4.12 ผู้ยื่นข้อเสนอจะต้องใช้วัสดุอุปกรณ์ที่ได้มาตรฐานในการติดตั้งระบบ เช่น ท่อโลหะร้อยสาย IMC, ท่อ Flexible, ท่อ HDPE, Cable Tray และตู้พักอุปกรณ์ ให้มีขนาดและจำนวนเพียงพอ สอดคล้องกับจำนวนกล้องที่ติดตั้งรวมถึงการเลือกวัสดุจะต้องได้มาตรฐานที่ใช้งานภายในระบบรถไฟฟ้ามหานคร สายเฉลิมรัชมงคล


4.13 ผู้ยื่นข้อเสนอจะต้องถอดกล้องโทรทัศน์วงจรปิด (CCTV) อุปกรณ์กระจายสัญญาณ และอุปกรณ์อิเล็กทรอนิกส์ของเดิมทั้งหมด ส่งคืน รพม.

4.14 ผู้ยื่นข้อเสนอจะต้องจัดให้มีพนักงานหรือบุคลากรที่มีคุณสมบัติและผ่านการอบรมการปฏิบัติภายในสถานีรถไฟฟ้าและปฏิบัติตามระเบียบข้อบังคับของ บริษัท ทางด่วนและรถไฟฟ้ากรุงเทพ จำกัด (มหาชน) กำหนด และต้องได้รับใบอนุญาตเป็น PIC/APOSTLE (Person in Charge) ซึ่งสามารถขอเอกสารใบ Work Permit จาก บริษัท ทางด่วนและรถไฟฟ้ากรุงเทพ จำกัด (มหาชน) และได้รับอนุญาตให้ปฏิบัติงานภายในสถานีรถไฟฟ้ามหานคร สายเฉลิมรัชมงคล ภายหลังจากที่ได้มีการลงนามสัญญาแล้ว

4.15 อุปกรณ์ที่ใช้ติดตั้งตามขอบเขตงานข้างนี้จะต้องเป็นของแท้ อยู่ในสภาพที่ใช้งานได้ดี ยังอยู่ในสายงานการผลิต และต้องเป็นของใหม่ที่ยังไม่เคยถูกติดตั้งหรือใช้งานที่ใดมาก่อน รวมทั้งไม่ถูกนำมาปรับปรุงสภาพใหม่ (Rebuilt) โดยต้องได้รับการรับรองจากเจ้าของผลิตภัณฑ์หรือตัวแทนจำหน่าย

4.16 ผู้ยื่นข้อเสนอจะต้องจัดฝึกอบรมการใช้งาน Software การแปลงไฟล์วิดีโอ การบริหารจัดการหรือการตั้งค่า Software รวมถึงการซ่อมบำรุงและแก้ไขอุปกรณ์เบื้องต้นสำหรับผู้ใช้งาน จำนวน 2 ครั้ง ตามเวลาที่ รพม. กำหนดพร้อมทั้งจัดให้มีการทดสอบและประเมินผลผู้เข้าฝึกอบรมดังกล่าว และต้องจัดทำรายงานผลการทดสอบและประเมินผลของผู้ที่เข้าฝึกอบรมให้ รพม. ด้วย

/5. ระยะเวลา...

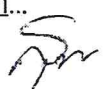

5. ระยะเวลาดำเนินการ

ผู้รับจ้างต้องดำเนินการตามข้อ 4 ให้แล้วเสร็จภายใน 270 วัน นับแต่วันลงนามสัญญา

6. วงเงินในการจัดหา

วงเงินงบประมาณสำหรับการจ้างปรับปรุงระบบกล้องโทรทัศน์วงจรปิด (CCTV) บริเวณทางเข้า - ออกสถานีรถไฟฟ้าสถานจอตลอด และบริเวณปล่อยระบายอากาศ โครงการรถไฟฟ้ามหานคร สายเฉลิมรัชมงคล (ช่วงหัวลำโพง - บางซื่อ) จำนวนเงิน 23,389,000.00 บาท (ยี่สิบสามล้านสามแสนแปดหมื่นเก้าพันบาทถ้วน) รวมภาษีมูลค่าเพิ่มและค่าใช้จ่ายที่ขังแล้ว

7. ค่าจ้างและการจ่ายเงิน

รฟม. ตกลงจ่ายค่าจ้างตามที่ผู้รับจ้างได้ปฏิบัติงานจริง โดยชำระให้เมื่อผู้รับจ้างได้ดำเนินการยื่นขอรับค่าจ้างและ รฟม. ได้ตรวจรับงานเรียบร้อยแล้ว โดยแบ่งชำระเงินเป็น 4 งวด ดังนี้

งวดที่ 1 เป็นจำนวนเงินในอัตราร้อยละ 25 (ยี่สิบห้า) ของราคาค่าจ้างทั้งหมดเมื่อผู้รับจ้างได้ปฏิบัติงานในข้อ 4.2 - 4.6 และข้อ 4.8 - 4.15 แล้วเสร็จ โดยระบบจะต้องสามารถใช้งานได้ดีและสามารถสื่อสารและส่งสัญญาณภาพไปห้องควบคุมระบบกล้องโทรทัศน์วงจรปิด (CCTV) ชั้น 3 อาคารจอตลอดจร สถานีรถไฟฟ้าลาดพร้าว จำนวน 5 แห่ง ดังนี้

- 1) ห้องควบคุมระบบกล้องโทรทัศน์วงจรปิด (CCTV) ชั้น 3 อาคารจอตลอดจร สถานีรถไฟฟ้าลาดพร้าว
- 2) อาคารจอตลอดลาดพร้าว
- 3) สถานีรถไฟฟ้าลาดพร้าว
- 4) สถานีรถไฟฟ้าพหลโยธิน
- 5) สถานีรถไฟฟ้ารัชดาภิเษก รวมพื้นที่สถานจอตลอด

งวดที่ 2 เป็นจำนวนเงินในอัตราร้อยละ 25 (ยี่สิบห้า) ของราคาค่าจ้างทั้งหมดเมื่อผู้รับจ้างได้ปฏิบัติงานในข้อ 4.2 - 4.6 และข้อ 4.8 - 4.15 แล้วเสร็จ โดยระบบจะต้องสามารถใช้งานได้ดีและสามารถสื่อสารและส่งสัญญาณภาพไปห้องควบคุมระบบกล้องโทรทัศน์วงจรปิด (CCTV) ชั้น 3 อาคารจอตลอดจร สถานีรถไฟฟ้าลาดพร้าว จำนวน 6 แห่ง ดังนี้

- 1) สถานีรถไฟฟ้าสวนจตุจักร
- 2) สถานีรถไฟฟ้ากำแพงเพชร รวมพื้นที่สถานจอตลอด
- 3) สถานีรถไฟฟ้าบางซื่อ
- 4) สถานีรถไฟฟ้าสุทธิสาร
- 5) สถานีรถไฟฟ้าห้วยขวาง รวมพื้นที่สถานจอตลอด
- 6) สถานีรถไฟฟ้าเตาปูน

งวดที่ 3 เป็นจำนวนเงินในอัตราร้อยละ 25 (ยี่สิบห้า) ของราคาค่าจ้างทั้งหมดเมื่อผู้รับจ้างได้ปฏิบัติงานในข้อ 4.2 - 4.6 และข้อ 4.8 - 4.15 แล้วเสร็จ โดยระบบจะต้องสามารถใช้งานได้ดีและสามารถสื่อสารและส่งสัญญาณภาพไปห้องควบคุมระบบกล้องโทรทัศน์วงจรปิด (CCTV) ชั้น 3 อาคารจอตลอดจร สถานีรถไฟฟ้าลาดพร้าว จำนวน 5 แห่ง ดังนี้

- 1) สถานีรถไฟฟ้าศูนย์วัฒนธรรมแห่งประเทศไทย รวมพื้นที่สถานจอตลอด
- 2) สถานีรถไฟฟ้าพระราม 9
- 3) สถานีรถไฟฟ้าเพชรบุรี รวมพื้นที่สถานจอตลอด
- 4) สถานีรถไฟฟ้าสุขุมวิท
- 5) สถานีรถไฟฟ้าศูนย์การประชุมแห่งชาติสิริกิติ์ รวมพื้นที่สถานจอตลอด

/งวดที่ 4 ...



งวดที่ 4 เป็นจำนวนเงินในอัตราร้อยละ 25 (ยี่สิบห้า) ของราคาค่าจ้างทั้งหมดเมื่อผู้รับจ้างได้ปฏิบัติงานตามข้อ 4 แล้วเสร็จ โดยระบบจะต้องสามารถใช้งานได้ดีและสามารถสื่อสารและส่งสัญญาณภาพไปห้องควบคุมระบบกล้องโทรทัศน์วงจรปิด (CCTV) ชั้น 3 อาคารจอดแล้วจร สถานีรถไฟฟ้าลาดพร้าว จำนวน 6 แห่ง ดังนี้

- 1) สถานีรถไฟฟ้าคลองเตย
- 2) สถานีรถไฟฟ้าสามย่าน รวมถึงพื้นที่ลานจอดรถ
- 3) สถานีรถไฟฟ้าสีลม
- 4) สถานีรถไฟฟ้าลุมพินี
- 5) สถานีรถไฟฟ้าหัวลำโพง
- 6) ห้อง MMC ชั้น 5 อาคาร 1 รฟม.

8. การรับประกัน

8.1 ผู้รับจ้างต้องรับประกันอุปกรณ์และความชำรุดบกพร่องต่างๆ ของงานตามข้อ 4 ตลอดสัญญาเป็นระยะเวลา 4 ปี นับแต่วันที่ รฟม. รับมอบงานงวดสุดท้าย

8.2 ในช่วงระยะเวลาของการรับประกัน หากอุปกรณ์ทั้งหมดหรือบางส่วนไม่สามารถใช้งานได้ตามปกติ ผู้รับจ้างจะต้องดำเนินการแก้ไขให้อยู่ในสภาพที่ใช้งานได้ตามปกติโดยเร่งด่วน ด้วยค่าใช้จ่ายของผู้รับจ้างเอง

กรณีที่ผู้รับจ้างนำอุปกรณ์ออกไปซ่อมแซม ผู้รับจ้างจะต้องนำอุปกรณ์ที่มีประสิทธิภาพเทียบเท่าของเดิมหรือดีกว่าของเดิมมาใส่ทดแทนให้ระบบกล้องโทรทัศน์วงจรปิด (CCTV) ทำงานได้จนกว่าจะสามารถซ่อมแซมแก้ไขได้แล้วเสร็จ

8.3 ผู้รับจ้างจะต้องดำเนินการบำรุงรักษาเชิงป้องกัน (Preventive Maintenance : PM) พร้อมส่งรายงานสรุปผลการบำรุงรักษาเชิงป้องกันให้ รฟม. เป็นประจำทุก ๆ 6 เดือน นับแต่วันที่ รฟม. รับมอบงานงวดสุดท้ายตลอดระยะเวลาการรับประกัน

9. การปรับ

9.1 ในกรณีที่ผู้รับจ้างดำเนินการไม่แล้วเสร็จตามข้อ 5 ผู้รับจ้างตกลงยินยอมให้ รฟม. ปรับในอัตราร้อยละ 0.1 ของมูลค่างานตามสัญญาเป็นรายวัน โดยนับถัดจากวันที่ครบกำหนดตามข้อ 5 หาก รฟม. เห็นว่าผู้รับจ้างดำเนินการล่าช้าและอาจเกิดความเสียหาย รฟม. มีสิทธิ์จะให้ผู้อื่นมาดำเนินการทำแทน โดยผู้รับจ้างต้องเป็นผู้ออกค่าใช้จ่ายและค่าเสียหายที่เกิดขึ้น (ถ้ามี) หรือยินยอมให้ถือว่าเป็นผู้ทำงาน

9.2 ในกรณีที่อุปกรณ์มีการชำรุดบกพร่องหลังจากส่งงานงวดสุดท้ายผู้รับจ้างจะต้องดำเนินการแก้ไขความชำรุดบกพร่องของระบบกล้องโทรทัศน์วงจรปิด (CCTV) ที่ติดตั้งใหม่เป็นระยะเวลา 4 ปี นับจากวันที่ รฟม. รับมอบงานงวดสุดท้าย โดยผู้รับจ้างต้องดำเนินการตรวจสอบระบบกล้องโทรทัศน์วงจรปิดภายใน 24 ชั่วโมง นับแต่วันที่ได้รับแจ้งจาก รฟม. และดำเนินการซ่อมแซมแก้ไขหรือซ่อมบำรุงให้แล้วเสร็จภายใน 48 ชั่วโมง นับแต่วันที่ได้รับแจ้งจาก รฟม. โดยไม่คิดค่าใช้จ่ายใดๆ ทั้งสิ้น ถ้าเหตุชำรุดบกพร่องดังกล่าวจำเป็นต้องใช้เวลาแก้ไขมากกว่า 48 ชั่วโมง ผู้รับจ้างจะต้องขออนุมัติขยายระยะเวลาแก้ไขกับ รฟม. หากผู้รับจ้างบิดพลิ้วไม่กระทำการดังกล่าวหรือไม่ทำการแก้ไขให้ถูกต้องเรียบร้อยภายในเวลาที่ รฟม. กำหนด ผู้รับจ้างยินยอมให้ รฟม. ปรับในอัตรา 1,000 (หนึ่งพัน) บาท ต่อตัวต่อวันสำหรับกล้องโทรทัศน์วงจรปิดที่ไม่สามารถบันทึกภาพได้ จนกว่าจะใช้งานได้ หาก รฟม. เห็นว่าผู้รับจ้างดำเนินการล่าช้าและอาจเกิดความเสียหาย รฟม. มีสิทธิ์จะให้ผู้อื่นมาดำเนินการซ่อม โดยผู้รับจ้างต้องเป็นผู้ออกค่าใช้จ่ายและค่าเสียหายที่เกิดขึ้น (ถ้ามี) หรือยินยอมให้ถือว่าเป็นผู้ทำงาน

9.3 ในกรณีที่ผู้รับจ้างไม่ดำเนินการตามข้อ 8.3 ผู้รับจ้างยินยอมให้ รฟม. ปรับในอัตราร้อยละ 0.01 ของมูลค่างานตามสัญญาเป็นรายวัน นับแต่วันที่ครบกำหนดส่งมอบรายงานสรุปผลการบำรุงรักษาเชิงป้องกัน

10. การทำสัญญาจ้าง

รฟม. จะลงนามสัญญาก่อนนี้ผูกพันกับผู้รับจ้าง เมื่อ รฟม. ได้รับอนุมัติเงินงบประมาณจากส่วนงานที่เกี่ยวข้องแล้ว


11. หลักเกณฑ์การพิจารณาคัดเลือกข้อเสนอ

ในการพิจารณาผลการยื่นข้อเสนอประกวดราคาอิเล็กทรอนิกส์ครั้งนี้ รฟม. จะพิจารณาตัดสินโดยใช้หลักเกณฑ์ราคาต่ำสุด และจะพิจารณาจากราคารวม ซึ่งผู้ได้รับคัดเลือกจะต้องผ่านคุณสมบัติของผู้เสนอราคาตามข้อ 3.





TSF

- LEGEND:**
- SURVEY LEGEND AND DRAINAGE LEGEND**
- [Symbol] REINFORCED CONCRETE COLUMN WITH BASE PLATE 40x400 mm.
 - [Symbol] ON ROOF-WARE CONCRETE FOUNDATION ON ROOF-WARE CONCRETE FOUNDATION WITH BASE PLATE 100x400 mm.
 - [Symbol] ON ROOF-WARE CONCRETE FOUNDATION WITH BASE PLATE 100x400 mm.
 - [Symbol] ON ROOF-WARE CONCRETE FOUNDATION EXCEPT BASE SURFACE IS ON RW.
 - [Symbol] SPECIAL BRACKET WITH CLAMP TO PLUMB AT SIDE OF ENTRANCE ROOF.
 - [Symbol] 0 - POLL HEIGHT 300 mm. (GLAZING COLUMN) WITH BASE PLATE 100x400 mm.
 - [Symbol] 1 - POLL HEIGHT 300 mm. (GLAZING COLUMN) WITH BASE PLATE 100x400 mm.
 - [Symbol] 2 - POLL HEIGHT 300 mm. (GLAZING COLUMN) WITH BASE PLATE 100x400 mm.
 - [Symbol] 3 - POLL HEIGHT 300 mm. (GLAZING COLUMN) WITH BASE PLATE 100x400 mm.
 - [Symbol] CA SPECIAL BRACKET WITH CLAMP TO FIX TO FRONT PLUMB OF ENTRANCE ROOF.
 - [Symbol] (4) FIX THUMB WITH CHAIN LINK, BASE PLATE 100x400 mm. ON CHAIN-LINK FOUNDATION.
 - [Symbol] (5) WALL BRACKET ABOVE EXIST DOOR ON WALL.
 - [Symbol] (6) POLL HEIGHT 1 m. BASE PLATE 100x400 mm. ON COLUMN OF BRICK WALL.
- SURVEY LEGEND AND DRAINAGE LEGEND**
- [Symbol] REINFORCED CONCRETE FOUNDATION
 - [Symbol] ASPHALTIC ROAD SURFACE
 - [Symbol] REINFORCED CONCRETE - PAVED
 - [Symbol] SOFT LANDSCAPE ON CRASSING (PLAINING BY USE)
 - [Symbol] HARD LANDSCAPE
 - [Symbol] HW - RW - STREETSIDE
 - [Symbol] HW - RW - LANE
 - [Symbol] HW - RW - LOT
 - [Symbol] RIGHT OF WAY MARKER
 - [Symbol] SOIL POSTS
 - [Symbol] HIGH MAST LIGHTING TOWER
 - [Symbol] VIA OVERHEAD CABLES

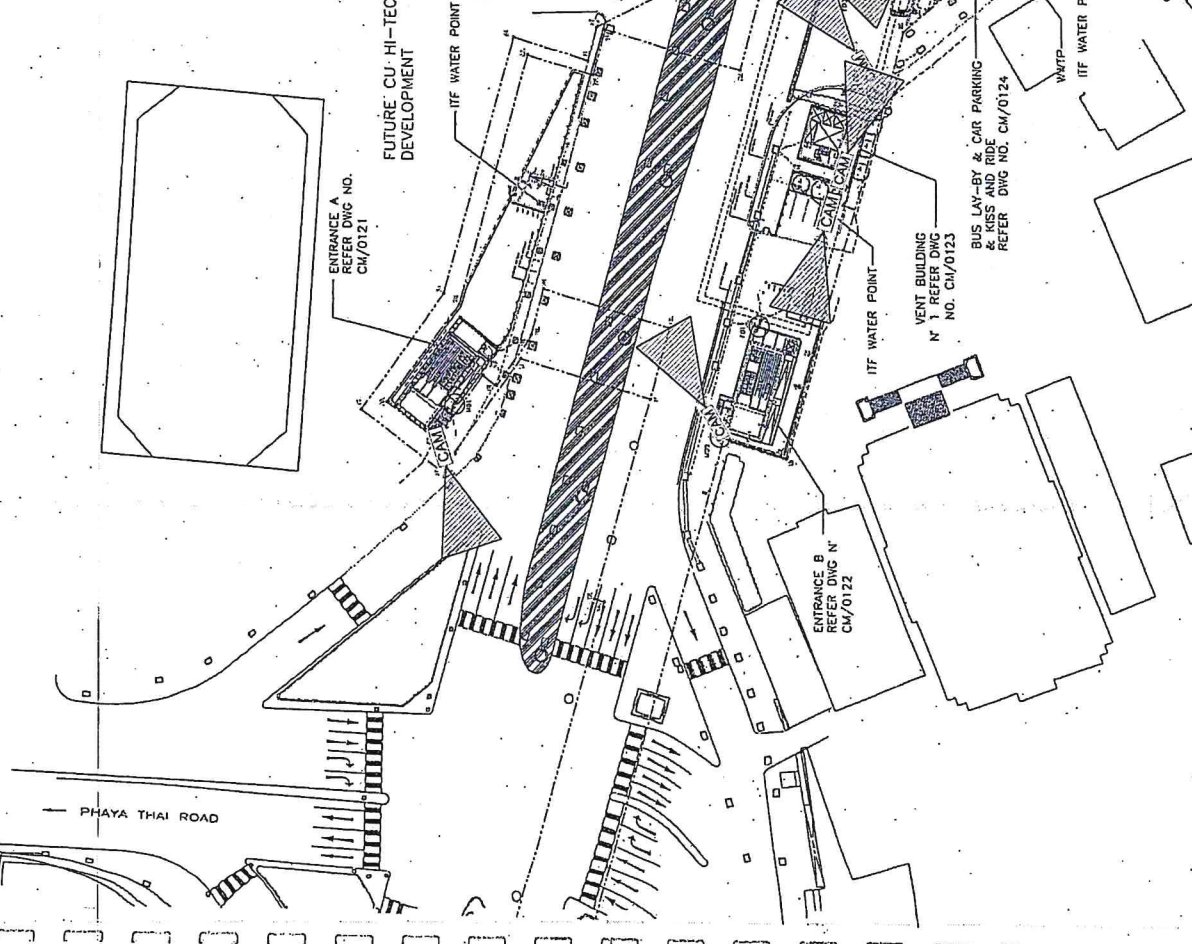


\\mnt-server\user\Profiles\Administrator\Desktop\CCP2\งานที่ 11\2551 11:40:46, Adobe PDF

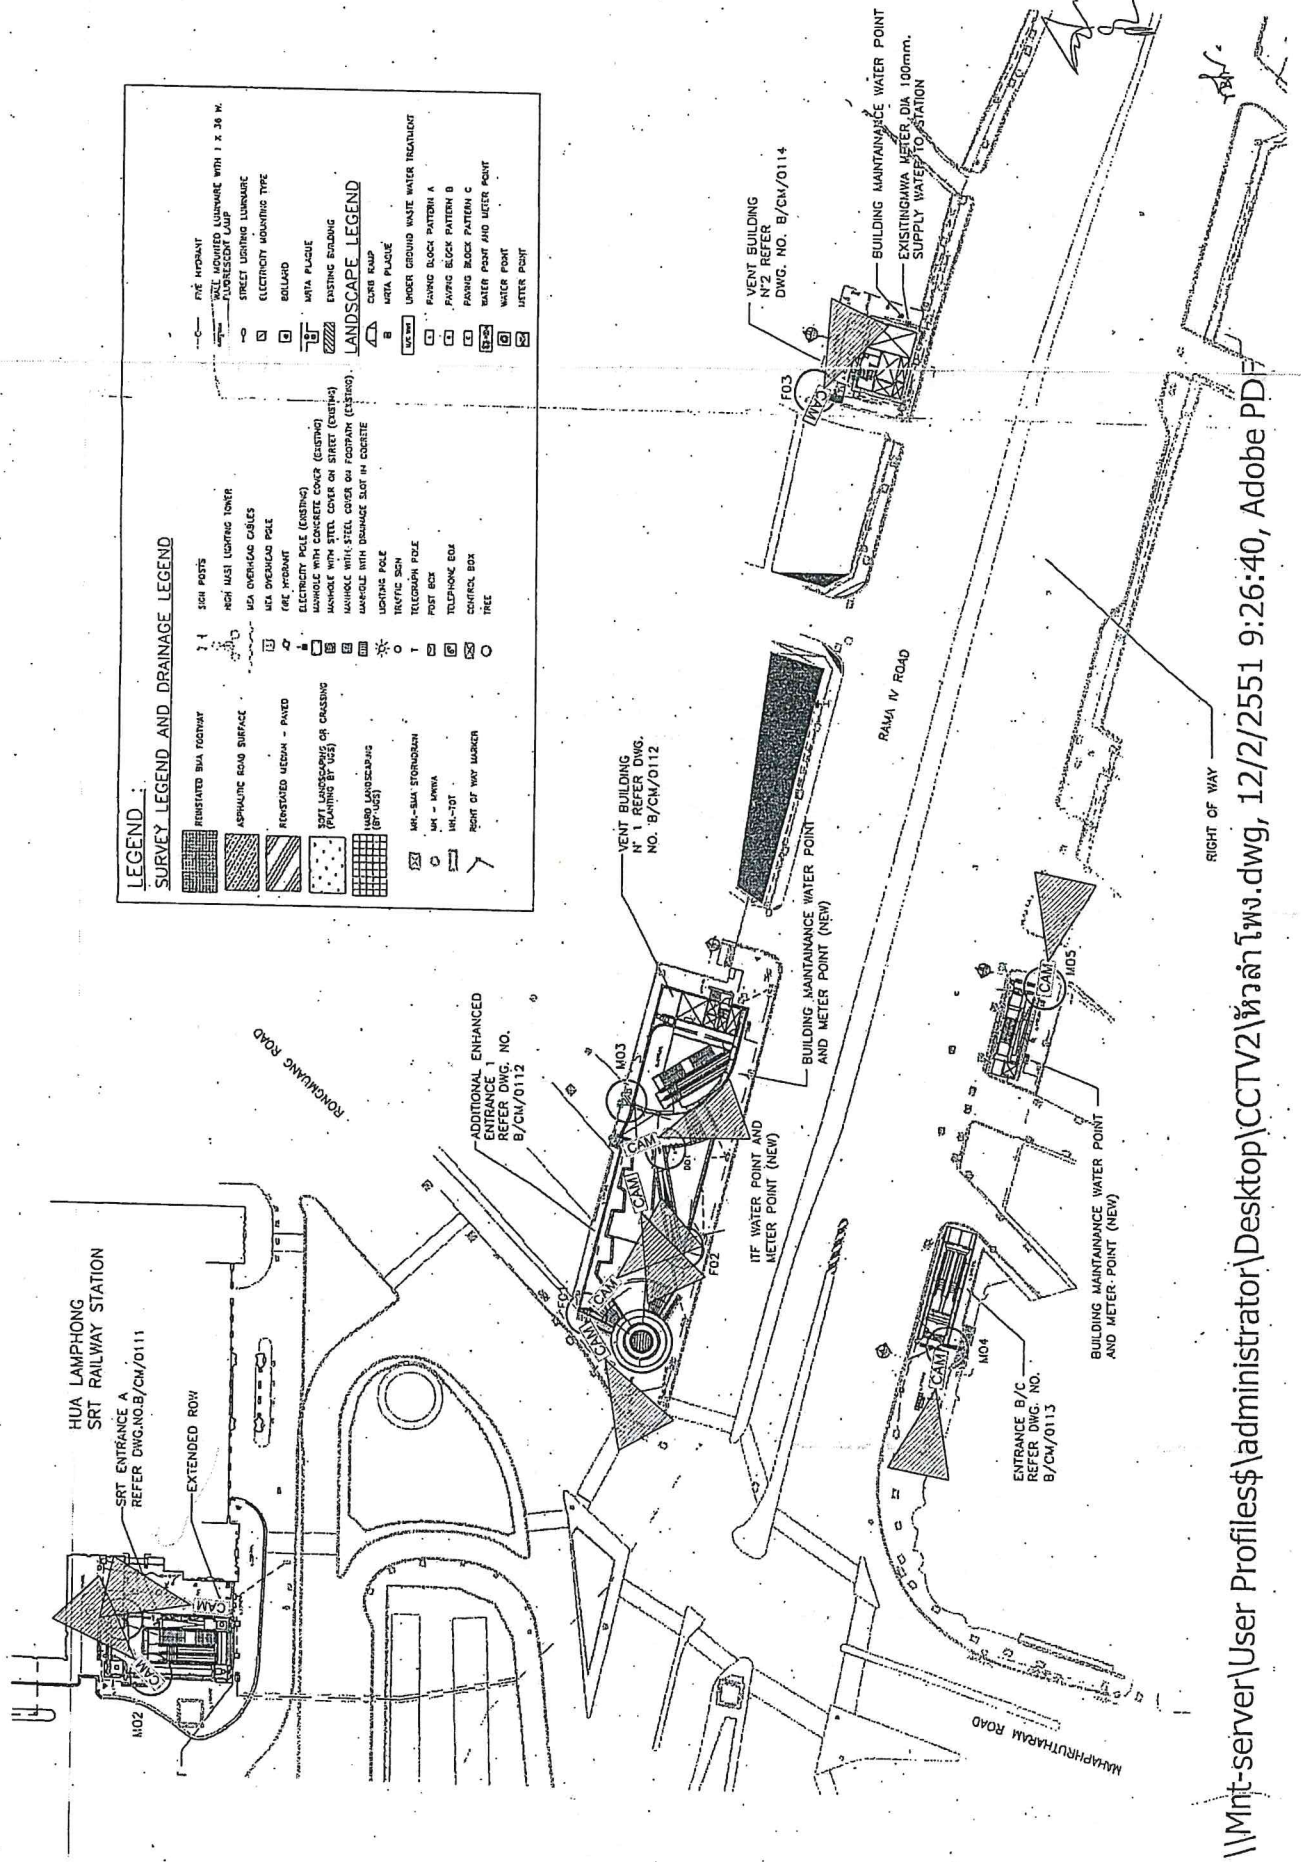

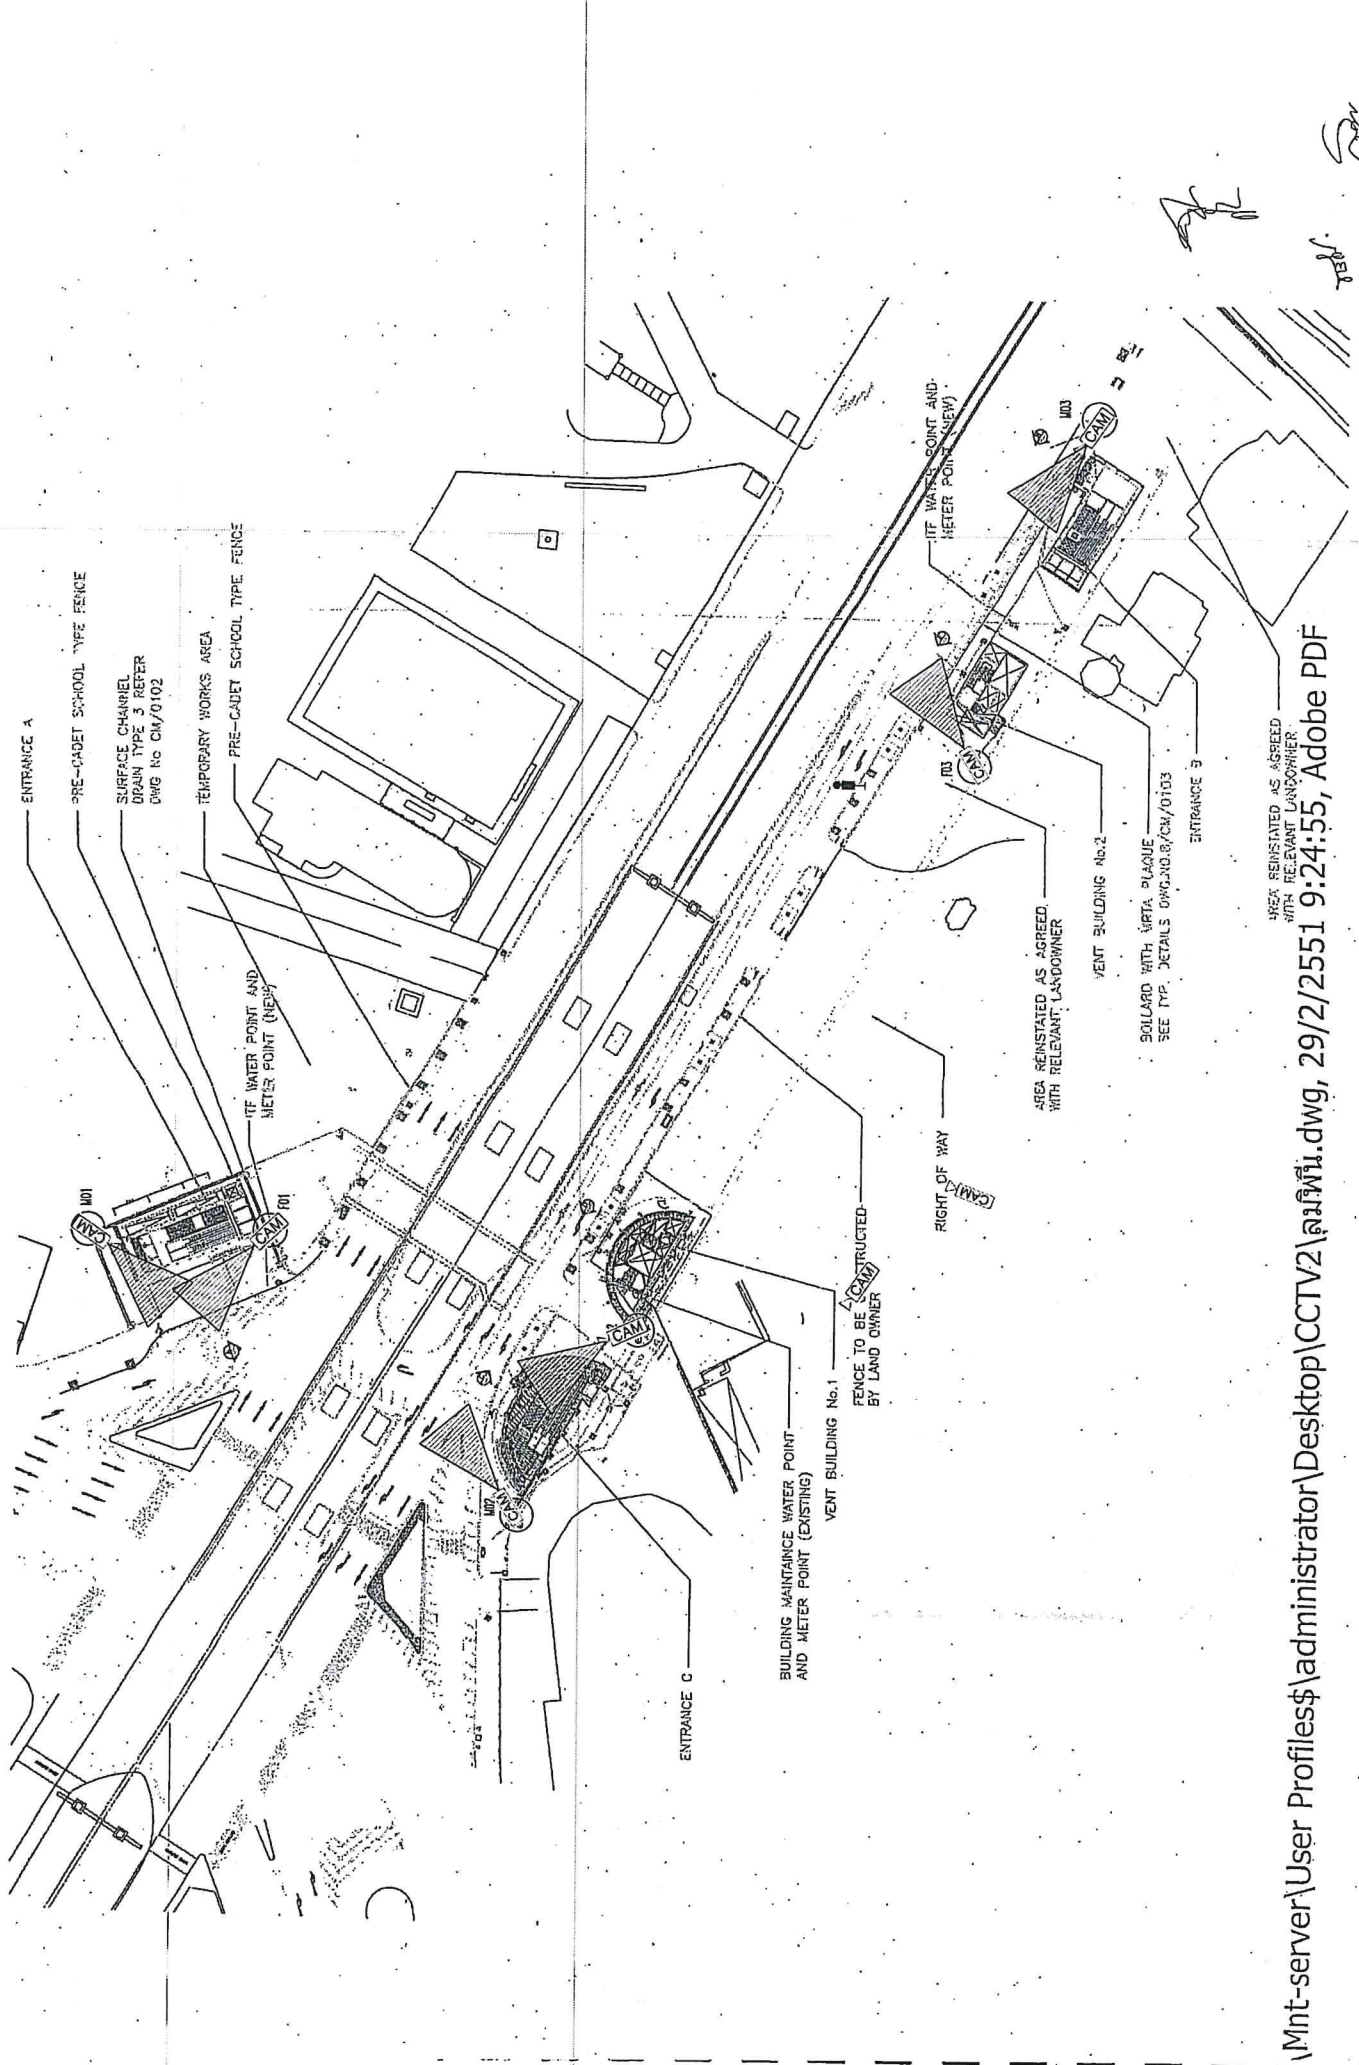

\mnt-server\User Profiles\$administrator\Desktop\CCTV2\cm\m1.dwg, 29/2/2551 9:24:55, Adobe PDF
 AREA REINSTATED AS AGREED WITH RELEVANT LANDOWNER
 AREA REINSTATED AS AGREED WITH RELEVANT LANDOWNER
 SOLLARD WITH VITA PLAQUE SEE TYP. DETAILS DWG.NO.8/CM/0103
 AREA REINSTATED AS AGREED WITH RELEVANT LANDOWNER
 AREA REINSTATED AS AGREED WITH RELEVANT LANDOWNER

JPB
 JPB

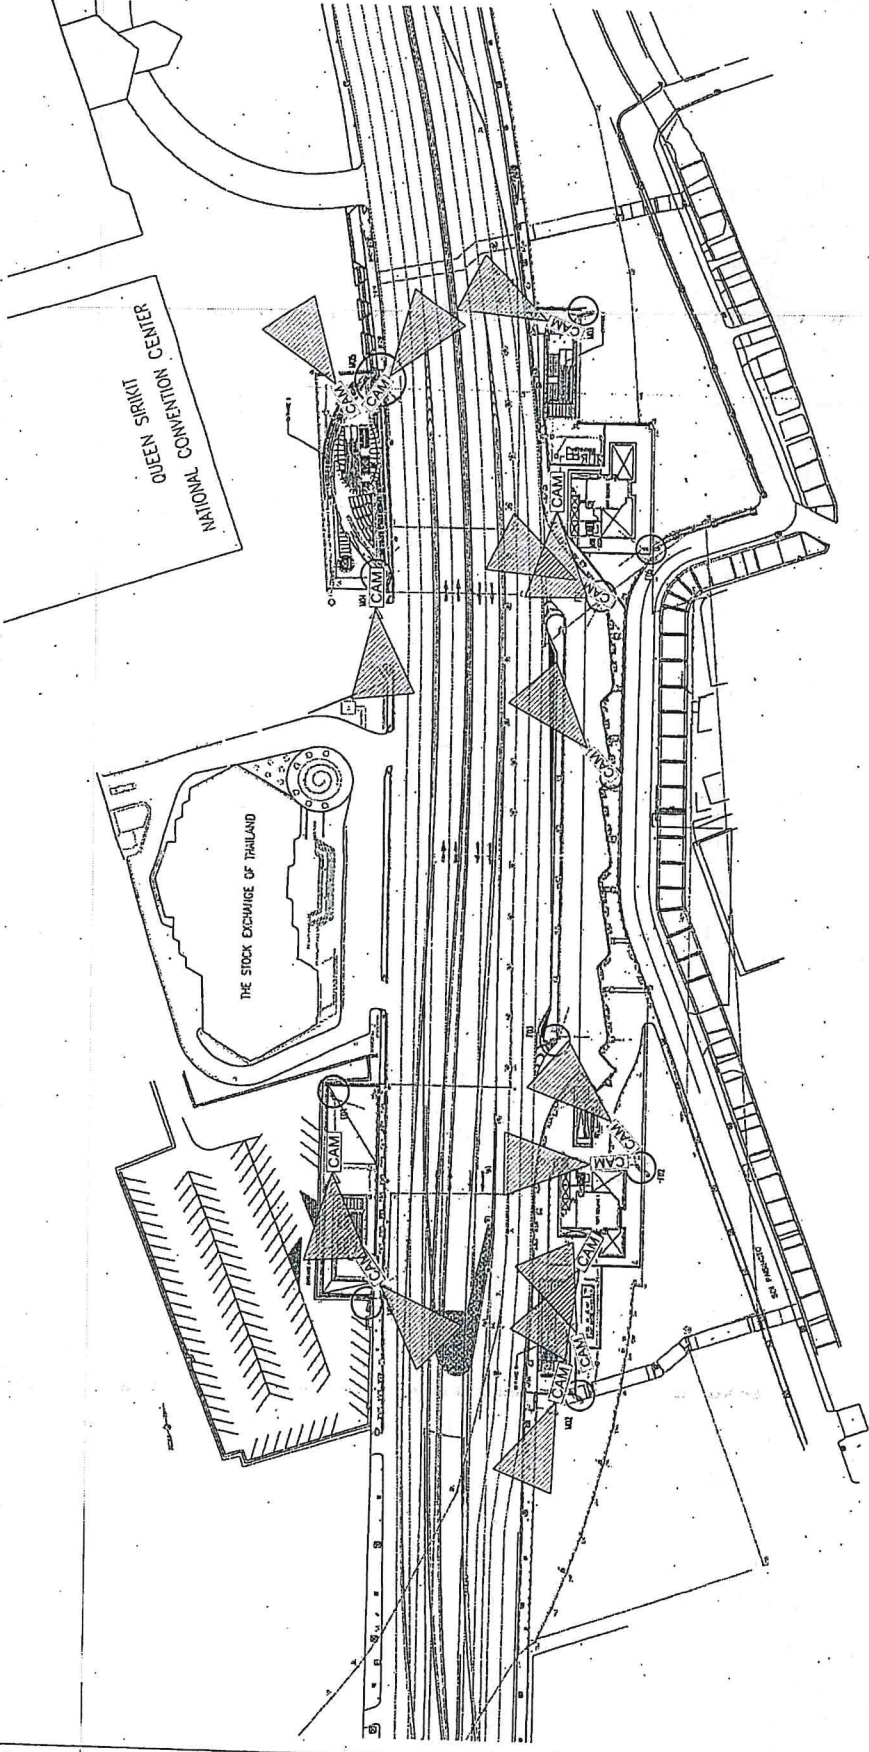

THIS DRAWING IS BASED ON DRG W/CH/DT60 REV/E1

M.T. CHALOEN RATCHAMONGKHON LINE
UNDERGROUND STRUCTURES - SOUTH

OSNCC, STATION
LANDSCAPE KEY PLAN
UNITS : mm.

SCALE : A1 = 1:1575
A3 = 1:1750



CONTRACT : 9/CH/0180
RESPOND :
SHEET NO. : 8













San

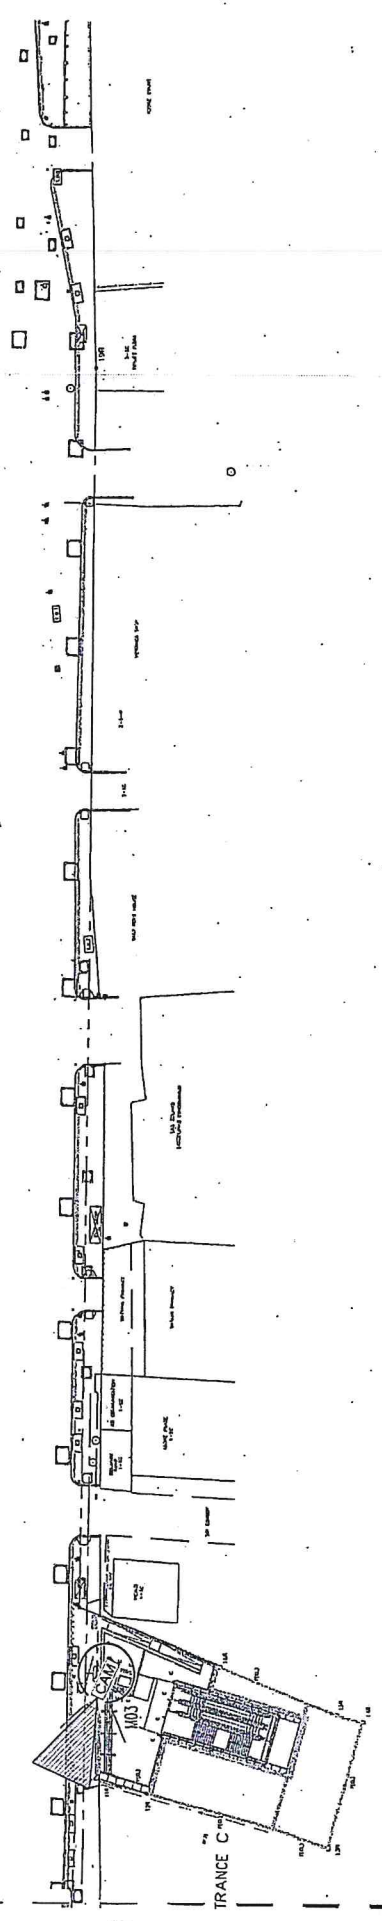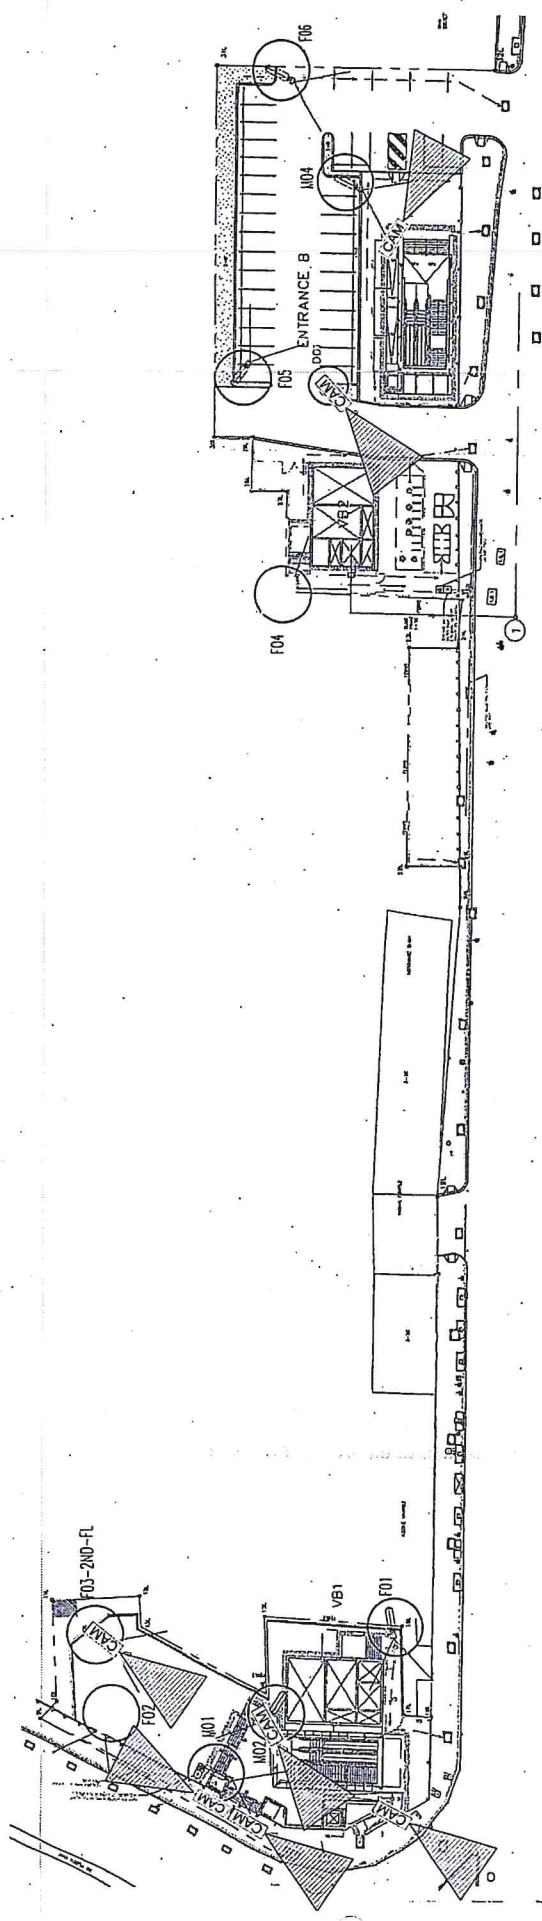

Handwritten notes and signatures in the top right corner of the page.

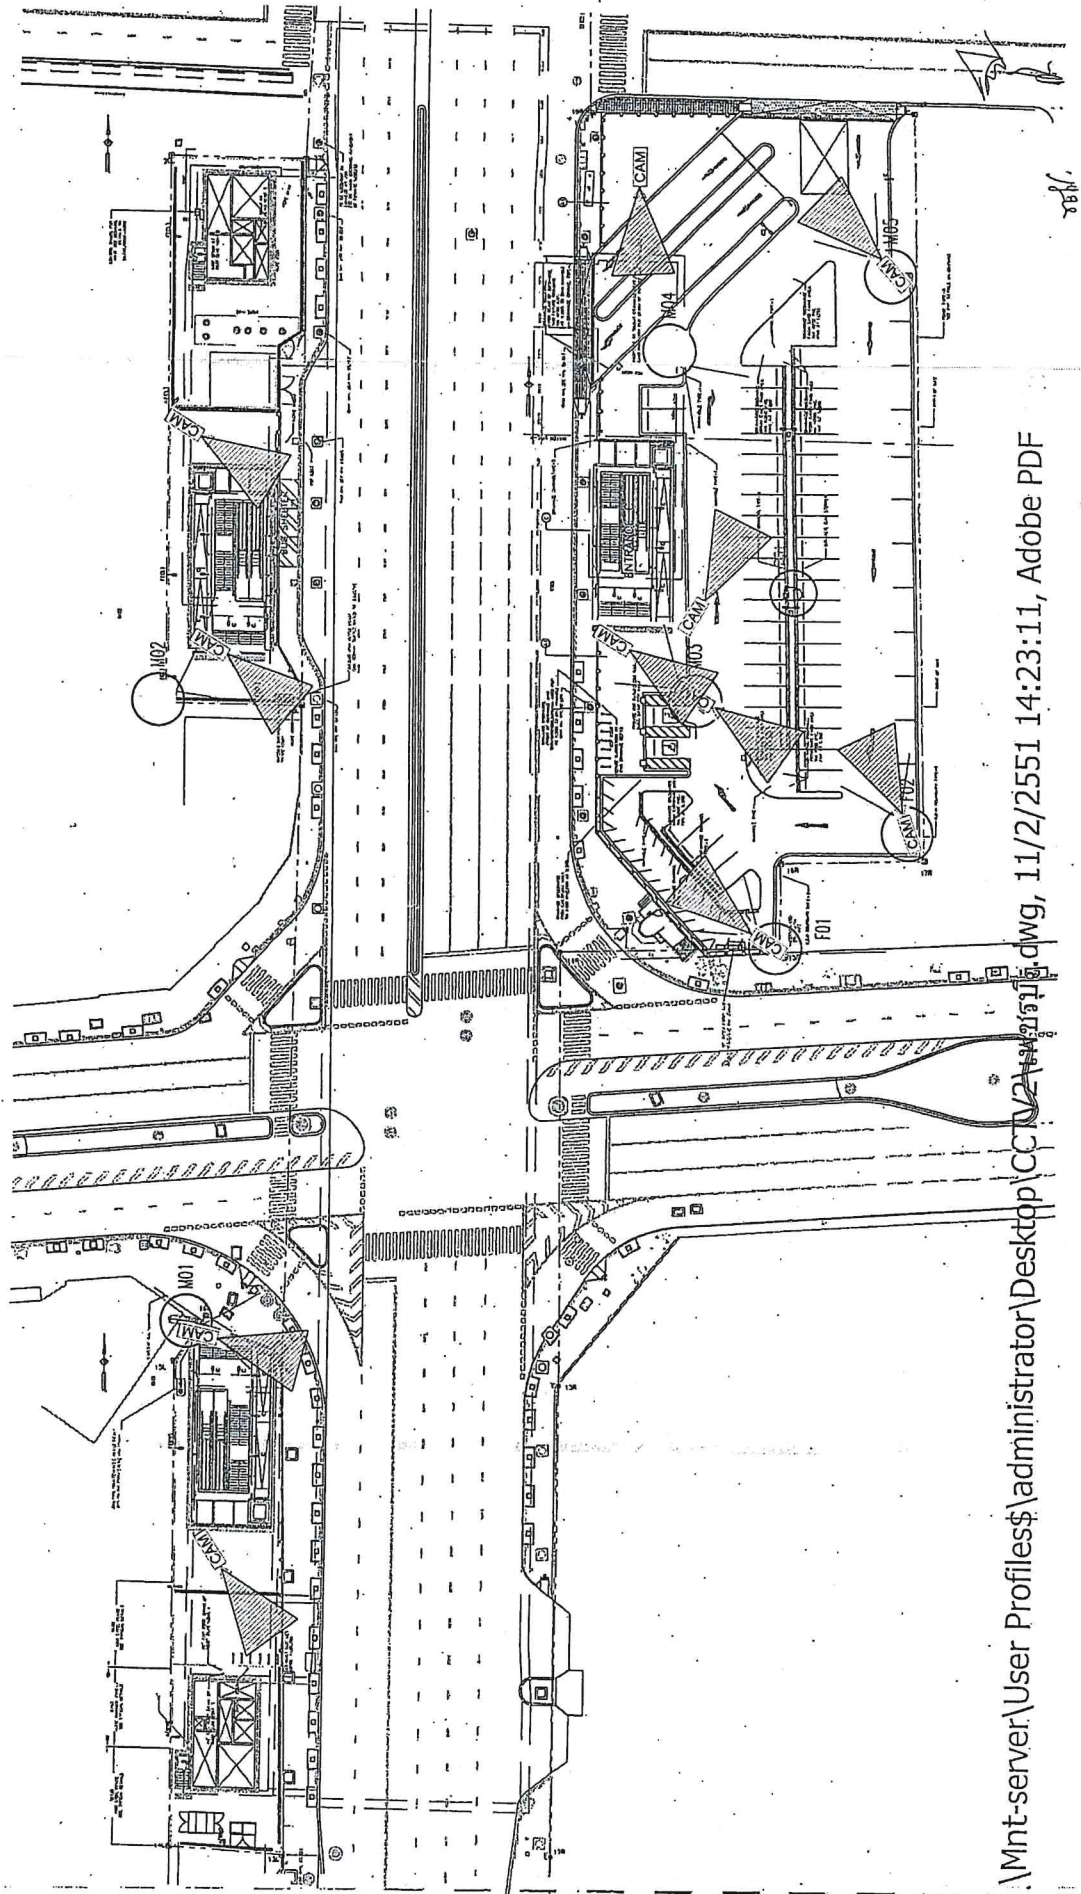

\\mnt-server\User Profiles\$administrator\Desktop\CCTV\2011\11\2\2551.dwg, 11/2/2551 14:23:11, Adobe PDF

Handwritten initials or signature in the top right corner.

Handwritten number '1188' in the top right corner.







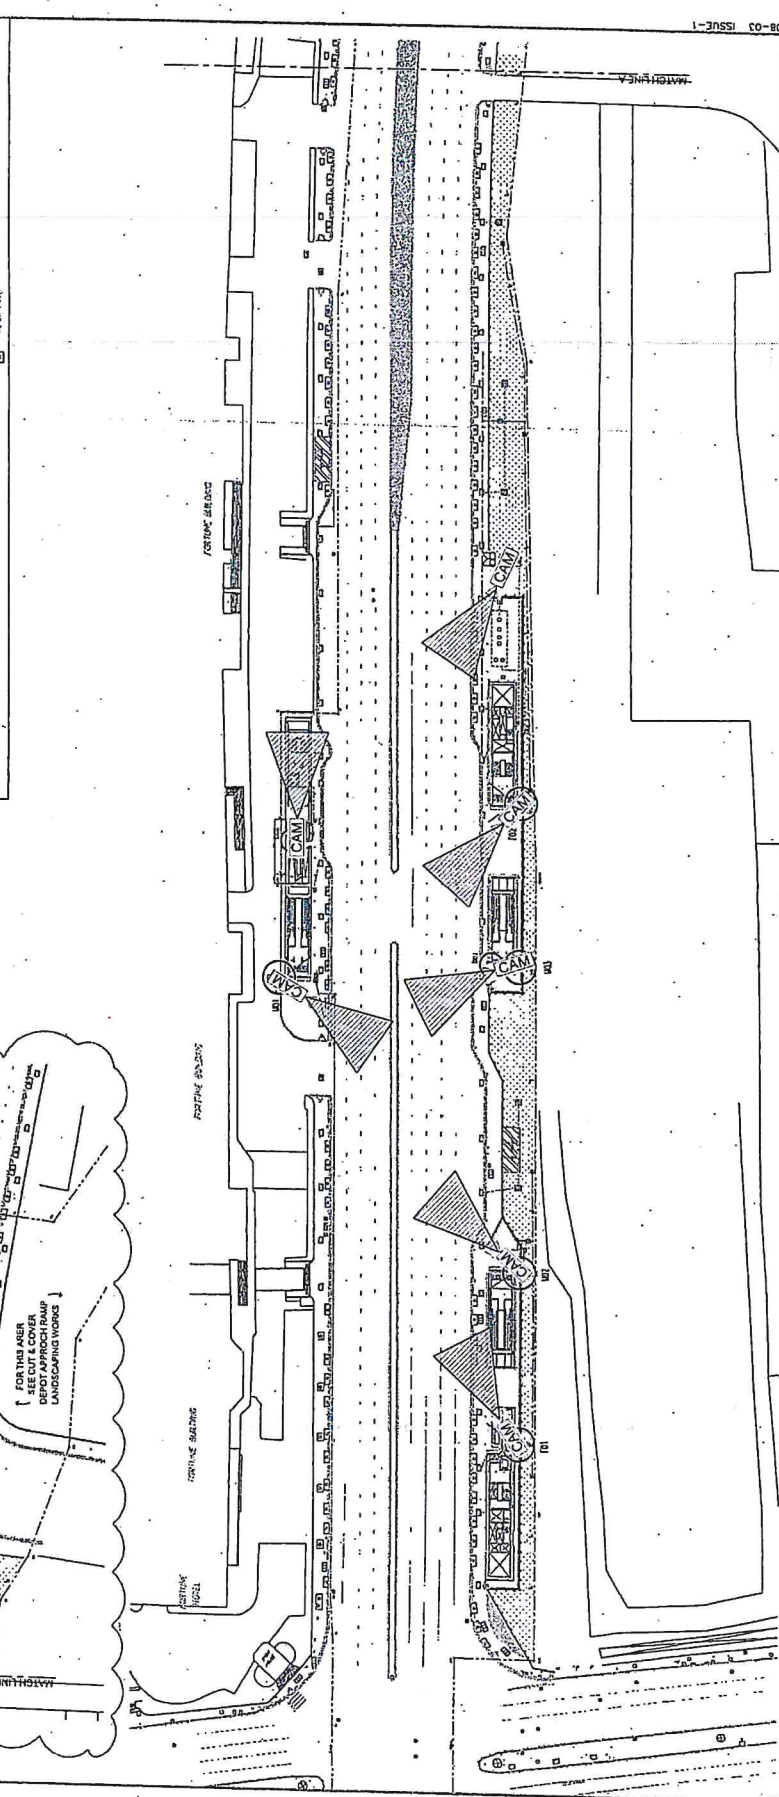

MRT. CHALDEM RATCHANGKHOH LINE
UNDERGROUND STRUCTURES - SOUTH
RAMA IX STATION
LANDSCAPING KEY PLAN

SCALE: 1:1000
 UNITS: M

DATE: 11/27/2551 B.E. (2008)
 DRAWING NO.: 87/20-03-03
 REVISION: 1


DESIGNER: [Signature]
 CHECKER: [Signature]
 APPROVER: [Signature]




 SHEET NO.: 8

BCKT

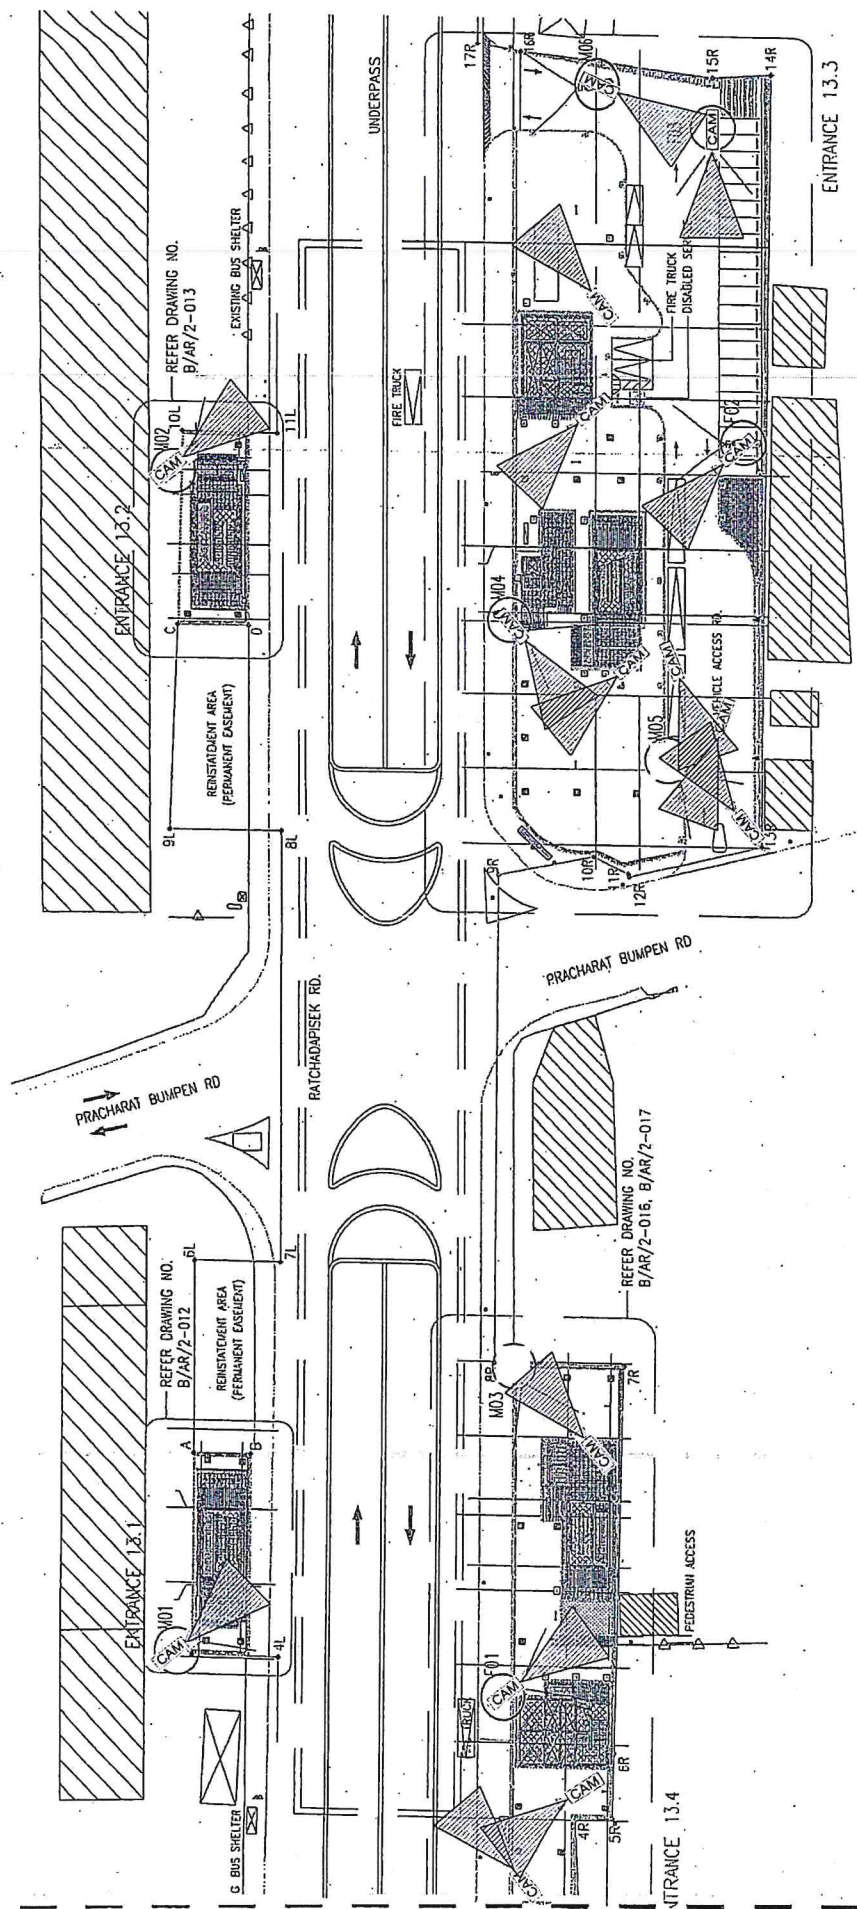

Handwritten notes and signatures in the top right corner, including a signature and the initials "ร.ร.ร."

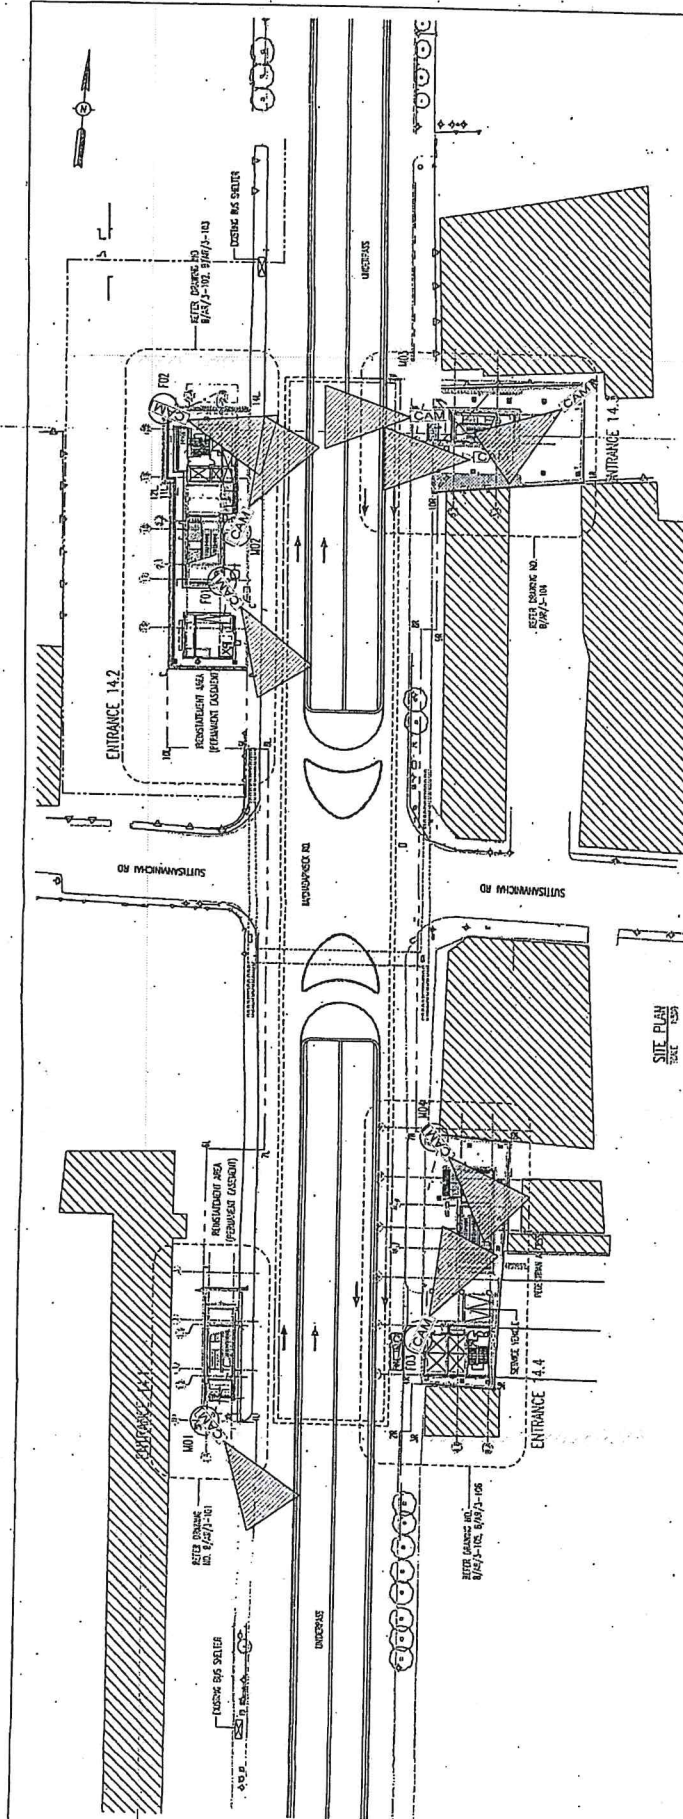




STATION 14 SUTHISAN
STATION SITE PLAN : LANDSCAPING

DATE: 01/01/10
SCALE: 1:1000







PROJECT INFORMATION:

PROJECT NO: 01/01/10
SHEET NO: A


DESIGNER: BERGER - CSC 1 CONSORTIUM


DATE: 01/01/10

SCALE: 1:1000

FILE NAME: 12/21/2551-8-33-32-Adobe PDF

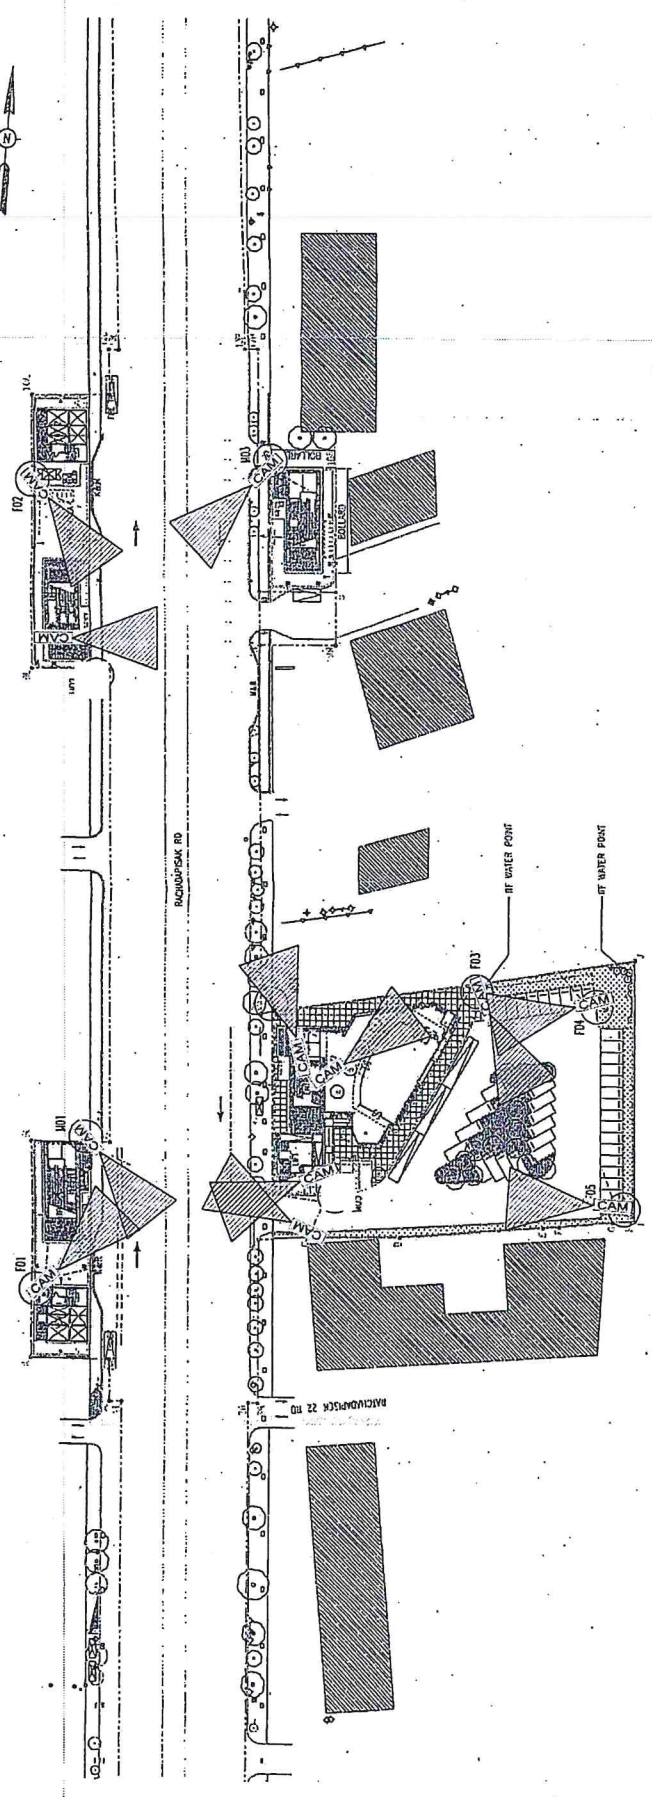

AS CONSTRUCTED

M.R.T. CHALOEM RATCHAMONGKHON LINE
 UNDERGROUND STRUCTURES - NORTH
 STATION 15 PATCHADA
 STATION SITE PLAN : LANDSCAPING


SCALE	1:500 & 1:1000 @ A3
UNIT	mm
DATE	12/2/2551
PROJECT NO.	BJ/PA/1-100
REVISION	0

DESIGNER	TRUI GRAYASHI CORP., LTD.
DESIGN NO.	2724-10000
DATE	2/2/2551


BERGER - CSC 1 CONSORTIUM
 BERGER Engineering Co., Ltd.
 CSC 1 Group Co., Ltd.
 Engineering Consultant Co., Ltd.

BERGER - CSC 1 CONSORTIUM
 BERGER Engineering Co., Ltd.
 CSC 1 Group Co., Ltd.
 Engineering Consultant Co., Ltd.

KINGDOM OF THAILAND
 OFFICE OF THE PRIME MINISTER
 MASS RAILWAY AUTHORITY OF THAILAND

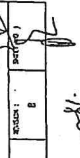


\\mnt-server\user Profiles\Administrator\Desktop\ce... 9:30:58 Adobe PDF

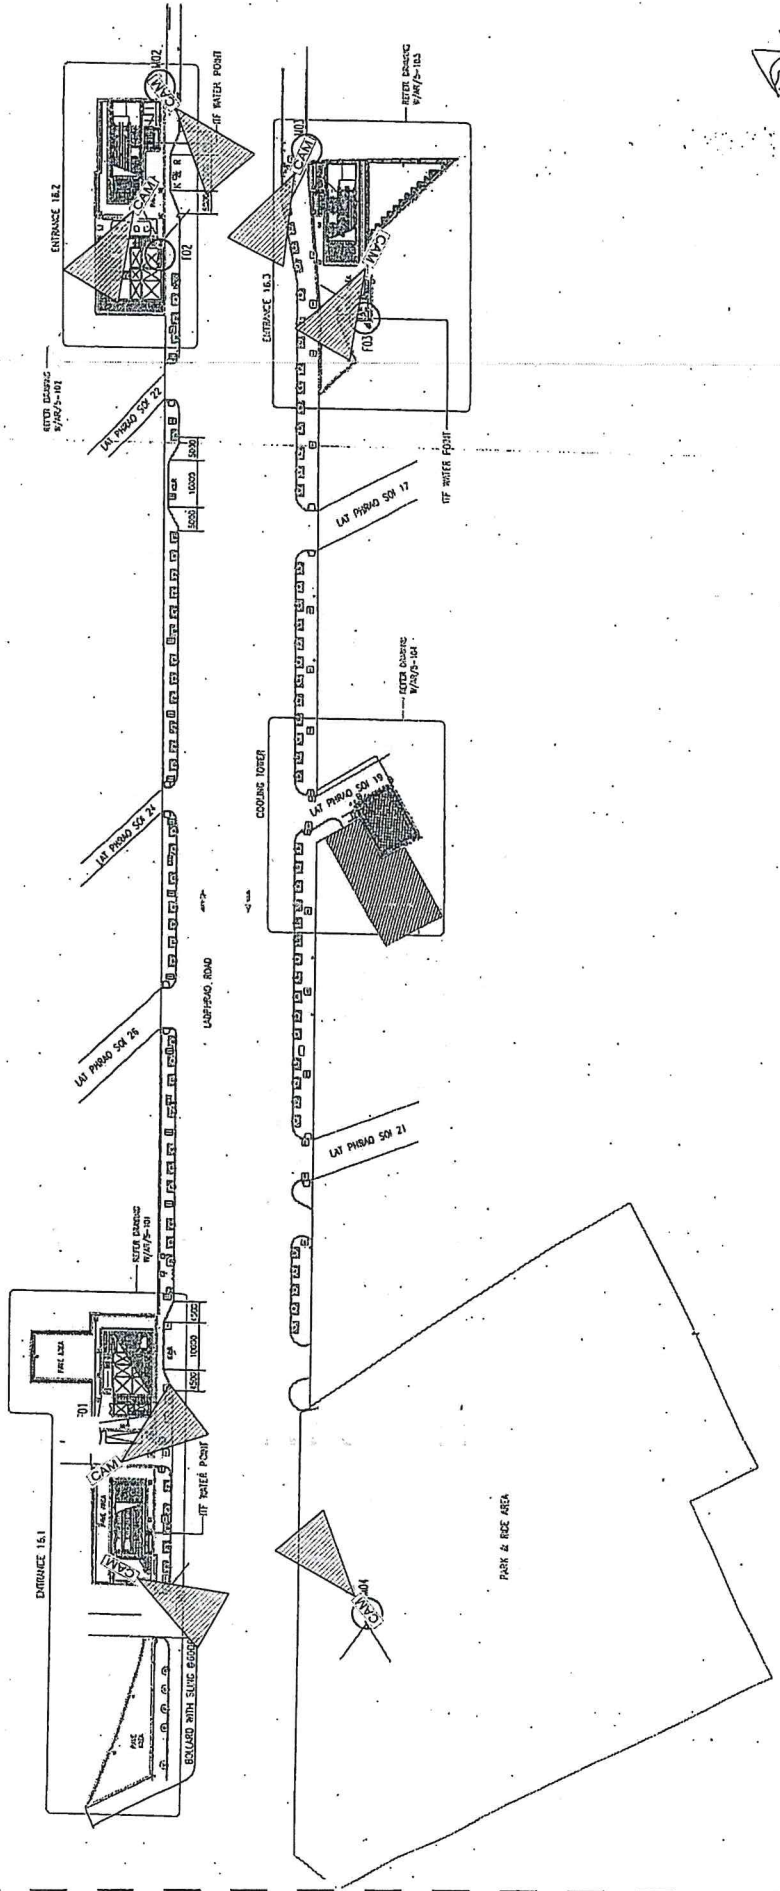

Handwritten signatures and initials:
 Top right: A stylized signature.
 Middle right: The initials 'R.S.'.
 Bottom right: The initials 'R.S.'.

\\mnt-server\User Profiles\Administrator\Desktop\CCTV2\ลาดพร้าว.dwg, 11/2/2551 15:57:46, Adobe PDF

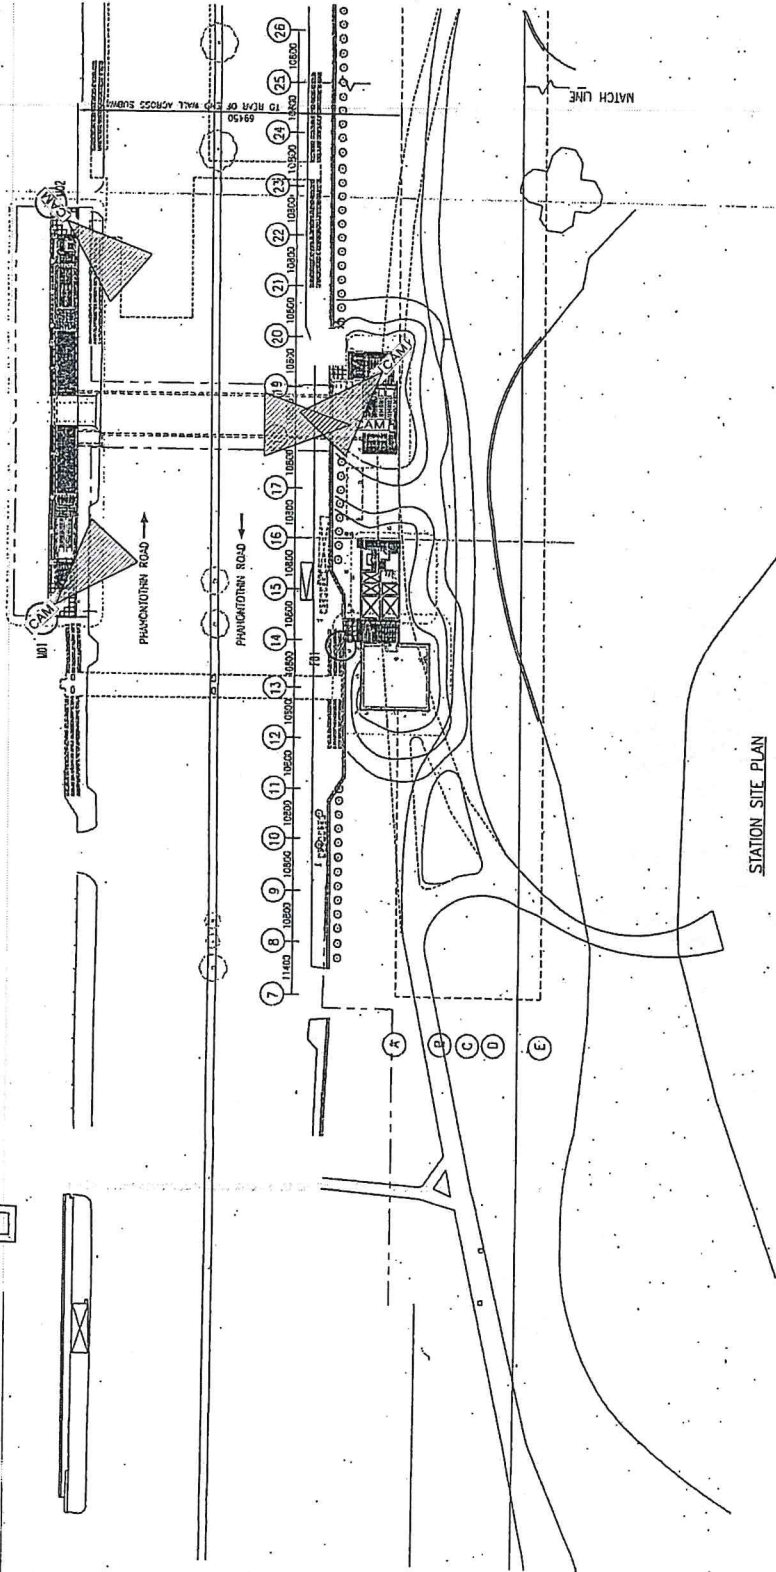

STATION SITE PLAN

AS CONSTRUCTED





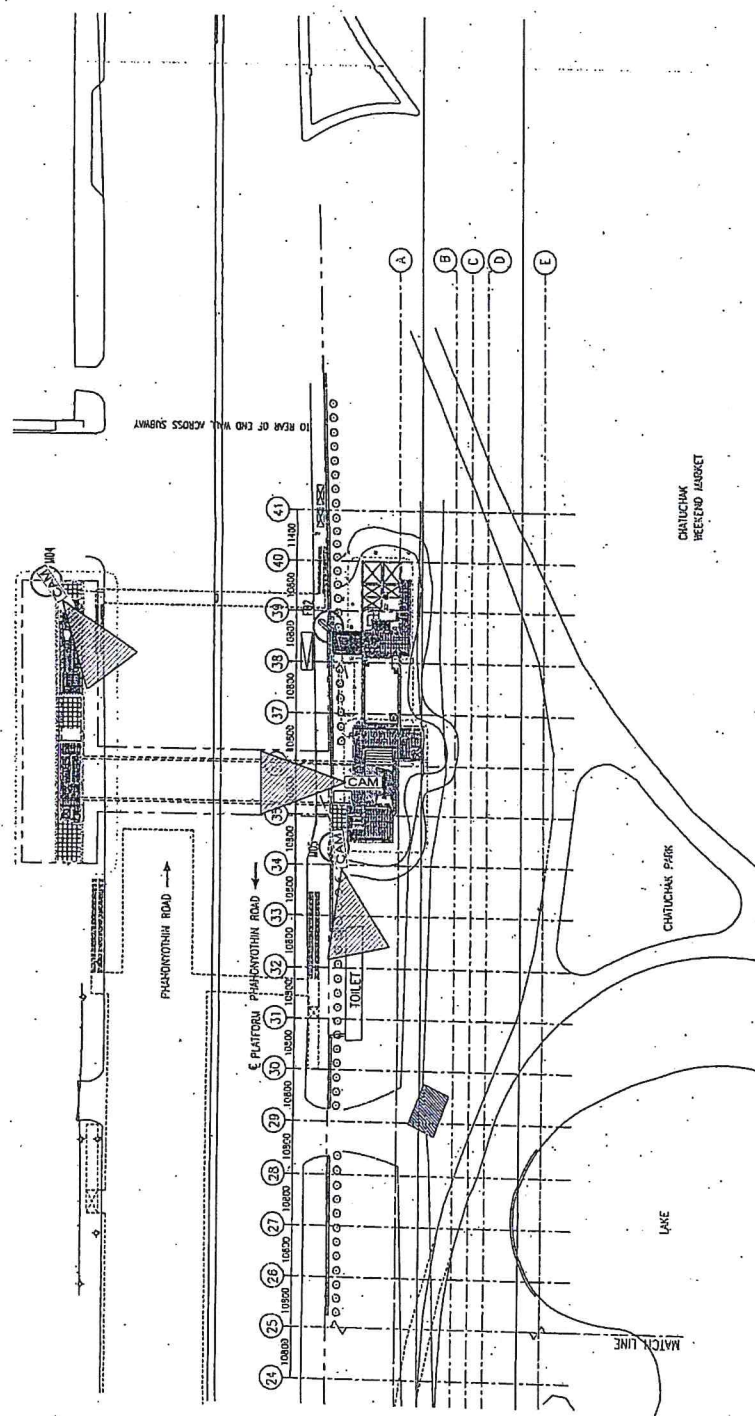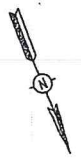

STATION SITE PLAN

 KINGDOM OF THAILAND OFFICE OF THE PMU MINISTER BANGKOK THAIWAI UNIVERSITY OF TECHNOLOGY \mnt-server\user	 BERGEN - CSC 1 CONSORTIUM Pricofliss Admininstrator	 LON JOINT VENTURE Industrial Development Public Co., Ltd. Bangkok Corporation Industrial Grouping Industrial Grouping	 ARUPdesktop	1:500 1:1000 @ A3 mm	 M.R.T. CHALERM RATCHAMONGKHOON LINE UNDERGROUND STRUCTURES - NORTH STATION 19 MO CHIT STATION SITE PLAN	AS. CONSTRUCTED

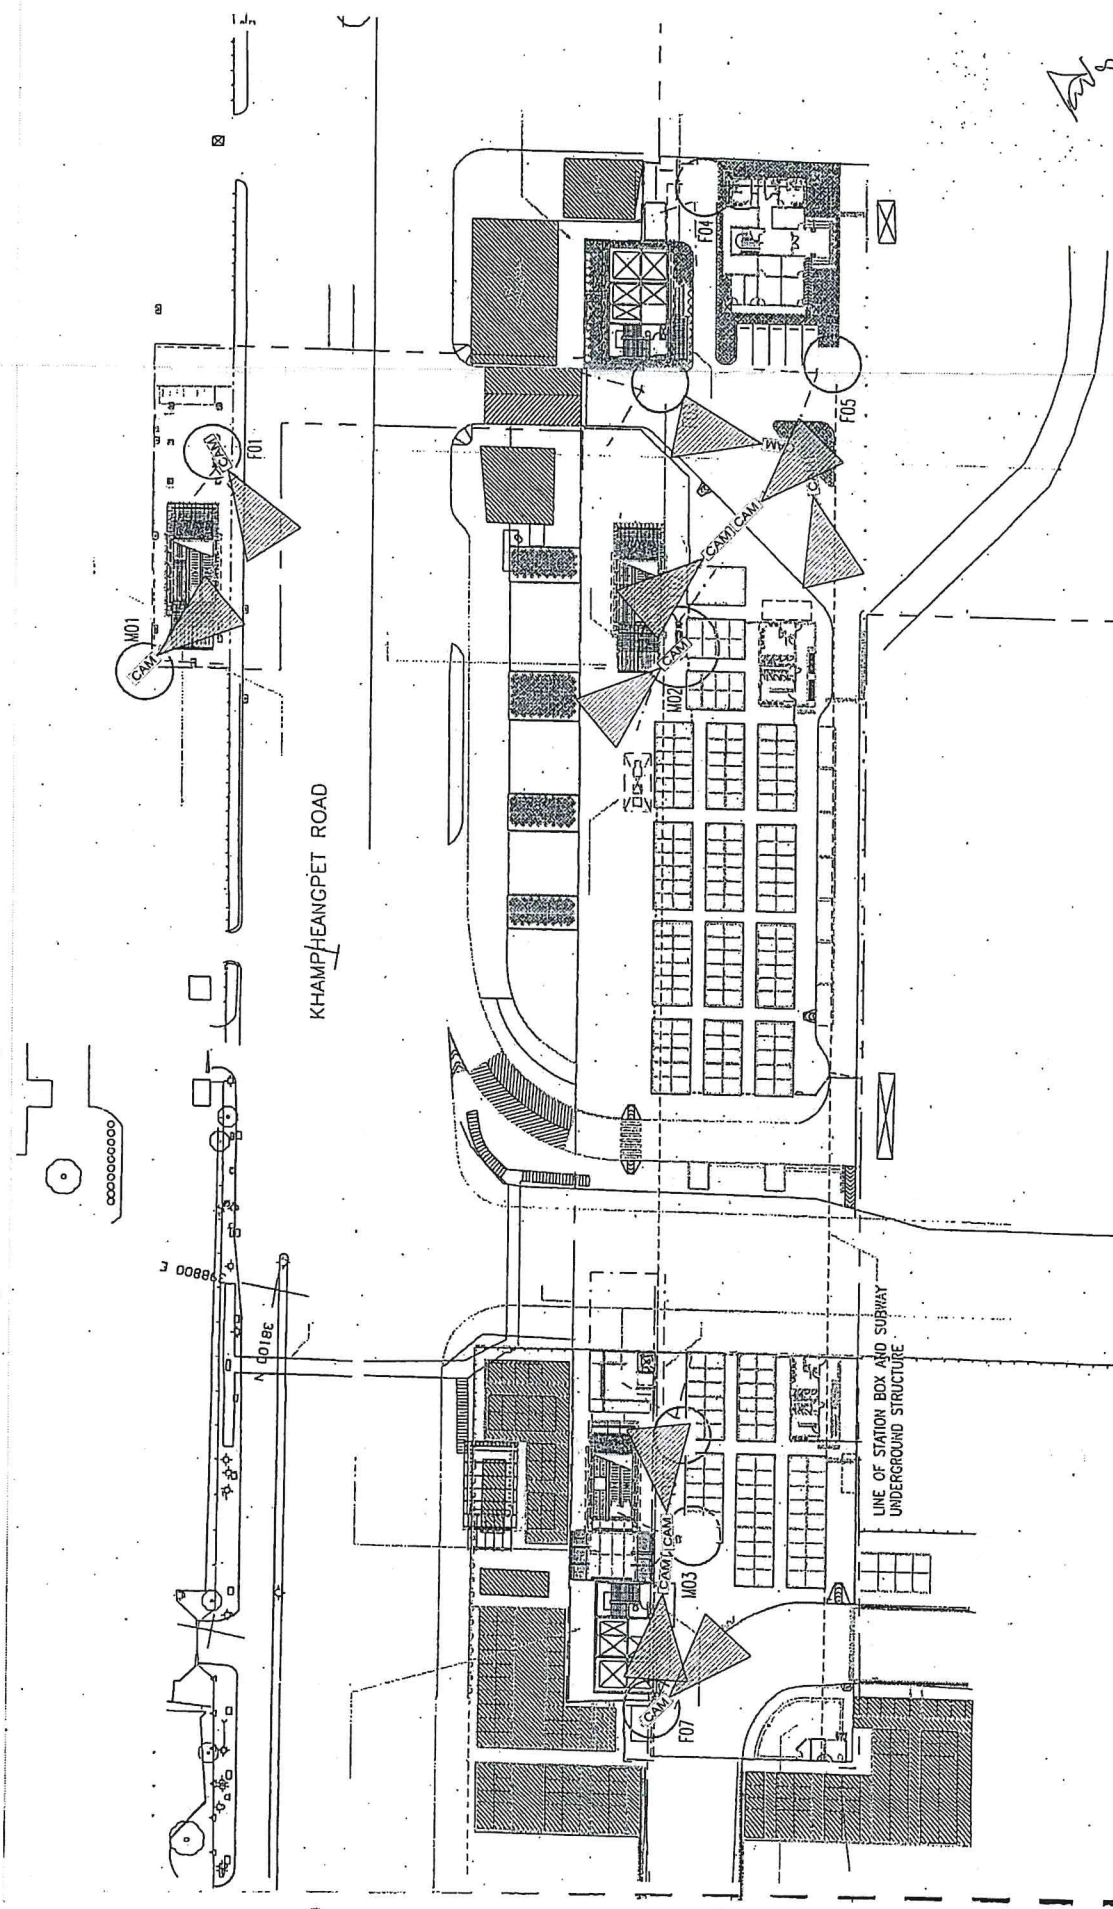

\\mnt-server\User Profiles\$administrator\Desktop\CCTV2\ท่าแพพงษ์ร.dwg, 11/2/2551 16:30:52, Adobe PDF

Handwritten signatures and initials.

ใบเสนอราคาจ้างด้วยวิธีประกวดราคาอิเล็กทรอนิกส์ (e-bidding)

เรียน

๑. ข้าพเจ้า.....สำนักงานใหญ่ ตั้งอยู่เลขที่.....
.....ถนน.....ตำบล/แขวง.....
อำเภอ/เขต.....จังหวัด.....โทรศัพท์.....
โดย.....ผู้ลงนามข้างท้ายนี้ (ในกรณีผู้รับจ้างเป็นบุคคลธรรมดาให้ใช้ข้อความว่า
ข้าพเจ้า.....อยู่บ้านเลขที่.....

ถนน.....ตำบล/แขวง.....อำเภอ/เขต.....
.....จังหวัด.....ผู้ถือบัตรประจำตัวประชาชน เลขที่.....
.....โทรศัพท์.....) โดย.....ได้พิจารณาเงื่อนไข
ต่างๆ ในเอกสารประกวดราคาอิเล็กทรอนิกส์ และเอกสารเพิ่มเติม (ถ้ามี) เลขที่.....โดยตลอด
และยอมรับข้อกำหนดและเงื่อนไขนั้นแล้ว รวมทั้งรับรองว่า ข้าพเจ้าเป็นผู้มีคุณสมบัติครบถ้วน
ตามที่กำหนดและไม่เป็นผู้ทำงานของหน่วยงานของรัฐ

๒. ข้าพเจ้าขอเสนอที่จะทำงานจ้าง.....ตามข้อกำหนดเงื่อนไขรายละเอียด
แห่งเอกสารประกวดราคาอิเล็กทรอนิกส์ ตามราคาที่ได้ระบุไว้ในใบเสนอราคานี้ เป็นเงินทั้งสิ้น
.....บาท (.....) ซึ่งได้รวมภาษีมูลค่าเพิ่มตลอดจนภาษีอากรอื่นๆ
และค่าใช้จ่ายที่พึงปรารถนาแล้ว

๓. ข้าพเจ้าจะยื่นคำเสนอราคานี้เป็นระยะเวลา.....วัน ตั้งแต่วันยื่นข้อเสนอ
และ.....^๑ อาจรับคำเสนอนี้ ณ เวลาใดก็ได้ก่อนที่จะครบกำหนดระยะเวลาดังกล่าว หรือระยะเวลา
ที่ได้ยื่นออกไปตามเหตุผลอันสมควรที่.....^๑ ร้องขอ

๔. ข้าพเจ้ารับรองว่าจะส่งมอบงานตามเงื่อนไขที่เอกสารประกวดราคาอิเล็กทรอนิกส์กำหนดไว้

๕. ในกรณีที่ข้าพเจ้าได้รับพิจารณาให้เป็นผู้ชนะ การประกวดราคาอิเล็กทรอนิกส์
ข้าพเจ้ารับรองที่จะ

๕.๑ ทำสัญญาตามแบบสัญญาจ้างแนบท้ายเอกสารการประกวดราคาอิเล็กทรอนิกส์หรือ
ตามที่สำนักงานอัยการสูงสุดได้แก้ไขเพิ่มเติมแล้ว กับ.....^๑ ภายใน.....วัน นับถัดจากวันที่
ได้รับหนังสือให้ไปทำสัญญา

๕.๒ มอบหลักประกันการปฏิบัติตามสัญญา ตามที่ระบุไว้ในข้อ ๗ ของเอกสารการประกวดราคา
อิเล็กทรอนิกส์ ให้แก่.....^๑ ขณะที่ได้ลงนามในสัญญาเป็นจำนวนร้อยละ.....ของราคาตามสัญญา
ที่ได้ระบุไว้ในใบเสนอราคานี้ เพื่อเป็นหลักประกันการปฏิบัติตามสัญญาโดยถูกต้องและครบถ้วน

หากข้าพเจ้าไม่ปฏิบัติตามที่ระบุในข้อ ๕.๑ และ/หรือข้อ ๕.๒ ดังกล่าว
ข้างต้น ข้าพเจ้ายอมชดใช้ค่าเสียหายใดๆ ที่อาจมีแก่.....^๑ และ.....^๑ มีสิทธิจะให้
ผู้ยื่นข้อเสนอรายอื่นเป็นผู้ชนะการประกวดราคาอิเล็กทรอนิกส์ได้ หรือ.....^๑ อาจดำเนินการ
จัดจ้างการประกวดราคาอิเล็กทรอนิกส์ใหม่ก็ได้

๖. ข้าพเจ้ายอมรับว่า.....^๑ ไม่มีความผูกพันที่จะรับคำเสนอนี้ หรือใบเสนอราคาใดๆ
รวมทั้งไม่ต้องรับผิดชอบในค่าใช้จ่ายใดๆ อันอาจเกิดขึ้นในการที่ข้าพเจ้าได้เข้ายื่นข้อเสนอครั้งนี้

๗. เพื่อเป็นประกันในการปฏิบัติโดยถูกต้อง ตามที่ได้ทำความเข้าใจและผูกพันแห่งคำเสนอนี้ ข้าพเจ้าขอมอบ.....เพื่อเป็นหลักประกันการเสนอราคา เป็นจำนวนเงิน.....บาท (.....) มาพร้อมนี้

๘. ข้าพเจ้าได้ตรวจทานตัวเลขและตรวจสอบเอกสารต่างๆ ที่ได้ยื่นพร้อมใบเสนอราคานี้ โดยละเอียดแล้ว และเข้าใจดีว่า^๑ ไม่ต้องรับผิดชอบใดๆ ในความผิดพลาดหรือตกหล่น

๙. ใบเสนอราคานี้ ได้ยื่นเสนอโดยบริสุทธิ์ยุติธรรม และปราศจากกลฉ้อฉล หรือการสมรู้ร่วมคิดกัน โดยไม่ชอบด้วยกฎหมายกับบุคคลใดบุคคลหนึ่ง หรือหลายบุคคล หรือกับห้างหุ้นส่วน บริษัทใดๆ ที่ได้ยื่นข้อเสนอ ในคราวเดียวกัน

เสนอมา ณ วันที่..... เดือน..... พ.ศ.

ลงชื่อ

(.....)

ตำแหน่ง.....

หมายเหตุ

^๑ ให้ระบุชื่อย่อของหน่วยงานของรัฐที่ดำเนินการจัดจ้าง เช่น กรม หรือจังหวัด หรือที่โอที เป็นต้น

เอกสารแนบนี้ไม่ต้องจัดทำเพื่อระบบ e-GP

สัญญาจ้าง
แบบสัญญาจ้างทั่วไป

สัญญาเลขที่.....

สัญญาฉบับนี้ทำขึ้น ณ.....ตำบล/แขวง.....อำเภอ/เขต.....
.....จังหวัด.....เมื่อวันที่.....เดือน.....พ.ศ.....
ระหว่าง.....โดย.....ซึ่งต่อไปในสัญญานี้เรียกว่า "ผู้ว่าจ้าง" ฝ่ายหนึ่ง
กับ.....ซึ่งจดทะเบียนเป็นนิติบุคคล ณ.....มีสำนักงานใหญ่อยู่เลขที่.....
ถนน.....ตำบล/แขวง.....อำเภอ/เขต.....จังหวัด.....
โดย.....ผู้มีอำนาจลงนามผูกพันนิติบุคคลปรากฏตามหนังสือรับรองของสำนักงานทะเบียนหุ้นส่วน
บริษัท.....ลงวันที่.....(และหนังสือมอบอำนาจลงวันที่.....)* แนบท้ายสัญญานี้ (ในกรณี ที่ผู้รับจ้าง
เป็นบุคคลธรรมดาให้ใช้ข้อความว่ากับ.....อยู่บ้านเลขที่.....ถนน.....ตำบล/
แขวง.....อำเภอ/เขต.....จังหวัด.....)* ซึ่งต่อไปในสัญญานี้เรียกว่า "ผู้รับจ้าง" อีกฝ่ายหนึ่ง
คู่สัญญาได้ตกลงกันมีข้อความดังต่อไปนี้

ข้อ 1. ข้อตกลงว่าจ้าง

ผู้ว่าตกลงจ้างและผู้รับจ้างตกลงรับจ้างทำงาน.....ณ.....ตำบล/
แขวง.....อำเภอ/เขต.....จังหวัด.....ตามข้อกำหนดและเงื่อนไขสัญญานี้รวมทั้ง
เอกสารแนบท้ายสัญญาผู้รับจ้างตกลงที่จะจัดหาแรงงานและวัสดุ เครื่องมือเครื่องใช้ ตลอดจนอุปกรณ์ต่าง ๆ ชนิดดีเพื่อใช้ใน
งานจ้างตามสัญญานี้

ข้อ 2. เอกสารอันเป็นส่วนหนึ่งของสัญญา

เอกสารแนบท้ายสัญญาดังต่อไปนี้ให้ถือเป็นส่วนหนึ่งของสัญญานี้

- 2.1 ผนวก 1.....(แบบรูป).....จำนวน.....หน้า
- 2.2 ผนวก 2.....(รายการละเอียด).....จำนวน.....หน้า
- 2.3 ผนวก 3.....(ใบจ้างปริมาณงานและราคา).....จำนวน.....หน้า
- 2.4 ผนวก 4.....(ใบเสนอราคา).....จำนวน.....หน้า
- 2.5 ฯลฯ.....

หมายเหตุ * ตัดออกหรือใส่ไว้ตามความเหมาะสม

ข้อ 3. หลักประกันการปฏิบัติตามสัญญา

ในขณะที่ทำสัญญานี้ผู้รับจ้างได้นำหลักประกันเป็น.....

เป็นจำนวนเงิน.....บาท (.....) มามอบให้แก่ผู้ว่าจ้างเพื่อเป็นหลักประกันการปฏิบัติตามสัญญานี้
หลักประกันที่ผู้รับจ้างนำมามอบไว้ตามวรรคหนึ่ง ผู้ว่าจ้างจะคืนให้เมื่อผู้รับจ้างพ้นจากข้อผูกพันตามสัญญานี้แล้ว

ข้อ 4. ก. ค่าจ้างและการจ่ายเงิน

(สำหรับสัญญาที่เป็นราคาต่อหน่วย)

ผู้ว่าจ้างตกลงจ่ายและผู้รับจ้างตกลงรับเงินค่าจ้างเป็นจำนวนเงิน.....บาท
(.....) ซึ่งได้รวมภาษีมูลค่าเพิ่มจำนวน.....บาท ตลอดจนภาษีอากรอื่น ๆ และค่าใช้จ่ายทั้งปวง
ด้วยแล้ว โดยถือราคาต่อหน่วยเป็นเกณฑ์ ตามรายการ แต่ละประเภท ดังที่ได้กำหนดไว้ในใบแจ้งปริมาณงานและราคา

คู่สัญญาทั้งสองฝ่าย ต่างตกลงว่า จำนวนปริมาณงานที่กำหนดไว้ในบัญชีรายการก่อสร้าง หรือใบแจ้งปริมาณงาน และราคาค่านี้ เป็นจำนวนโดยประมาณเท่านั้น จำนวนปริมาณงานที่แท้จริงอาจจะมาก หรือน้อยกว่านี้ก็ได้ ซึ่งผู้ว่าจ้าง จะจ่ายเงินค่าจ้าง ให้แก่ผู้รับจ้าง ตามราคาต่อหน่วยของงาน แต่ละรายการที่ได้ทำเสร็จจริง คู่สัญญาทั้งสองฝ่าย ต่างตกลง ที่จะไม่เปลี่ยนแปลง ราคาต่อหน่วย หรือเรียกวงค่าสินไหมทดแทน อันเกิดจาก การที่จำนวนปริมาณงานในแต่ละรายการ ได้แตกต่าง ไปจากที่ กำหนดไว้ในสัญญา ทั้งนี้ นอกจากในกรณีต่อไปนี้*

4.1 เมื่อปริมาณงานที่ทำเสร็จจริงในส่วนที่เกินกว่า ร้อยละ 125 (หนึ่งร้อยยี่สิบห้า) แต่ไม่เกินร้อยละ 150 (หนึ่งร้อยห้าสิบ) ของปริมาณงาน ที่กำหนดไว้ในสัญญา หรือใบแจ้งปริมาณงาน และราคา จะจ่ายให้ ในอัตราร้อยละ 90 (เก้าสิบ) ของราคาต่อ หน่วย ตามสัญญา

4.2 เมื่อปริมาณงาน ที่ทำเสร็จจริง ในส่วนที่เกินกว่า ร้อยละ 150 (หนึ่งร้อยห้าสิบ) ของปริมาณงานที่กำหนดไว้ในสัญญา หรือ ใบแจ้งปริมาณงาน และราคาจะจ่ายให้ ในอัตราร้อยละ 83 (แปดสิบสาม) ของราคาต่อหน่วย ตามสัญญา

4.3 เมื่อปริมาณงานที่ทำเสร็จจริง น้อยกว่าร้อยละ 75 (เจ็ดสิบห้า) ของปริมาณงาน ที่กำหนดไว้ในสัญญา หรือใบแจ้งปริมาณ งานและราคา จะจ่ายให้ตามราคาต่อหน่วยในสัญญา และจะจ่ายเพิ่มชดเชย เป็นค่า overhead และ mobilization สำหรับงาน รายการ นั้นในอัตราร้อยละ 17 (สิบเจ็ด) ของผลต่าง ระหว่างปริมาณงานทั้งหมด ของงานรายการนั้น ตามสัญญา โดยประมาณ กับปริมาณงานที่ทำเสร็จจริง คุณด้วย ราคาต่อหน่วยตามสัญญา

4.4 ผู้ว่าจ้าง จะจ่ายเงินที่เพิ่มขึ้น หรือหักลดเงิน ในแต่ละกรณี ดังกล่าวข้างต้น ในงวดสุดท้าย ของการจ่ายเงิน หรือก่อนงวด สุดท้าย ของการจ่ายเงิน ตามที่ผู้ว่าจ้าง จะพิจารณาเห็นสมควร ผู้ว่าจ้าง ตกลงที่จะจ่ายเงินค่าจ้าง ให้แก่ผู้รับจ้าง เป็นรายเดือน ตามเนื่องงานที่ทำเสร็จจริง เมื่อ ผู้ว่าจ้าง หรือเจ้าหน้าที่ ของผู้ว่าจ้างได้ทำการตรวจสอบผลงาน ที่ทำเสร็จแล้ว และปรากฏว่า เป็นที่พอใจ ตรงตามข้อกำหนด แห่งสัญญานี้ ทุกประการ ผู้ว่าจ้าง จะออกหนังสือรับรอง การรับมอบงานนั้น ให้ไว้แก่ผู้รับจ้าง การจ่ายเงินงวดสุดท้าย จะจ่ายให้ เมื่องานทั้งหมด ตามสัญญา ได้แล้วเสร็จทุกประการรวมทั้งการทำสถานที่ก่อสร้าง ให้สะอาด เรียบร้อย ตามที่กำหนดไว้ในข้อ 20

หมายเหตุ * อัตราร้อยละที่ระบุไว้ต่อไปนี้ อาจพิจารณาแก้ไขได้ตามความเหมาะสม

ข้อ 4. ข. ค่าจ้างและการจ่ายเงิน

(สำหรับสัญญาที่เป็นราคาเหมารวม)

ผู้ว่าจ้าง ตกลงจ่าย และผู้รับจ้างตกลงรับเงินค่าจ้างจำนวนเงิน.....บาท
(.....) ซึ่งได้รวมภาษีมูลค่าเพิ่ม จำนวน.....บาท ตลอดจน ภาษีอากรอื่น ๆ และค่าใช้จ่ายทั้งปวงด้วย แล้วโดยถือราคาเหมารวม เป็นเกณฑ์ และกำหนดการจ่ายเงิน เป็นงวด ๆ ดังนี้
งวดที่ 1 เป็นจำนวนเงิน.....บาท (.....) เมื่อผู้รับจ้าง ได้ปฏิบัติงาน.....ให้แล้วเสร็จภายใน.....
งวดที่ 2 เป็นจำนวนเงิน.....บาท (.....) เมื่อผู้รับจ้าง ได้ปฏิบัติงาน.....ให้แล้วเสร็จภายใน..... ฯลฯ
งวดสุดท้าย เป็นจำนวนเงิน.....บาท (.....) เมื่อผู้รับจ้างได้ปฏิบัติงานทั้งหมด ให้แล้วเสร็จเรียบร้อย ตามสัญญา รวมทั้ง ทำสถานที่ก่อสร้าง ให้สะอาดเรียบร้อย ตามที่กำหนดไว้ในข้อ 20
การจ่ายเงิน ตามเงื่อนไข แห่งสัญญานี้ ผู้ว่าจ้าง จะโอนเงินเข้า บัญชีเงินฝากธนาคารของผู้รับจ้าง ชื่อธนาคาร.....สาขา.....ชื่อบัญชี.....เลขที่บัญชี.....ทั้งนี้ ผู้รับจ้าง ตกลงเป็นผู้รับภาระ เงินค่าธรรมเนียม หรือค่าบริการอื่นใดเกี่ยวกับการโอนที่ธนาคารเรียกเก็บ และยินยอม ให้มีการหักเงินดังกล่าว จากจำนวนเงินโอนในงวดนั้น ๆ (ความในวรรคนี้ ใช้สำหรับ กรณีที่ ส่วนราชการจะจ่ายเงินตรงให้แก่ผู้รับจ้าง (ระบบ Direct Payment) โดยการโอนเงินเข้าบัญชีเงินฝากธนาคาร ของผู้รับจ้าง ตามแนวทาง ที่กระทรวงการคลังกำหนด)

*ข้อ 5. เงินค่าจ้างล่วงหน้า

ผู้ว่าจ้าง ตกลงจ่ายเงินค่าจ้างล่วงหน้า ให้แก่ผู้รับจ้าง เป็นจำนวนเงิน.....บาท
(.....) ซึ่งเท่ากับร้อยละ.....ของราคาค่าจ้าง ตามสัญญาที่ระบุไว้ในข้อ 4

เงินจำนวนดังกล่าว จะจ่ายให้ ภายหลังจาก ที่ผู้รับจ้าง ได้วางหลักประกัน การรับเงินค่าจ้างล่วงหน้า เติมนตามจำนวนเงินค่าจ้าง ล่วงหน้านั้น ให้แก่ผู้ว่าจ้าง ผู้รับจ้าง จะต้องออกไปเสร็จรับเงินค่าจ้างล่วงหน้า ตามแบบที่ผู้ว่าจ้าง กำหนดให้ และผู้รับจ้างตกลง ที่จะกระทำตามเงื่อนไขอันเกี่ยวกับการใช้จ่าย และการใช้คืนเงินค่าจ้างล่วงหน้านั้น ดังต่อไปนี้

5.1 ผู้รับจ้าง จะใช้เงินค่าจ้างล่วงหน้านั้น เพื่อเป็นค่าใช้จ่าย ในการปฏิบัติงาน ตามสัญญาเท่านั้น หากผู้รับจ้าง ใช้จ่ายเงิน ค่าจ้างล่วงหน้า หรือส่วนใดส่วนหนึ่ง ของเงินค่าจ้างล่วงหน้านั้น ในทางอื่น ผู้ว่าจ้าง อาจจะเรียกเงินค่าจ้างล่วงหน้าคืน จากผู้รับ จ้าง หรือบังคับแก่หลักประกัน การปฏิบัติตามสัญญาได้ทันที

5.2 เมื่อผู้ว่าจ้างเรียก้อง ผู้รับจ้าง ต้องแสดงหลักฐาน การใช้จ่ายเงินค่าจ้างล่วงหน้า เพื่อพิสูจน์ว่า ได้เป็นไปตามข้อ 5.1 ภายในกำหนด 15 วัน นับถัดจากวัน ได้รับแจ้งจาก ผู้ว่าจ้าง หากผู้รับจ้าง ไม่อาจแสดงหลักฐานดังกล่าว ภายในกำหนด 15 วัน ผู้ว่าจ้างอาจเรียกเงินค่าจ้างล่วงหน้าคืน จากผู้รับจ้าง หรือบังคับแก่ หลักประกันการรับเงินค่าจ้างล่วงหน้า ได้ทันที

* 5.3 (สำหรับสัญญาที่เป็นราคาต่อหน่วย)

ในการจ่ายเงินค่าจ้าง ให้แก่ผู้รับจ้างตามข้อ 4 ก. ผู้ว่าจ้างจะหักเงินค่าจ้าง ในแต่ละเดือนไว้จำนวนทั้งหมด* ทั้งนี้ จนกว่าจำนวนเงิน ที่หักไว้ จะครบตามจำนวน เงินค่าจ้างล่วงหน้า ที่ผู้รับจ้างได้รับไปแล้ว

5.4 เงินจำนวนใด ๆ ก็ตาม ที่ผู้รับจ้าง จะต้องจ่ายให้แก่ ผู้ว่าจ้างเพื่อชำระหนี้ หรือเพื่อชดใช้ความรับผิดชอบต่าง ๆ ตามสัญญา ผู้ว่า จ้าง จะหักเอาจากเงินค่าจ้างงวด ที่จะจ่ายให้แก่ ผู้รับจ้าง ก่อนที่จะหักชดใช้คืน เงินค่าจ้างล่วงหน้า

5.5 ในกรณีที่มีการบอกเลิกสัญญา หากเงินค่าจ้างล่วงหน้าที่เหลือ เกินกว่าจำนวนเงิน ที่ผู้รับจ้าง จะได้รับ หลังจากหักชดใช้ ใน กรณีอื่นแล้ว ผู้รับจ้าง จะต้องจ่ายคืนเงิน จำนวนที่เหลือนั้น ให้แก่ผู้ว่าจ้าง ภายใน 7 วัน นับถัดจากวัน ได้รับแจ้ง เป็นหนังสือ จากผู้ว่าจ้าง

5.5 ก. (สำหรับสัญญาที่เป็นราคาต่อหน่วย)

ผู้ว่าจ้าง จะคืนหลักประกันเงินล่วงหน้า ให้แก่ผู้รับจ้าง ต่อเมื่อผู้ว่าจ้าง ได้หักเงินค่าจ้างไว้ครบจำนวนเงินล่วงหน้า ตาม 5.3

5.5 ข. (สำหรับสัญญาที่เป็นราคาเหมารวม)

ผู้ว่าจ้างจะคืนหลักประกันเงินล่วงหน้าให้แก่ผู้รับ

จ้าง**.....

*** ข้อ 6. การหักเงินประกันผลงาน

ในการจ่ายเงินให้แก่ผู้รับจ้างแต่ละงวด ผู้ว่าจ้าง จะหักเงิน จำนวนร้อยละ 10 ของเงินที่ต้องจ่าย ในงวดนั้น เพื่อเป็น ประกันผลงาน ในกรณีที่ เงินประกันผลงาน จะต้องถูกหักไว้ทั้งสิ้น ไม่ต่ำกว่า 6 เดือน (สำหรับสัญญาที่เป็นราคาต่อหน่วย) หรือ จำนวน.....บาท (สำหรับสัญญาที่เป็นราคาเหมารวม) ผู้มีสิทธิที่จะขอเงินประกันผลงานคืน โดยผู้รับจ้าง จะต้องวางหนังสือค้ำประกัน ของธนาคาร ซึ่งออกโดยธนาคารภายในประเทศ มาวางไว้ต่อผู้ว่าจ้างเพื่อเป็นหลักประกันแทนก็ได้ผู้ว่าจ้าง จะคืนเงินประกันผลงาน และ/หรือ หนังสือค้ำประกัน ของธนาคารดังกล่าว ตามวรรคหนึ่ง ให้แก่ผู้รับจ้าง พร้อมกับการจ่ายเงิน งวดสุดท้าย

ข้อ 7 ก. กำหนดเวลาแล้วเสร็จและสิทธิของผู้ว่าจ้างในการบอกเลิกสัญญา

ภายในกำหนด.....วัน นับถัดจากวันลงนามในสัญญา ผู้รับจ้าง จะต้องเสนอแผนงานให้เป็นที่พอใจ แก่ผู้ว่าจ้าง โดยแสดงถึงขั้นตอน ของการทำงาน และกำหนดเวลาที่ต้องใช้ ในการทำงานหลักต่าง ๆ ให้แล้วเสร็จ***

ผู้รับจ้าง ต้องเริ่มทำงานที่รับจ้าง ภายในกำหนด.....วัน นับถัดจาก วันได้รับหนังสือ แจ้งให้เริ่มงานและจะต้อง ทำงานให้ แล้วเสร็จ ภายในกำหนด.....วัน นับถัดจากวันที่ได้รับหนังสือแจ้ง ดังกล่าวนั้น

ถ้ามิได้เสนอแผนงาน หรือ ไม่สามารถทำงานให้แล้วเสร็จ ตามกำหนดเวลา หรือจะแล้วเสร็จ ล่าช้าเกินกว่า กำหนดเวลา หรือผู้รับจ้าง ทำผิดสัญญา ข้อใดข้อหนึ่ง หรือ ตกเป็นผู้ล้มละลาย หรือเพิกเฉยไม่ ปฏิบัติตามคำสั่ง ของ คณะกรรมการ ตรวจสอบการจ้าง หรือผู้ควบคุมงานหรือบริษัทที่ปรึกษา ซึ่งได้รับมอบอำนาจ จากผู้ว่าจ้าง ผู้ว่าจ้าง มีสิทธิที่จะบอก เลิกสัญญานี้ได้ และมีสิทธิจ้าง ผู้รับจ้างรายใหม่ เข้าทำงาน ของผู้รับจ้างให้ลุล่วงไปได้ด้วย การที่ผู้ว่าจ้าง ไม่ใช้สิทธิเลิกสัญญา ดังกล่าวข้างต้นนั้น ไม่เป็นเหตุให้ ผู้รับจ้าง พ้นจาก ความรับผิด ตามสัญญา

หมายเหตุ * ในกรณีที่หน่วยงานผู้ว่าจ้างพิจารณาเห็นเป็นการจำเป็นและสมควร จะหักค่าจ้าง ในแต่ละเดือนไว้เพียงบางส่วน ก็ ได้โดย แก่ไขจำนวนร้อยละ.....ของค่าจ้างในแต่ละเดือน ตามความเหมาะสมก็ได้

** หากการจ่ายเงิน ค่าจ้างงวดที่ 2 เป็นการจ่ายตาม ผลงานของผู้รับจ้าง ในส่วนที่ปฏิบัติงาน เกินกว่าจำนวนเงินล่วงหน้า ให้ผู้ว่าจ้าง คืนหลักประกัน เงินล่วงหน้า พร้อมกับจ่าย เงินค่าจ้างงวดที่ 2 แต่ถ้การจ่ายค่าจ้างงวดที่ 2 เป็นการจ่ายตามผลงานของผู้รับจ้าง โดยเฉลี่ยหักเงินล่วงหน้าออกตามส่วนของค่าจ้างในแต่ละงวดให้ผู้ว่าจ้างคืนหลักประกันเงินล่วงหน้าพร้อมกับการจ่ายเงินค่าจ้างงวดสุดท้าย

*** ตัดออกหรือใส่ไว้ตามความเหมาะสม

ข้อ 7 ข. กำหนดเวลาแล้วเสร็จ และสิทธิของผู้ว่าจ้างในการบอกเลิกสัญญา

ผู้รับจ้างต้องเริ่มทำงานที่รับจ้างภายในวันที่..... เดือน..... พ.ศ.และจะต้องทำงานให้แล้วเสร็จเรียบร้อยภายในวันที่..... เดือน..... พ.ศ.ถ้าผู้รับจ้างมิได้ลงมือทำงานภายในกำหนดเวลา หรือไม่สมารถทำงานให้แล้วเสร็จตามกำหนดเวลา หรือมีเหตุให้เชื่อได้ว่า ผู้รับจ้างไม่สามารถให้แล้วเสร็จภายในกำหนดเวลา หรือจะแล้วเสร็จล่าช้าเกินกว่ากำหนดเวลา หรือผู้รับจ้างทำผิดสัญญาข้อใดข้อหนึ่งหรือตกเป็นผู้ล้มละลาย หรือเพิกเฉยไม่ปฏิบัติตามคำสั่งของคณะกรรมการ ตรวจสอบการจ้าง หรือผู้ควบคุมงานหรือบริษัทที่ปรึกษา ซึ่งได้รับมอบอำนาจจากผู้ว่าจ้าง ผู้ว่าจ้างมีสิทธิที่จะบอกเลิกสัญญานี้ได้ และมีสิทธิจ้างผู้รับจ้างรายใหม่ เข้าทำงานของผู้รับจ้างให้ลุล่วงไปด้วย

การที่ผู้ว่าจ้างไม่ใช้สิทธิเลิกสัญญาดังกล่าวข้างต้นไม่เป็นเหตุให้ผู้รับจ้างพ้นจากความรับผิดชอบตามสัญญา

ข้อ 8 .ความรับผิดชอบ ในความชำรุด บกพร่องของงานจ้าง

เมื่องานแล้วเสร็จเรียบร้อย และผู้ว่าจ้าง ได้รับมอบงาน จากผู้รับจ้าง หรือจากผู้รับจ้างรายใหม่ ในกรณีที่มีการบอกเลิกสัญญา ตามข้อ 7 หากมีเหตุชำรุด บกพร่อง หรือ เสียหายเกิดขึ้นจากการจ้างนี้ ภายใน กำหนด*ปี.....เดือน นับถัดจาก วันที่ได้รับมอบงานดังกล่าว ซึ่งความชำรุดบกพร่อง หรือ เสียหายนั้น เกิดจากความบกพร่อง ของผู้รับจ้าง อันเกิดจาก การใช้วัสดุ ที่ไม่ถูกต้อง หรือทำไว้มิเรียบร้อย หรือทำไม่ถูกต้อง ตามมาตรฐานแห่งหลักวิชา ผู้รับจ้าง จะต้องรีบทำการแก้ไข ให้เป็นที่เรียบร้อย โดยไม่ชักช้า โดยผู้ว่าจ้างไม่ ต้องออกเงินใด ๆ ในการนี้ทั้งสิ้น หากผู้รับจ้างบิดพลิ้ว ไม่กระทำการดังกล่าว ภายในกำหนด.....วัน นับแต่วันที่ได้แจ้งเป็นหนังสือ จากผู้ว่าจ้าง หรือ ไม่ทำการแก้ไข ให้ถูกต้องเรียบร้อย ภายในเวลา ที่ผู้ว่าจ้างกำหนดให้ ผู้ว่าจ้าง มีสิทธิที่จะทำการนั้นเอง หรือ จ้างผู้อื่น ให้ทำงานนั้น โดยผู้รับจ้าง ต้องเป็นผู้ออกค่าใช้จ่าย

ข้อ 9. การจ้างช่วง

ผู้รับจ้าง จะต้องไม่เอางานทั้งหมด หรือ บางส่วนแห่งสัญญานี้ ไปจ้างช่วงอีกต่อหนึ่งโดยไม่ได้รับ ความยินยอมเป็นหนังสือ จากผู้ว่าจ้างก่อน ทั้งนี้ นอกจากในกรณี ที่สัญญานี้จะได้ระบุไว้เป็นอย่างอื่น ความยินยอมดังกล่าวนั้น ไม่เป็นเหตุให้ผู้รับจ้าง หลุดพ้นจากความรับผิดชอบ หรือ พันธะหน้าที่ตามสัญญานี้ และผู้รับจ้าง จะยังคงต้องรับผิดชอบ ในความผิด และความประมาทเลินเล่อ ของผู้รับจ้างช่วง หรือ ของตัวแทน หรือลูกจ้างรับจ้างช่วงนั้นทุกประการ

หมายเหตุ *กำหนดเวลาที่ผู้รับจ้างจะผิด ในความชำรุด บกพร่อง โดยปกติจะเป็นเวลาที่ 1 ปี แต่ในกรณีงานจ้าง ผู้ว่าจ้างควร จะรับผิดชอบมากกว่า 1 ปี ตามลักษณะงาน หรือ ด้วยเหตุใดก็ตาม ก็ให้กำหนด ระยะเวลาดังกล่าว ตามที่ ผู้ว่าจ้าง เห็นเหมาะสม

ข้อ 10. การควบคุม งานของผู้รับจ้าง

ผู้รับจ้าง ต้องควบคุมงานที่รับจ้าง อย่างเอาใจใส่ ด้วยประสิทธิภาพ และความชำนาญ และในระหว่างทำงาน ที่รับจ้าง จะต้องจัดให้มีผู้แทน ซึ่งทำงานเต็มเวลา เป็นผู้ควบคุมงาน ผู้ควบคุมงานดังกล่าว จะต้องเป็นผู้แทน ได้รับมอบอำนาจ จากผู้รับจ้างคำสั่ง หรือคำแนะนำต่าง ๆ ที่ได้แจ้ง แก่ผู้แทน ผู้ได้รับมอบอำนาจนั้น ให้ถือว่าเป็นคำสั่ง หรือคำแนะนำ ที่ได้แจ้งแก่ผู้รับจ้าง การแต่งตั้งผู้ควบคุมงาน นั้นจะต้องทำเป็นหนังสือ และต้องได้รับความเห็นชอบจากผู้ว่าจ้าง การเปลี่ยนตัว หรือแต่งตั้งผู้ควบคุมงานใหม่ จะทำได้ หากไม่ได้รับความเห็นชอบ จากผู้ว่าจ้างก่อนผู้ว่าจ้าง มีสิทธิที่จะขอให้เปลี่ยนตัวแทน ได้รับมอบอำนาจนั้น โดยแจ้งเป็นหนังสือไปยัง ผู้รับจ้าง และผู้รับจ้างจะต้องทำการเปลี่ยนตัวโดยพลัน โดยไม่คิดราคาเพิ่ม หรืออ้างเป็นเหตุเพื่อขยายอายุ สัญญาอันเนื่องมาจากเหตุนี้

ข้อ 11. ความรับผิดชอบผู้รับจ้าง

ผู้รับจ้างจะต้องรับผิดชอบต่ออุบัติเหตุ ความเสียหาย หรือภัยอันตรายใด ๆ อันเกิดจากการปฏิบัติงานของผู้รับจ้าง และจะต้องรับผิดชอบ ต่อความเสียหาย จากการกระทำ ของลูกจ้าง ของผู้รับจ้างความเสียหายใด ๆ อันเกิดแก่งาน ที่ผู้รับจ้าง ได้ทำขึ้น แม้จะเกิดขึ้นเพราะ เหตุสุดวิสัย นอกจากกรณี อันเกิดจากความผิด ของผู้ว่าจ้างดังกล่าว ในข้อนี้จะสิ้นสุดลง เมื่อผู้ว่าจ้างได้รับ มอบงาน ครบถ้วนที่สุดท้าย ซึ่งหลังจากนั้น ผู้รับจ้างจะต้องรับผิดชอบ เพียงในกรณีชำรุด บกพร่อง หรือ ความเสียหาย ดังกล่าวในข้อ 8 เท่านั้น

ข้อ 12. การจ่ายเงินแก่ลูกจ้าง

ผู้รับจ้าง จะต้องจ่ายเงินแก่ลูกจ้าง ที่ผู้รับจ้างได้จ้างมา ในอัตราและตามกำหนดเวลาที่ผู้รับจ้างได้ตกลง หรือทำสัญญา ไว้ ต่อลูกจ้างดังกล่าว ถ้าผู้รับจ้าง ไม่จ่ายเงินค่าจ้าง หรือค่าทดแทนอื่นใด แก่ลูกจ้างดังกล่าว ในวรรคแรก ผู้ว่าจ้าง มีสิทธิที่จะเอาเงินค่าจ้าง ที่จะต้องจ่ายแก่ผู้รับจ้าง มาจ่ายให้แก่ผู้รับจ้างดังกล่าว และให้ถือว่าผู้ว่าจ้าง ได้จ่ายเงินจำนวนนั้น เป็นค่าจ้างให้แก่ผู้รับจ้าง ตามสัญญาแล้วผู้รับจ้าง จะต้องจัดให้มีประกันภัย สำหรับลูกจ้างทุกคน ที่จ้างมาทำงาน โดยให้ครอบคลุม ถึง ความรับผิดชอบทั้งปวง ของผู้รับจ้าง รวมทั้งผู้รับจ้างช่วง อันหากจะพึงมี ในกรณีความเสียหาย ที่คิดค่าสินไหมทดแทนได้ ตามกฎหมาย ซึ่งเกิดจากอุบัติเหตุ หรือภัยอันตรายใด ๆ ต่อลูกจ้าง หรือบุคคลอื่นที่ผู้รับจ้าง หรือผู้รับจ้างช่วงจ้าง มาทำงานผู้รับจ้าง จะต้องส่งมอบกรมธรรม์ประกันภัยดังกล่าว พร้อมทั้งหลักฐานการชำระเบี้ยประกัน ให้แก่ผู้ว่าจ้าง เมื่อผู้ว่าจ้างเรียกขัง

ข้อ 13. การตรวจงานจ้าง

ถ้าผู้ว่าจ้าง แต่งตั้งกรรมการตรวจการจ้าง ผู้ควบคุมงาน หรือบริษัทที่ปรึกษา เพื่อควบคุม การทำงานของผู้รับจ้าง กรรมการตรวจการจ้าง หรือผู้ควบคุมงาน หรือบริษัทที่ปรึกษานั้นมีอำนาจเข้าไป ตรวจการงาน ในโรงงาน และสถานที่ที่ก่อสร้าง ได้ตลอดเวลา และผู้รับจ้าง จะต้องอำนวยความสะดวก และให้ความช่วยเหลือ ในการนั้นตามสมควรกรณีที่มีกรรมการตรวจการจ้าง ผู้ควบคุมงาน หรือบริษัทที่ปรึกษา ทำให้ผู้รับจ้างพ้น ความรับผิดชอบ ตามสัญญานี้ข้อหนึ่งข้อใดไม่

ข้อ 14. แบบรูปและรายการละเอียดคลาดเคลื่อน

ผู้รับจ้างจะต้องรับรองว่า ได้ตรวจสอบ และทำความเข้าใจ ในรูปแบบ รูปรายการละเอียด โดย ถี่ถ้วนแล้ว หากปรากฏว่า แบบรูปและรายการละเอียดนั้น ผิดพลาดหรือคลาดเคลื่อน ไปจากหลักการ ทางวิศวกรรม หรือทางเทคนิค ผู้รับจ้างตกลงที่จะปฏิบัติตาม คำวินิจฉัยของกรรมการตรวจการจ้าง หรือผู้ควบคุมงานหรือ บริษัทที่ปรึกษา ที่ผู้ว่าจ้างแต่งตั้งเพื่อไต่ถามแล้วเสร็จบริบูรณ์ โดยจะคิดค่าใช้จ่ายใด ๆ เพิ่มขึ้น จากผู้ว่าจ้างไม่ได้

ข้อ 15. การควบคุมงานโดยผู้ว่าจ้าง

ผู้รับจ้าง ตกลงว่า กรรมการตรวจการจ้าง ผู้ควบคุมงาน หรือบริษัทที่ปรึกษา ที่ผู้ว่าจ้างแต่งตั้ง มีอำนาจที่จะตรวจสอบ และควบคุมงาน เพื่อให้เป็นไปตามเอกสารสัญญา และมีอำนาจที่จะสั่งให้แก้ไขเปลี่ยนแปลง เพิ่มเติม หรือตัดทอน ซึ่งงานตามสัญญานี้ หากผู้รับจ้างขัดขืน ไม่ปฏิบัติตาม กรรมการตรวจการจ้าง ผู้ควบคุมงาน หรือบริษัทที่ปรึกษา มีอำนาจที่จะสั่งให้หยุดกิจการนั้นชั่วคราวได้ ความล่าช้าในกรณีเช่นนี้ ผู้รับจ้างจะถือเป็นเหตุ ขอขยายวันทำการออกไปไม่ได้

ข้อ 16. งานพิเศษและการแก้ไขงาน

ผู้ว่าจ้าง มีสิทธิที่จะสั่งให้ผู้รับจ้าง ทำงานพิเศษ ซึ่งไม่ได้แสดงไว้ หรือรวมอยู่ในเอกสารสัญญา หากงานพิเศษนั้น ๆ อยู่ในขอบข่ายทั่วไป แห่งวัตถุประสงค์ของสัญญานี้ นอกจากนี้ ผู้ว่าจ้างยังมีสิทธิสั่งให้ เปลี่ยนแปลงหรือแก้ไขแบบรูป และข้อกำหนดต่าง ๆ ในเอกสารสัญญานี้ด้วย โดยไม่ทำให้สัญญา เป็นโมฆะแต่อย่างใด อัตราค่าจ้าง หรือราคาที่กำหนดไว้ ในสัญญานี้ให้กำหนดไว้ สำหรับงานพิเศษ หรืองานที่เพิ่มเติมขึ้น หรือตัดทอนลงทั้งปวง ตามคำสั่งของผู้ว่าจ้าง หากในสัญญาไม่ได้กำหนดไว้ถึงอัตราค่าจ้าง หรือราคาใดๆที่จะนำมาใช้ สำหรับงานพิเศษ หรืองานที่เพิ่มขึ้นดังกล่าว ผู้ว่าจ้าง และผู้รับจ้างจะ ได้ตกลงกัน ที่จะกำหนดอัตรา หรือราคา รวมทั้งการขยายระยะเวลา (ถ้ามี) กันใหม่ เพื่อความเหมาะสม ในกรณีที่ตกลงกันไม่ได้ ผู้ว่าจ้างจะ กำหนดอัตราจ้าง หรือราคาตายตัวตามแต่ผู้ว่าจ้าง จะเห็นว่าเหมาะสม และถูกต้อง ซึ่งผู้รับจ้าง จะต้อง ปฏิบัติงาน ตามคำสั่งของผู้ว่าจ้างแต่อาจสงวนสิทธิที่จะดำเนินการ ตามข้อ 21 ต่อไป

ข้อ 17. ค่าปรับ

หากผู้รับจ้าง ไม่สามารถทำงานให้แล้วเสร็จ ตามเวลาที่กำหนดไว้ในสัญญา และผู้ว่าจ้าง ยังมิได้บอกเลิกสัญญา ผู้รับจ้าง จะต้องชำระค่าปรับ ให้แก่ผู้ว่าจ้าง เป็นจำนวนเงิน วันละบาท และจะต้องชำระค่าใช้จ่าย ในการควบคุมงาน ในเมื่อผู้ว่าจ้างต้องควบคุมงานอีกต่อหนึ่งเป็นจำนวนเงิน วันละ.....บาท นับถัดจาก วันที่กำหนดแล้วเสร็จตามสัญญา หรือวันที่ผู้ว่าจ้างได้ขยายให้ จนถึงวันที่ ทำงานแล้วเสร็จจริง นอกจากนี้ ผู้รับจ้างยอมให้ผู้ว่าจ้าง เรียกค่าเสียหาย อันเกิดขึ้น จากการ ที่ผู้รับจ้างทำงานล่าช้าเฉพาะส่วนที่เกินกว่าจำนวนค่าปรับและค่าใช้จ่ายดังกล่าวได้อีกด้วย ในระหว่างที่ผู้ว่าจ้างยังมีได้บอกเลิกสัญญานั้น หากผู้ว่าจ้างเห็นว่าผู้รับจ้างจะไม่สามารถ ปฏิบัติตามสัญญาต่อไปได้ ผู้ว่าจ้างจะใช้สิทธิบอกเลิกสัญญาและใช้สิทธิตามข้อ 18 ก็ได้ และถ้าผู้ว่าจ้างได้ แจ้งข้อเรียกร้องไปยังผู้รับจ้างเมื่อครบกำหนดแล้วเสร็จของงานขอให้ชำระค่าปรับแล้ว ผู้ว่าจ้างมีสิทธิที่จะปรับ ผู้รับจ้างจนถึงวันบอกเลิกสัญญาได้อีกด้วย

ข้อ 18. สิทธิของผู้ว่าจ้างภายหลังบอกเลิกสัญญา

ในกรณีที่ผู้ว่าจ้างบอกเลิกสัญญา ผู้ว่าจ้างอาจทำงานนั้นเองหรือว่าจ้างผู้อื่นให้ทำงานนั้นต่อ จนแล้วเสร็จได้ ผู้ว่าจ้างหรือผู้รับจ้างทำงานนั้นต่อมีสิทธิใช้เครื่องใช้การก่อสร้างสิ่งที่สร้างขึ้นชั่วคราว สำหรับงานก่อสร้างและวัสดุต่าง ๆ ซึ่งเห็นว่า จะต้องสงวนเอาไว้เพื่อการปฏิบัติงานตามสัญญาตามที่เห็นสมควร ในกรณีดังกล่าวผู้ว่าจ้างมีสิทธิริบหลักประกันการปฏิบัติตามสัญญาทั้งหมดหรือบางส่วน ตามแต่จะเห็นสมควร นอกจากนี้ผู้รับจ้างจะต้องรับผิดชอบในค่าเสียหาย ซึ่งเป็นจำนวนเกินกว่าหลักประกัน การปฏิบัติงาน และค่าเสียหายต่าง ๆ ที่เกิดขึ้น รวมทั้งค่าใช้จ่ายที่เพิ่มขึ้นในการทำงานนั้นต่อให้แล้วเสร็จตามสัญญา และค่าใช้จ่ายในการควบคุมงานเพิ่ม (ถ้ามี) ซึ่งผู้ว่าจ้างจะหักเอาจากเงินประกันผลงานหรือจำนวนเงิน ใด ๆ ที่จะจ่ายให้แก่ผู้รับจ้างก็ได้

ข้อ 19. การกำหนดค่าเสียหาย

ค่าปรับหรือค่าเสียหายซึ่งเกิดขึ้นจากผู้รับจ้างตามสัญญานี้ ผู้ว่าจ้างมีสิทธิที่จะหักเอาจากจำนวน เงินค่าจ้างที่ค้างจ่าย หรือจากเงินประกันผลงานของผู้รับจ้าง หรือบังคับจากหลักประกันการปฏิบัติตามสัญญาก็ได้ หากมีเงินค่าจ้างตามสัญญาที่หักไว้จ่ายเป็นค่าปรับ และค่าเสียหายแล้วยังเหลืออยู่อีกเท่าใด ผู้ว่าจ้างจะคืนให้แก่ผู้รับจ้างทั้งหมด

ข้อ 20. การทำบริเวณก่อสร้างให้เรียบร้อย

ผู้รับจ้าง จะต้องรักษาบริเวณ สถานที่ปฏิบัติงานตามสัญญานี้ รวมทั้งโรงงานหรือสิ่งอำนวยความสะดวกใน การทำงานของผู้รับจ้าง ลูกจ้าง ตัวแทน หรือของผู้รับจ้างซึ่งให้อยู่ในความสะอาด ปลอดภัย และมีประสิทธิภาพ ในการใช้งาน ตลอด ระยะเวลาการจ้างและเมื่อทำงานเสร็จสิ้นแล้ว จะต้องขนย้ายบรรดาเครื่องใช้ ในการทำงานจ้างรวมทั้งวัสดุ ขยะมูลฝอย และสิ่งก่อสร้างชั่วคราวต่าง ๆ (ถ้ามี) ทั้งจะต้องกลบเกลี่ยพื้นดินให้ เรียบร้อย เพื่อให้บริเวณทั้งหมดอยู่ในสภาพที่สะอาด และใช้การได้ทันที

*ข้อ 21. กรณีพิพาทและอนุญาโตตุลาการ

- 21.1 ในกรณีที่มี ข้อโต้แย้งเกิดขึ้น ระหว่างคู่สัญญา เกี่ยวกับข้อกำหนด แห่งสัญญานี้หรือเกี่ยวกับการปฏิบัติสัญญานี้ และ คู่สัญญาไม่สามารถตกลงกันได้ ให้เสนอข้อโต้แย้งหรือข้อพิพาทนั้นต่ออนุญาโตตุลาการเพื่อพิจารณาชี้ขาด
- 21.2 เว้นแต่คู่สัญญาทั้งสองฝ่าย จะเห็นพ้องกันให้อนุญาโตตุลาการคนเดียว เป็นผู้ชี้ขาดการระงับข้อพิพาท ให้กระทำโดย อนุญาโตตุลาการ 2 คน โดยคู่สัญญาฝ่ายหนึ่งจะทำหนังสือ แสดงเจตนาจะให้มีอนุญาโตตุลาการ ระงับข้อพิพาทและระบุชื่อ อนุญาโตตุลาการคนที่ตนแต่งตั้ง ส่งไปยังคู่สัญญาอีกฝ่ายหนึ่งจากนั้น ภายในระยะเวลา 30 วัน นับถัดจากวันที่ได้รับแจ้ง ดังกล่าว คู่สัญญาฝ่ายที่ได้รับแจ้งจะต้องแต่งตั้งอนุญาโตตุลาการคนที่สอง ถ้าอนุญาโตตุลาการทั้งสองคน ดังกล่าวไม่สามารถ ประนีประนอมระงับข้อพิพาทนั้น ได้ให้อนุญาโตตุลาการทั้งสองคนร่วมกันแต่งตั้ง อนุญาโตตุลาการผู้ชี้ขาด ภายในกำหนดเวลา 30 วัน นับจากวันที่ไม่สามารถตกลงกัน ผู้ชี้ขาดดังกล่าว จะพิจารณาระงับข้อพิพาทต่อไป กระบวนพิจารณาของ อนุญาโตตุลาการ ให้ถือตามข้อบังคับอนุญาโตตุลาการของสถาบันอนุญาโตตุลาการอนุญาโตตุลาการกระทรวงยุติธรรมโดย

อนุโลม หรือตามข้อบังคับอื่นที่คู่สัญญาทั้งสองฝ่ายเห็นชอบ และให้กระทำในกรุงเทพมหานคร โดยใช้ภาษาไทยหรือภาษาอังกฤษ เป็นภาษาในการดำเนินกระบวนการพิจารณา

21.3 ในกรณีที่คู่สัญญา ฝ่ายใดฝ่ายหนึ่งไม่แต่งตั้งอนุญาโตตุลาการฝ่ายตนหรือในกรณีที่อนุญาโตตุลาการทั้งสองคน ไม่สามารถตกลงกันแต่งตั้งอนุญาโตตุลาการผู้ชี้ขาดได้ คู่สัญญา แต่ละฝ่ายต่างมีสิทธิร้อง ขอต่อศาลแพ่งเพื่อแต่งตั้งอนุญาโตตุลาการผู้ชี้ขาดได้แล้วแต่กรณี

21.4 คำชี้ขาดของอนุญาโตตุลาการ หรือของอนุญาโตตุลาการผู้ชี้ขาดแล้วแต่กรณี ให้ถือเป็นเด็ดขาดและถึงที่สุดผูกพัน คู่สัญญา

21.5 คู่สัญญา แต่ละฝ่ายเป็น ผู้รับภาระค่าธรรมเนียมอนุญาโตตุลาการฝ่ายตนและออกค่าใช้จ่ายอื่น ๆ ในการดำเนินกระบวนการพิจารณาฝ่ายละครั้ง ในกรณีที่มีการแต่งตั้งอนุญาโตตุลาการคนเดียวหรือ มีการแต่งตั้งอนุญาโตตุลาการผู้ชี้ขาด ให้ อนุญาโตตุลาการหรืออนุญาโตตุลาการผู้ชี้ขาด เป็นผู้กำหนดภาระค่าธรรมเนียมอนุญาโตตุลาการคนเดียวหรือภาระ ค่าธรรมเนียมอนุญาโตตุลาการคนเดียวหรือภาระค่าธรรมเนียมอนุญาโตตุลาการผู้ชี้ขาดคนเดียว แล้วแต่กรณี

ข้อ 22. การขยายเวลาปฏิบัติงานตามสัญญา

ในกรณีที่ มี เหตุสุดวิสัย หรือเหตุใด ๆ อันเนื่องมาจากความผิด หรือความบกพร่องของฝ่ายผู้ว่าจ้าง หรือพฤติการณ์ อันหนึ่งอันใดที่ผู้รับจ้าง ไม่ต้องรับผิดชอบตามกฎหมาย ทำให้ผู้รับจ้างไม่สามารถทำงานให้แล้วเสร็จ ตามเงื่อนไขและกำหนดเวลา แห่งสัญญานี้ได้ ผู้รับจ้างจะต้องแจ้งเหตุหรือพฤติการณ์ดังกล่าว พร้อมหลักฐานเป็นหนังสือ ให้ผู้ว่าจ้างทราบ เพื่อขอขยายเวลา ทำงานออกไปภายใน 15 วัน นับถัดจากวันที่เหตุอันสิ้นสุดลง ถ้าผู้รับจ้าง ไม่ปฏิบัติให้เป็นไปตาม ความในวรรคหนึ่ง ให้ถือว่า ผู้รับจ้างได้สละสิทธิเรียกร้องในการที่จะขอขยายเวลาทำงานออกไปไม่มีเงื่อนไขใด ๆ ทั้งสิ้น เว้นแต่กรณีเหตุเกิดจากความผิด หรือความบกพร่องของฝ่ายผู้ว่าจ้าง ซึ่งมีหลักฐานชัดเจน หรือผู้ว่าจ้างทราบอยู่แล้วตั้งแต่ต้นการขยายกำหนด เวลาทำงาน ตามวรรคหนึ่งอยู่ในดุลพินิจ ของผู้ว่าจ้างที่จะพิจารณาตามที่เห็นสมควร

*ข้อ 23 การใช้เรือไทย

ในการปฏิบัติตามสัญญานี้ หากผู้รับจ้าง จะต้องส่งหรือนำของเข้ามาจากต่างประเทศรวมทั้งเครื่องมือและอุปกรณ์ ที่ ต้องนำเข้ามาเพื่อปฏิบัติงานตามสัญญา ไม่ว่าผู้รับจ้างจะเป็นผู้นำ ของเข้ามาเองหรือนำเข้ามา โดยผ่านตัวแทนหรือบุคคลอื่น ใด ถ้าสิ่งของนั้นต้องนำเข้ามา โดยทางเรือในเส้นทางเดินเรือที่มีเรือไทยเดินอยู่ และสามารถให้บริการรับขนได้ตามที่ รัฐมนตรีว่าการกระทรวงคมนาคมประกาศกำหนด ผู้รับจ้างต้องจัดการให้สิ่งของดังกล่าวบรรทุกโดยเรือไทยหรือเรือที่มีสิทธิ เช่นเดียวกับเรือไทยจากต่างประเทศมายังประเทศไทยวันแต่จะได้รับการอนุญาตจาก สำนักงานคณะกรรมการส่งเสริมการพาณิชย์ นาวีก่อน บรรทุกของนั้นลงเรืออื่นที่มีเรือไทย หรือ เป็นของที่รัฐมนตรีว่าการกระทรวงคมนาคมประกาศยกเว้นให้บรรทุกโดย เรืออื่นได้ ทั้งนี้ไม่ว่าการส่ง หรือ ส่งชื่อสิ่งของดังกล่าวจากต่างประเทศจะเป็นแบบ เอฟโอบี, ซีเอฟอาร์, ซีเอฟเอฟ หรือแบบอื่นใด ในการส่งมอบงาน ตามสัญญาให้แก่ผู้ว่าจ้าง ถ้างานนั้นมีสิ่งของตามวรรคแรก ผู้รับจ้างจะต้องส่งมอบใบตราส่ง (Bill of Lading) หรือสำเนาใบตรา ส่งสำหรับของนั้น ซึ่งแสดงว่าได้บรรทุกมา โดยเรือไทยหรือเรือที่มีสิทธิ เช่นเดียวกับเรือไทยให้แก่ผู้ว่าจ้าง พร้อมทั้งการส่งมอบงานด้วย

ในกรณีที่ สิ่งของดังกล่าว ไม่ได้บรรทุก จากต่างประเทศ มายังประเทศไทย โดยเรือไทยหรือเรือที่มีสิทธิ เช่นเดียวกับ เรือไทย ผู้รับจ้าง ต้องส่งมอบหลักฐาน ซึ่งแสดงว่าได้รับการอนุญาตจาก สำนักงานคณะกรรมการส่งเสริมการพาณิชย์นาวี ให้ บรรทุกของโดยเรืออื่นได้หรือหลักฐาน ซึ่งแสดงว่าได้ชำระค่าธรรมเนียมพิเศษ เนื่องจากการไม่บรรทุกของโดยเรือไทยตาม กฎหมาย ว่าด้วยการส่งเสริมการพาณิชย์นาวีแล้วอย่างใดอย่างหนึ่งแก่ผู้ว่าจ้างด้วย

ในกรณีที่ผู้รับจ้าง ไม่ส่งมอบหลักฐาน อย่างใดอย่างหนึ่งดังกล่าว ในสองวรรคข้างต้นให้แก่ ผู้ว่าจ้าง แต่จะขอส่งมอบงาน ดังกล่าว ให้ผู้ว่าจ้างก่อน โดยไม่รับชำระเงินค่าจ้าง ผู้ว่าจ้างมีสิทธิ รับงานดังกล่าวไว้ก่อน และชำระเงินค่าจ้างเมื่อผู้รับจ้าง ได้ ปฏิบัติถูกต้องครบถ้วนดังกล่าวแล้วได้

หมายเหตุ * ตัดออกหรือใส่ไว้ตามความเหมาะสม

ข้อ 24. มาตรฐานฝีมือช่าง

ผู้รับจ้าง ตกลงเป็นเงื่อนไขสำคัญว่า ผู้ว่าจ้างจะต้องมีและใช้ผู้ผ่านการทดสอบมาตรฐานฝีมือช่าง จากหรือผู้มีวุฒิบัตรระดับ ปวช. ปวส. และปวท. หรือเทียบเท่าจากสถาบันการศึกษาที่ ก.พ.รับรองให้ให้เข้ารับราชการได้ ในอัตราไม่ต่ำกว่าร้อยละ.....ของแต่ละสาขาช่าง แต่จะต้องมีช่างจำนวนอย่างน้อย 1 คน ในแต่ละสาขาช่างดังต่อไปนี้

- 24.1
- 24.2
-ฯลฯ.....

ผู้รับจ้าง จะต้องจัดทำบัญชี แสดงจำนวนช่างทั้งหมด โดยจำแนกตามแต่ละสาขาช่างและ ระดับช่าง พร้อมกับระบุรายชื่อช่าง ผู้ที่ผ่านการทดสอบมาตรฐานฝีมือช่างหรือผู้มีวุฒิบัตรดังกล่าว ในวรรคแรก นำมาแสดงพร้อมหลักฐานต่าง ๆ ต่อคณะกรรมการการตรวจการจ้างหรือผู้ควบคุมงาน ก่อนเริ่มลงมือทำงาน และพร้อมที่จะให้ผู้ว่าจ้าง หรือเจ้าหน้าที่ของผู้ว่าจ้าง ตรวจสอบดูได้ตลอดเวลาทำงาน ตามสัญญาของผู้รับจ้าง

สัญญานี้ทำขึ้นเป็นสองฉบับ มีข้อความถูกต้องตรงกัน คู่สัญญาได้อ่านและเข้าใจข้อความ โดยละเอียดตลอดแล้ว จึงได้ลงลายมือชื่อ พร้อมทั้งประทับตรา (ถ้ามี) ไว้เป็นสำคัญต่อหน้าพยาน และคู่สัญญาต่างยึดถือไว้ฝ่ายละหนึ่งฉบับ

(ลงชื่อ).....ผู้ว่าจ้าง
(.....)

(ลงชื่อ).....ผู้รับจ้าง
(.....)

(ลงชื่อ).....พยาน
(.....)

(ลงชื่อ).....พยาน
(.....)

แบบหนังสือค้ำประกัน

(หลักประกันของการจ้าง)

เลขที่.....

วันที่.....

ข้าพเจ้า.....(ชื่อธนาคาร/บริษัทเงินทุน).....สำนักงานตั้งอยู่เลขที่.....ถนน.....
ตำบล/แขวง.....อำเภอ/เขต.....จังหวัด.....โดย.....ผู้มีอำนาจลงนามผูกพันธนาคาร/
บริษัทเงินทุน ขอทำหนังสือค้ำประกันฉบับนี้ให้ไว้ต่อ.....(ชื่อส่วนราชการผู้ประกวดราคา).....ตั้งมี
ข้อความต่อไปนี้

๑. ตามที่.....(ชื่อผู้เสนอราคา).....ได้ยื่นซองประกวดราคาสำหรับการจัดจ้าง.....
ตามเอกสารประกวดราคาเลขที่.....ซึ่งต้องวางหลักประกันของตามเงื่อนไขการประกวดราคาต่อ
.....(ชื่อส่วนราชการผู้ประกวดราคา).....เป็นจำนวนเงิน.....บาท(.....) นั้น

ข้าพเจ้ายินยอมผูกพันตนโดยไม่มีเงื่อนไขที่จะค้ำประกันการชำระเงินตามสิทธิเรียกร้องของ.....
(ชื่อส่วนราชการผู้ประกวดราคา).....จำนวนไม่เกิน.....บาท (.....) ในฐานะ
เป็นลูกหนี้ร่วม ในกรณี.....(ชื่อผู้เสนอราคา).....ไม่ปฏิบัติตามเงื่อนไขในการประกวดราคา
อันเป็นเหตุให้.....(ชื่อส่วนราชการผู้ประกวดราคา).....มีสิทธิริบหลักประกันของประกวดราคา
หรือชดใช้ค่าเสียหายใดๆ รวมทั้งกรณีที่.....(ชื่อผู้เสนอราคา).....ได้ถอนใบเสนอราคาของตน
ภายในระยะเวลาที่ใบเสนอราคายังมีผลอยู่ หรือมิได้ไปลงนามในสัญญาเมื่อได้รับแจ้งไปทำสัญญาหรือมิได้
วางหลักประกันสัญญาภายในระยะเวลาที่กำหนดในเอกสารประกวดราคา โดย.....(ชื่อส่วนราชการ
ผู้ประกวดราคา).....ไม่จำเป็นต้องเรียกร้องให้.....(ชื่อผู้เสนอราคา).....ชำระหนี้ก่อน

๒. หนังสือค้ำประกันนี้มีผลใช้บังคับตั้งแต่วันที่.....ถึงวันที่.....และข้าพเจ้าจะไม่
เพิกถอนการค้ำประกันนี้ภายในระยะเวลาที่กำหนดไว้

๓. ถ้า.....(ชื่อผู้เสนอราคา).....ขยายกำหนดเวลายื่นราคาของการเสนอราคาออกไป
ข้าพเจ้ายินยอมที่จะขยายกำหนดระยะเวลาการค้ำประกันนี้ออกไปตลอดระยะเวลายื่นราคาที่ได้ขยายออกไป
ดังกล่าว

ข้าพเจ้าได้ลงนามและประทับตราไว้ต่อหน้าพยานเป็นสำคัญ

ลงชื่อ.....ผู้ค้ำประกัน

(.....)

ตำแหน่ง.....

ลงชื่อ.....พยาน

(.....)

ลงชื่อ.....พยาน

(.....)

แบบหนังสือค้ำประกัน

(หลักประกันสัญญาจ้าง)

เลขที่.....

วันที่.....

ข้าพเจ้า.....(ชื่อธนาการ).....สำนักงานตั้งอยู่เลขที่.....ถนน.....ตำบล/แขวง.....
อำเภอ/เขต.....จังหวัด.....โดย.....ผู้มีอำนาจลงนามผูกพันธนาการ
ขอทำหนังสือค้ำประกันฉบับนี้ไว้ต่อ.....(ชื่อส่วนราชการผู้ว่าจ้าง).....ซึ่งต่อไปนี้เรียกว่า “ผู้ว่าจ้าง”
ดังมีข้อความต่อไปนี้

๑. ตามที่.....(ชื่อผู้รับจ้าง).....ซึ่งต่อไปนี้เรียกว่า “ผู้รับจ้าง” ได้ทำสัญญาจ้าง.....กับผู้ว่าจ้าง
ตามสัญญาเลขที่.....ลงวันที่.....ซึ่งผู้รับจ้างต้องวางหลักประกันการปฏิบัติตามสัญญา
ต่อผู้ว่าจ้าง เป็นจำนวนเงิน.....บาท (.....) ซึ่งเท่ากับร้อยละ..... (.....) ของมูลค่าทั้งหมดของสัญญา

ข้าพเจ้ายินยอมผูกพันตนโดยไม่มีเงื่อนไขที่จะค้ำประกันการชำระเงินให้ตามสิทธิเรียกร้อง
ของผู้ว่าจ้าง จำนวนไม่เกิน.....บาท (.....) ในฐานะเป็นลูกหนี้ร่วม
ในกรณีที่ผู้รับจ้างก่อให้เกิดความเสียหายใดๆ หรือต้องชำระค่าปรับ หรือค่าใช้จ่ายใดๆ หรือผู้รับจ้างมิได้ปฏิบัติ
ตามภาระหน้าที่ใดๆ ที่กำหนดในสัญญาดังกล่าวข้างต้น ทั้งนี้ โดยผู้ว่าจ้างไม่จำเป็นต้องเรียกร้องให้ผู้รับจ้าง
ชำระหนี้ก่อน

๒. หนังสือค้ำประกันนี้มีผลใช้บังคับตั้งแต่วันทำสัญญาจ้างดังกล่าวข้างต้นจนถึงวันที่.....
เดือน..... พ.ศ. (ระบุวันที่ครบกำหนดสัญญารวมกับระยะเวลาการรับประกันความชำรุด
บกพร่อง) และข้าพเจ้าจะไม่เพิกถอนการค้ำประกันภายในระยะเวลาที่กำหนดไว้

๓. หากผู้ว่าจ้างได้ขยายระยะเวลาให้แก่ผู้รับจ้าง ให้ถือว่าข้าพเจ้ายินยอมในกรณีนั้นๆ ด้วย โดยให้ขยาย
ระยะเวลาค้ำประกันนี้ออกไปตลอดระยะเวลาที่ผู้ซื้อได้ขยายระยะเวลาให้แก่ผู้ขายดังกล่าวข้างต้น

ข้าพเจ้าได้ลงนามและประทับตราไว้ต่อหน้าพยานเป็นสำคัญ

ลงชื่อ.....ผู้ค้ำประกัน

(.....)

ตำแหน่ง.....

ลงชื่อ.....พยาน

(.....)

ลงชื่อ.....พยาน

(.....)

บทนิยาม

“ผู้เสนอราคาที่มีผลประโยชน์ร่วมกัน” หมายความว่า บุคคลธรรมดาหรือนิติบุคคลที่เข้าเสนอราคาขายในการประกวดราคาซื้อของกรม เป็นผู้มีส่วนได้เสียไม่ว่าโดยทางตรงหรือทางอ้อมในกิจการของบุคคลธรรมดาหรือนิติบุคคลอื่นที่เข้าเสนอราคาขายในการประกวดราคาซื้อของกรมในคราวเดียวกัน

การมีส่วนได้เสียไม่ว่าโดยทางตรงหรือทางอ้อมของบุคคลธรรมดาหรือนิติบุคคลดังกล่าวข้างต้น ได้แก่การที่บุคคลธรรมดาหรือนิติบุคคลดังกล่าวมีความสัมพันธ์กันในลักษณะดังต่อไปนี้

(๑) มีความสัมพันธ์กันในเชิงบริหาร โดยผู้จัดการ หุ่นส่วนผู้จัดการ กรรมการผู้จัดการ ผู้บริหาร หรือผู้มีอำนาจในการดำเนินงานในกิจการของบุคคลธรรมดาหรือของนิติบุคคลรายหนึ่ง มีอำนาจหรือสามารถใช้อำนาจในการบริหารจัดการกิจการของบุคคลธรรมดาหรือของนิติบุคคล อีกรายหนึ่งหรือหลายราย มีอำนาจหรือสามารถใช้อำนาจในการบริหารจัดการกิจการของบุคคลธรรมดาหรือของนิติบุคคลอีกรายหนึ่งหรือหลายราย ที่เสนอราคาให้แก่กรมในการประกวดราคาซื้อครั้งนี้

(๒) มีความสัมพันธ์กันในเชิงทุน โดยผู้เป็นหุ้นส่วนในห้างหุ้นส่วนสามัญ หรือผู้เป็นหุ้นส่วนไม่จำกัดความรับผิดในห้างหุ้นส่วนจำกัด หรือผู้ถือหุ้นรายใหญ่ในบริษัทจำกัดหรือบริษัทมหาชนจำกัด เป็นหุ้นส่วนในห้างหุ้นส่วนสามัญหรือห้างหุ้นส่วนจำกัด หรือเป็นผู้ถือหุ้นรายใหญ่ในบริษัทจำกัดหรือบริษัทมหาชนจำกัด อีกรายหนึ่งหรือหลายรายที่เสนอราคาให้แก่กรมในการประกวดราคาซื้อครั้งนี้

คำว่า “ผู้ถือหุ้นรายใหญ่” หมายความว่า ผู้ถือหุ้นซึ่งถือหุ้นเกินกว่าร้อยละสิบห้าในกิจการนั้น หรือในอัตราอื่นตามที่คณะกรรมการว่าด้วยการพัสดุเห็นสมควรประกาศกำหนดสำหรับกิจการบางประเภทหรือบางขนาด

(๓) มีความสัมพันธ์กันในลักษณะไขว้กันระหว่าง (๑) และ (๒) โดยผู้จัดการ หุ่นส่วนผู้จัดการ กรรมการผู้จัดการ ผู้บริหาร หรือผู้มีอำนาจในการดำเนินงานในกิจการของบุคคลธรรมดาหรือของนิติบุคคลรายหนึ่ง เป็นหุ้นส่วนในห้างหุ้นส่วนสามัญหรือห้างหุ้นส่วนจำกัด หรือเป็นผู้ถือหุ้นรายใหญ่ในบริษัทจำกัดหรือบริษัทมหาชนจำกัด อีกรายหนึ่งหรือหลายรายที่เข้าเสนอราคาให้แก่กรมในการประกวดราคาซื้อครั้งนี้ หรือในนัยกลับกัน

การดำรงตำแหน่ง การเป็นหุ้นส่วน หรือเข้าถือหุ้นดังกล่าวข้างต้นของคู่สมรส หรือบุตรที่ยังไม่บรรลุนิติภาวะของบุคคลใน (๑) (๒) หรือ (๓) ให้ถือว่าเป็นการดำรงตำแหน่ง การเป็นหุ้นส่วน หรือการถือหุ้นของบุคคลดังกล่าว

ในกรณีบุคคลใดใช้ชื่อบุคคลอื่นเป็นผู้จัดการ หุ่นส่วนผู้จัดการ กรรมการผู้จัดการ ผู้บริหาร ผู้เป็นหุ้นส่วนหรือผู้ถือหุ้นโดยที่ตนเองเป็นผู้ใช้อำนาจในการบริหารที่แท้จริง หรือเป็นหุ้นส่วนหรือผู้ถือหุ้นที่แท้จริงของห้างหุ้นส่วน หรือบริษัทจำกัด หรือบริษัทมหาชนจำกัด แล้วแต่กรณี และห้างหุ้นส่วน หรือบริษัทจำกัดหรือบริษัทมหาชนจำกัดที่เกี่ยวข้อง ได้เสนอราคาให้แก่กรมในการประกวดราคาซื้อคราวเดียวกัน ให้ถือว่าผู้เสนอราคาหรือผู้เสนองานนั้นมีความสัมพันธ์กันตาม (๑) (๒) หรือ (๓) แล้วแต่กรณี

บทนิยาม

“การขัดขวางการแข่งขันราคาอย่างเป็นธรรม” หมายความว่า การที่ผู้เสนอราคารายหนึ่งหรือหลายรายกระทำการอย่างใด ๆ อันเป็นการขัดขวาง หรือเป็นอุปสรรค หรือไม่เปิดโอกาสให้มีการแข่งขันราคาอย่างเป็นธรรมในการเสนอราคาต่อกรม ไม่ว่าจะกระทำโดยการสมยอมกัน หรือโดยการให้ ขอให้หรือรับว่าจะให้ เรียก รับ หรือยอมจะรับเงินหรือทรัพย์สิน หรือประโยชน์อื่นใด หรือใช้กำลังประทุษร้าย หรือข่มขู่ว่าจะใช้กำลังประทุษร้าย หรือแสดงเอกสารอันเป็นเท็จ หรือกระทำการใดโดยทุจริต ทั้งนี้ โดยมีวัตถุประสงค์ที่จะแสวงหาประโยชน์ในระหว่างผู้เสนอราคาด้วยกัน หรือเพื่อให้ประโยชน์แก่ผู้เสนอราคารายหนึ่งรายใดเป็นผู้มีสิทธิทำสัญญากับกรม หรือเพื่อหลีกเลี่ยงการแข่งขันราคาอย่างเป็นธรรม หรือเพื่อให้เกิดความได้เปรียบกรมโดยมิใช่เป็นไปในทางประกอบธุรกิจปกติ

บัญชีเอกสารส่วนที่ ๑

๑. ในกรณีผู้ยื่นข้อเสนอเป็นนิติบุคคล

(ก) ห้างหุ้นส่วนสามัญหรือห้างหุ้นส่วนจำกัด

- สำเนาหนังสือรับรองการจดทะเบียนนิติบุคคล

ไฟล์ข้อมูล.....ขนาดไฟล์..... จำนวนแผ่น

- บัญชีรายชื่อหุ้นส่วนผู้จัดการ

ไฟล์ข้อมูล.....ขนาดไฟล์..... จำนวนแผ่น

- ผู้มีอำนาจควบคุม (ถ้ามี)

ไม่มีผู้มีอำนาจควบคุม

มีผู้มีอำนาจควบคุม

ไฟล์ข้อมูล.....ขนาดไฟล์..... จำนวนแผ่น

(ข) บริษัทจำกัดหรือบริษัทมหาชนจำกัด

- สำเนาหนังสือรับรองการจดทะเบียนนิติบุคคล

ไฟล์ข้อมูล.....ขนาดไฟล์..... จำนวนแผ่น

- สำเนาหนังสือบริคณห์สนธิ

ไฟล์ข้อมูล.....ขนาดไฟล์..... จำนวนแผ่น

- บัญชีรายชื่อกรรมการผู้จัดการ

ไฟล์ข้อมูล.....ขนาดไฟล์..... จำนวนแผ่น

บัญชีผู้ถือหุ้นรายใหญ่ (ถ้ามี)

ไม่มีผู้ถือหุ้นรายใหญ่

มีผู้ถือหุ้นรายใหญ่

ไฟล์ข้อมูล.....ขนาดไฟล์..... จำนวนแผ่น

- ผู้มีอำนาจควบคุม (ถ้ามี)

ไม่มีผู้มีอำนาจควบคุม

มีผู้มีอำนาจควบคุม

ไฟล์ข้อมูล.....ขนาดไฟล์..... จำนวนแผ่น

๒. ในกรณีผู้ยื่นข้อเสนอไม่เป็นนิติบุคคล

(ก) บุคคลธรรมดา

- สำเนาบัตรประจำตัวประชาชนของผู้ยื่น

ไฟล์ข้อมูล.....ขนาดไฟล์..... จำนวนแผ่น

(ข) คณะบุคคล

- สำเนาข้อตกลงที่แสดงถึงการเข้าเป็นหุ้นส่วน

ไฟล์ข้อมูล.....ขนาดไฟล์..... จำนวนแผ่น

- สำเนาบัตรประจำตัวประชาชนของผู้เป็นหุ้นส่วน

ไฟล์ข้อมูล.....ขนาดไฟล์..... จำนวนแผ่น

๓. ในกรณีผู้ยื่นข้อเสนอเป็นผู้ยื่นข้อเสนอร่วมกันในฐานะเป็นผู้ร่วมค้า
- สำเนาสัญญาของการเข้าร่วมค้า
ไฟล์ข้อมูล.....ขนาดไฟล์..... จำนวนแผ่น
 - (ก) ในกรณีผู้ร่วมค้าเป็นบุคคลธรรมดา
 - บุคคลสัญชาติไทย
สำเนาบัตรประจำตัวประชาชน
ไฟล์ข้อมูล.....ขนาดไฟล์..... จำนวนแผ่น
 - บุคคลที่มีใช้สัญชาติไทย
สำเนาหนังสือเดินทาง
ไฟล์ข้อมูล.....ขนาดไฟล์..... จำนวนแผ่น
 - (ข) ในกรณีผู้ร่วมค้าเป็นนิติบุคคล
 - ห้างหุ้นส่วนสามัญหรือห้างหุ้นส่วนจำกัด
สำเนาหนังสือรับรองการจดทะเบียนนิติบุคคล
ไฟล์ข้อมูล.....ขนาดไฟล์..... จำนวนแผ่น
 - บัญชีรายชื่อหุ้นส่วนผู้จัดการ
ไฟล์ข้อมูล.....ขนาดไฟล์..... จำนวนแผ่น
 - ผู้มีอำนาจควบคุม (ถ้ามี)
 - ไม่มีผู้ควบคุม
 - มีผู้ควบคุมไฟล์ข้อมูล.....ขนาดไฟล์..... จำนวนแผ่น
 - บริษัทจำกัดหรือบริษัทมหาชนจำกัด
สำเนาหนังสือรับรองการจดทะเบียนนิติบุคคล
ไฟล์ข้อมูล.....ขนาดไฟล์.....จำนวนแผ่น
 - สำเนาหนังสือบริคณห์สนธิ
ไฟล์ข้อมูล.....ขนาดไฟล์.....จำนวนแผ่น
 - บัญชีรายชื่อกรรมการผู้จัดการ
ไฟล์ข้อมูล.....ขนาดไฟล์.....จำนวนแผ่น
 - บัญชีผู้ถือหุ้นรายใหญ่ (ถ้ามี)
 - ไม่มีผู้ถือหุ้นรายใหญ่
 - มีผู้ถือหุ้นรายใหญ่ไฟล์ข้อมูล.....ขนาดไฟล์..... จำนวนแผ่น
 - ผู้มีอำนาจควบคุม (ถ้ามี)
 - ไม่มีผู้มีอำนาจควบคุม
 - มีผู้มีอำนาจควบคุมไฟล์ข้อมูล.....ขนาดไฟล์..... จำนวนแผ่น

๔. อื่น ๆ (ถ้ามี)

ไฟล์ข้อมูล.....ขนาดไฟล์..... จำนวนแผ่น

ไฟล์ข้อมูล.....ขนาดไฟล์..... จำนวนแผ่น

ไฟล์ข้อมูล.....ขนาดไฟล์..... จำนวนแผ่น

ข้าพเจ้าขอรับรองว่า เอกสารหลักฐานที่ข้าพเจ้ายื่นพร้อมการเสนอราคาทางระบบจัดซื้อจัดจ้างภาครัฐด้วยอิเล็กทรอนิกส์ในการประกวดราคาอิเล็กทรอนิกส์ครั้งนี้ถูกต้องและเป็นความจริงทุกประการ

ลงชื่อ.....ผู้ยื่นข้อเสนอ
(.....)

บัญชีเอกสารส่วนที่ ๒

๑. แคตตาล็อกและหรือแบบรูปรายละเอียดคุณลักษณะเฉพาะ
ไฟล์ข้อมูล.....ขนาดไฟล์..... จำนวนแผ่น
๒. หนังสือมอบอำนาจซึ่งปิดอากรแสตมป์ตามกฎหมายในกรณีที่ผู้ยื่นข้อเสนอมอบอำนาจให้บุคคลอื่นลงนามในใบเสนอราคาแทน
ไฟล์ข้อมูล.....ขนาดไฟล์..... จำนวนแผ่น
๓. หลักประกันการเสนอราคา
ไฟล์ข้อมูล.....ขนาดไฟล์..... จำนวนแผ่น
๔. สรุปรายละเอียดประกอบการอธิบายเอกสารตามที่หน่วยงานของรัฐกำหนดให้จัดส่งภายหลังวันเสนอราคาเพื่อใช้ในประกอบการพิจารณา (ถ้ามี) ดังนี้
- ๔.๑
ไฟล์ข้อมูล.....ขนาดไฟล์..... จำนวนแผ่น
- ๔.๒
ไฟล์ข้อมูล.....ขนาดไฟล์..... จำนวนแผ่น
๕. อื่นๆ (ถ้ามี)
- ๕.๑.....
ไฟล์ข้อมูล.....ขนาดไฟล์..... จำนวนแผ่น
- ๕.๒.....
ไฟล์ข้อมูล.....ขนาดไฟล์..... จำนวนแผ่น
- ๕.๓.....
ไฟล์ข้อมูล.....ขนาดไฟล์..... จำนวนแผ่น

ข้าพเจ้าขอรับรองว่าเอกสารหลักฐานที่ข้าพเจ้าได้ยื่นมาพร้อมการเสนอราคาทางระบบจัดซื้อจัดจ้างภาครัฐด้วยอิเล็กทรอนิกส์ในการประกวดราคาอิเล็กทรอนิกส์ครั้งนี้ถูกต้องและเป็นความจริงทุกประการ

ลงชื่อ.....ผู้ยื่นข้อเสนอ
(.....)